


地下1階

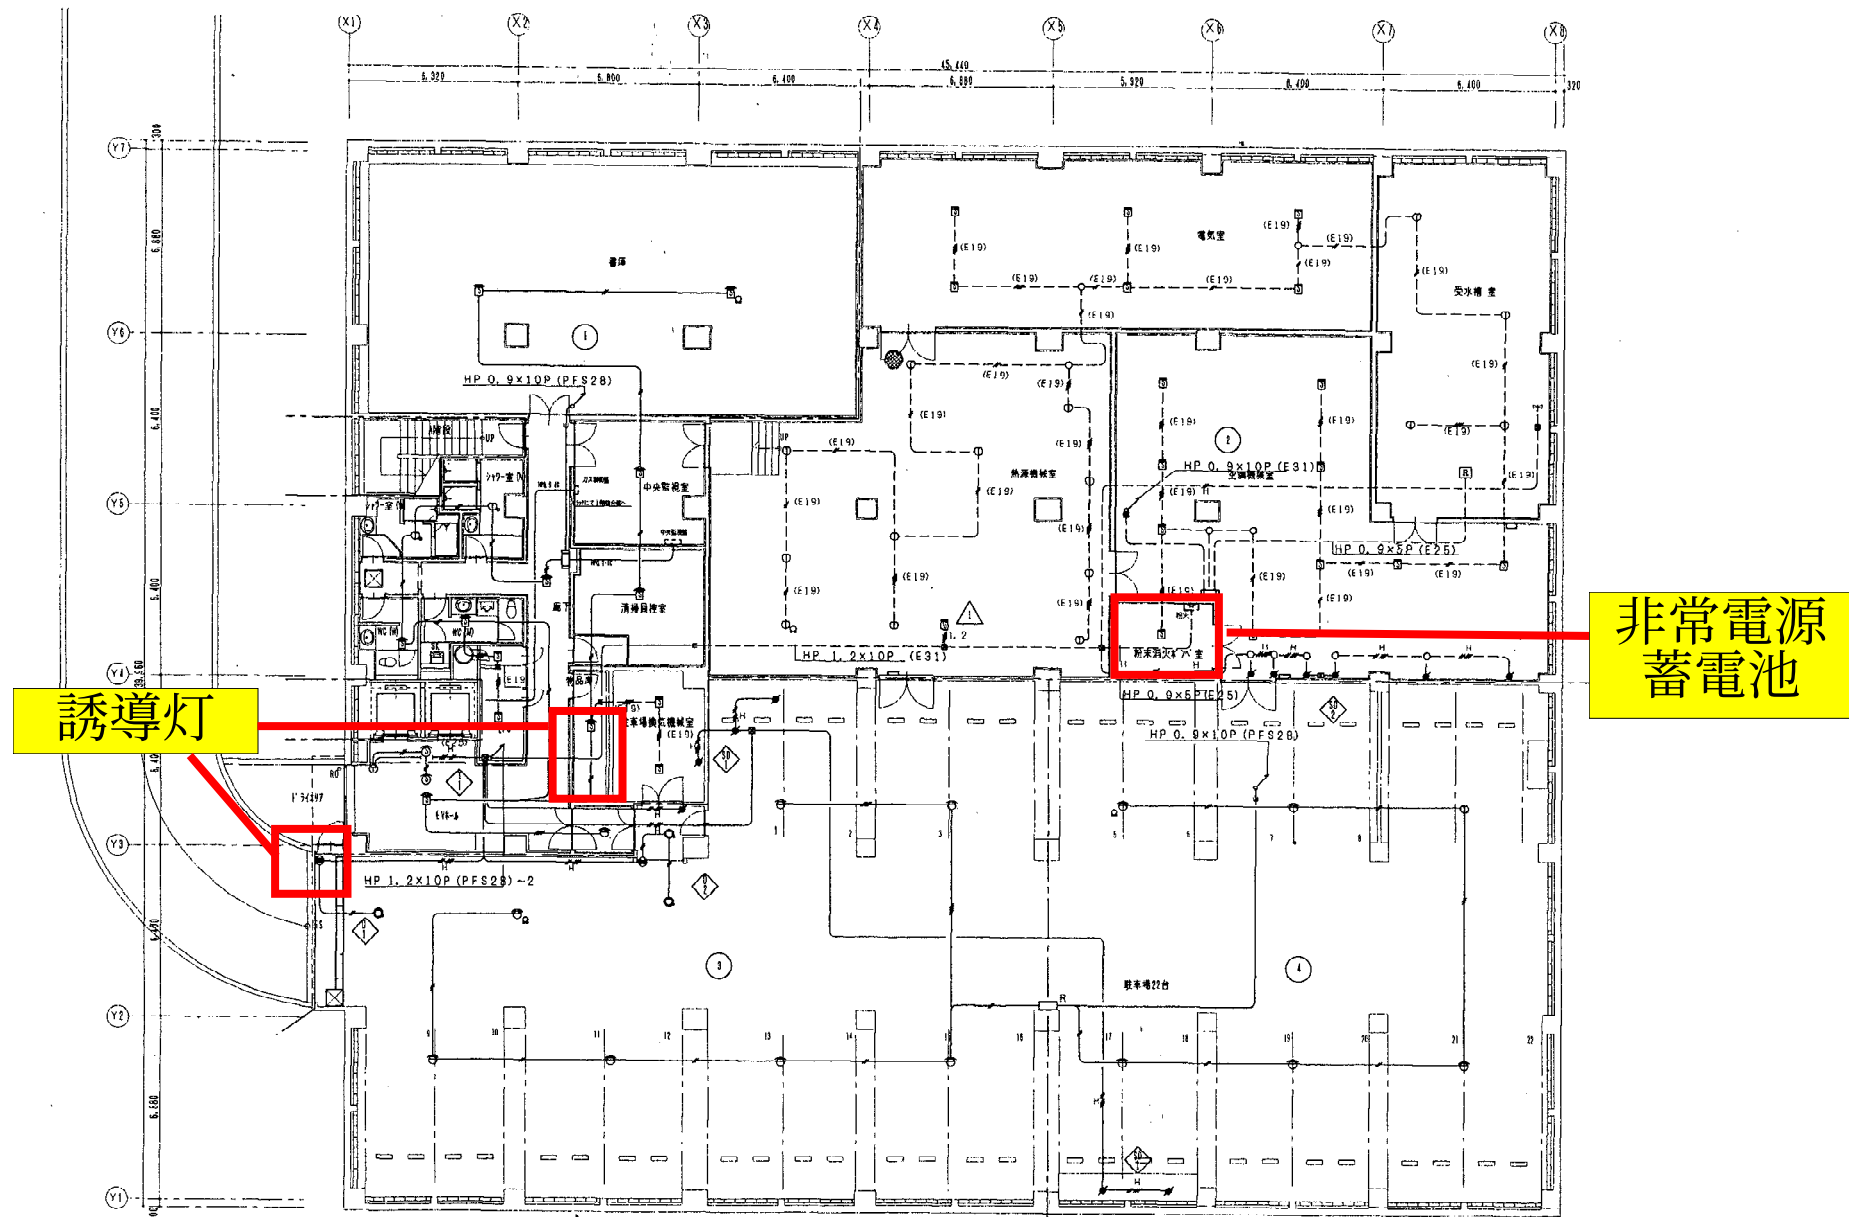

B 1 階平面図 5=1/100

竣 功 図	
工 事 名	札幌市下水道局庁舎適任改修新設工事
図 名	自動火災報知設備 地階平面図
工 期	平成9年7月~平成10年11月 縮 尺 1/100
請負会社	北海道消防機材株式会社 図 番 22/26
請負者	鈴木 裕 草 TEL 011-611-1551

誘導灯


煙感知器

1 階平面図 $S=1/100$

竣 功 図		
工事名	札幌市下水道局庁舎通信設備新設工事	
図 名	自動火災報知設備 1層平面図	
工 期	平成9年7月～平成10年11月	縮 尺 1/100
請負会社	北海道消防機材株式会社	図 番 23/26
請 負 者	鈴木 裕 章	TEL 011-811-1551

2階


煙感知器

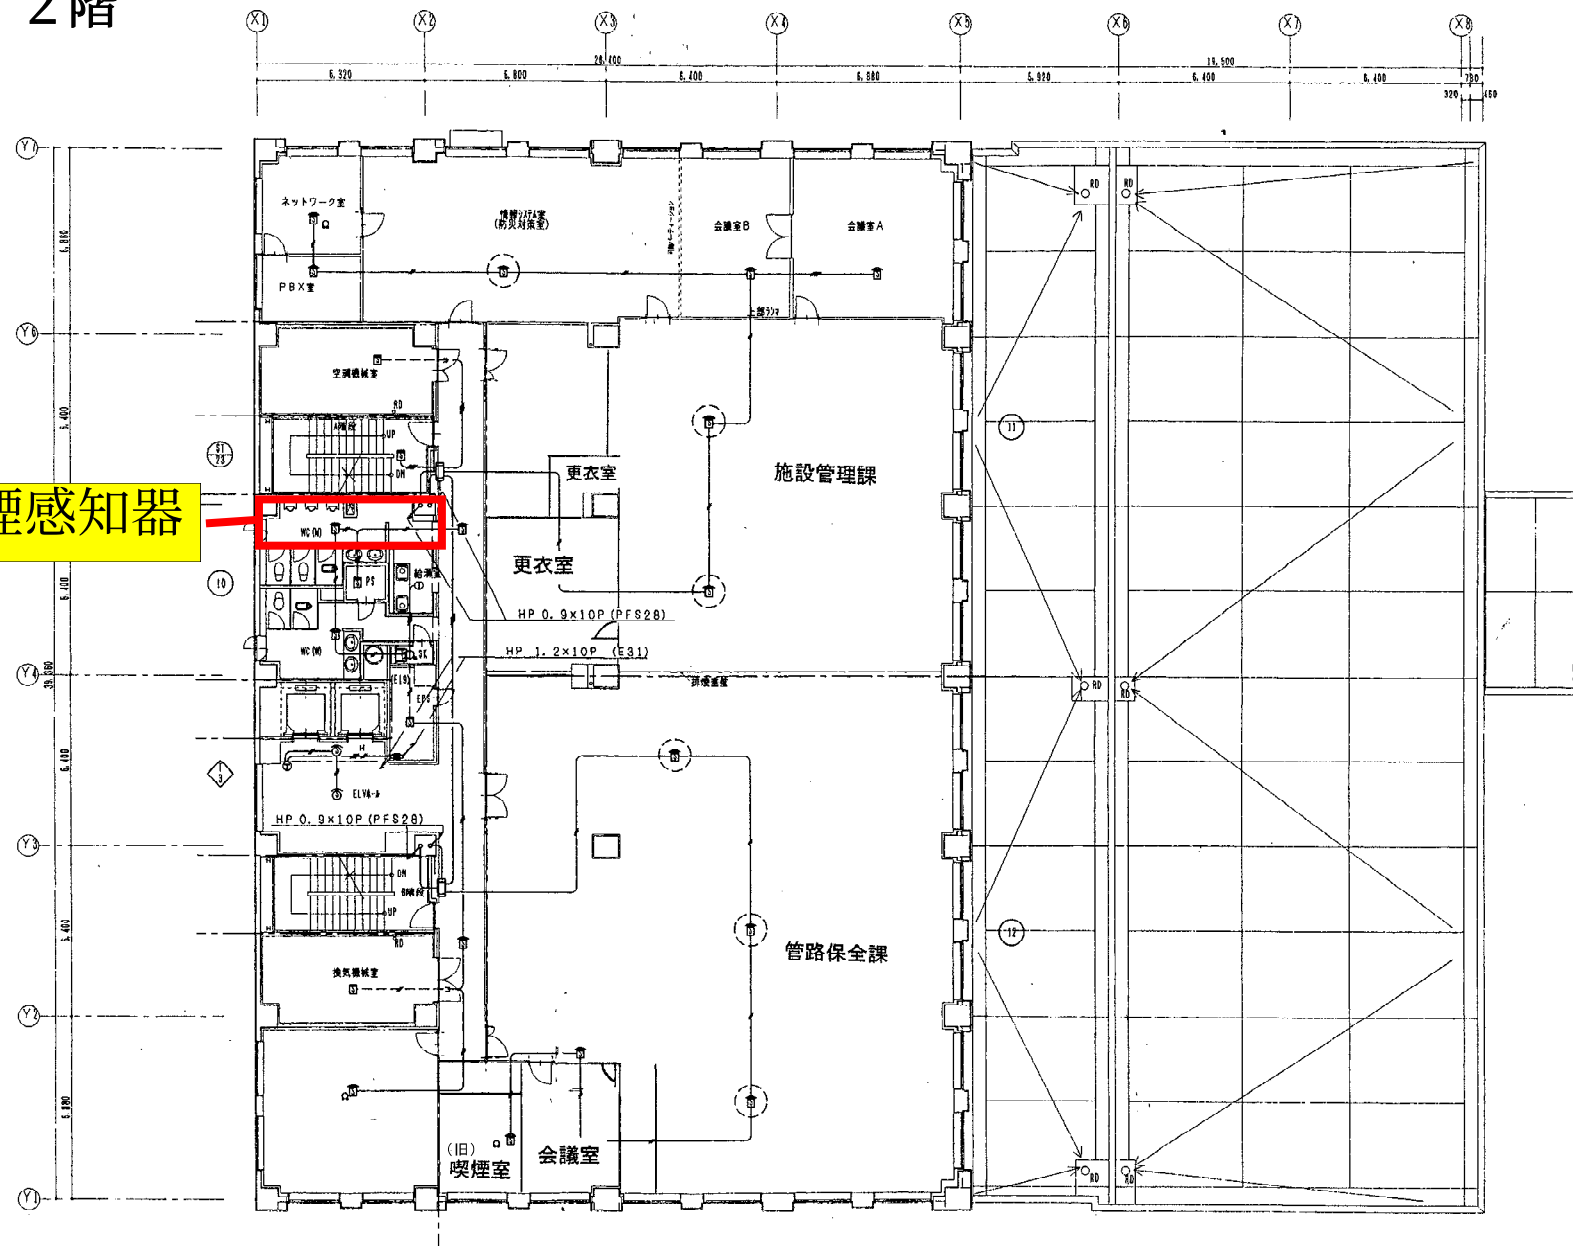

2階平面図 S-1/100

竣 功 図	
工 事 名	札幌市下水道局庁舎通信設備新設工事
図 名	自動火災報知設備 2階平面図
工 期	平成9年7月～平成10年11月 縮 尺 1/100
請負会社	北海道消防機材株式会社 図 番 24/26
請負者	鈴木 裕 郎 TEL 011-611-1551


3階

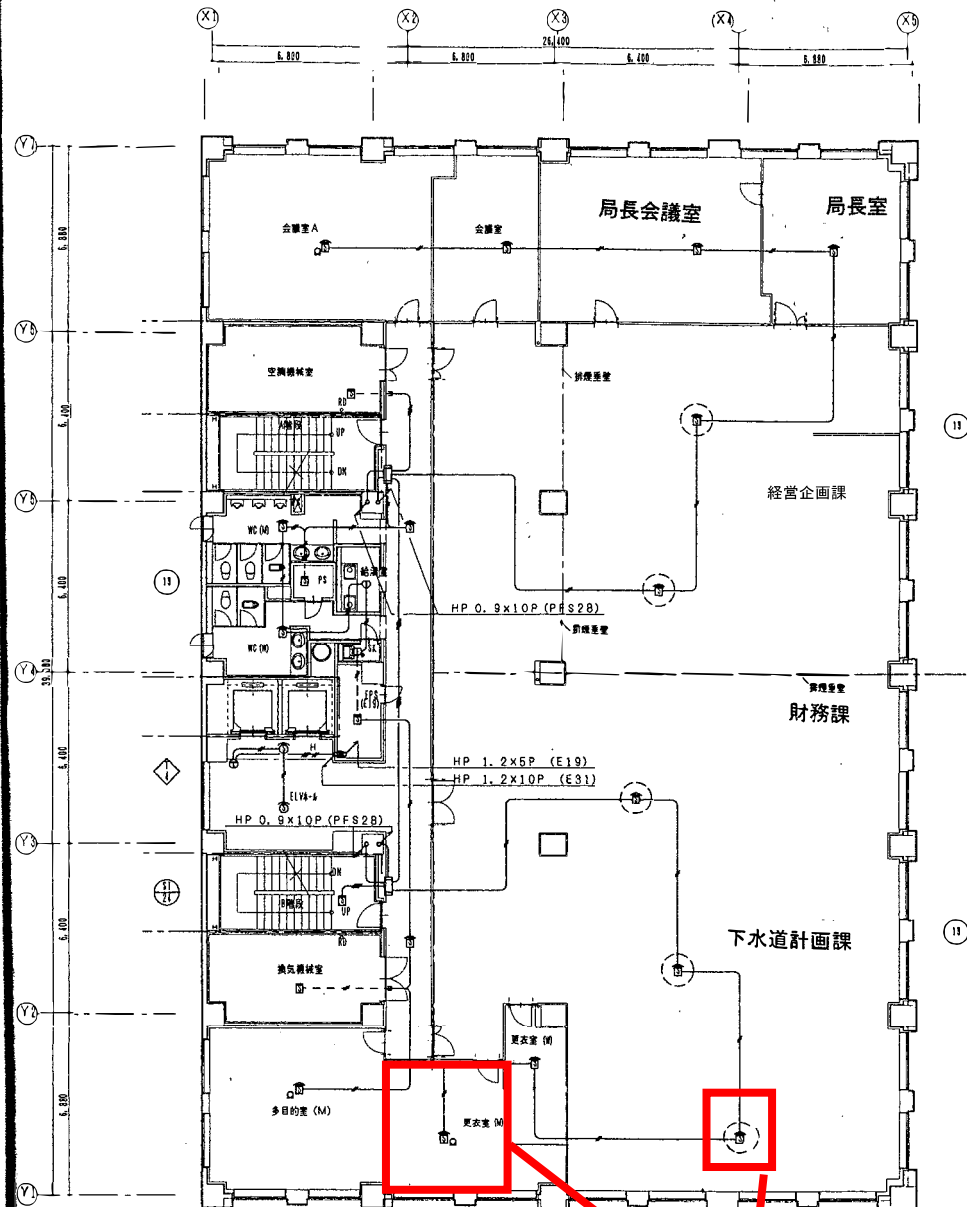

3階平面図 5=1/100

煙感知器


4階

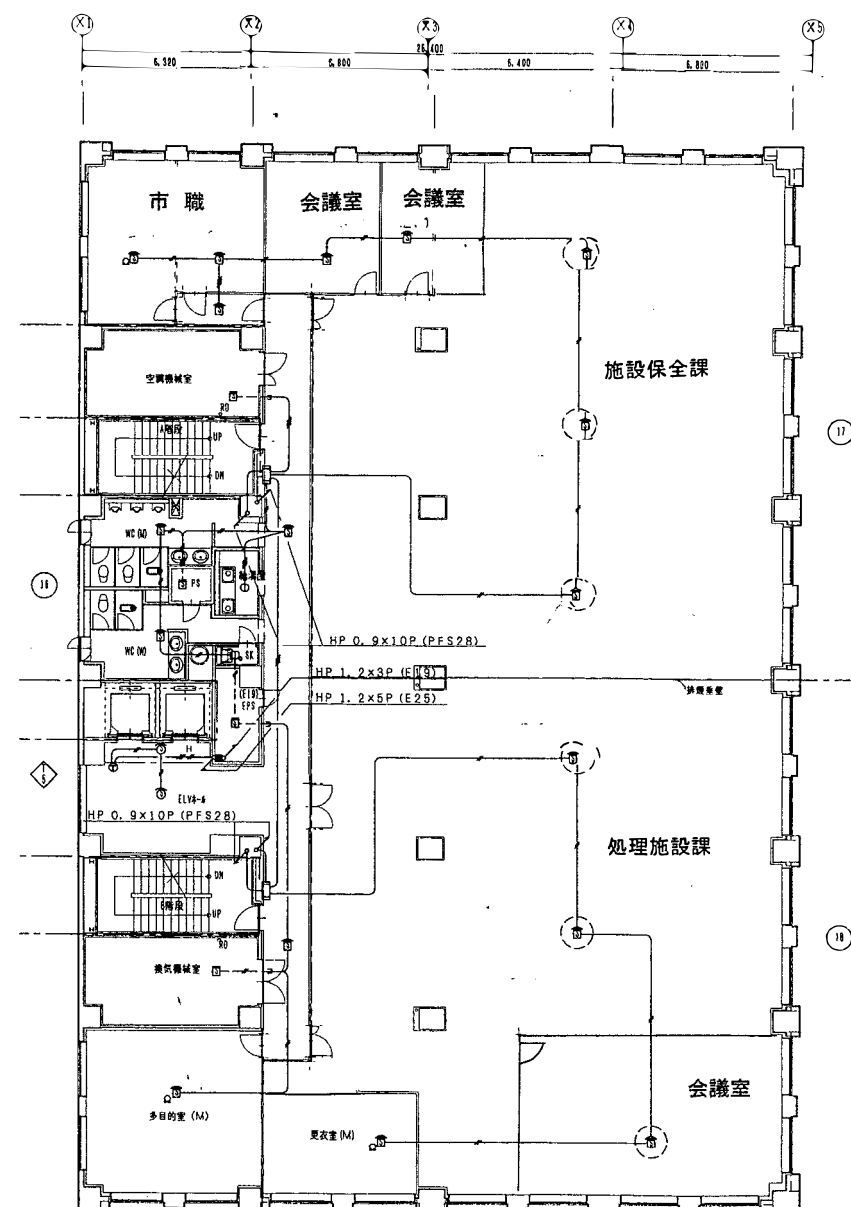


4階平面図 5=1/100

竣工図	
工事名	札幌市下水道局庁舎通信設備新設工事
図名	自動火災報知設備 3階・4階平面図
工期	平成9年7月~平成10年11月 縮尺 1/100
請負会社	北海道消防機材株式会社 図番 25/26
請負者	鈴木 裕章 TEL 011-611-1551

5階

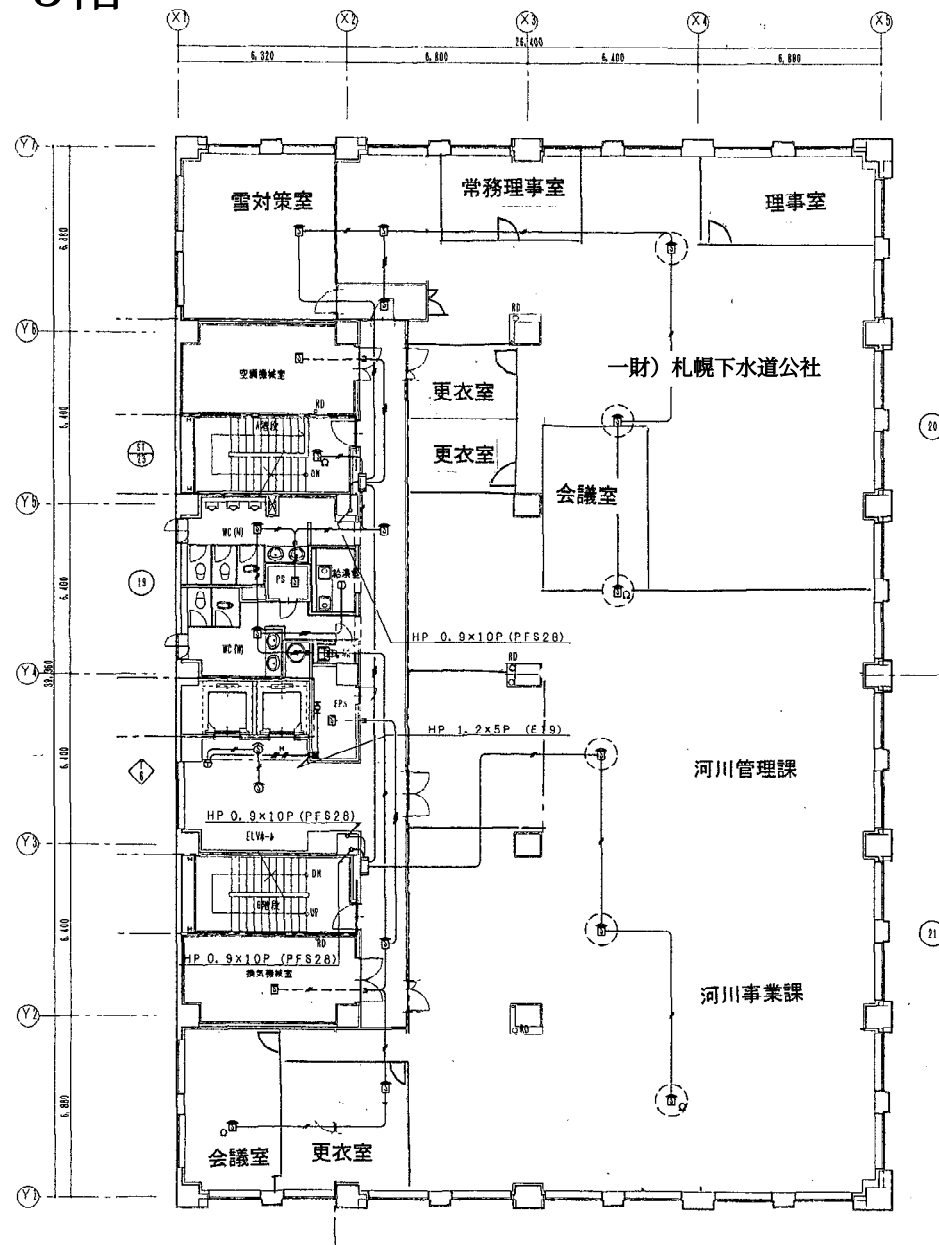

PH

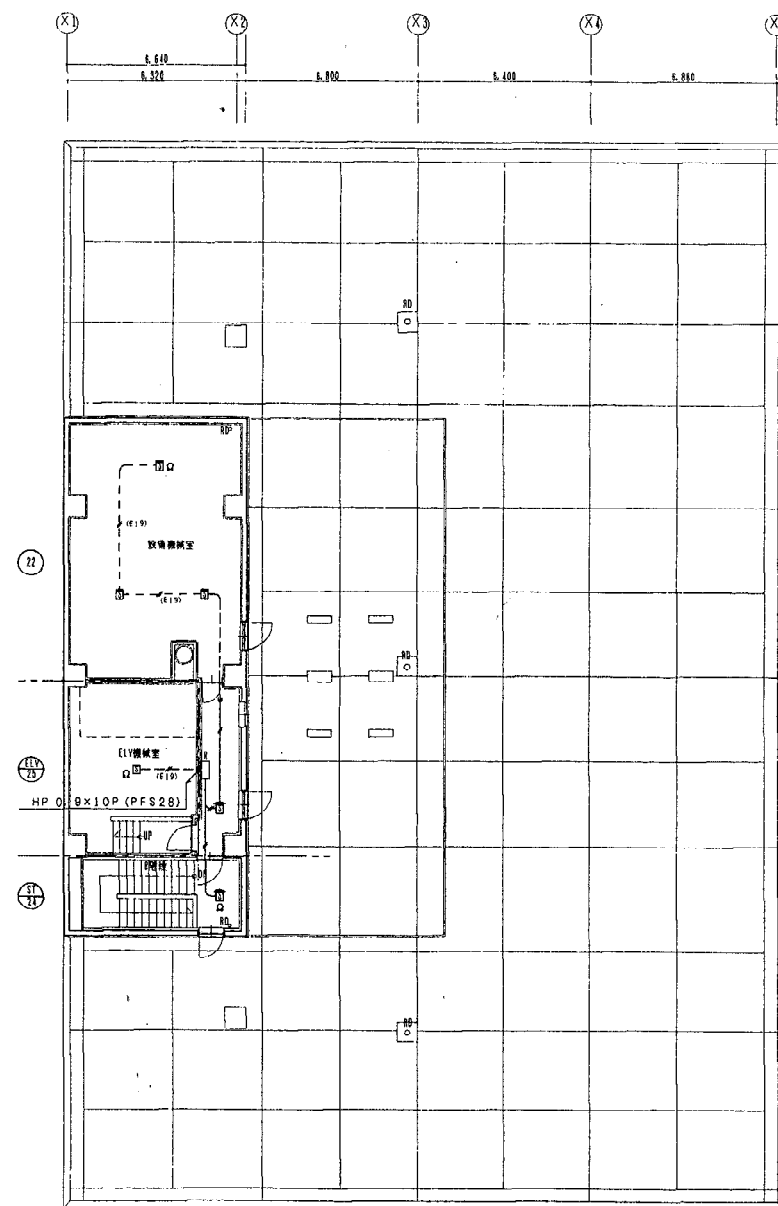

竣工図

工事名	札幌市下水道局庁舎通信設備新設工事		
図名	自動火災報知設備 5階 塔屋平面図		
工期	平成9年7月~平成10年11月	縮尺	1/100
請負会社	北海道消防機材株式会社	図番	26/26
請負者	鈴木 裕章	TEL	011-811-1551