


令和7年（2025年）4月9日付け札幌市告示第1531号の内容に係る訂正について、下記のとおり告示する。

令和7年（2025年）6月3日

札幌市長 秋 元 克 広

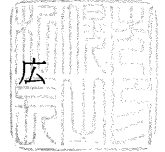

記

1 訂正する内容

令和7年札幌市告示第1531号の工事番号「25(建)第0056号」工事名「(仮称)藻岩・啓北商業再編新設校新築ほか工事(主体工事)」に係る設計図書の一部を下記のとおり訂正する。

2 設計図書の訂正箇所

別紙のとおり

3 担当部局

〒060－8611

札幌市中央区北1条西2丁目

札幌市財政局管財部契約管理課工事契約係

電話011-211-2442

①校舎					
科 目 名 称	中 科 目 名 称	数 量	単位	金 額	備 考
タイル	外部	1	式		
タイル	内部	1	式		
計					
木工	内部	1	式		
計					
金属	外部	1	式		
金属	内部	1	式		
計					
左官	外部	1	式		
左官	内部	1	式		
計					
建具	アルミニウム製建具	1	式		
建具	アルミ・樹脂複合建具	1	式		
建具	アルミ・木複合建具	1	式		
建具	鋼製建具	1	式		
建具	鋼製軽量建具	1	式		
建具	シャッター	1	式		
建具	トイレブース	1	式		
建具	スライディングウォール	1	式		
建具	パーテーション	1	式		

①校舎					
科 目 名 称	中 科 目 名 称	数 量	単位	金 額	備 考
タイル	外部	1	式		
タイル	内部	1	式		
計					
木工	内部	1	式		
計					
金属	外部	1	式		
金属	内部	1	式		
計					
左官	外部	1	式		
左官	内部	1	式		
計					
建具	アルミニウム製建具・ガラスショーケース	1	式		
建具	アルミ・樹脂複合建具	1	式		
建具	アルミ・木複合建具	1	式		
建具	鋼製建具	1	式		
建具	鋼製軽量建具	1	式		
建具	シャッター	1	式		
建具	トイレブース	1	式		
建具	スライディングウォール	1	式		
建具	パーテーション	1	式		

①校舎						
防水				外部		
名 称	摘 要	数 量	単位	単 価	金 額	備 考
シーリング	一般部 変成シリコン系 (MS-2) 15×10	2.2	m			アルミ水切
シーリング	一般部 変成シリコン系 (MS-2) 15×10	0.5	m			ド°ラフトチャンパ°
シーリング	一般部 変成シリコン系 (MS-2) 15×10	277	m			板金壁端部取合
シーリング	一般部 変成シリコン系 (MS-2) 15×10	556	m			外額縁取合
シーリング	一般部 変成シリコン系 (MS-2) 20×15	251	m			腰水切
シーリング	一般部 変成シリコン系 (MS-2) 15×15	4.3	m			タラップ 座板周囲
シーリング	一般部 ホ°リウレタン系 (PU-2) 15×10	67.3	m			打継目地
シーリング	一般部 ホ°リサルファイト°系 (PS-2) 30×10	1,291	m			スリット目地
シーリング	一般部 ホ°リサルファイト°系 (PS-2) 20×10	42.9	m			
シーリング	一般部 変成シリコン系 (MS-2) 10×15	530	m			建具廻り
シーリング	一般部 変成シリコン系 (MS-2) 15×10	1,334	m			建具廻り
シーリング	一般部 変成シリコン系 (MS-2) 20×10	1,809	m			建具廻り
シーリング	一般部 変成シリコン系 (MS-2) 20×15	47.8	m			建具廻り
止水板	水膨張型 10×20mm -	384	m			
計						

①校舎						
防水				外部		
名 称	摘 要	数 量	単位	単 価	金 額	備 考
シーリング	一般部 変成シリコン系 (MS-2) 15×10	2.2	m			アルミ水切
シーリング	一般部 変成シリコン系 (MS-2) 15×10	0.5	m			ド°ラフトチャンパ°ー
シーリング	一般部 変成シリコン系 (MS-2) 15×10	277	m			板金壁端部取合
シーリング	一般部 変成シリコン系 (MS-2) 15×10	556	m			外額縁取合
シーリング	一般部 変成シリコン系 (MS-2) 20×15	251	m			腰水切
シーリング	一般部 変成シリコン系 (MS-2) 15×15	4.3	m			タラップ 座板周囲
シーリング	一般部 ホ°リウレタン系 (PU-2) 15×10	67.3	m			打継目地
シーリング	一般部 ホ°リサルファイト°系 (PS-2) 30×10	1,291	m			スリット目地
シーリング	一般部 ホ°リサルファイト°系 (PS-2) 20×10	42.9	m			
シーリング	一般部 変成シリコン系 (MS-2) 10×15	530	m			建具廻り
シーリング	一般部 変成シリコン系 (MS-2) 15×10	1,334	m			建具廻り
シーリング	一般部 変成シリコン系 (MS-2) 20×10	1,809	m			建具廻り
シーリング	一般部 変成シリコン系 (MS-2) 20×15	47.8	m			建具廻り
シーリング	一般部 変成シリコン系 (MS-2) 10×10	0.9	m			換気フード廻り
止水板	水膨張型 10×20mm -	384	m			
計						

[illegible]

札幌市

①校舎		金属		外部		
名 称	摘 要	数 量	単位	単 価	金 額	備 考
既製アルミ笠木(シルバー)	一般部 厚1.6mm以上 幅225mm	67	m			
既製アルミ笠木(シルバー)	一般部 厚1.6mm以上 幅250mm	3.2	m			
既製アルミ笠木(シルバー)	一般部 厚2.0mm以上 幅400mm	376	m			
既製アルミ笠木コーナー(シルバー)	コーナー部 厚1.6mm以上 幅(225-400)mm L型 500mm+500mm	2	か所			
既製アルミ笠木コーナー(シルバー)	コーナー部 厚1.6mm以上 幅250mm L型 500mm+500mm	1	か所			
既製アルミ笠木コーナー(シルバー)	コーナー部 厚1.6mm以上 幅(250-400)mm L型 500mm+500mm	2	か所			
既製アルミ笠木コーナー(シルバー)	コーナー部 厚2.0mm以上 幅400mm L型 600mm+600mm	29	か所			
既製アルミ笠木コーナー(シルバー)	コーナー部 厚2.0mm以上 幅400mm Z型 600mm+600mm	2	か所			
雪底防止笠木	H700 アルミt2.0 既製品	149	m			
ルーフトレン	縦形ろく屋根用 アスファルト・シート防水用 SGP 100A 張掛け幅 100	17	か所			
ルーフトレン	横形ろく屋根用 アスファルト・シート防水用 SGP 50A 張掛け幅 100	2	か所			
ルーフトレン	バルコニー用 塗膜防水用 SGP 50A 張掛け幅 100	15	か所			
既製アルミ水切(シルバー)	一般部 厚1.2mm以上 幅45mm	2.2	m			ド・ラフトチャンバー
屋上フェンス	H=1.625m 柱径40mm, 50×100mmメッシュ, 控柱@1.8m 焼付塗装, 忍び返しなし	76.3	m			
屋上フェンス扉	ステンレス丁番6インチ×3個, シリンドー錠付き -	1	か所			
軽量鉄骨天井地下	25形(屋外) ふところ1.0m未満 金属成形板用 @360 インサート含む	832	m ²			
軽量鉄骨天井開口部補強		1	式			別紙 00-0013
天井廻縁	塩化ビニル製	797	m			
バルコニー手摺	アルミ既製品 H1100程度 笠木一体型	184	m			
腰壁水切り	W170 カラーアルミPL-2.0加工	173	m			

①校舎		金属		外部		
名 称	摘 要	数 量	単位	単 価	金 額	備 考
既製アルミ笠木(シルバー)	一般部 厚1.6mm以上 幅225mm	67	m			
既製アルミ笠木(シルバー)	一般部 厚1.6mm以上 幅250mm	3.2	m			
既製アルミ笠木(シルバー)	一般部 厚2.0mm以上 幅400mm	376	m			
既製アルミ笠木コーナー(シルバー)	コーナー部 厚1.6mm以上 幅(225-400)mm L型 500mm+500mm	2	か所			
既製アルミ笠木コーナー(シルバー)	コーナー部 厚1.6mm以上 幅250mm L型 500mm+500mm	1	か所			
既製アルミ笠木コーナー(シルバー)	コーナー部 厚1.6mm以上 幅(250-400)mm L型 500mm+500mm	2	か所			
既製アルミ笠木コーナー(シルバー)	コーナー部 厚2.0mm以上 幅400mm L型 600mm+600mm	29	か所			
既製アルミ笠木コーナー(シルバー)	コーナー部 厚2.0mm以上 幅400mm Z型 600mm+600mm	2	か所			
雪底防止笠木	H700 アルミt2.0 既製品	149	m			
ルーフトレン	縦形ろく屋根用 アスファルト・シート防水用 SGP 100A 張掛け幅 100	17	か所			
ルーフトレン	横形ろく屋根用 アスファルト・シート防水用 SGP 50A 張掛け幅 100	2	か所			
ルーフトレン	バルコニー用 塗膜防水用 SGP 50A 張掛け幅 100	15	か所			
既製アルミ水切(シルバー)	一般部 厚1.2mm以上 幅45mm	2.2	m			ドフラフチャンバー
屋上フェンス	H=2.125m 柱径40mm50×100mmメッキ支柱@1.8m 粉体塗装、忍び返し有	76.3	m			
屋上フェンス扉	ステンレス丁番6インチ×3個、シンダー錠付き -	1	か所			
軽量鉄骨天井下地	25形(屋外) ふところ1.0m未満 金属成形板用 @360 インサート含む	832	m ²			
軽量鉄骨天井開口部補強		1	式			別紙 00-0013
天井廻縁	塩化ビニル製	797	m			
バルコニー手摺	アルミ既製品 H1100程度 笠木一体型	184	m			
腰壁水切り	W170 カラーアルミPL-2.0加工	173	m			

①校舎		金属		外部		
名 称	摘 要	数 量	単位	単 価	金 額	備 考
腰壁水切り 入隅役物	W170 L(300+300) カラーアルミPL-2.0加工	12	か所			
腰壁水切り 出隅役物	W170 L(300+300) カラーアルミPL-2.0加工	7	か所			
腰壁水抜きパイプ	ステンレス φ10×L50程度	52	か所			
旗竿受金物	ステンレス製 壁付 彫込み用	1	組			
外部タラップ	SUS304 HL仕上げ W450×H4750 背かど、フタ付 固定式 フォン共	1	か所			
テラス アルミ床付け手すり 手すり	H1200 (固定)	8	m			
テラス アルミ床付け手すり	H1200 (脱着) 脱着用金物含む	13.3	m			
ポンプ室階段 アルミ製手すり	W1900×H800 塩ビ被覆・支柱共	2	か所			
手すり	アルミ製 塩ビ被覆 径34mm 直線部 フリット@900mm	14.9	m			
手すり端部	アルミ製 塩ビ被覆 径34mm 端部-樹脂製エンドキャップ	4	か所			
ステンレス製グレーチング ますふた	枠付 30mm@ 平型 T-2 ます幅450	2	か所			光庭
ステンレス製グレーチング 溝ふた	横断用(枠付) 15mm@ 平型 歩行用 ホルト固定無 溝幅200	15	m			テラス
靴洗場 グレーチング	厚25 650×840-5枚組 ハール@12.5 垂鉛メッキ 受枠ステンレス	1	か所			
階段滑り止め	ステンレス製 エンド無し 幅40	17.5	m			ポーチ
躯体柵 マンホール蓋	φ600 防水・防臭 鍵付 T-25	7	か所			
天井点検口	ガラリタイプ アルミ製 内外枠共額縁 450角	6	か所			
換気口	アルミ丸型フード付ガラリ 網付 φ150 SU管 ABS樹脂レジスター	2	か所			
計						

①校舎		金属		外部		
名 称	摘 要	数 量	単位	単 価	金 額	備 考
腰壁水切り 入隅役物	W170 L(300+300) カラーアルミPL-2.0加工	12	か所			
腰壁水切り 出隅役物	W170 L(300+300) カラーアルミPL-2.0加工	7	か所			
腰壁水抜きパイプ	ステンレス φ10×L50程度	52	か所			
旗竿受金物	ステンレス製 壁付 彫込み用	1	組			
外部タラップ	SUS304 HL仕上げ W450×H4750 背かき昇降防止蓋取外し可能 アンカー共	1	か所			
テラス アルミ床付け手すり 手すり	H1200 (固定)	8	m			
テラス アルミ床付け手すり	H1200 (脱着) 脱着用金物含む	13.3	m			
ポンプ室階段 アルミ製手すり	W1900×H800 塩ビ被覆・支柱共	2	か所			
手すり	アルミ製 塩ビ被覆 径34mm 直線部カット@900mm	14.9	m			
手すり端部	アルミ製 塩ビ被覆 径34mm 端部-樹脂製エンドキャップ	4	か所			
ステンレス製グレーチング ますふた	枠付 30mm@ 平型 T-2 ます幅450	2	か所			光庭
ステンレス製グレーチング 溝ふた	横断用(枠付) 15mm@ 平型 歩行用 ホルト固定無 溝幅200	15	m			テラス
靴洗場 グレーチング	厚25 650×840-5枚組 ハール@12.5 垂鉛メッキ 受枠ステンレス	1	か所			
階段滑り止め	ステンレス製 エンド無し 幅40	17.5	m			ポーチ
躯体柵 マンホール蓋	φ600 防水・防臭 鍵付 T-2	7	か所			
天井点検口	ガラリタイプ アルミ製 内外枠共額縁 450角	6	か所			
換気口	アルミ丸型フード付ガラリ 網付 φ150 SU管 ABS樹脂レジスター	2	か所			
外部タラップ	SUS304 HL仕上げ W450×H3700 背かき昇降防止蓋取外し可能 アンカー共	1	か所			
コーナーアンクル	ステンレス製 (SUS304) L30×30×厚3mm	14.8	m			
計						

①校舎		金属		内部		
名 称	摘 要	数 量	単位	単 価	金 額	備 考
天井インサート	一般用	9,282	m ²			
溶接金網敷	径6.0 100×100	7	m ²			躯体柵無筋内
SUS見切縁	5×15	205	m			
くつずり	ステンレス製 厚さ2.0 幅40	22	m			
吹抜廻り先端エッジ	L-90×90×7	48	m			
階段滑り止め	ステンレス製 エンド無し 幅40	472	m			
上り框	W25 厚2mm 高さ160mm SUS304 HL仕上げ 下地アングル含む	2.3	m			用務員室
上り框	W25 厚2mm 高さ100～150mm SUS304 HL仕上げ 下地アングル含む	2.5	m			H120 1F廊下3
ドアレール枠下地	各階 3方下地 L-65×65×6 EVシャフト内 4箇所	1	式			別紙 00-0016
床点検口	屋内用 一般型充填用 7Lに製枠 7Lに目地 鍵付 600角 裏面:XPSt30貼共	17	か所			
マンホールふた	密閉形(テーパーハッキング式) 5KN(T-2) 内径600	1	か所			ポンプ室
内部トラップ	SUS304 幅400mm×200mm×径19mm -	229	か所			ピット
ステンレス巾木	厚2.0mm SUS304 HL仕上げ 高さ100mm -	60.5	m			
ライニング壁天端	厚2.0mm SUS304 HL仕上げ 幅150～200mm -	57.9	m			W150
SKタコ掛け	13φ 450mm ステンレス製 既製品 -	6	本			
SK掛フック	SUS304 既製品 3本1組 -	6	組			
郵便ポスト	ポストぐち独立タイプ、大量収納 厚板ステンレス、鍵付 W390×H650×D300程度	1	か所			
不燃コーナー	クロス下地コーナー	13.5	m			
コーナースト	塩ビ製	6.2	m			
昇降口上部吹抜 手摺笠木	W535 PL-1.6	29.4	m			

①校舎		金属		内部		
名 称	摘 要	数 量	単位	単 価	金 額	備 考
天井インサート	一般用	9,282	m ²			
溶接金網敷	径6.0 100×100	7	m ²			躯体柵無筋内
SUS見切縁	5×15	198	m			
くつずり	ステンレス製 厚さ2.0 幅40	22	m			
吹抜廻り先端エッジ	L-90×90×7	48	m			
階段滑り止め	ステンレス製 エンド無し 幅40	472	m			
上り框	W25 厚2mm 高さ160mm SUS304 HL仕上げ 下地アングル含む	2.3	m			用務員室
上り框	W25 厚2mm 高さ100～150mm SUS304 HL仕上げ 下地アングル含む	2.5	m			H120 1F廊下3
ドアレール枠下地	各階 3方下地 L-65×65×6 EVシャフト内 4箇所	1	式			別紙 00-0016
床点検口	屋内用 一般型充填用 7Lに製枠 7Lに目地 鍵付 600角 裏面:XPSt30貼共	16	か所			
マンホールふた	密閉形(テーパーハッキング式) 5KN(T-2) 内径600	1	か所			ポンプ室
内部トラップ	SUS304 幅400mm×200mm×径19mm -	229	か所			ピット
ステンレス巾木	厚2.0mm SUS304 HL仕上げ 高さ100mm -	29.9	m			
ライニング壁天端	厚2.0mm SUS304 HL仕上げ 幅150～200mm -	57.9	m			W150
SKタカ掛け	13φ 450mm ステンレス製 既製品 -	6	本			
SK掛フック	SUS304 既製品 3本1組 -	6	組			
郵便ポスト	ポストぐち独立タイプ、大量収納 厚板ステンレス、鍵付 W390×H650×D300程度	1	か所			
不燃コーナー	角ス下地コーナー	13.5	m			
コーナースト	塩ビ製	6.2	m			
昇降口上部吹抜 手摺笠木	W535 PL-1.6	29.4	m			

①校舎		金属		内部		
名 称	摘 要	数 量	単位	単 価	金 額	備 考
1F階段2吹抜 アルミ木目シート張ルハ ー材	W5300×H9000 タテ:30×50 @230	1	か所			
階段壁付手すり	塩ビ被覆34φ ブラケット:アルミ押出型材	247	m			
階段手すり折曲げ 加工費	塩ビ被覆 径34mm L型折曲り部加工	20	か所			
階段手すり折曲げ 加工費	塩ビ被覆 径34mm U型折曲り部加工	15	か所			
階段手すり端部	塩ビ被覆 径34mm 端部-樹脂製エンドキャップ	28	か所			
ホップ室 階段スチール自立手摺	H1100 L550 EP-G塗装共	1	か所			
ホップ室 階段スチール自立手摺	H1100 L850 EP-G塗装共	1	か所			
ホール5,6,7上部吹抜 鋼製ガラス手摺	H1200 ガラス別途 手摺支柱:60×30×1.6@900, 頭つなぎ:70×30×1.6,50×20×1.6 硝子受け:15×15(PL-1.5加工),B-PL 共	78	m			
昇降口上部吹抜 ガラス手摺	W7250×H300 ガラス別途 手摺支柱:FB -90×5@900程度 手摺:FB-9×50, 硝子受け:15×15(PL-1.6加工)	4	か所			
便所用手すり	SUS304 樹脂被覆 径34mm - 小便器用- W600×D550×H480mm	6	か所			
便所用手すり	SUS304 樹脂被覆 径34mm - 多目的大便器用- L600+700mm	14	か所			
多目的便所手すり	SUS304 樹脂被覆 径34mm 洋式便所用 D850×H200mm 跳ね上げ式バーハールド付	4	か所			
多目的便所背もた れ	洋式便所用 フレーム SUS製	4	か所			
手摺・背もたれ 下地裏補強	厚0.8 スチール	16.8	m ²			
天井 アルミ片流れルーバー	木目	81.9	m ²			
天井点検口	一般タイプ アルミ製 内外枠共額縁 450角	377	か所			
天井点検口	一般タイプ アルミ製 内外枠共額縁 600角	30	か所			
天井廻縁	塩化ビニル製	5,439	m			
下り壁見切縁	塩化ビニル製	462	m			

①校舎		金属		内部		
名 称	摘 要	数 量	単位	単 価	金 額	備 考
1F階段2吹抜 アルミ木目シート張ルハ ー材	W5300×H9000 タテ:30×50 @230	1	か所			
階段壁付手すり	塩ビ被覆34φ ブラケット:アルミ押出型材	247	m			
階段手すり折曲げ 加工費	塩ビ被覆 径34mm L型折曲り部加工	20	か所			
階段手すり折曲げ 加工費	塩ビ被覆 径34mm U型折曲り部加工	15	か所			
階段手すり端部	塩ビ被覆 径34mm 端部-樹脂製エンドキャップ	28	か所			
ポンプ室 階段スチール自立手摺	H1100 L550 EP-G塗装共	1	か所			
ポンプ室 階段スチール自立手摺	H1100 L850 EP-G塗装共	1	か所			
ホール5,6,7上部吹抜 鋼製ガラス手摺	H1200 ガラス別途 手摺支柱:60×30×1.6@900, 頭つなぎ:70×30×1.650×20×1.6 硝子受け:15×15(PL-1.6加工)B-PL 共	78	m			
昇降口上部吹抜 ガラス手摺	W7250×H300 ガラス別途 手摺支柱:FB -90×5@900程度 手摺:FB-9×50, 硝子受け:15×15(PL-1.6加工)	4	か所			
便所用手すり	SUS304 樹脂被覆 径34mm - 小便器用- W600×D550×H480mm	6	か所			
便所用手すり	SUS304 樹脂被覆 径34mm - 多目的大便器用- L600+700mm	14	か所			
多目的便所手すり	SUS304 樹脂被覆 径34mm 洋式便所用 D850×H200mm 跳ね上げ式ペーパホルダ付	4	か所			
多目的便所背もた れ	洋式便所用 フレーム SUS製	4	か所			
手摺・背もたれ 下地裏補強	厚0.8 スチール	16.8	m ²			
天井 アルミ片流れルーバ ー	木目	81.9	m ²			
天井点検口	一般タイプ アルミ製 内外枠共額縁 450角	377	か所			
天井点検口	一般タイプ アルミ製 内外枠共額縁 600角	30	か所			
天井廻縁	塩化ビニル製	5,439	m			
下り壁見切縁	塩化ビニル製	462	m			

①校舎						
金属			内部			
名 称	摘 要	数 量	単位	単 価	金 額	備 考
カーテンレール	ステンレス(SUS430)C型シングル - -	90.5	m			
カーテンレール	ステンレス(SUS430)C型シングル 壁付 - -	4.2	m			
カーテンレール	ステンレス(SUS430)C型シングル 天井付 - -	413	m			
カーテンレール	アルミ製 暗幕用(学校用) - -	90.5	m			
カーテンレール	アルミ製 天井D型 二脚吊り 天井からH=600(H2100) L1000×1000 被服・更衣・休憩・ロッカー室	1	か所			2F職員ロッカー-1
カーテンレール	アルミ製 天井D型 二脚吊り 天井からH=600(H2100) L1000+1000+500 被服・更衣・休憩・ロッカー室	1	か所			2F職員ロッカー-2
カーテンレール	アルミ製 天井D型 二脚吊り 保健室へット用 3連	1	か所			
ビークチャーレール	アルミ製 シルバ - 天井埋込みタイプ ボート厚 9.5	38.9	m			
EV吊りフック	手間のみ	4	か所			
EXP. Jカバー	W550 床-床 クリアランス350 1時間耐火帯付	8.8	m			
EXP. Jカバー	W550 壁-壁 クリアランス350	10	m			
EXP. Jカバー	W550 天井-天井 クリアランス350	8.8	m			
計						

①校舎		金属		内部		
名 称	摘 要	数 量	単位	単 価	金 額	備 考
カーテンレール	ステンレス(SUS430)C型シングル - -	90.5	m			
カーテンレール	ステンレス(SUS430)C型シングル 壁付 - -	4.2	m			
カーテンレール	ステンレス(SUS430)C型シングル 天井付 - -	413	m			
カーテンレール	アルミ製 暗幕用(学校用) - -	90.5	m			
カーテンレール	アルミ製 天井D型 二脚吊り 天井からH=600(H2100) L1000×1000 被服・更衣・休憩・ロッカー室	1	か所			2F職員ロッカー-1
カーテンレール	アルミ製 天井D型 二脚吊り 天井からH=600(H2100) L1000+1000+500 被服・更衣・休憩・ロッカー室	1	か所			2F職員ロッカー-2
カーテンレール	アルミ製 天井D型 二脚吊り 保健室へット用 3連	1	か所			
ビークチャーレール	アルミ製 シルバ - 天井埋込みタイプ ボート厚 9.5	38.9	m			
EV吊りフック	手間のみ	4	か所			
EXP. Jカバー	W550 床-床 クリアランス350 1時間耐火帯付	8.8	m			
EXP. Jカバー	W550 壁-壁 クリアランス350	10	m			
EXP. Jカバー	W550 天井-天井 クリアランス350	8.8	m			
くつずり	25×40 SUS304 HL仕上げ 下地アングル含む	6.9	m			
計						

札幌市

札幌市

①校舎		建具	アルミ・樹脂複合建具			
名 称	摘 要	数 量	単位	単 価	金 額	備 考
APW-101	W6610×H1575	10	か所			
APW-102	W6520×H1675	2	か所			
APW-103	W7210×H1675	1	か所			
APW-104	W900×H2775	8	か所			
APW-105	W1540×H1575 防火設備	1	か所			
APW-106	W4095×H1575 防火設備	1	か所			
APW-107A	W2310×H1375 防火設備 網戸	3	か所			
APW-107B	W2310×H1375 防火設備 網戸	4	か所			
APW-108	W3040×H1375 防火設備 網戸	1	か所			
APW-109	W3310×H1575 網戸	1	か所			
APW-110A	W2595×H1575 網戸	2	か所			
APW-110A'	W2595×H1575 網戸	1	か所			
APW-110B	W2595×H1575 網戸	1	か所			
APW-110B'	W2595×H1575 網戸	1	か所			
APW-111A	W2830×H1575 網戸	2	か所			
APW-111B	W2830×H1575 網戸	1	か所			
APW-112	W1980×H1575 網戸	1	か所			
APW-113	W7610×H1575 網戸	1	か所			
APW-114	W6190×H1575 網戸	8	か所			
APW-114'	W6190×H1575 網戸	1	か所			

①校舎		建具	アルミ・樹脂複合建具			
名 称	摘 要	数 量	単位	単 価	金 額	備 考
APW-101	W6610×H1575	10	か所			
APW-102	W6520×H1675	2	か所			
APW-103	W7210×H1675	1	か所			
APW-104	W900×H2775	8	か所			
APW-105	W1540×H1575 防火設備	1	か所			
APW-106	W4095×H1575 防火設備	1	か所			
APW-107A	W2310×H1375 防火設備 網戸	3	か所			
APW-107B	W2310×H1375 防火設備 網戸	4	か所			
APW-108	W3040×H1375 防火設備 網戸	1	か所			
APW-109	W3310×H1575 網戸	1	か所			
APW-110A	W2595×H1575 網戸	2	か所			
APW-110A'	W2595×H1575 網戸	1	か所			1 F
APW-110B	W2595×H1575 網戸	1	か所			
APW-110B'	W2595×H1575 網戸	1	か所			1 F
APW-111A	W2830×H1575 網戸	2	か所			
APW-111B	W2830×H1575 網戸	1	か所			
APW-112	W1980×H1575 網戸	1	か所			
APW-113	W7610×H1575 網戸	1	か所			
APW-114	W6190×H1575 網戸	8	か所			
APW-114'	W6190×H1575 網戸	1	か所			1 F

[illegible]

札幌市

①校舎						
		建具		木製建具		
名 称	摘 要	数 量	単位	単 価	金 額	備 考
WD-101	W800×H2000	2	か所			
WD-102	有効W1600×H2500	1	か所			
WD-103	W1800×H2475	5	か所			
WD-104	W1800×H2475	1	か所			
WD-105	W6540×H2675	1	か所			
WD-106	W1800×H2000	1	か所			
WD-107	W1600×H2000	1	か所			
WD-108	W700×H2000	3	か所			
WD-109	W4815×H2000	1	か所			
WD-110A	W1200×H2800 オレフィンシート(木目調)	2	か所			
WD-110B	W1200×H2800	1	か所			
WD-111	W2000×H2000	1	か所			
WD-112	W800×H2000 天然木化粧合板	1	か所			
WD-113	W4007.5+3610×H1995 杉材上小節	1	か所			
WD-114	W1370×H1550 天然木化粧合板	1	か所			
WD-115	W700×H2000 杉材上小節	1	か所			
WD-116	W1800×H2475	13	か所			
WD-117	W1800×H2475	13	か所			
WD-118	W900×H2000	1	か所			
WD-119	有効W1600×H2000	1	か所			

①校舎						
		建具		木製建具		
名 称	摘 要	数 量	単位	単 価	金 額	備 考
WD-101	W800×H2000	2	か所			
WD-102	有効W1600×H2500	1	か所			
WD-103	W1800×H2475	5	か所			
WD-104	W1800×H2475	1	か所			
WD-105	W6540×H2675	1	か所			
WD-106	W1800×H2000	1	か所			
WD-107	W1600×H2000	1	か所			
WD-108	W700×H2000	3	か所			
WD-109	W4815×H2000	1	か所			
WD-110A	W1200×H2800 オレフィンシート(木目調)	2	か所			
WD-110B	W1200×H2000	1	か所			
WD-111	W2000×H2000	1	か所			
WD-112	W800×H2000 天然木化粧合板	1	か所			
WD-113	W4007.5+3610×H1995 杉材上小節	1	か所			
WD-114	W1370×H1550 天然木化粧合板	1	か所			
WD-115	W700×H2000 杉材上小節	1	か所			
WD-116	W1800×H2475	13	か所			
WD-117	W1800×H2475	13	か所			
WD-118	W900×H2000	1	か所			
WD-119	有効W1600×H2000	1	か所			

①校舎		建具		ガラス		
名 称	摘 要	数 量	単位	単 価	金 額	備 考
70-ト板ガラス	厚さ3 特寸 2.18㎡以下 押縁留 清掃共	34.1	㎡			
70-ト板ガラス	厚さ5 特寸 2.18㎡以下 シーリング 清掃共	0.5	㎡			
型板ガラス	厚さ4 特寸 2.18㎡以下 シーリング 清掃共	0.1	㎡			
型板ガラス	厚さ4 特寸 2.18㎡以下 押縁留 清掃共	5.6	㎡			
強化ガラス	厚さ 5mm 特寸 2.0㎡以下 シーリング 清掃共	56.2	㎡			
強化ガラス	厚さ 5mm 特寸 2.0㎡以下 押縁留 清掃共	44.9	㎡			
強化ガラス	厚さ 5mm 特寸 4.0㎡以下 シーリング 清掃共	92.5	㎡			
強化ガラス	厚さ 8mm 特寸 2.0㎡以下 シーリング 清掃共	295	㎡			
強化ガラス	厚さ 8mm 特寸 4.0㎡以下 シーリング 清掃共	207	㎡			
複層ガラス	FL4-Ar12-FL4(Low-E) 特寸 2.0㎡以下 シーリング 清掃共	713	㎡			
複層ガラス	FL4-Ar12-FL4(Low-E) 特寸 2.0㎡以下 シーリング 清掃共	86.4	㎡			AWW-101用
複層ガラス	FL4-Ar12-FL4(Low-E) 特寸 4.0㎡以下 シーリング 清掃共	117	㎡			
複層ガラス	FL4-Ar12-FL4(Low-E) 特寸 4.0㎡以下 シーリング 清掃共	71.3	㎡			AWW-101用
複層ガラス	FL4-Ar12-T4(Low-E) 特寸 2.0㎡以下 シーリング 清掃共	43.5	㎡			
複層ガラス	PW6.8-Ar10-FL4(Low-E) 特寸 2.0㎡以下 シーリング 清掃共	142	㎡			
複層ガラス	PW6.8-Ar12-FL4(Low-E) 特寸 2.0㎡以下 シーリング 清掃共	95	㎡			
飛散防止フィルム	75μm	746	㎡			
強化ガラス	厚さ 5mm 特寸 2.0㎡以下 シーリング 清掃共	79.5	㎡			階段ガラス手すり
強化ガラス	厚さ 8mm 特寸 2.0㎡以下 シーリング 清掃共	8.7	㎡			
飛散防止フィルム	75μm	88.2	㎡			階段ガラス手すり

①校舎		建具		ガラス		
名 称	摘 要	数 量	単位	単 価	金 額	備 考
70-ト板ガラス	厚さ3 特寸 2.18㎡以下 押縁留 清掃共	34.1	㎡			
70-ト板ガラス	厚さ5 特寸 2.18㎡以下 シーリング 清掃共	0.5	㎡			
型板ガラス	厚さ4 特寸 2.18㎡以下 シーリング 清掃共	0.1	㎡			
型板ガラス	厚さ4 特寸 2.18㎡以下 押縁留 清掃共	5.6	㎡			
強化ガラス	厚さ 5mm 特寸 2.0㎡以下 シーリング 清掃共	56.2	㎡			
強化ガラス	厚さ 5mm 特寸 2.0㎡以下 押縁留 清掃共	44.9	㎡			
強化ガラス	厚さ 5mm 特寸 4.0㎡以下 シーリング 清掃共	92.5	㎡			
強化ガラス	厚さ 8mm 特寸 2.0㎡以下 シーリング 清掃共	295	㎡			
強化ガラス	厚さ 8mm 特寸 4.0㎡以下 シーリング 清掃共	207	㎡			
複層ガラス	FL4-Ar12-FL4(Low-E) 特寸 2.0㎡以下 シーリング 清掃共	713	㎡			
複層ガラス	FL4-Ar12-FL4(Low-E) 特寸 2.0㎡以下 シーリング 清掃共	86.4	㎡			AWW-101用
複層ガラス	FL4-Ar12-FL4(Low-E) 特寸 4.0㎡以下 シーリング 清掃共	117	㎡			
複層ガラス	FL4-Ar12-FL4(Low-E) 特寸 4.0㎡以下 シーリング 清掃共	71.3	㎡			AWW-101用
複層ガラス	FL4-Ar12-T4(Low-E) 特寸 2.0㎡以下 シーリング 清掃共	43.5	㎡			
複層ガラス	PW6.8-Ar10-FL4(Low-E) 特寸 2.0㎡以下 シーリング 清掃共	142	㎡			
複層ガラス	PW6.8-Ar12-FL4(Low-E) 特寸 2.0㎡以下 シーリング 清掃共	95	㎡			
飛散防止フィルム	75 μ m	746	㎡			
強化ガラス	厚さ 8mm 特寸 2.0㎡以下 シーリング 清掃共	79.5	㎡			階段ガラス手すり
強化ガラス	厚さ 8mm 特寸 2.0㎡以下 シーリング 清掃共	8.7	㎡			
飛散防止フィルム	75 μ m	88.2	㎡			階段ガラス手すり

①校舎		内外装		内部		
名 称	摘 要	数 量	単位	単 価	金 額	備 考
床 水性珪酸塩防塵塗装	防滑仕上げ	140	m ²			
床 水性珪酸塩防塵塗装	防滑仕上げ	5.2	m ²			段部
床 水性珪酸塩防塵塗装	防滑仕上げ	2.3	m ²			床立上
フリアケスフロア	H=100～150×500×500mm 金属系 耐荷重3000N 表面仕上材別途	1,078	m ²			OAフロア-H100
畳敷き	標仕B種 畳表C1 柄へり Ht 畳床 JIS A 5917 一畳 施工規模30枚以下程度	7	枚			
畳敷き(一部切欠)	標仕B種 畳表C1 柄へり Ht 畳床 JIS A 5917 一畳 施工規模30枚以下程度	1	枚			
ビニル幅木	高さ100	3,737	m			
階段ビニル幅木	ささら 高さ330	143	m			
壁 せっこうボード張り(GB-R)	厚 9.5 準不燃 銅製、木、ボード下地 継目処理 - -	1.2	m ²			塗装下
壁 せっこうボード張り(GB-R)	厚 9.5 準不燃 銅製、木、ボード下地 下地張り - -	4,977	m ²			
壁 せっこうボード張り(GB-R)	厚 9.5 準不燃 RC、CB直張り 下地張り - -	54.9	m ²			
壁 せっこうボード張り(GB-R)	厚 9.5 準不燃 銅製、木、ボード下地 突付け - -	800	m ²			家具裏
壁 せっこうボード張り(GB-R)	厚12.5 不燃 銅製、木、ボード下地 突付け - -	26.2	m ²			
壁 せっこうボード張り(GB-R)	厚12.5 不燃 RC、CB直張り 継目処理 - -	7.6	m ²			塗装下
壁 せっこうボード張り(GB-R)	厚12.5 不燃 銅製、木、ボード下地 継目処理 - -	99.3	m ²			勾下
壁 せっこうボード張り(GB-R)	厚 9.5 準不燃 銅製、木、ボード下地 突付け - -	57.6	m ²			内装薄塗材下
壁 せっこうボード張り(GB-R)	厚12.5 不燃 銅製、木、ボード下地 突付け - -	10.9	m ²			家具裏
壁 せっこうボード張り(GB-R)	厚12.5 不燃 銅製、木、ボード下地 下地張り - -	407	m ²			
壁 シージング せっこうボード張り(GB-S)	厚 9.5 準不燃 銅製、木、ボード下地 下地張り - -	77	m ²			
壁 シージング せっこうボード張り(GB-S)	厚12.5 不燃 銅製、木、ボード下地 突付け - -	468	m ²			

①校舎		内外装		内部		
名 称	摘 要	数 量	単位	単 価	金 額	備 考
床 水性珪酸塩防塵塗装	防滑仕上げ	140	m ²			
床 水性珪酸塩防塵塗装	防滑仕上げ	5.2	m ²			段部
床 水性珪酸塩防塵塗装	防滑仕上げ	2.3	m ²			床立上
フリアセスト707	H=100～150×500×500mm 金属系 耐荷重3000N 表面仕上材別途	1,078	m ²			OA707-H100
畳敷き	標仕B種 畳表C1 柄へり Ht 畳床 JIS A 5917 一畳 施工規模30枚以下程度	7	枚			
畳敷き(一部切欠)	標仕B種 畳表C1 柄へり Ht 畳床 JIS A 5917 一畳 施工規模30枚以下程度	1	枚			
ビニル幅木	高さ100	3767	m			
階段ビニル幅木	ささら 高さ330	143	m			
壁 せっこうボード張り(GB-R)	厚 9.5 準不燃 銅製、木、ボード下地 継目処理 - -	1.2	m ²			塗装下
壁 せっこうボード張り(GB-R)	厚 9.5 準不燃 銅製、木、ボード下地 下地張り - -	4,977	m ²			
壁 せっこうボード張り(GB-R)	厚 9.5 準不燃 RC、CB直張り 下地張り - -	54.9	m ²			
壁 せっこうボード張り(GB-R)	厚 9.5 準不燃 銅製、木、ボード下地 突付け - -	800	m ²			家具裏
壁 せっこうボード張り(GB-R)	厚12.5 不燃 銅製、木、ボード下地 突付け - -	26.2	m ²			
壁 せっこうボード張り(GB-R)	厚12.5 不燃 RC、CB直張り 継目処理 - -	7.6	m ²			塗装下
壁 せっこうボード張り(GB-R)	厚12.5 不燃 銅製、木、ボード下地 継目処理 - -	99.3	m ²			勾下
壁 せっこうボード張り(GB-R)	厚 9.5 準不燃 銅製、木、ボード下地 突付け - -	57.6	m ²			内装薄塗材下
壁 せっこうボード張り(GB-R)	厚12.5 不燃 銅製、木、ボード下地 突付け - -	10.9	m ²			家具裏
壁 せっこうボード張り(GB-R)	厚12.5 不燃 銅製、木、ボード下地 下地張り - -	407	m ²			
壁 シージング せっこうボード張り(GB-S)	厚 9.5 準不燃 銅製、木、ボード下地 下地張り - -	77	m ²			
壁 シージング せっこうボード張り(GB-S)	厚12.5 不燃 銅製、木、ボード下地 突付け - -	468	m ²			

①校舎		内外装		内部		
名 称	摘 要	数 量	単位	単 価	金 額	備 考
壁 シージンク せっこうボード 張り (GB-S)	厚12.5 不燃 鋼製、木、ボード下地 継目処理 -	28.2	m ²			如下
壁 シージンク せっこうボード 張り (GB-S)	厚12.5 不燃 鋼製、木、ボード下地 下地張り -	883	m ²			
壁 シージンク せっこうボード 張り (GB-S)	厚12.5 不燃 鋼製、木、ボード下地 突付け -	91.6	m ²			家具裏
壁 けい酸 カルシウム板張り	タイプ2(ノアス)0.8FK 厚 6 鋼製、木、ボード下地 目透かし -	5,952	m ²			塗装下
壁 けい酸 カルシウム板張り	タイプ2(ノアス)0.8FK 厚 8 鋼製、木、ボード下地 目透かし -	645	m ²			塗装下
壁 けい酸 カルシウム板張り	タイプ2(ノアス)0.8FK 厚 8 鋼製、木、ボード下地 下地張り -	25	m ²			
壁 けい酸 カルシウム板張り	タイプ2(ノアス)0.8FK 厚10 鋼製、木、ボード下地 下地張り -	102	m ²			
化粧ケイカル板張り	壁 t6.0 アルミジョイナー工法	1,230	m ²			
壁 合板張り	厚5.5mm しな - —	4.9	m ²			掲示如下
有孔しな合板	2類 厚さ5.5mm かんれい紗裏張り 材工共	221	m ²			塗装下
壁 構造用合板	t12	8.5	m ²			
壁 耐水合板張り	t12	65.8	m ²			
壁 天然木練付合板張 り	厚4mm	110	m ²			
メラミン不燃化粧板	t3 木目 職員室	10.4	m ²			
メラミン化粧板	厚3 不燃 ジョイナー付	116	m ²			
メラミン不燃化粧板専 用見切		4.8	m			
壁 ビニルクロス張り	2級 ボード面 - クロスJISA69217規格ヒト基準値適合品 接着剤アルデヒド非含有 普及品(2)	141	m ²			
壁 不燃クロス張り	2級 ボード面 - クロスJISA69217規格ヒト基準値適合品 接着剤アルデヒド非含有 普及品(2)	40.1	m ²			
掲示板用クロス張り	ボード面	4.9	m ²			
せっこうボード 継目処理	継目処理工法(テープ-エッジ)	61.2	m ²			如下

①校舎		内外装		内部		
名 称	摘 要	数 量	単位	単 価	金 額	備 考
壁 シージンク せっこうボード 張り (GB-S)	厚12.5 不燃 銅製、木、ボード下地 継目処理 -	28.2	m ²			如下
壁 シージンク せっこうボード 張り (GB-S)	厚12.5 不燃 銅製、木、ボード下地 下地張り -	883	m ²			
壁 シージンク せっこうボード 張り (GB-S)	厚12.5 不燃 銅製、木、ボード下地 突付け -	91.6	m ²			家具裏
壁 けい酸 カルシウム板張り	タイプ2(ノアス)0.8FK 厚 6 銅製、木、ボード下地 目透かし -	5,952	m ²			塗装下
壁 けい酸 カルシウム板張り	タイプ2(ノアス)0.8FK 厚 8 銅製、木、ボード下地 目透かし -	645	m ²			塗装下
壁 けい酸 カルシウム板張り	タイプ2(ノアス)0.8FK 厚10 銅製、木、ボード下地 下地張り -	127	m ²			
化粧ケイカル板張り	壁 t6.0 アルミジョイナー工法	1,230	m ²			
壁 合板張り	厚5.5mm しな -	4.9	m ²			掲示如下
有孔しな合板	2類 厚さ5.5mm かんれい紗裏張り 材工共	221	m ²			塗装下
壁 構造用合板	t12	8.5	m ²			
壁 耐水合板張り	t12	65.8	m ²			
壁 天然木練付合板張 り	厚4mm	110	m ²			
メラミン不燃化粧板	t3 木目 職員室	10.4	m ²			
メラミン化粧板	厚3 不燃 ジョイナー付	116	m ²			
メラミン不燃化粧板専 用見切	アルミ製 (木目)	4.8	m			
壁 ビニルクロス張り	2級 ボート面 - クロスJISA69217ルテビト 基準値適合品 接着剤アルデヒド 非含有 普及品(2)	141	m ²			
壁 不燃クロス張り	2級 ボート面 - クロスJISA69217ルテビト 基準値適合品 接着剤アルデヒド 非含有 普及品(2)	40.1	m ²			
掲示板用クロス張り	ボート面	4.9	m ²			
せっこうボード 継目処理	継目処理工法(テープ-エッジ)	61.2	m ²			如下

①校舎		ユニット及びその他		内部		
名 称	摘 要	数 量	単位	単 価	金 額	備 考
消火器ボックス	既製品 全埋込 扉付 材工共	36	か所			
消火器ボックス	既製品 壁掛け 扉付 材工共	1	か所			
ベビーカー	297×366程度 樹脂製	1	台			ベビーカー
ベビシート	おむつ交換用 横型 -	1	台			
荷物台	ステンレス製ヘアライン加工 500×135	4	台			
荷物フック	アルミ製 38×80 2か所	7	組			
フィッティングボード	折りたたみ式	4	か所			
天井段差幕板	H315 ランパークt24	15.2	m			
カーテンボックス	150×90mm ランパークt24 コ型	33.2	m			
カーテンボックス	150×150mm ランパークt24 コ型	57.3	m			
ブラインドボックス	150×150mm ランパークt24 コ型	82.7	m			
1F水屋 竹スノコ	1130×450	1	か所			
1F水屋 下通し棚・簀子棚・ 力板	W1150×D300×H600 棚板・力板:天然木化粧合板t24	1	か所			
1F水屋 上通し棚・中通し 棚・釣竹	W1150×D300×H600 棚板:天然木化粧合板t24	1	か所			
1F廊下(1) 展示棚	W350 ステンレス製 ガラス棚ブラケット	1	か所			
1F畳コーナー 炉蓋	352×352 畳t60 構造用合板t12	1	か所			
1F畳コーナー 炉縁	既製品	1.4	m			
1F畳コーナー 茶室用電気炉	320×320×H210程度 アルミ製カバー付 き	1	か所			
1F水屋 水屋流し	ステンレス d450*W1130*H130程度 t1.2	1	か所			
通気管	φ100 L350程度	71	か所			

①校舎		ユニット及びその他		内部		
名 称	摘 要	数 量	単位	単 価	金 額	備 考
消火器ボックス	既製品 全埋込 扉付 材工共	36	か所			
消火器ボックス	既製品 壁掛け 扉付 材工共	1	か所			
ベビーカー	297×366程度 樹脂製	1	台			ベビーカー
ベビースト	おむつ交換用 横型 -	1	台			
荷物台	ステンレス製ヘアライン加工 500×135	4	台			
荷物フック	アルミ製 38×80 2か所	7	組			
フィッティングボード	折りたたみ式	7	か所			
天井段差幕板	H315 ランパースt24	15.2	m			
カーテンボックス	150×90mm ランパースt24 コ型	33.2	m			
カーテンボックス	150×150mm ランパースt24 コ型	57.3	m			
ブラインドボックス	150×150mm ランパースt24 コ型	82.7	m			
1F水屋 竹スノコ	1130×450	1	か所			
1F水屋 下通し棚・簀子棚・ 力板	W1150×D300×H600 棚板・力板:天然木化粧合板t24	1	か所			
1F水屋 上通し棚・中通し 棚・釣竹	W1150×D300×H300 棚板:天然木化粧合板t24	1	か所			
1F廊下(1) 展示棚	W350 ステンレス製 ガラス棚ブラケット	1	か所			
1F畳コーナー 炉蓋	352×352 畳t60 構造用合板t12	1	か所			
1F畳コーナー 炉縁	既製品	1.4	m			
1F畳コーナー 茶室用電気炉	既製品・電気式置炉・396mm角・高さ 203mm・五徳・W数切替スイッチ・交流100V・ コンセント式程度	1	か所			
1F水屋 水屋流し	ステンレス W1080×D450×H100 t1.2	1	か所			
通気管	φ100 L350程度	71	か所			

①校舎		ユニット及びその他		内部		
名 称	摘 要	数 量	単位	単 価	金 額	備 考
連通管	φ100 半割 L350程度	183	か所			
BU-101 掲示板	W3240×H1500 アルミ枠 表面クロス張り しな合板厚さ5.5mm下地	12	か所			
BU-102 掲示板	W3600×H1200 アルミ枠 表面クロス張り しな合板厚さ5.5mm下地	3	か所			
BU-103 掲示板	W7120×H1200 アルミ枠 表面クロス張り しな合板厚さ5.5mm下地	1	か所			
BU-104 掲示板	W5000×H1200 アルミ枠 表面クロス張り しな合板厚さ5.5mm下地	1	か所			
BU-105 掲示板	W3300×H1600 アルミ枠 表面クロス張り しな合板厚さ5.5mm下地	1	か所			
BU-106 掲示板	W2100×H1200 アルミ枠 表面クロス張り しな合板厚さ5.5mm下地	1	か所			
BU-107 掲示板	W3330×H1280 アルミ枠 表面クロス張り しな合板厚さ5.5mm下地	1	か所			
BU-L型 掲示板	W5830×H1900 (欠600×1100) アルミ枠 表面クロス張り しな合板厚さ5.5mm下地	3	か所			
BU-L型 掲示板	W6595×H1900 (欠600×1100) アルミ枠 表面クロス張り しな合板厚さ5.5mm下地	6	か所			
BU-L型 掲示板	W7175×H1900 (欠600×1100) アルミ枠 表面クロス張り しな合板厚さ5.5mm下地	3	か所			
BU-L型 掲示板	W7775×H1900 (欠600×1100) アルミ枠 表面クロス張り しな合板厚さ5.5mm下地	12	か所			
BU-コ型1 掲示板	W4580×H1900 (欠3600×1200) アルミ枠 表面クロス張り しな合板厚さ5.5mm下地	1	か所			
BU-コ型1 掲示板	W5775×H1900 (欠3600×1200) アルミ枠 表面クロス張り しな合板厚さ5.5mm下地	3	か所			
BU-コ型1 掲示板	W6000×H1900 (欠3600×1200) アルミ枠 表面クロス張り しな合板厚さ5.5mm下地	1	か所			
BU-コ型1 掲示板	W6090×H1900 (欠3600×1200) アルミ枠 表面クロス張り しな合板厚さ5.5mm下地	1	か所			
BU-コ型1 掲示板	W6115×H1900 (欠3600×1200) アルミ枠 表面クロス張り しな合板厚さ5.5mm下地	3	か所			
BU-コ型1 掲示板	W6165×H1900 (欠3600×1200) アルミ枠 表面クロス張り しな合板厚さ5.5mm下地	3	か所			
BU-コ型1 掲示板	W6315×H1900 (欠3600×1200) アルミ枠 表面クロス張り しな合板厚さ5.5mm下地	9	か所			
BU-コ型1 掲示板	W6345×H1900 (欠3600×1200) アルミ枠 表面クロス張り しな合板厚さ5.5mm下地	3	か所			

①校舎		ユニット及びその他		内部		
名 称	摘 要	数 量	単位	単 価	金 額	備 考
連通管	φ100 半割 L350程度	183	か所			
BU-101 掲示板	W3240×H1500 アルミ枠 表面クロス張り しな合板厚さ5.5mm下地	12	か所			
BU-102 掲示板	W3600×H1200 アルミ枠 表面クロス張り しな合板厚さ5.5mm下地	3	か所			
BU-103 掲示板	W7120×H1200 アルミ枠 表面クロス張り しな合板厚さ5.5mm下地	1	か所			
BU-104 掲示板	W5000×H1200 アルミ枠 表面クロス張り しな合板厚さ5.5mm下地	1	か所			
BU-105 掲示板	W3300×H1600 アルミ枠 表面クロス張り しな合板厚さ5.5mm下地	1	か所			
BU-106 掲示板	W2100×H1200 アルミ枠 表面クロス張り しな合板厚さ5.5mm下地	1	か所			
BU-107 掲示板	W3330×H1280 アルミ枠 表面クロス張り しな合板厚さ5.5mm下地	1	か所			
BU-L型 掲示板	W5830×H1900 (欠600×1100) アルミ枠 表面クロス張り しな合板厚さ5.5mm下地	3	か所			
BU-L型 掲示板	W6595×H1900 (欠600×1100) アルミ枠 表面クロス張り しな合板厚さ5.5mm下地	6	か所			
BU-L型 掲示板	W7175×H1900 (欠600×1100) アルミ枠 表面クロス張り しな合板厚さ5.5mm下地	3	か所			
BU-L型 掲示板	W7775×H1900 (欠600×1100) アルミ枠 表面クロス張り しな合板厚さ5.5mm下地	12	か所			
BU-コ型1 掲示板	W4580×H1900 (欠3600×1200) アルミ枠 表面クロス張り しな合板厚さ5.5mm下地	1	か所			
BU-コ型1 掲示板	W5775×H1900 (欠3600×1200) アルミ枠 表面クロス張り しな合板厚さ5.5mm下地	3	か所			
BU-コ型1 掲示板	W6000×H1900 (欠3600×1200) アルミ枠 表面クロス張り しな合板厚さ5.5mm下地	1	か所			
BU-コ型1 掲示板	W6090×H1900 (欠3600×1200) アルミ枠 表面クロス張り しな合板厚さ5.5mm下地	2	か所			
BU-コ型1 掲示板	W6115×H1900 (欠3600×1200) アルミ枠 表面クロス張り しな合板厚さ5.5mm下地	3	か所			
BU-コ型1 掲示板	W6165×H1900 (欠3600×1200) アルミ枠 表面クロス張り しな合板厚さ5.5mm下地	3	か所			
BU-コ型1 掲示板	W6315×H1900 (欠3600×1200) アルミ枠 表面クロス張り しな合板厚さ5.5mm下地	9	か所			
BU-コ型1 掲示板	W6345×H1900 (欠3600×1200) アルミ枠 表面クロス張り しな合板厚さ5.5mm下地	3	か所			

①校舎		ユニット及びその他			内部	
名 称	摘 要	数 量	単位	単 価	金 額	備 考
BU-コ型1 掲示板	W6590×H1900 (欠3600×1200) アルミ枠 表面クロス張り しな合板厚さ5.5mm下地	3	か所			
BU-コ型1 掲示板	W6910×H1900 (欠3600×1200) アルミ枠 表面クロス張り しな合板厚さ5.5mm下地	3	か所			
BU-コ型1 掲示板	W7420×H1900 (欠3600×1200) アルミ枠 表面クロス張り しな合板厚さ5.5mm下地	6	か所			
BU-コ型2 掲示板	W6065×H1900 (欠3605×1200,600× 1100) アルミ枠 表面クロス張り しな合板厚さ5.5mm下地	3	か所			
BU-コ型2 掲示板	W6085×H1900 (欠3600×1200,600× 1100) アルミ枠 表面クロス張り しな合板厚さ5.5mm下地	3	か所			
BU-コ型3 掲示板	W6590×H1900 (欠3595×1200,600× 1100,1300×1100) アルミ枠 表面クロス張 り しな合板厚さ5.5mm下地	1	か所			
WB-101 ホワイトボード	W3600×H1200	11	か所			
WB-102 ホワイトボード	W5400×H1200	1	か所			
WB-104 ホワイトボード	W2400×H1200	3	か所			
WB-105 ホワイトボード	W1600×H1200	3	か所			
WB-106 ホワイトボード	W1600×H1200	2	か所			
WB-107 ホワイトボード	W5400×H1200	2	か所			
WB-108 ホワイトボード	W4800×H1200	1	か所			
WB-109 ホワイトボード	W2770×H2700	3	か所			
WB-110 ホワイトボード	W3600×H2700	3	か所			
BB-101 スチール黒板	W3600×H1200	41	か所			
BB-102 スチール黒板	W4800×H1200	2	か所			
K-101 書棚	W11730×D210×H1960mm 化粧ハーフティクルボード t20	1	か所			
K-102 書棚	W8000×D210×H1960mm 化粧ハーフティクルボード t20	1	か所			
K-103 書棚	W3630×D210×H1960mm 化粧ハーフティクルボード t20	1	か所			

①校舎		ユニット及びその他			内部	
名 称	摘 要	数 量	単位	単 価	金 額	備 考
BU-コ型1 掲示板	W6590×H1900 (欠3600×1200) アルミ枠 表面クロス張り しな合板厚さ5.5mm下地	2	か所			
BU-コ型1 掲示板	W6910×H1900 (欠3600×1200) アルミ枠 表面クロス張り しな合板厚さ5.5mm下地	3	か所			
BU-コ型1 掲示板	W7420×H1900 (欠3600×1200) アルミ枠 表面クロス張り しな合板厚さ5.5mm下地	6	か所			
BU-コ型2 掲示板	W6065×H1900 (欠3605×1200,600× 1100) アルミ枠 表面クロス張り しな合板厚さ5.5mm下地	3	か所			
BU-コ型2 掲示板	W6085×H1900 (欠3600×1200,600× 1100) アルミ枠 表面クロス張り しな合板厚さ5.5mm下地	3	か所			
BU-コ型3 掲示板	W6590×H1900 (欠3595×1200,600× 1100,1300×1100) アルミ枠 表面クロス張 り しな合板厚さ5.5mm下地	1	か所			
WB-101 ホワイトボード	W3600×H1200	11	か所			
WB-102 ホワイトボード	W5400×H1200	1	か所			
WB-104 ホワイトボード	W2400×H1200	3	か所			
WB-105 ホワイトボード	W1600×H1200	3	か所			
WB-106 ホワイトボード	W1600×H1200	2	か所			
WB-107 ホワイトボード	W5400×H1200	2	か所			
WB-108 ホワイトボード	W4800×H1200	1	か所			
WB-109 ホワイトボード	W2770×H2700	3	か所			
WB-110 ホワイトボード	W3600×H2700	3	か所			
BB-101 スチール黒板	W3600×H1200	41	か所			
BB-102 スチール黒板	W4800×H1200	2	か所			
K-101 書棚	W11730×D210×H1960mm 合板フラッシュt20	1	か所			
K-102 書棚	W8000×D210×H1960mm 合板フラッシュt20	1	か所			
K-103 書棚	W3630×D210×H1960mm 合板フラッシュt20	1	か所			

①校舎		ユニット及びその他		内部		
名 称	摘 要	数 量	単位	単 価	金 額	備 考
K-104 書棚	W930×D210×H1960mm 化粧パネチルボート t20	2	か所			
K-105 書棚	W6280×D210×H850mm 化粧パネチルボート t20	1	か所			
K-106 カウンター	W(3950+2780)×D600×H800mm 天板:ポスフォームt40,ランパネコ t24	1	か所			
K-107 カウンター	W3867×D500×H750mm 天板:ポスフォームt32,ランパネコ t24	1	か所			
K-108 展示スペース	W3362×D430×H920mm カウンター:集成材t30	1	か所			
K-109 カハ ン棚	W700×D450×H1900mm 化粧パネチルボート t20	1	か所			
K-110 カハ ン棚	W1200×D450×H1900mm 化粧パネチルボート t20	1	か所			
K-111 カハ ン棚	W1300×D450×H1900mm 化粧パネチルボート t20	19	か所			
K-112 カハ ン棚	W1300×D550×H1900mm 化粧パネチルボート t20	4	か所			
K-113 カハ ン棚	W1900×D450×H1900mm 化粧パネチルボート t20	1	か所			
K-114 カウンター	W1825×D544 天板:ポスフォームt19(先端部t40), ランパネコ t24	1	か所			
K-115 カウンター	W675×D450mm 化粧パネチルボート t20	2	か所			
K-116 SK棚板	W805×D300 化粧パネチルボート t20 棚受・パネチルボート	1	か所			
K-117 SK棚板	W770×D300 化粧パネチルボート t20 棚受・パネチルボート	1	か所			
K-118 手洗いカウンター	W1900×D600×H800 天板:人工大理石t10	1	か所			
K-119 手洗いカウンター	W1840×D600×H800 天板:人工大理石t10	1	か所			
K-120 手洗いカウンター	W1150×D600×H800 天板:人工大理石t10	1	か所			
K-121 手洗いカウンター	W1070×D600×H800 天板:人工大理石t10	1	か所			
K-122 書棚(学校用)	1490×800×奥行250mm パネチルボート メラミン化粧合板貼t20	24	台			
K-123 黒板消しクリナー置	W500×D350×H2500 化粧パネチルボート t20	41	か所			

①校舎		ユニット及びその他		内部		
名 称	摘 要	数 量	単位	単 価	金 額	備 考
K-104 書棚	W930×D210×H1960mm 合板フラッシュt20	2	か所			
K-105 書棚	W6280×D210×H850mm 合板フラッシュt20	1	か所			
K-106 カウンター	W(3950+2780)×D600×H800mm 天板:ポスツォームt40,ランパ-コt24	1	か所			
K-107 カウンター	W3867×D500×H750mm 天板:ポスツォームt32,ランパ-コt24	1	か所			
K-108 展示スペース	W3362×D430×H920mm カウンター:札幌軟石t20	1	か所			
K-109 カハ-ン棚	W700×D450×H1900mm 化粧ハ-ティルボ-ト t20	1	か所			
K-110 カハ-ン棚	W1200×D450×H1900mm 化粧ハ-ティルボ-ト t20	1	か所			
K-111 カハ-ン棚	W1300×D450×H1900mm 化粧ハ-ティルボ-ト t20	19	か所			
K-112 カハ-ン棚	W1300×D550×H1900mm 化粧ハ-ティルボ-ト t20	4	か所			
K-113 カハ-ン棚	W1900×D450×H1900mm 化粧ハ-ティルボ-ト t20	1	か所			
K-114 カウンター	W1825×D544 天板:ポスツォームt19(先端部t40), ランパ-コt24	1	か所			
K-115 カウンター	W675×D450mm 化粧ハ-ティルボ-ト t20	2	か所			
K-116 SK棚板	W805×D300 化粧ハ-ティルボ-ト t20 棚受:ハ-ティルボ-ト	1	か所			
K-117 SK棚板	W770×D300 化粧ハ-ティルボ-ト t20 棚受:ハ-ティルボ-ト	1	か所			
K-118 手洗いカウンター	W1900×D600×H800 天板:人工大理石t10	1	か所			
K-119 手洗いカウンター	W1840×D600×H800 天板:人工大理石t10	1	か所			
K-120 手洗いカウンター	W1150×D600×H800 天板:人工大理石t10	1	か所			
K-121 手洗いカウンター	W1070×D600×H800 天板:人工大理石t10	1	か所			
K-122 書棚(学校用)	1490×800×奥行250mm ハ-チルボ-ト メラミン化粧合板貼t20	24	台			
K-123 黒板消しクリ-ナ-置	W500×D350×H2700 化粧ハ-ティルボ-ト t20	41	か所			

①校舎		ユニット及びその他		内部		
名 称	摘 要	数 量	単位	単 価	金 額	備 考
K-124A カウンター	W7290×D550×H750	1	か所			
K-124B カウンター	W6600×D550×H750	1	か所			
K-125 カウンター	W6173×D650×H750	6	か所			
K-126 カウンター	W6690×D550×H750	6	か所			
K-127 カウンター	W15690×D650×H750 天板:ホースフォーム(木目調)t32, ランパースコt24(D300-250)	2	か所			
K-128 収納棚	W3500×D600×H2700 化粧パネル・フィルム・ト t20	1	か所			
K-129 収納棚	W5000×D600×H2700 化粧パネル・フィルム・ト t20	1	か所			
K-130 観察台	幅2120×奥行550×高さ760mm 錆止め・塗装含む	1	か所			
K-131 観察台	幅2400×奥行550×高さ760mm 錆止め・塗装含む	1	か所			
K-132 観察台	幅1690×奥行700×高さ760mm 錆止め・塗装含む	2	か所			
K-133 観察台	幅1520×奥行700×高さ760mm 錆止め・塗装含む	2	か所			
K-134 薬品棚	1100×1800×奥行450mm 錆止め・塗装含む 中学校	2	台			
K-135 薬品棚	1400×1800×奥行450mm 錆止め・塗装含む 中学校	1	台			
K-136 カウンター	W3240×D630×H1000 珪藻土集成材t30	12	か所			
K-137 カウンター	W7420×D750×H750 天板:ホースフォームt19(先端部t40)	1	か所			
K-138 カウンター	W4997×D500×H750	1	か所			
K-139 カウンター	W4525×D775×H800 天板:ホースフォームt19(先端部t40)	1	か所			
K-140 手洗いカウンター	W(2305+2105)×D600×H800 天板:人工大理石t10	3	か所			
K-141 手洗いカウンター	W2705×D600×H800 天板:人工大理石t10	3	か所			
K-142 手洗いカウンター	W2730×D600×H850 天板:人工大理石t10	2	か所			

①校舎		ユニット及びその他		内部		
名 称	摘 要	数 量	単位	単 価	金 額	備 考
K-124A カウンター	W7290×D550×H750	1	か所			
K-124B カウンター	W6600×D550×H750	1	か所			
K-125 カウンター	W6173×D650×H750	6	か所			
K-126 カウンター	W6690×D550×H750	6	か所			
K-127 カウンター	W15690×D650×H750 天板:ホーストフォーム(木目調)t32, ランパーストt24(D300-250)	2	か所			
K-128 収納棚	W3500×D600×H2700 化粧パネーティルボートt20	1	か所			
K-129 収納棚	W5000×D600×H2700 化粧パネーティルボートt20	1	か所			
K-130 観察台	幅2120×奥行550×高さ760mm 錆止め・塗装含む	1	か所			
K-131 観察台	幅2400×奥行550×高さ760mm 錆止め・塗装含む	1	か所			
K-132 観察台	幅1690×奥行700×高さ760mm 錆止め・塗装含む	2	か所			
K-133 観察台	幅1520×奥行700×高さ760mm 錆止め・塗装含む	2	か所			
K-134 薬品棚	1100×1800×奥行450mm	2	台			
K-135 薬品棚	1400×1800×奥行450mm	1	台			
K-136 カウンター	W3240×D630×H1000 珪集成材t30	12	か所			
K-137 カウンター	W7420×D750×H750 天板:ホーストフォームt19(先端部t40)	1	か所			
K-138 カウンター	W4997×D500×H750	1	か所			
K-139 カウンター	W4525×D775×H800 天板:ホーストフォームt19(先端部t40)	1	か所			
K-140 手洗いカウンター	W(2305+2105)×D600×H800 天板:人工大理石t10	3	か所			
K-141 手洗いカウンター	W2705×D600×H800 天板:人工大理石t10	3	か所			
K-142 手洗いカウンター	W2730×D600×H850 天板:人工大理石t10	2	か所			

①校舎		ユニット及びその他		内部		
名 称	摘 要	数 量	単位	単 価	金 額	備 考
吊戸棚	既製品 W450×H500×D375程度	1	か所			
吊戸棚	既製品 W1050×H500×D375程度	1	か所			
吊戸棚	既製品 W1200×H500×D375程度	2	か所			
鏡-101 鏡	幅1900×高さ1200mm 鏡厚さ5mm ステンレス枠付	1	か所			
鏡-102 鏡	幅1840×高さ1200mm 鏡厚さ5mm ステンレス枠付	1	か所			
鏡-103 鏡	幅2390×高さ1290mm 鏡厚さ5mm ステンレス枠付	1	か所			
鏡-104 鏡	幅1000×高さ1240mm 鏡厚さ5mm ステンレス枠付	1	か所			
鏡-105 鏡	幅2800×高さ1040mm 鏡厚さ5mm ステンレス枠付	1	か所			
鏡-106 鏡	幅1060×高さ1200mm 鏡厚さ5mm ステンレス枠付	1	か所			
鏡-107 鏡	幅1140×高さ1200mm 鏡厚さ5mm ステンレス枠付	1	か所			
鏡-108 鏡	幅5800×高さ1040mm 鏡厚さ5mm ステンレス枠付	3	か所			
鏡-109 鏡	幅2690×高さ1200mm 鏡厚さ5mm ステンレス枠付	6	か所			
鏡-110 鏡	幅2280×高さ1200mm 鏡厚さ5mm ステンレス枠付	3	か所			
鏡-111 鏡	幅2720×高さ1200mm 鏡厚さ5mm ステンレス枠付	2	か所			
鏡-112 鏡	幅1800×高さ900mm 鏡厚さ5mm ステンレス枠付	9	か所			
鏡-113 鏡	幅900×高さ1800mm 鏡厚さ5mm ステンレス枠付	4	か所			
鏡-114 反射鏡 (天井吊下げ)	幅2000×高さ750mm×鏡厚さ6mm -	1	か所			
鏡-115 鏡	幅5500×高さ1900mm 鏡厚さ5mm ステンレス枠付	1	か所			
サイン-1 総合案内板	W800×H1800 スチール複合板t3+アルミ複合板t5 表示:1Jシート貼(巻込)文字:シート切文字	1	か所			
サイン-2 室名サインA	W200×H200 亚克力板t5 シート貼(一部木目調)巻込 文字:亚克力切文字t3,シート切文字	36	か所			

①校舎		ユニット及びその他		内部		
名 称	摘 要	数 量	単位	単 価	金 額	備 考
吊戸棚	既製品 W450×H500×D375程度	1	か所			
吊戸棚	既製品 W1050×H500×D375程度	1	か所			
吊戸棚	既製品 W1200×H500×D375程度	2	か所			
鏡-101 鏡	幅1900×高さ1200mm 鏡厚さ5mm ステンレス枠付	1	か所			
鏡-102 鏡	幅1840×高さ1200mm 鏡厚さ5mm ステンレス枠付	1	か所			
鏡-103 鏡	幅2390×高さ1290mm 鏡厚さ5mm ステンレス枠付	1	か所			
鏡-104 鏡	幅1000×高さ1240mm 鏡厚さ5mm ステンレス枠付	1	か所			
鏡-105 鏡	幅2800×高さ1040mm 鏡厚さ5mm ステンレス枠付	1	か所			
鏡-106 鏡	幅1060×高さ1200mm 鏡厚さ5mm ステンレス枠付	1	か所			
鏡-107 鏡	幅1140×高さ1200mm 鏡厚さ5mm ステンレス枠付	1	か所			
鏡-108 鏡	幅5800×高さ1040mm 鏡厚さ5mm ステンレス枠付	3	か所			
鏡-109 鏡	幅2690×高さ1200mm 鏡厚さ5mm ステンレス枠付	6	か所			
鏡-110 鏡	幅2280×高さ1200mm 鏡厚さ5mm ステンレス枠付	3	か所			
鏡-111 鏡	幅2720×高さ1200mm 鏡厚さ5mm ステンレス枠付	2	か所			
鏡-112 鏡	幅1800×高さ900mm 鏡厚さ5mm ステンレス枠付	9	か所			
鏡-113 鏡	幅900×高さ1800mm 鏡厚さ5mm ステンレス枠付	4	か所			
鏡-114 反射鏡 (天井吊下げ)	幅2000×高さ750mm×鏡厚さ6mm -	1	か所			
鏡-115 鏡	幅5500×高さ1900mm 鏡厚さ5mm ステンレス枠付	1	か所			
サイン-1 総合案内板	W800×H1800 スチール複合板t3+アルミ複合板t5 IJシート貼(巻込)アルミ切文字t3	1	か所			
サイン-2 室名サインA	W200×H200 亚克力板t5 シート貼(一部木目調)巻込 文字:亚克力切文字t3,シート切文字	36	か所			

①校舎		ユニット及びその他			内部	
名 称	摘 要	数 量	単位	単 価	金 額	備 考
サイン-3 室名サインB	W200×H200 アクリル板t5 シート貼(一部木目調)巻込 文字:アクリル切文字t3,シート切文字	17	か所			
サイン-4 室名サインC	W200×H200 アクリル板t5 シート貼(一部木目調)巻込 文字:アクリル切文字t3,シート切文字	29	か所			
サイン-5 室名サインD	W1600×H400 アクリル板t5 シート貼(一部木目調)巻込 文字:アクリル切文字t3,シート切文字	1	か所			
サイン-6 室名サインE	H120 ステンレス切文字t3(焼付塗装)	1	か所			
サイン-7 室名サインF	W300×H1925 アルミ複合板t5 シート貼(巻込) ビ°外・文字:アクリル切貼t3	1	か所			
サイン-8 室名サインG	H300,H200 アクリル切貼t5 両面テープ貼	1	か所			「Training arena」
サイン-9 案内サイン	H150 アクリル切貼t5 両面テープ貼	1	か所			「Shop」
サイン-9 案内サイン	H150 アクリル切貼t5 両面テープ貼	1	か所			「Information」
サイン-10 誘導サイン	W300×H2400 アルミ複合板t5 シート貼(巻込) ビ°外・文字:アクリル切貼t3	1	か所			「Japanese room Library」
サイン-10 誘導サイン	W300×H2400 アルミ複合板t5 シート貼(巻込) ビ°外・文字:アクリル切貼t3	2	か所			「Arena」
サイン-11 トイレサインA	W280×H2400 アルミ複合板t5 シート貼(巻込) 文字:アクリル切加工t3 ビ°外:スチール加工t3(焼付塗装)	1	か所			
サイン-11 トイレサインA	W300×H1925 アルミ複合板t5 シート貼(巻込) 文字:アクリル切加工t3 ビ°外:スチール加工t3(焼付塗装)	1	か所			
サイン-11 トイレサインA	W300×H2400 アルミ複合板t5 シート貼(巻込) 文字:アクリル切加工t3 ビ°外:スチール加工t3(焼付塗装)	3	か所			
サイン-12 トイレサインB	W200×H120 ビ°外:スチール加工t3(焼付塗装)	6	か所			
サイン-13-1 トイレサインC	W300×H2050 アルミ複合板t5 シート貼(巻込) ビ°外・文字:アクリル切貼t3	2	か所			
サイン-13-2 トイレサインC	W300×H1925 アルミ複合板t5 シート貼(巻込) ビ°外・文字:アクリル切貼t3	8	か所			
サイン-14 トイレサインD	H80 アクリル切貼t3 表面シート貼	3	か所			
サイン-15 階数サイン	H200 シート切文字(直貼)	11	か所			
サイン-16 上下階数表示サイン	H200 アクリル切加工t5+t5(貼合せ) シート貼	8	か所			
サイン-17 EVサイン	W200×H200 アクリル板t5 シート貼	4	か所			

①校舎		ユニット及びその他		内部		
名 称	摘 要	数 量	単位	単 価	金 額	備 考
サイン-3 室名サインB	W200×H200 アクリル板t3 シート貼(一部木目調)巻込 文字:アクリル切文字t3シート切文字	17	か所			
サイン-4 室名サインC	W200×H200 アクリル板t5 シート貼(一部木目調)巻込 文字:アクリル切加工t3シート切文字	29	か所			
サイン-5 室名サインD	W1600×H400 アクリル板t5 シート貼(一部木目調)巻込 文字:アクリル切文字t3,シート切文字	1	か所			
サイン-6 室名サインE	H120 ステンレス切文字t3(焼付塗装)	1	か所			
サイン-7 室名サインF	W300×H1925 アルミ複合板t5 シート貼(巻込) ビ°外・文字:アクリル切貼t3	1	か所			
サイン-8 室名サインG	H300,H200 アクリル切貼t5 両面テープ貼	1	か所			「Training arena」
サイン-9 案内サイン	H150 アクリル切貼t5 両面テープ貼	1	か所			「Shop」
サイン-9 案内サイン	H150 アクリル切貼t5 両面テープ貼	1	か所			「Information」
サイン-10 誘導サイン	W300×H2400 アルミ複合板t5 シート貼(巻込) ビ°外・文字:アクリル切貼t3	1	か所			「Japanese room Library」
サイン-10 誘導サイン	W300×H2400 アルミ複合板t5 シート貼(巻込) ビ°外・文字:アクリル切貼t3	2	か所			「Arena」
サイン-11 トイレサインA	W280×H2400 アルミ複合板t5 シート貼(巻込) 文字:アクリル切加工t3 ビ°外:スチール加工t3(焼付塗装)	1	か所			
サイン-11 トイレサインA	W300×H1925 アルミ複合板t5 シート貼(巻込) 文字:アクリル切加工t3 ビ°外:スチール加工t3(焼付塗装)	1	か所			
サイン-11 トイレサインA	W300×H2400 アルミ複合板t5 シート貼(巻込) 文字:アクリル切加工t3 ビ°外:スチール加工t3(焼付塗装)	3	か所			
サイン-12 トイレサインB	W200×H120 ビ°外:スチール加工t3(焼付塗装)	6	か所			
サイン-13-1 トイレサインC	W300×H2050 アルミ複合板t5 シート貼(巻込) ビ°外・文字:アクリル切貼t3	2	か所			
サイン-13-2 トイレサインC	W300×H2400 アルミ複合板t5 シート貼(巻込) ビ°外・文字:アクリル切貼t3	8	か所			
サイン-14 トイレサインD	H80 アクリル切貼t3 表面シート貼	3	か所			
サイン-15 階数サイン	H200 シート切文字(直貼)	11	か所			
サイン-16 上下階数表示サイン	H200 アクリル切加工t5+t5(貼合せ) シート貼	8	か所			
サイン-17 EVサイン	W200×H200 アクリル板t5 シート貼	4	か所			

[illegible]

札幌市

②屋内運動場						
防水			外部			
名 称	摘 要	数 量	単位	単 価	金 額	備 考
シーリング	一般部 変成シリコン系 (MS-2) 15×10	128	m			外額縁取合
シーリング	一般部 変成シリコン系 (MS-2) 20×15	201	m			腰水切
シーリング	一般部 変成シリコン系 (MS-2) 15×10	35.9	m			EXP.J取合
シーリング	一般部 変成シリコン系 (MS-2) 15×15	3.6	m			タラップ 座板周囲
シーリング	一般部 ポリサルファイト系 (PS-2) 20×10	27.7	m			
シーリング	一般部 変成シリコン系 (MS-2) 10×10	6.1	m			換気口周囲
シーリング	一般部 変成シリコン系 (MS-2) 10×15	94.3	m			建具廻り
シーリング	一般部 変成シリコン系 (MS-2) 15×10	247	m			建具廻り
シーリング	一般部 変成シリコン系 (MS-2) 20×10	308	m			建具廻り
シーリング	一般部 変成シリコン系 (MS-2) 30×10	7	m			建具廻り
シーリング	一般部 変成シリコン系 (MS-2) 10×10	12.2	m			換気フード 廻り
止水板	水膨張型 10×20mm -	185	m			
計						

②屋内運動場						
防水			外部			
名 称	摘 要	数 量	単位	単 価	金 額	備 考
シーリング	一般部 変成シリコン系 (MS-2) 15×10	128	m			外額縁取合
シーリング	一般部 変成シリコン系 (MS-2) 20×15	201	m			腰水切
シーリング	一般部 変成シリコン系 (MS-2) 15×10	35.9	m			EXP.J取合
シーリング	一般部 変成シリコン系 (MS-2) 15×15	3.6	m			タラップ 座板周囲
シーリング	一般部 ポリサルファイト系 (PS-2) 20×10	27.7	m			
シーリング	一般部 変成シリコン系 (MS-2) 10×10	6.1	m			換気口周囲
シーリング	一般部 変成シリコン系 (MS-2) 10×15	94.3	m			建具廻り
シーリング	一般部 変成シリコン系 (MS-2) 15×10	247	m			建具廻り
シーリング	一般部 変成シリコン系 (MS-2) 20×10	308	m			建具廻り
シーリング	一般部 変成シリコン系 (MS-2) 30×10	7	m			建具廻り
止水板	水膨張型 10×20mm -	185	m			
計						

②屋内運動場		金属		外部		
名 称	摘 要	数 量	単位	単 価	金 額	備 考
既製アルミ笠木(シルバー)	一般部 厚2.0mm以上 幅400mm	197	m			
既製アルミ笠木コーナー(シルバー)	コーナー部 厚2.0mm以上 幅400mm L型 600mm+600mm	6	か所			
防水層端末押え金物	アルミアングル 既製品	17.3	m			
防水層端末押え金物(コーナー)	アルミアングル 既製品	4	か所			
捨て笠木	ガルバリウム塗装鋼板 t0.4 糸-200	21.3	m			
雪底防止笠木	H700 アルミt2.0 既製品	78.3	m			
アルミEXP.J笠木	W780 屋根-外壁 クリアランス350 耐火帯付 1時間耐火	35.9	m			
アルミEXP.J笠木コーナー	W780 屋根-外壁 クリアランス350 L型 耐火帯付 1時間耐火	1	か所			
ルーフトレン	縦形ろく屋根用 アスファルト・シート防水用 SGP 100A 張掛け幅 100	6	か所			
ルーフトレン	横形ろく屋根用 アスファルト・シート防水用 SGP 50A 張掛け幅 100	1	か所			
軽量鉄骨天井下地	25形(屋外) ふところ1.0m未満 金属成形板用 @360 インサート含む	14.5	m ²			
軽量鉄骨天井下地	25形(屋外) ふところ1.0m未満 金属成形板用 @360 断熱インサート含む	634	m ²			
軽量鉄骨天井開口部補強		1	式			別紙 00-0033
天井廻縁	塩化ビニル製	223	m			
アルミEXP.J	W(400+100) 外壁-外壁(コーナー) クリアランス350 耐火帯付 1時間耐火	32.4	m			
アルミEXP.J	W(300+50) 外壁-外壁(コーナー) クリアランス110 耐火帯付 1時間耐火	1.7	m			
腰壁水切り	W170 カラーアルミPL-2.0加工	162	m			
腰壁水切り出隅役物	W170 L(300+300) カラーアルミPL-2.0加工	5	か所			
腰壁水切り入隅役物	W170 L(300+300) カラーアルミPL-2.0加工	1	か所			
腰壁水切り出隅役物	W170+80 L(300+300) カラーアルミPL-2.0加工	2	か所			

②屋内運動場		金属		外部		
名 称	摘 要	数 量	単位	単 価	金 額	備 考
既製アルミ笠木(シルバー)	一般部 厚2.0mm以上 幅400mm	197	m			
既製アルミ笠木コーナー(シルバー)	コーナー部 厚2.0mm以上 幅400mm L型 600mm+600mm	6	か所			
防水層端末押え金物	アルミアングル 既製品	17.3	m			
防水層端末押え金物(コーナー)	アルミアングル 既製品	4	か所			
捨て笠木	ガルバリウム塗装鋼板 t0.4 糸-200	21.3	m			
雪底防止笠木	H700 アルミt2.0 既製品	78.3	m			
アルミEXP.J笠木	W730 屋根-外壁 クリアランス350 耐火帯付 1時間耐火	35.9	m			
アルミEXP.J笠木コーナー	W730 屋根-外壁 クリアランス350 L型 耐火帯付 1時間耐火	1	か所			
ルーフトレン	縦形ろく屋根用 アスファルト・シート防水用 SGP 100A 張掛け幅 100	7	か所			
ルーフトレン	横形ろく屋根用 アスファルト・シート防水用 SGP 50A 張掛け幅 100	1	か所			
軽量鉄骨天井下地	25形(屋外) ふところ1.0m未満 金属成形板用 @360 インサート含む	14.5	m ²			
軽量鉄骨天井下地	25形(屋外) ふところ1.0m未満 金属成形板用 @360 断熱インサート含む	634	m ²			
軽量鉄骨天井開口部補強		1	式			別紙 00-0033
天井廻縁	塩化ビニル製	223	m			
アルミEXP.J	W(300+50) 外壁-外壁(コーナー) クリアランス350 耐火帯付 1時間耐火	32.4	m			
アルミEXP.J	W(150+20) 外壁-外壁(コーナー) クリアランス110 耐火帯付 1時間耐火	1.7	m			
腰壁水切り	W170 カラーアルミPL-2.0加工	162	m			
腰壁水切り出隅役物	W170 L(300+300) カラーアルミPL-2.0加工	5	か所			
腰壁水切り入隅役物	W170 L(300+300) カラーアルミPL-2.0加工	1	か所			
腰壁水切り出隅役物	W170+80 L(300+300) カラーアルミPL-2.0加工	2	か所			

[illegible]

[illegible]

②屋内運動場		金属		内部		
名 称	摘 要	数 量	単位	単 価	金 額	備 考
上り框	W25 厚2mm 高さ100～150mm SUS304 HL仕上げ 下地アングル含む	2.5	m			H120 1F廊下4
床点検口	屋内用 一般型充填用 アルミ製枠 アルミ目地 鍵付 600角 裏面:XPSt30貼共	6	か所			
内部タフ	SUS304 幅400mm×200mm×径19mm -	129	か所			ビット
床下換気口	- 250×1000mm (バースケット付)	8	か所			
ステンレス巾木	厚2.0mm SUS304 HL仕上げ 高さ100mm -	5.1	m			
ライン	壁天端 厚2.0mm SUS304 HL仕上げ 幅150～200mm -	5.6	m			W150
SKタコ掛け	13φ 450mm ステンレス製 既製品 -	1	本			
SK掛フック	SUS304 既製品 3本1組 -	1	組			
階段壁付手すり	塩ビ被覆34φ ブラケット:アルミ押出型材	81.9	m			
階段手すり折曲げ 加工費	塩ビ被覆 径34mm L型折曲り部加工	4	か所			
階段手すり端部	塩ビ被覆 径34mm 端部-樹脂製エンドキャップ	22	か所			
2Fホール4階段 床付手すり	1250 斜部 スチール製EP-G塗装共	11.2	m			
2Fホール4階段 床付手すり	H1250 平部 スチール製EP-G塗装共	10.2	m			
2Fホール4上部吹抜 床付手すり	H1100 平部 スチール製EP-G塗装共	29.4	m			
体育準備室1 ステージ横階段自立 手摺	L(1650+1250)×H1100 スチール製EP-G塗装共	1	か所			
床付け手すり (体育準備室3,4)	スチール製EP-G塗装共L=9000程度	2	か所			
床付け手すり (キャットウォーク)	スチール製EP-G塗装共 H=1.25	79	m			
点検歩廊 スチール手すり	H1100 スチール製EP-G塗装共	27	m			
便所用手すり	SUS304 樹脂被覆 径34mm - 小便器用- W600×D550×H480mm	1	か所			
便所用手すり	SUS304 樹脂被覆 径34mm - 多目的大便器用- L600+700mm	2	か所			

②屋内運動場		金属		内部		
名 称	摘 要	数 量	単位	単 価	金 額	備 考
上り框	W25 厚2mm 高さ100～150mm SUS304 HL仕上げ 下地アングル含む	2.5	m			H120 1F廊下4
床点検口	屋内用 一般型充填用 アルミ製枠 アルミ目地 鍵付 600角 裏面:XPSt30貼共	6	か所			
内部タフ	SUS304 幅400mm×200mm×径19mm -	129	か所			ビッド
床下換気口	- 250×1000mm (バースケット付)	8	か所			
ステンレス巾木	厚2.0mm SUS304 HL仕上げ 高さ100mm -	5.1	m			
ライニング壁天端	厚2.0mm SUS304 HL仕上げ 幅150～200mm -	5.6	m			W150
SKタカ掛け	13φ 450mm ステンレス製 既製品 -	1	本			
SK掛フック	SUS304 既製品 3本1組 -	1	組			
階段壁付手すり	塩ビ被覆34φ ブラケット:アルミ押出型材	81.9	m			
階段手すり折曲げ 加工費	塩ビ被覆 径34mm L型折曲り部加工	4	か所			
階段手すり端部	塩ビ被覆 径34mm 端部-樹脂製エンドキャップ	22	か所			
2Fホール4階段 床付手すり	1250 斜部 スチール製EP-G塗装共	11.2	m			
2Fホール4階段 床付手すり	H1250 平部 スチール製EP-G塗装共	10.2	m			
2Fホール4上部吹抜 床付手すり	H1250 平部 スチール製EP-G塗装共	29.4	m			
体育準備室1 ステージ横階段自立 手摺	L(1650+1250)×H1100 スチール製EP-G塗装共	1	か所			
床付け手すり (体育準備室3,4)	スチール製EP-G塗装共L=9000程度	2	か所			
床付け手すり (キャットウォーク)	スチール製EP-G塗装共 H=1.25	79	m			
点検歩廊 スチール手すり	H1100 スチール製EP-G塗装共	27	m			
便所用手すり	SUS304 樹脂被覆 径34mm - 小便器用- W600×D550×H480mm	1	か所			
便所用手すり	SUS304 樹脂被覆 径34mm - 多目的大便器用- L600+700mm	2	か所			

②屋内運動場		金属		内部		
名 称	摘 要	数 量	単位	単 価	金 額	備 考
手摺・背もたれ 下地裏補強	厚0.8 スチール	2.3	m ²			
天井点検口	一般タイプ アルミ製 内外枠共額縁 450角	28	か所			
天井点検口	一般タイプ アルミ製 内外枠共額縁 600角	4	か所			
天井廻縁	塩化ビニル製	795	m			
下り壁見切縁	塩化ビニル製	110	m			
カーテンレール	アルミ製 暗幕用（学校用） -	52.7	m			
カーテンレール	ステンレス(SUS430)C型シングル 壁付 - -	19.9	m			
補強取付金物 （学校用）	L型ブラケット(PL) 100×100×厚5 長さ100 EP-G塗装共 3階暗幕ボックス	144	か所			
補強取付金物 （学校用）	L型ブラケット(PL) 180×240×厚2.3 長さ120 EP-G塗装共 ステージ	25	か所			
アリーナ 幕掛金物		69	か所			
2F器具庫3 タラップ掛け	L1100 SUS製	1	か所			
内部タラップ	SUS304 幅400mm 高さ4650mm キャットウォーク用	2	か所			
点検歩廊 天井裏タラップ	W450×H3050 L-50×50×6 ブラケット共 錆止塗装のみ	2	か所			
計						

②屋内運動場		金属		内部		
名 称	摘 要	数 量	単位	単 価	金 額	備 考
手摺・背もたれ 下地裏補強	厚0.8 スチール	2.3	m ²			
天井点検口	一般タイプ アルミ製 内外枠共額縁 450角	28	か所			
天井点検口	一般タイプ アルミ製 内外枠共額縁 600角	4	か所			
天井廻縁	塩化ビニル製	795	m			
下り壁見切縁	塩化ビニル製	110	m			
カーテンレール	アルミ製 暗幕用（学校用） -	52.7	m			
カーテンレール	ステンレス(SUS430)C型シングル 壁付 - -	19.9	m			
補強取付金物 （学校用）	L型ブラケット(PL) 100×100×厚5 長さ100 EP-G塗装共 3階暗幕ボックス	144	か所			
補強取付金物 （学校用）	L型ブラケット(PL) 180×240×厚2.3 長さ120 EP-G塗装共 ステージ	25	か所			
アリーナ 幕掛金物		69	か所			
2F器具庫3 タラップ掛け	L1100 SUS製	1	か所			
内部タラップ	SUS304 幅400mm 高さ4650mm キャットウォーク用	2	か所			
点検歩廊 天井裏タラップ	W450×H3050 L-50×50×6 ブラケット共 錆止塗装のみ	1	か所			
計						

②屋内運動場		建具	鋼製建具			
名 称	摘 要	数 量	単位	単 価	金 額	備 考
SD-201	W2000×H2500 特定防火設備	1	か所			
SD-202	W1600×H1900 特定防火設備 耐熱強化ガラス t8共	1	か所			
SD-203	W1800×H2300	1	か所			
SD-204	W4000×H2000	1	か所			
SD-205	W600×H2000	3	か所			
SD-206	W900×H2000 防火設備	1	か所			
SD-207	W900×H2000 防火設備	1	か所			
SD-208	W600×H2000 DS	2	か所			
SD-208	W600×H2000 体育準備室3、4	2	か所			
SD-208	W600×H2000 キャットウォーク	1	か所			
SD-209	W3600×H2000 特定防火設備	1	か所			
SD-210	W600×H1400	1	か所			
SD-211	有効W3600×H2000	1	か所			
SD-212	W600×H2000 特定防火設備 キャットウォーク	1	か所			
SW-201	W950×H2225	1	か所			
SW-202	W600×H2225	1	か所			
SF-201	W950×H2000	2	か所			
計						

②屋内運動場		建具		鋼製建具		
名 称	摘 要	数 量	単位	単 価	金 額	備 考
SD-201	W2000×H2500 特定防火設備	1	か所			
SD-202	W1600×H2000 特定防火設備 耐熱強化ガラス t 8 共	1	か所			
SD-203	W1800×H2300	1	か所			
SD-204	W4000×H2000	1	か所			
SD-205	W600×H2000	3	か所			
SD-206	W900×H2000 防火設備	1	か所			
SD-207	W900×H2000 防火設備	1	か所			
SD-208	W600×H2000 DS	2	か所			
SD-208	W600×H2000 体育準備室3、4	2	か所			
SD-209	W3600×H2000 特定防火設備	1	か所			
SD-210	W600×H1400	1	か所			
SD-211	有効W3600×H2000	1	か所			
SD-212	W600×H1960 特定防火設備 キャットウォーク	1	か所			
SW-201	W950×H2225	1	か所			
SW-202	W600×H2225	1	か所			
SF-201	W950×H2000	2	か所			
計						

[illegible]

[illegible]

②屋内運動場		内外装	内部			
名 称	摘 要	数 量	単位	単 価	金 額	備 考
壁 せっこうボード 張り(GB-R)	厚12.5 不燃 鋼製、木、ボード下地 下地張り -	668	m ²			
壁 せっこうボード 張り(GB-R)	厚12.5 不燃 鋼製、木、ボード下地 下地張り -	20.8	m ²			家具裏
壁 シーズン せっこうボード 張り(GB-S)	厚12.5 不燃 鋼製、木、ボード下地 下地張り -	68.7	m ²			
壁 シーズン せっこうボード 張り(GB-S)	厚12.5 不燃 鋼製、木、ボード下地 突付け -	8.6	m ²			家具裏
壁 けい酸 カルシウム板張り	タイプ2(ノアス)0.8FK 厚 6 鋼製、木、ボード下地 目透かし -	1,315	m ²			塗装下
化粧ケイ酸板張り	壁 t6.0 アルミジョイナー工法	123	m ²			
有孔しな合板	2類 厚さ5.5mm かんれい紗裏張り 材工共	1,499	m ²			塗装下
壁 積層壁材	t12 塗装下 基材広葉樹合板t9,表層産材t3, 木下地用	462	m ²			
壁 耐水合板張り	t12	6.8	m ²			
耐火間仕切	1時間耐火 LGS65 GB-Ft15×2(両面)	20.5	m ²			
耐火間仕切	1時間耐火 LGS90 GB-Ft15×2(両面)	164	m ²			
耐火遮音間仕切	1時間 LGS90Ft15 GB-Ft15×2(両面) GW充填共	112	m ²			
耐火・耐火遮音 間仕切 開口部補強		1	式			別紙 00-0036
耐火シーリング	高さ10mm以下×厚さ12.5以上	333	m			
グラスウール断熱材	壁 厚50mm 24kg品	1,499	m ²			添壁
グラスウール断熱材	壁 厚50mm 24kg品	112	m ²			間仕切内
壁 グラスウール 吸音板張り	32K 厚さ25mm グラスウール吸音板共	114	m ²			壁
天井 せっこうボード 張り(GB-R)	厚 9.5 準不燃 下地張り	56	m ²			
天井化粧せっこう ボード張り(アルデヒド 吸収分解型)	準不燃 ホルムアルデヒド吸収分解型 厚9.5mm 突付	313	m ²			
天井 不燃積層 せっこうボード 張り(GB-NC)	厚 9.5 不燃 化粧有り(トパーチン) 突付け	334	m ²			

②屋内運動場		内外装		内部		
名 称	摘 要	数 量	単位	単 価	金 額	備 考
壁 せっこうボード 張り (GB-R)	厚12.5 不燃 鋼製、木、ボード下地 下地張り -	668	m ²			
壁 せっこうボード 張り (GB-R)	厚12.5 不燃 鋼製、木、ボード下地 下地張り -	20.8	m ²			家具裏
壁 シーズン せっこうボード 張り (GB-S)	厚12.5 不燃 鋼製、木、ボード下地 下地張り -	68.7	m ²			
壁 シーズン せっこうボード 張り (GB-S)	厚12.5 不燃 鋼製、木、ボード下地 突付け -	8.6	m ²			家具裏
壁 けい酸 カルシウム板張り	タイプ2(ノアス)0.8FK 厚 6 鋼製、木、ボード下地 目透かし -	1318	m ²			塗装下
化粧ケイ酸板張り	壁 t6.0 アルミジョイナー工法	123	m ²			
有孔しな合板	2類 厚さ5.5mm かんれい紗裏張り 材工共	1,499	m ²			塗装下
壁 積層壁材	t12 塗装下 基材広葉樹合板t9,表層産材t3, 木下地用	462	m ²			
壁 耐水合板張り	t12	6.8	m ²			
耐火間仕切	1時間耐火 LGS65 GB-Ft15×2(両面)	20.5	m ²			
耐火間仕切	1時間耐火 LGS90 GB-Ft15×2(両面)	164	m ²			
耐火遮音間仕切	1時間 LGS90Ft15 GB-Ft15×2(両面) GW充填共	112	m ²			
耐火・耐火遮音 間仕切 開口部補強		1	式			別紙 00-0036
耐火シーリング	高さ10mm以下×厚さ12.5以上	333	m			
グラスウール断熱材	壁 厚50mm 24kg品	1,499	m ²			添壁
グラスウール断熱材	壁 厚50mm 24kg品	112	m ²			間仕切内
壁 グラスウール 吸音板張り	32K 厚さ25mm グラスウール スピントーブル共	114	m ²			壁
天井 せっこうボード 張り (GB-R)	厚 9.5 準不燃 下地張り	56	m ²			
天井化粧せっこう ボード張(アルデヒド 吸収分解型)	準不燃 ホルムアルデヒド吸収分解型 厚9.5mm 突付	313	m ²			
天井 不燃積層 せっこうボード 張り (GB-NC)	厚 9.5 不燃 化粧有り(トパーチン) 突付け	334	m ²			

②屋内運動場		内外装		内部		
名 称	摘 要	数 量	単位	単 価	金 額	備 考
天井 不燃積層 せっこうボード 張り(GB-NC)	厚 9.5 不燃 化粧有り(トラバ-チン) 突付け	2.8	m ²			下り天井
天井 ロックウール 化粧吸音板張り (DR)	フラット内部用 厚 9 不燃 下張GB-R 厚12.5共	129	m ²			
天井 フレキシブル板張り	t6.0 目透かし	56	m ²			塗装下
天井 桧合板	t5.5 目透かし	23.3	m ²			塗装下
天井 グラスウール 吸音板張り	32K 厚さ25mm グラスウール スピントレション共	568	m ²			
現場発泡PUF吹付	床・壁・天井 厚さ25mm ノンロン	1.3	m ²			壁
現場発泡PUF吹付	床・壁・天井 厚さ25mm ノンロン	3.7	m ²			天井
現場発泡PUF吹付	床・壁・天井 厚さ100mm ノンロン	6.7	m ²			天井
ポリスチレンフォーム板 (押出法)打込	天井 JIS A9511 3種b 厚100 成形スチン無 -	1,254	m ²			
土間下断熱材敷き	3種bA 厚さ30mm	3.1	m ²			
ポリスチレンフォーム板 (押出法)打込	天井 JIS A9511 3種b 厚30	1,438	m ²			ピット天井
ポリスチレンフォーム板 (押出法)打込	壁 JIS A9511 3種b 厚100 成形スチン無 -	12.8	m ²			地中梁側面(樹廻り)
設備用壁補強下地	合板 t12 I 類	5.4	m ²			
計						

②屋内運動場		内外装		内部		
名 称	摘 要	数 量	単位	単 価	金 額	備 考
天井 ロックウール 化粧吸音板張り (DR)	フラット内部用 厚 9 不燃 下張GB-R 厚12.5共	129	m ²			
天井 フレキシブル板張り	t6.0 目透かし	56	m ²			塗装下
天井 桧合板	t5.5 目透かし	23.3	m ²			塗装下
天井 グラスウール 吸音板張り	32K 厚さ25mm グラスウール スピントレション共	568	m ²			
現場発泡PUF吹付	床・壁・天井 厚さ25mm ノンロン	1.3	m ²			壁
現場発泡PUF吹付	床・壁・天井 厚さ25mm ノンロン	3.7	m ²			天井
現場発泡PUF吹付	床・壁・天井 厚さ100mm ノンロン	6.7	m ²			天井
ポリスチレンフォーム板 (押出法)打込	天井 JIS A9511 3種b 厚100 成形スチン無 -	1,254	m ²			
土間下断熱材敷き	3種bA 厚さ30mm	3.1	m ²			
ポリスチレンフォーム板 (押出法)打込	天井 JIS A9511 3種b 厚30	1,438	m ²			ビット天井
ポリスチレンフォーム板 (押出法)打込	壁 JIS A9511 3種b 厚100 成形スチン無 -	12.8	m ²			地中梁側面(樹廻り)
設備用壁補強下地	合板 t12 I 類	5.4	m ²			
グラスウール断熱材	壁 厚100mm 24kg品	39.9	m ²			
計						

②屋内運動場		ユニット及びその他		内部		
名 称	摘 要	数 量	単位	単 価	金 額	備 考
消火器ボックス	既製品 ステンレス箱型 扉付 材工共	2	か所			
消火器ボックス	既製品 全埋込 扉付 材工共	9	か所			
消火器ボックス	既製品 壁掛け 扉付 材工共	3	か所			
カーテンボックス	200×100mm ランバーク-37t24 L型	52.7	m			
ステージ用階段	W1075/1330×D1030×H1000 踏面:集成材t30 蹴込:集成材t15 ササ:集成材t30	2	か所			
体育準備室1,2 ステージ横階段	W1050×D1200×H800 踏面:集成材t30 蹴込:集成材t15 ササ:集成材t30	2	か所			
通気管	φ100 L350程度	20	か所			
連通管	φ100 半割 L350程度	120	か所			
1F雨天練習場 防護バッドタイプ1	W820×D500×H2100 t62程度(保護バッドt50程度) マジックテープW50 エアタッチ-固定	1	か所			
1F雨天練習場 防護バッドタイプ2	W970×D500×H2100 t62程度(保護バッドt50程度) マジックテープW50 エアタッチ-固定	12	か所			
1F雨天練習場 防護バッドタイプ3	D500×H2100 t62程度(保護バッドt50程度) マジックテープW50 エアタッチ-固定	2	か所			
1F雨天練習場 防護バッドタイプ4	W150×D200×H900 t62程度(保護バッドt50程度) マジックテープW50 エアタッチ-固定	2	か所			
防護バッド取り付け		1	式			
折畳式バスケットボールゴール	手動操作方式 検定品 -	2	対			
バレーボール支柱（テニス兼用）	φ76mm 12段式 床下300mm 6人制・9人制兼用	4	組			
バレーボール床金具（テニス兼用）	板張床用アルミ合金スライド式 φ76mm 支柱用	8	組			
バレーボール用ネット	6人制（協会認定品） テロン製ネット程度 検定A級	4	張			
バドミントン支柱	φ40mm 差込式 床下150mmタイプ	6	組			
バドミントン床金具	板張床用アルミ合金スライド式 φ40mm 支柱用	6	組			
バドミントン用ネット	検定品	6	張			

②屋内運動場		ユニット及びその他		内部		
名 称	摘 要	数 量	単位	単 価	金 額	備 考
消火器ボックス	既製品 ステンレス箱型 扉付 材工共	2	か所			
消火器ボックス	既製品 全埋込 扉付 材工共	9	か所			
消火器ボックス	既製品 壁掛け 扉付 材工共	3	か所			
カーテンボックス	200×100mm ランパースタンド L型	52.7	m			
ステージ用階段	W1075/1330×D1030×H800 踏面:集成材t30 蹴込:集成材t15 ササ:集成材t30	2	か所			
体育準備室1,2 ステージ横階段	W1050×D1200×H850 踏面:集成材t30 蹴込:集成材t15 ササ:集成材t30	2	か所			
通気管	φ100 L350程度	20	か所			
連通管	φ100 半割 L350程度	120	か所			
1F雨天練習場 防護バッドタイプ1	W820×D500×H2100 t62程度(保護バッドt50程度) マジックテープW50 エアタッチ-固定	1	か所			
1F雨天練習場 防護バッドタイプ2	W970×D500×H2100 t62程度(保護バッドt50程度) マジックテープW50 エアタッチ-固定	12	か所			
1F雨天練習場 防護バッドタイプ3	D500×H2100 t62程度(保護バッドt50程度) マジックテープW50 エアタッチ-固定	2	か所			
1F雨天練習場 防護バッドタイプ4	W150×D200×H900 t62程度(保護バッドt50程度) マジックテープW50 エアタッチ-固定	2	か所			
防護バッド取り付け		1	式			
折畳式バスケットボールゴール	手動操作方式 検定品 -	2	対			
バレーボール支柱（テニス兼用）	φ76mm 12段式 床下300mm 6人制・9人制兼用	4	組			
バレーボール床金具（テニス兼用）	板張床用アルミ合金スライド式 φ76mm 支柱用	8	組			
バレーボール用ネット	6人制（協会認定品） テロン製ネット程度 検定A級	4	張			
バドミントン支柱	φ40mm 差込式 床下150mmタイプ	6	組			
バドミントン床金具	板張床用アルミ合金スライド式 φ40mm 支柱用	6	組			
バドミントン用ネット	検定品	6	張			

②屋内運動場		ユニット及びその他		内部		
名 称	摘 要	数 量	単位	単 価	金 額	備 考
センターストラップ 金具	板張床用 H型Hフック付	2	か所			
鉄棒用金具	板張床用 スライド式	4	組			
床金具取り付け	センターストラップ 金具、鉄棒用金具取り付け	1	式			
テニス用ネット	小学校用 フロン製ネット程度 検定1号	2	張			
1F雨天練習場 防球ネット	W18000×H5100	1	か所			
1F雨天練習場 防球ネット	W4450×H4770	4	か所			
固定式防球ネット	幅4100×高さ1000mm スチール製 EP-G塗り	2	か所			
ステージ 前方 防球ネット	高さ8.5m、片開き式 ポリエステル製25mm	1	張			
セパレータネット	高さ8.5m、片開き式 ポリエステル製25mm	1	張			
くす玉吊り金物	耐荷重100kg程度まで	1	か所			
ホールバール-整理台(縦式)	木製 立て掛け式 7本掛用	2	台			
ホールバール-整理台(横式)	鉄製 横掛け式 10本用	2	台			
ステージ 下 椅子収納庫	台車4台 (レール付)	1	式			
バドミントン コートライン	13.4m×6.1m	6	面			
バレーボール コートライン	9人制サブ (20m×10m) コーナー・エントライン	4	面			
バスケットボール コートライン	メイン (28m×15m) スローインサイドライン含む	2	面			
テニス コートライン	メイン (23.77m×10.97m)	2	面			
バレーボール コートライン	6人制メイン・サブ (18m×9m) ポイント4	2	面			
ステージ 一文字幕	16m×80cm 校章刺繍付 レール・付属品を含む	1	枚			
ステージ 袖幕	2.5巾×6.05m×2枚 レール・付属品を含む	1	組			

②屋内運動場		ユニット及びその他		内部		
名 称	摘 要	数 量	単位	単 価	金 額	備 考
センターストラップ 金具	板張床用 H型Hフック付	2	か所			
鉄棒用金具	板張床用 スライド式	4	組			
床金具取り付け	センターストラップ 金具、鉄棒用金具取り付け	1	式			
テニス用ネット	小学校用 フトリ製ネット程度 検定1号	2	張			
1F雨天練習場 防球ネット	W18000×H5100	1	か所			
1F雨天練習場 防球ネット	W4450×H4770	4	か所			
固定式防球ネット	幅4100×高さ1000mm スチール製 EP-G塗り	2	か所			
ステージ 前方 防球ネット	高さ8.5m, 片開き式 ポリエステル製25mm	1	張			
セパレータネット	高さ11m, 片開き式 ポリエステル製25mm	1	張			
くす玉吊り金物	耐荷重100kg程度まで	1	か所			
ホールバール整理台(縦式)	木製 立て掛け式 7本掛用	2	台			
ホールバール整理台(横式)	鉄製 横掛け式 10本用	2	台			
ステージ 下 椅子収納庫	台車4台 (レール付)	1	式			
バドミントン コートライン	13.4m×6.1m	6	面			
バレーボール コートライン	18m×10m コーナークラウドライン	4	面			
バスケットボール コートライン	メイン (28m×15m) スロインサイドライン含む	2	面			
テニス コートライン	メイン (23.77m×10.97m)	2	面			
バレーボール コートライン	6人制メイン・サブ (18m×9m) ポイント4	2	面			
ステージ 一文字幕	16m×80cm 校章刺繍付 レール・付属品を含む	1	枚			
ステージ 袖幕	2.5巾×6.05m×2枚 レール・付属品を含む	1	組			

②屋内運動場		ユニット及びその他		内部		
名 称	摘 要	数 量	単位	単 価	金 額	備 考
ステージ引割幕	11.5巾×5.25m×2枚 レール・付属品を含む	1	組			
ステージバック幕	9巾×4m×2枚 レール・付属品を含む	1	組			
暗幕A	Aタイプ 3巾×90cm 防災（イ）川島織物ニューシェル7程度 レール・付属品含む	4	か所			
暗幕B	3.5巾×260cm×2枚 防災 レール・付属品含む	1	か所			
暗幕C	6.5巾×345cm 防災 レール・付属品含む	12	か所			
暗幕D	2巾×260cm×2枚 防災 レール・付属品含む	1	か所			
WB-201 ホワイトボード	W2700×H1200	5	か所			
K-201 化粧棚	W1900×D450×H1900mm 化粧パネル・フェイクボード t20	3	か所			
K-202 化粧棚	W990×D450×H1900mm 化粧パネル・フェイクボード t20	1	か所			
K-203 更衣棚	W1750×D350×H930mm 化粧パネル・フェイクボード t20	5	か所			
K-204 更衣棚	W1100×D350×H930mm 化粧パネル・フェイクボード t20	1	か所			
K-205 手洗いカウンター	W2140×D600×H800 天板:人工大理石 t10	2	か所			
K-206 カウンター	W1023×D470 化粧パネル・フェイクボード t20	2	か所			
K-207 SK棚板	W1105×D300 化粧パネル・フェイクボード t20 棚受・パネル・フェイクボード	1	か所			
K-208 チョークボックス	W190×D90×H140 クイヤ塗装A共	4	か所			
掃除具入れ	- 奥行450×幅600×高さ1900mm パネル・フェイクボード メラミン化粧合板貼 t20	2	台			K-掃
鏡-201 鏡	幅3600×高さ1040mm 鏡厚さ5mm ステンレス枠付	1	か所			
鏡-202 鏡	幅4200×高さ1040mm 鏡厚さ5mm ステンレス枠付	1	か所			
鏡-203 鏡	幅2140×高さ1200mm 鏡厚さ5mm ステンレス枠付	2	か所			
サイン-3 室名サインB	W200×H200 アクリル板t5 シート貼(一部木目調)巻込 文字:アクリル切文字t3,シート切文字	11	か所			

②屋内運動場		ユニット及びその他		内部		
名 称	摘 要	数 量	単位	単 価	金 額	備 考
ステージ引割幕	11.5巾×5.25m×2枚 レール・付属品を含む	1	組			
ステージバック幕	9巾×4m×2枚 レール・付属品を含む	1	組			
暗幕A	Aタイプ 3巾×90cm 防災（イ）川島織物ニューシェル7程度 レール・付属品含む	4	か所			
暗幕B	3.5巾×260cm×2枚 防災 レール・付属品含む	1	か所			
暗幕C	6.5巾×345cm 防災 レール・付属品含む	12	か所			
暗幕D	2巾×260cm×2枚 防災 レール・付属品含む	1	か所			
WB-201 ホワイトボード	W2700×H1200	5	か所			
K-201 化粧棚	W1900×D450×H1900mm 化粧パネル・フェイクボード t20	3	か所			
K-202 化粧棚	W990×D450×H1900mm 化粧パネル・フェイクボード t20	1	か所			
K-203 更衣棚	W1750×D350×H930mm 化粧パネル・フェイクボード t20	5	か所			
K-204 更衣棚	W1100×D350×H930mm 化粧パネル・フェイクボード t20	1	か所			
K-205 手洗いカウンター	W2140×D600×H800 天板:人工大理石 t10	2	か所			
K-206 カウンター	W1023×D470 化粧パネル・フェイクボード t20	2	か所			
K-207 SK棚板	W1105×D300 化粧パネル・フェイクボード t20 棚受・パネル・フェイクボード	1	か所			
K-208 チョークボックス	W190×D90×H140 クイヤ塗装A共	4	か所			
掃除具入れ	- 奥行450×幅600×高さ1900mm パネル・フェイクボード t20 メラミン化粧合板貼 t20	2	台			K-掃
鏡-201 鏡	幅3600×高さ1040mm 鏡厚さ5mm ステンレス枠付	1	か所			
鏡-202 鏡	幅4200×高さ1040mm 鏡厚さ5mm ステンレス枠付	1	か所			
鏡-203 鏡	幅2140×高さ1200mm 鏡厚さ5mm ステンレス枠付	2	か所			
サイン-3 室名サイン	W200×H200 亚克力板 t3 シート貼(一部木目調)巻込 文字:亚克力切文字 t3シート切文字	11	か所			

[illegible]

[illegible]

札幌市

[illegible]

札幌市

⑤外構		施設整備工事		雨水排水設備工		
名 称	摘 要	数 量	単位	単 価	金 額	備 考
土工機械運搬 (バックホウ)	排出ガス対策型 油圧式クローラ型0.28m3	1	往復			
計						

⑤外構		施設整備工事		雨水排水設備工		
名 称	摘 要	数 量	単位	単 価	金 額	備 考
2型雨水桝 No.4	グレーチング 中間部なし 下部0.58 基礎切込み材含む	1	か所			
2型雨水桝 No.9	グレーチング 中間部0.50 下部0.58 基礎切込み材含む	1	か所			
1型B雨水桝 No.12	グレーチング 中間部550+900 下部1.20 基礎切込み材含む	1	か所			
1型B雨水桝 No.13	グレーチング 中間部500+900 下部1.20 基礎切込み材含む	1	か所			
1型B雨水桝 No.14	グレーチング 中間部500+900 下部1.20 基礎切込み材含む	1	か所			
2型中央集水桝 No.15	グレーチング 上部0.13 絞り部300 中間部0.20 下部0.58 基礎切込み 材含む	1	か所			
2型中央集水桝 No.16	グレーチング 上部0.13 絞り部300 中間部0.10 下部0.58 基礎切込み 材含む	1	か所			
2型中央集水桝 No.19	グレーチング 上部0.13 絞り部300 中間部0.20 下部0.58 基礎切込み 材含む	1	か所			
Ⅱ型D雨水桝		1	か所			
塩ビ桝 No.5	Φ300 H1.20 防護蓋T-25	1	か所			
塩ビ桝 No.18	Φ300 H1.27 防護蓋T-25	1	か所			
塩ビ桝 No.21	Φ300 H1.24 防護蓋T-25	1	か所			
土工機械運搬 (バックホウ)	排出ガス対策型 油圧式クローラ型0.28m3	1	往復			
計						

[illegible]

[illegible]

[illegible]

札幌市

19

公衆災害の防止及び安全管理

受注者は建築工事に当たって、安全施工を図り公衆災害を防止するため、「建築工事安全施工技術指針」及び「建設工事公衆災害防止対策要綱」を遵守しなければならない。また有害ガス又は引火性ガスの発生のおそれがある場合は安全を確認し作業を行う。

20

交通安全及び公害対策

(1) ダンプトラック等、大型貨物運搬車両による土砂及び工事用資材の輸送に当たっては、踏切、スクールゾーン等、工事車両が人命等に影響を及ぼす区間が輸送路になる場合、または埃、振動、騒音等の害の恐れのある区間が輸送路になる場合は、必要に応じて地域住民及び関係機関等の連絡を密にし、交通安全の確保、公害等の対策に万全を期さねばならない。
(2) 工事期間中は、交通誘導警備員を以下の条件に沿って配置し、現場内における安全確保に努めなければならない。なお、必要となる交通誘導警備員の人数は、作業形態に応じた配置計画等とともに、あらかじめ監督職員と協議すること。
【配置条件】
・()
□ 図示による
(3) 北海道公安委員会の認定する路線における工事現場については、一級又は二級検定合格警備員を配置する。(1.3.8)

21

揮発性有機化合物対策

(1) 本工事に使用する化学物質を放散(発散)させる建築材料等は、設計図書に規定する品質及び性能を有するとともに、揮発性有機化合物の放散(発散)が少ない材料の使用に努める他、以下を満たすものとする。(1.4.1)
(ア) ホルムアルデヒド放散(発散)建築材料に指定されている材料は、F☆☆☆☆等の規制対象外材料とする。
(イ) 接着剤は、フタル酸ジ-n-ブチル及びフタル酸-2-エチルヘキシルを含有しない難揮発性の可塑剤を使用し、(ア)のほか、アセトアルデヒド、トルエン、キシレン、エチルベンゼンを放散させないか、放散が極めて少ないものとする。
(ウ) 保温材、緩衝材、断熱材は、(ア)のほか、スチレンを放散させないか、放散が極めて少ないものとする。
(エ) 屋内に使用する塗料は、厚生労働省で指定された13物質(以下13物質)を放散させないか、放散が極めて少ないものとする。
(オ) 木質建材、家具、建具類及び二次製品は、(ア)のほか、トルエン、キシレン、エチルベンゼン、スチレンを放散させないか、放散が極めて少ないものとする。
(カ) ワックスは、有機シキ化化合物を含有していないものを使用し、13物質を放散させないか、放散が極めて少ないものとする。
(2) 施工時・完成後引渡し前においては、揮発性有機化合物の放散(発散)を促進するために、繰り返し換気を行わなければならない。

22

揮発性有機化合物の室内濃度測定

受注者は、揮発性有機化合物の室内濃度測定を行い、厚生労働省の指針値以下であることを確認の上、測定結果を監督職員に提出しなければならない。(1.5.9)
(1) 測定物質
ホルムアルデヒド、トルエン、キシレン、エチルベンゼン、スチレン、パラジクロロベンゼン
(2) 測定方法 (※拡散方式 ・吸引方式)
(ア) 居室の窓及び扉(造付け家具、押入れその他これらに類するものの扉を含む)を30分間開放し、窓及び扉を5時間以上閉鎖した後、その状態で採取を行うこと。また、連続的な運転が確保できる換気設備がある場合は移動させ、当該換気設備に係る給排気口を開放することができる。
(イ) 居室の中央付近の床から概ね1.2mから1.5mまでの高さにおいて採取を行うこと。(学校の教室等については、机上の高さにおいて採取を行うこと
(ウ) 採取時間は、吸引方式では30分以上継続して、同時に又は連続して2回以上行うこと。拡散方式では8時間以上とする。(拡散方式とは、測定パッチ・パッシブサンプラー)
(エ) ホルムアルデヒドは、DNPH 誘導体化固相吸着／溶媒抽出－高速液体クロマトグラフ法によること。
(オ) その揮発性化合物は、固相吸着／溶媒抽出法、固相吸着／加熱脱着法又は容器採取法とガスクロマトグラフ／質量分析法の組合せによること。
(3) 測定箇所 (47箇所 居室位置は監督職員と協議のこと)

23

公共工事の入札及び契約の適正化

「公共工事の入札及び契約の適正化の促進に関する法律」を遵守し、施工体制の適正化を図る。

24

施工体制台帳等

(1) 施工体制台帳 (1.1.5)
建設業法並びに適正化法等により、公共工事の受注者である建設業者は、下請契約を締結するときは、その金額に関わらず、施工体制台帳を作成し、工事現場ごとに備え置く。また、その写しを発注者に提出する。その際、資格要件にない免許・資格証等の unnecessary 個人情報 は添付しない。なお、施工体制台帳の作成範囲・構成は、「施工体制台帳作成のポイント(財政局工事管理室)」による。
(2) 現場の管理
受注者は監理技術者、主任技術者(下請負を含む)及び元請の専門技術者(専任している場合のみ)に、工事現場内において、工事名、工期、顔写真、所属会社名及び社印の入った名札を着用させる。

25

臨時検査

臨時検査は下記の場合に実施する。(1.6.2)
(1) 中間技術検査
各年度1回以上(ただし、複数年度の継続工事において、支払が発生しない年度については除く。)行うほか、基礎ぐい工事がある場合は、その施工中に1回。
(2) 臨時技術検査
発注者が必要と認めた場合

26

法令等の遵守

当該工事における適用法令等を遵守するにあたり、主たる法令等に基づく各種届出に係るチェックリスト(札幌市指定様式)を作成し、監督職員に遵守状況を月報等で適宜報告すること。
また、当該チェックリストに係る届出等を要する場合は、届出書(写)を提出すること。(1.1.13)

27

不法無線局及び違法無線局対策

受注者は、電波法令を遵守し、不法無線局(電波法に規定する免許または登録をせずに開設する無線局 例:不法アマチュア局、外国製無線機(FRS/GMRS)など)及び無線局の違法な運用(免許または登録を受けていながら、電波法の範囲を逸脱して使用することなど 例:アマチュア局を使用した業務連絡など)を行ってはならない。

28

苦情の対応処置

当該工事における苦情への対応及び報告書(札幌市指定様式)について、施工計画書に明示する。また、監督職員にその都度書面により報告し、指示を受ける。(1.3.7)

29

建設副産物対策

(1) 受注者は「建設工事に係る資材の再資源化等に関する法律」(建設リサイクル法)の対象になった場合は、次の項目に掲げた事項について措置を講ずる。
(ア) 「建設工事に係る資材の再資源化等に関する法律」を厳守し、再生資源の十分な利用及び廃棄物の減量等を通じて、資源の有効な利用の確保及び廃棄物の適正な処理を図り、生活環境の保全に努めること。
(イ) 工事に着手する前に別途指示する「再生資源利用計画書」及び「再生資源利用促進計画書」を作成し、監督職員に説明の上、提出するとともに特定建設資材廃棄物の再生資源化等が完了したときは、その実施状況に関する記録を作成し書面により報告すること。
(ウ) 本法律の対象になった場合は、契約等の新たな手続きが必要となるので留意すること。
(2) 受注者は、「建設副産物適正処理推進要綱」を厳守して、建設工事の円滑な施工の確保及び生活環境の保全に努める。
(3) 受注者は、工事着手時に別途指示する再生資源利用計画書(建設資材を搬入する場合)及び再生資源利用促進計画書(建設副産物を搬出する場合)を作成し、監督職員に提出するとともに、工事完了時には、実施書によりその実施状況を報告する。

30

発生材の処理

(1) 本工事で発生する建設副産物は、次により処理を行う。(1.3.11)
(ア) 建設副産物の搬出先は下表のとおりとし、原則として札幌市内の処理施設を、「札幌市産業廃棄物処分業許可業者名簿」(環境局 HP 参照)から指定すること。ただし、(※)で示す副産物については、市外に搬出すること。

搬出先	種別
再生資源化施設	アスファルトコンクリート塊、コンクリート塊、コンクリート塊(モルタル付着)、コンクリートブロック(建築用)、インターロッキングブロック(着色含)、金属くず、木くず(建設廃材)、剪定枝等生木、廃プラスチック類、蛍光管類、廃石膏ボード(条件有)、汚泥(無機性)
その他の施設	がれき、紙くず・木くず・繊維くず、ALC パネル、混合廃棄物、廃石膏ボード、アスファルト防水材(※)、非飛散性アスベスト成形板(※)

(イ) 処理計画については、受け入れ条件等を確認のうえ、事前に監督職員と協議すること。
(ウ) 再生資源化施設へ搬出した場合、搬出後、調書を監督職員に提出すること。
(エ) 現場より発生する汚泥は、速やかに溶出試験、含有試験を行い「土壤環境基準(平成3年環境庁告示第46号)」および「土壌含有量調査に係る測定方法を定める件(平成15年環境庁告示第19号)」にそれぞれ適合することを確認し、資料を監督職員に提出すること。
※試験回数(※1 ・) 回
(2) 舗装切断汚水
・舗装切断汚水は下記の施設で処分すること。
道公清企業(エコパーク) (札幌市東区中沼町45番地23)
(3) 特別管理産業廃棄物
・種類: 搬出先
受注者は、特別管理産業廃棄物管理責任者の資格を有する者を選任し、監督職員に報告する。なお、選任は受注者の中で行う。
(4) 有価金属
・有価金属は下記の業者で処分すること。
(ア) 札幌市競争入札参加資格者・物品・役務関係・再生資源関係業者
(イ) 廃棄物再生事業登録業者(知事登録)
(ウ) 金属くず商許可業者(警察許可)
なお、搬出を行った際、領収書又は受入伝票等及び許可書等の写しを監

31

設備工事との取合い

監督職員に提出すること。
・有価金属は、材料引渡リストを作成し、下記保管場所に保管すること。
(保管場所:)
(5) 産業廃棄物運搬車両表示
産業廃棄物を自己運搬する際に使用する車両には「廃棄物の処理及び清掃に関する法律施行令第6条」により定められた表示を行うとともに、その運搬車に必要な書面を備え付ける。(同法施行規則第7条の2第3項及び第7条の2の2)

32

建設機械の選定

工事に使用する建設機械は以下による。
「低騒音型・低振動型建設機械の指定に関する規程」(平成9年建設省告示第1536号)に基づき、指定された機械を使用する。
本工事において、以下に示す建設機械を使用する場合は、国土交通省「排出ガス対策型建設機械指定要領」に基づき指定された排出ガス対策型建設機械及び平成7年度建設技術評価制度公募課題「建設機械の排出ガス浄化装置の開発」、またこれと同等の開発目的で実施された民間開発建設技術の技術審査・証明事業により評価された排出ガス浄化装置を装着した建設機械を使用する。ただし、道路運送車両法の保安基準に排出ガス基準が定められている自動車の種別で、有効な自動車車検証の交付を受けているものは除く。
その旨を施工計画書に記載し監督職員の確認を受けるとともに、現場代理人は施工現場において使用する建設機械の写真撮影を行い、監督職員に提出する。
なお、これにより難しい場合は、監督職員と協議する。

対象機種	型式	規格
バックホウ	油圧式クロー型	ディーゼルエンジン
ブルドーザー	普通、湿地、リッパ装置付	(エンジン出力7.5kW以上260kW以下)
トラクタ・ジョベル	ホイール型	を搭載した建設機械に限る。
発動発電機	可搬式、溶接兼用機を含む	
空気圧縮機	可搬式	
油圧式杭圧入引抜機		
ローラ	ロードローラ、タイヤローラ	車両法による排ガス規制を受けている建設機械は除く。
ホイールクレーン	ラフテレーンクレーン	

33

建築基準法に基づく定まる風圧力及び積雪荷重に対応した工

建築基準法に基づき定まる風圧力及び積雪荷重に対応した工法と定められた工種について、工法を施工計画書として提出する。
(84.3) (105.3) (132.3) (133.3) (147.3)
建築基準法に基づき定められた区分等

34

電子納品

対象
・対象外
(1) 電子納品は、札幌市「電子納品に関する手引き【営繕工事編】」に基づいて作成する。詳細は、監督職員と協議する。
(2) 成果品の提出部数(CD-R又はDVD-R) (2部)
(3) 設計図・CADデータの提供 (□ 提供する ・提供しない)
提供するCADデータは、本工事の履行に必要な施工図及び完成図の作成においてのみ使用し、それ以外の目的で使用してはならない。
提供したCADデータは、引渡し時を目的に複製も含めて全て削除すること。
なお、著作権法第2章及び第3章に規定する著作権者の権利或いは同法第2章第3節第2款に規定する著作権者人格権は、図面を作成した設計事務所等に帰属する。
完成図 ※作成する(A3判5部)(A判部)
作成方法(※製本 ・) (1.7.1)(1.7.2)(表1.7.1)
・作成しない
完成図のCADデータ ※提出する ・提出しない (1.7.2)
データ形式は以下のすべてを提出する。
①貴社で使用しているCAD形式 ②DXF形式 ③PDF形式
実施工程表 ※作成する ・作成しない
保全に関する資料 ※作成する(提出部数1部)
・作成しない (1.7.3)

35

完成時の提出図書

完成図 ※作成する(A3判5部)(A判部)
作成方法(※製本 ・) (1.7.1)(1.7.2)(表1.7.1)
・作成しない
完成図のCADデータ ※提出する ・提出しない (1.7.2)
データ形式は以下のすべてを提出する。
①貴社で使用しているCAD形式 ②DXF形式 ③PDF形式
実施工程表 ※作成する ・作成しない
保全に関する資料 ※作成する(提出部数1部)
・作成しない (1.7.3)

36

工事写真及び完成写真

(1) 工事写真の撮影及び整理については、「営繕工事写真撮影要領(工事着手日時点の最新版を適用)」による。ただし、提出部数及び形式については監督職員と協議する。(1.2.4)
(2) デジタル工事写真については、国土交通省通知「デジタル工事写真の小黑板情報電子化について(工事着手日時点の最新の通知を適用)」に基づき実施する。
(3) 完成写真の提出部数(紙媒体1部)(電子媒体5部)
完成写真の仕様・提出は、監督職員と協議する。
(4) 受注者は著作物等(工事写真・完成写真等)の利用を発注者に許諾する。

37

工事実績情報(CORINS)への登録

※請負代金額が500万円以上の場合対象とする (1.1.4)

38

公共事業労務費調査

受注者は、札幌市が実施する公共事業労務費調査の対象工事(以下、この項において「対象工事」という。)となった場合には次の各項に掲げた事項について行うとともに協力しなければならない。
また、対象工事の工期経過後も同様とし、これ等に要する費用は受注者の負担とする。
(1) 労働基準法等に従って就業規則を作成するとともに、現場労働者の賃金及び時間の管理を適切に行い、賃金台帳の整備とその保存を行うこと。
(2) 札幌市が指定する面接調査日時に、指定した公共事業労務費調査対象期間の現場労働者の賃金台帳等による調査票等を提出し、面接調査を受けること。
(3) 面接調査の結果、発注者もしくは発注者に代わる者により受注者を訪問し、再調査または指導を行うこととなった場合は、受注者が自ら協力すること。
(4) 対象工事の一部について下請負契約を締結する場合には、当該下請負業者(当該下請負工事の一部に係わる二次以降の下請負業者を含む。)が前各項と同じ業務を負う旨をその契約書に定めること。

39

共通費実態調査

本工事は、受注者による営繕工事の実施状況を費用の面から把握することにより、発注者における工事費積算のより一層の適正化を図ることを目的とした「共通費実態調査」の対象工事に指定する場合がある。
なお、対象工事に指定された場合、監督職員から配布する調査票を工事しゅん功後1か月を目途に提出することとし、これらに要する費用は受注者負担とする。

40

週休2日工事

(1) 本工事は、「週休2日工事(営繕工事)」の対象工事であり、当初予定価格は4週8休以上の達成を前提とした経費の補正を行っている。
(2) 受注者は、週休2日による施工を行う。
(3) 現場閉所(現場休息)の状況を確認後、4週8休に満たない場合は、達成状況に応じて、補正分について減額の設計変更を行う。
(4) その他の事項については、「週休2日工事要領(営繕工事)」(工事着手日時点の最新版を適用)によるものとする。

	は、関係法令に従い必要な措置を講ずる。 また、敷地内の除排雪については、工事の安全確保等のため適切に行う。																																																																																																																																																																																																																																																																																																																																																																																																																																																																																																																																																																																																																																																																																																																																																																																																																																																																																																																																																																																																																																																																																																																																																																																																																																																																																																																																																																																																																																																																																																													</
--	--	----

27 公共事業労務費調査	受注者は、札幌市が実施する公共事業労務費調査の対象工事(以下「対象工事」という)となった場合には次の各項に掲げた事項について行うとともに協力しなければならない。 また、対象工事の工期経過後も同様とし、これ等に要する費用は受注者の負担とする。 (1) 労働基準法等に従って就業規則を作成するとともに、現場労働者の賃金及び時間の管理を適切に行い、賃金台帳の整備とその保存を行うこと。 (2) 札幌市が指定する面接調査日時に、指定した公共事業労務費調査対象期間の現場労働者の賃金台帳等による調査票等を提出し、面接調査を受けること。 (3) 面接調査の結果、発注者もしくは発注者に代わる者により受注者を訪問し、再調査または指導を行うこととなった場合は、受注者が自ら協力すること。 (4) 対象工事の一部について下請負契約を締結する場合に、当該下請負業者(当該下請負工事の一部に係わる二次以降の下請負業者を含む)が前各項と同じ業務を負う旨をその契約書に定めること。
28 共通費実態調査	本工事は、受注者による営繕工事の実施状況を費用の面から把握することにより、発注者における工事費積算のより一層の適正化を図ることを目的とした「共通費実態調査」の対象工事に指定する場合がある。 なお、対象工事に指定された場合、監督職員から配布する調査票を工事しゅん功後1か月を目途に提出することとし、これらに要する費用は受注者負担とする。
29 週休2日工事	(1) 本工事は、「週休2日工事(営繕工事)」の対象工事であり、当初予定価格は通期の4週8休以上の達成を前提とした経費の補正を行っている。 (2) 受注者が月単位の週休2日の施工を行う希望がある場合、工事着手前に発注者に対して月単位の週休2日に取り組む旨を協議したうえで、施工を行う工事である。なお、月単位の週休2日を希望しない場合は、通期の週休2日による施工を行うこととする。 (3) 現場閉所(現場休息)の状況を確認後、月単位の4週8休以上の場合および通期の4週8休に満たない場合は、達成状況に応じて、補正分について設計変更を行う。 (4) 「週休2日工事」の検証を行うため、受注者を対象としたアンケート調査に協力するものとする。なお、アンケートは工事管理室ホームページ(http://www.city.sapporo.jp/kaisei/kojikansa/kantoku/kantoku_kensa.html)に掲載している。 (5) その他の事項については、週休2日工事要領(営繕工事)によるものとする。
30 情報共有システム	(1)本工事は、工事関係者間の情報を電子的に交換・共有することにより業務の効率化を図る情報共有システムの利用対象工事である。 (2)受注者は、本工事で利用する情報共有システムを選定し、監督職員の承諾を得ること。(本工事に関係する別途工事がある場合は、同一のシステムを利用すること。) (3)本工事で利用する情報共有システムは次の要件を満たすものとする。 (ア)利用期間:工事の引き渡しまで (イ)システム利用者:発注者、受注者、工事監理業務受注者 (4)本工事における情報共有システムは、契約締結後、1ヶ月を目安に利用を開始すること。 (5)詳細な運用方法については、監督職員と協議すること。 (6)情報共有システムの使用にあたり、利用方法の内容を明確にした使用計画書を使用開始前に提出すること。 (7)その他の事項については、「札幌市都市局営繕工事情報共有システム実施要領」(工事着手日時点の最新版を適用)による。
31 情報共有システム選択型工事	(1)受注者は、工事関係者間の情報を電子的に交換・共有することにより業務の効率化を図ることを目的に、情報共有システムの利用を検討すること。 (2)受注者は、情報共有システムの活用を希望する場合は、契約後、発注者と協議を行うこと。(本工事に関係する別途工事がある場合は、同一のシステムを利用すること。) (3)詳細な運用方法については、監督職員と協議すること。 (4)情報共有システムの使用にあたり、利用方法の内容を明確にした使用計画書を使用開始前に提出すること。 (5)その他の事項については、「札幌市都市局営繕工事情報共有システム実施要領」(工事着手日時点の最新版を適用)による。
32 建設キャリアアップシステム(CCUS)活用試行工事	(1)この工事は、建設キャリアアップシステム(CCUS)活用工事の試行対象である。 (2)建設キャリアアップシステム(CCUS)活用についての詳細は「建設キャリアアップシステム(CCUS)活用工事試行要領」(工事着手日時点の最新版を適用)を参照すること。
33 個人情報の取扱いについて	個人情報の取扱いについては、「個人情報の取扱いに関する特記事項」によるものとする。 なお、市民の声整理表、事故報告書など、工事関係者以外の第三者の個人名・住所・連絡先が記載された書類を提出する場合が特記事項による個人情報の取扱いに該当するため、そのような事象が発生した場合は、「個人情報の取扱いに係る安全管理措置実施申出書(様式1-1)」を提出すること。

2章 仮設工事	
01 仮囲い	・鉄板製(H: mm)(・現場塗装[片面]・塗装なし) ・ガードフェンス(H: mm) ・仮門(・パネルゲート・クロスゲート)(H: mm W: mm) ・仮囲いの残置{・有(※図示による)・無 }
02 騒音・粉じん等の対策	防音パネル・防音シート養生シート 外部足場、防護シート、防音パネル等の設置範囲 (※図示による・)
03 工事用水	構内既存の施設 (※利用できない)
04 工事用電力	構内既存の施設 (※利用できない)
05 工事用仮設道路	範囲 (・W m×L m×D m・図示による) 材 料 (・再生グラッパン・その他[]) 再生グラッパンの購入施設名 札幌リサイクル骨材株式会社 (東区中沼町45番地26) 小橋北豊株式会社 (南区石山230番地) 札幌環境資材センター (手稲区曙5条5丁目110番地18) 株式会社松原産業 (白石区川下2111番地3) 野田工業株式会社 (中央区盤渓365)
06 危険防止	受入条件等 搬出時期については、当施設と事前に協議する。 (・金網張 ・金網式養生柵 防炎シート※Ⅰ類 Ⅱ類) ・ネット状養生シート※Ⅰ類・Ⅱ類 ・養生防護柵) 手すり先行足場を使用する場合は「手すり先行工法に関するガイドライン(厚生労働省平成21年4月策定)」による
07 仮設間仕切り	設置する(図示による)・設置しない (改2.3.2) 種別 (A種・B種 ※C種) (改表2.3.1) A種及びB種の材種 石膏ボード厚さ(※9.5mm B種75+LGS+GB-Rt12.5+12.5) 合板 厚さ(※9mm・)・) 仮設扉 (・設置する(図示による) 設置しない) 扉の仕様(※合板張り木製扉程度・図示による) 塗装(行う・行わない)
08 監督職員事務所	・既存建物内の一部使用 ・新設する 面積 (m ²) (2.3.1) 備品 {・机()・椅子()・書棚()・製図板()・掛時計() ・寒暖計()・ゴム長靴()・雨ガッパ()・保護帽子() ・懐中電灯()・安全帯()・衣類ロッカー()・消火器() ・湯沸器()・掃除具()・受注者加入電話の子機()} ()内は数量 設備 {・電灯・給排水・その他()}
09 山留めの設置	鋼矢板の抜き跡処理(※砂で充填・)
10 快適トイレの設置	(1) 受注者は、当該工事の現場内に仮設トイレを設置する場合は、建設現場を男女ともに働きやすい職場環境へと改善することを目的に、快適トイレの設置を検討する。 (2) 快適トイレの設置については、「快適トイレ設置試行工事要領」(工事着手日時点の最新版を適用)に基づき実施する。
11 工事標識	工事に先立ち監督職員の指示する位置に設置する。 種 別 ※Aタイプ(縦850×横1,760)・Bタイプ(縦850×横800) 表面材 : 着色カラー鉄板白色厚0.35mm、文字は黒色とする。 工事標識 工事名 工事 工事期間 令和 年 月 日～令和 年 月 日 受注者 会 社 TEL() (発注担当) 札幌市都市局建設部建築工事課 TEL(211)2824

3章 解体施工	
01 事前措置	(1) 特別管理産業廃棄物、石綿含有建材または特殊な建設副産物がある場合は、5章「特別管理産業廃棄物の処理」、6章「石綿含有建材の除去及び処理」又は7章「特殊な建設副産物の処理」による処理を行う。(3.2.1) (2) 建築物等の解体に先立ち、各種設備の供給が停止していることを確認する。 (3) ガス管は、供給者と協議の上、処理する。 (4) 給水管は、給水本管の分水部分の閉止とし、水道事業者及び道路管理者と協議の上処理する。 (5) 引き込み電気は、施設管理者と打ち合わせの上、処理する。 (6) 電話線の処理は、施設管理者と打ち合わせの上、通信事業者に依頼する。 (7) 排水管・排水槽類、浄化槽・衛生陶器類は、汚物の抜き取り及び洗浄・消毒を行う。
02 解体方法等	分別解体を行うこととし、解体順序及び方法は、次による。(3.3.1) ただし、これにより難しい場合は、順序を変更し、監督職員に報告する。 (1) 設備機器及び内装材を撤去する。(3.4.1)(3.5.1) (2) 屋根葺材等を撤去する。(3.6.1)(3.6.2) (3) 外装材を撤去する。(3.7.1) (4) 躯体を機械等により解体する。(3.8.1)(3.8.2) (5) 基礎・杭その他は、騒音・振動等に配慮し分別解体する。(3.9.1)(3.9.2)(3.10.1) (6) 構内舗装等、地下埋設物及び埋設配管。(3.11.1)(3.12.1)
03 基礎等の解体	(1)建築物、工作物等の土中解体範囲 (※図示による・) (3.9.1) (2)建築物解体に伴う地下埋設物(排水管・樹・電線管・給水管等)の解体範囲 (※図示による・建物周囲) (3.12.1)
04 杭の処理	(1) 杭の撤去の有無 { 有(撤去範囲:※図示による)・無 } (3.9.2) (2) 解体方法 { 引き抜き工法(処分方法:・) ・破砕工法 } (3) 杭の撤去後は、地盤の安定性を維持するため山砂等の充填材を充填する。
05 工作物	附属舎の解体の有無 { 有(※図示による)・無 } (3.10.1)
06 樹木等の処理	伐採伐根 ・移植[移植場所:※図示による・監督職員の指示による] (3.11.1) (3.13.1)
07 整地・埋戻し・盛土	(1) 埋戻し・盛土の材種 種 別 山砂の類・火山灰 現場内の良質土 ・汚泥再生材・その他[]) (2) 埋戻し及び敷き均しの工法 埋戻し方法:各層300mm程度ごとに締固める ・ブルドーザによる押土程度(・15t・3t)とする ・盛土の高さ:(・現状G.L.+ m・図示による)
08 建築設備の解体	オイルタンク、オイルサービスタンクは、洗浄・中和し、洗浄水・スラッジは、廃油として処理する。(3.2.1)
09 汚泥再生材の使用	本工事で使用する汚泥再生材は、以下に示す施設より購入する。 オデッサ・テクノス株式会社 (東区北丘珠1条3丁目654) 株式会社大伸 (厚別区厚別町山本1064番72) 使用にあたり、以下の基準を満たしていることを確認し、資料を監督職員に提出する。 (1) 環境基本法に基づく環境基準(平成3年環境庁告示第46号)および土壌汚染対策法に基づく特定有害物質の含有量基準(平成15年環境省告示第19号)に適合すること。 (2) コーン指数800kN/㎡以上の強度(国土交通省省令に定める第2種処理土以上)を持つものであること(試験については処理施設で実施)。 これにより難しい場合は、監督職員と協議する。

4章 建設廃棄物の処理							
01 再資源化等及び最終処分	(1) 本工事で発生する建設副産物は、次により処理を行う。(1.3.10) (ア) 建設副産物の搬出先は下表のとおりとし、原則として札幌市内の処理施設を、「札幌市産業廃棄物処分業許可業者名簿」(環境局 HP 参照)から指定すること。ただし、(※)で示す副産物については、市外に搬出すること。 <table><tr><th>搬出先</th><th>種別</th></tr><tr><td>再生資源化施設</td><td>アスファルトコンクリート塊、コンクリート塊、コンクリート塊(モルタル付着)、コンクリートブロック(建築用)、インターロッキングブロック(着色色)、金属くず、木くず(建設廃材)、剪定枝等生木、廃プラスチック類、蛍光管類、廃石膏ボード(条件有)、汚泥(無機性)</td></tr><tr><td>その他の施設</td><td>がれき、紙くず、木くず、繊維くず、ALC パネル、混合廃棄物、廃石膏ボード、アスファルト防水材(※)、非飛散性アスベスト成形板(※)</td></tr></table> (イ) 処理計画については、受け入れ条件等を確認のうえ、事前に監督職員と協議すること。 (ウ) 再生資源化施設へ搬出した場合、搬出後、調査を監督職員に提出すること。 (エ) 現場より発生する汚泥は、速やかに溶出試験、含有試験を行い「環境基本法に基づく環境基準(平成3年環境省告示第46号)」および「土壌汚染対策法に基づく特定有害物質の含有量基準(平成15年環境省告示第19号)」にそれぞれ適合することを確認し、資料を監督職員に提出すること。 ※試験回数(※1・) 回 (2) 舗装切断汚水 ・舗装切断汚水は下記の施設で処分すること。 協公清企業(エコパーク) (札幌市東区中沼町45番地23) (3) 特別管理産業廃棄物 種類: 飛散性アスベスト 搬出先 山口処理場 受注者は、特別管理産業廃棄物管理責任者の資格を有する者を選任し、監督職員に報告する。なお、選任は受注者の中で行う。 (4) 有価金属 有価金属は下記の業者で処分すること。 (ア) 札幌市競争入札参加資格者・物品・役務関係・再生資源関係業者 (イ) 廃棄物再生事業登録業者(知事登録) (ウ) 金属くず商許可業者(警察許可) なお、搬出を行った際、領収書又は受入伝票等及び許可書等の写しを監督職員に提出すること。 ・有価金属は、材料引渡リストを作成し、下記保管場所に保管すること。 (保管場所:) (5) 木材 指定建設資材廃棄物として縮減する(4.4.1) (6) 廃棄物の現場利用 ・建設廃棄物を再資源化し、現場での利用を行う(1.3.10)	搬出先	種別	再生資源化施設	アスファルトコンクリート塊、コンクリート塊、コンクリート塊(モルタル付着)、コンクリートブロック(建築用)、インターロッキングブロック(着色色)、金属くず、木くず(建設廃材)、剪定枝等生木、廃プラスチック類、蛍光管類、廃石膏ボード(条件有)、汚泥(無機性)	その他の施設	がれき、紙くず、木くず、繊維くず、ALC パネル、混合廃棄物、廃石膏ボード、アスファルト防水材(※)、非飛散性アスベスト成形板(※)
搬出先	種別						
再生資源化施設	アスファルトコンクリート塊、コンクリート塊、コンクリート塊(モルタル付着)、コンクリートブロック(建築用)、インターロッキングブロック(着色色)、金属くず、木くず(建設廃材)、剪定枝等生木、廃プラスチック類、蛍光管類、廃石膏ボード(条件有)、汚泥(無機性)						
その他の施設	がれき、紙くず、木くず、繊維くず、ALC パネル、混合廃棄物、廃石膏ボード、アスファルト防水材(※)、非飛散性アスベスト成形板(※)						
02 産業廃棄物広域認定制度	取り扱う建設廃棄物() (4.4.2)						
03 処理に注意を要する建設廃棄物	CCA含有木材 (4.5.1) CCA含有調査を実施し、含有が確認された場合は、監督職員と協議の上、適切に処理する。(※中間処理施設 搬出先: [km]) ・ひ素・がけミウム含有石膏ボード (4.5.1) ひ素・がけミウム含有調査を実施し、含有が確認された場合は、監督職員と協議の上、適切に処理する。 (※製造業者・管理型最終処分場 搬出先: [km])						
04 建設発生土の処理	※指定地へ搬出 (改8.28.3) 搬出先((仮称)北部事業予定地)運搬距離(19.6 km) 住所(札幌市東区中沼町136ほか) ・構内指示の場所に運搬(・堆積・敷均し)						

5章 特別管理産業廃棄物の処理	
01 施工調査	特別管理産業廃棄物等の分析調査は次による。(5.1.2) なお、廃石膏綿等の処理は、6章石綿含有建材の除去及び処理による。 (1) PCB含有機器類 (ア) 変圧器(・要調査・調査済(・有・無)) (イ) コンデンサ(・要調査 調査済(・有 無)) (ウ) 蛍光灯器具の安定器(・要調査 調査済(・有 無)) (エ) 微量PCBの分析調査(・要調査・調査済(・有・無)) (オ) その他(・要調査・調査済(・有()・無)) (2) PCB含有シーリング材の分析調査の採取箇所 {・要調査・調査済(・有・無)}

令和6年度 札幌市都市局建設部	工事名 (仮称) 藻岩・啓北商業再編新設校新築ほか工事 (主体工事)	図面名 解体工事特記仕様書 11	株式会社 西村建築設計事務所 一級建築士 第 221098 号 安中 元規				図番 A-011号
-----------------	------------------------------------	------------------	---------------------------------------	--	--	--	-----------

27 公共事業労務費調査	受注者は、札幌市が実施する公共事業労務費調査の対象工事(以下「対象工事」という)となった場合には次の各項に掲げた事項について行うとともに協力しなければならない。 また、対象工事の工期経過後も同様とし、これ等に要する費用は受注者の負担とする。 (1) 労働基準法等に従って就業規則を作成するとともに、現場労働者の賃金及び時間の管理を適切に行い、賃金台帳の整備とその保存を行うこと。 (2) 札幌市が指定する面接調査日時に、指定した公共事業労務費調査対象期間の現場労働者の賃金台帳等による調査票等を提出し、面接調査を受けること。 (3) 面接調査の結果、発注者もしくは発注者に代わる者により受注者を訪問し、再調査または指導を行うこととなった場合は、受注者が自ら協力すること。 (4) 対象工事の一部について下請負契約を締結する場合には、当該下請負業者(当該下請負工事の一部に係わる二次以降の下請負業者を含む)が前各項と同じ業務を負う旨をその契約書に定めること。
28 共通費実態調査	本工事は、受注者による営繕工事の実施状況を費用の面から把握することにより、発注者における工事費積算のより一層の適正化を図ることを目的とした「共通費実態調査」の対象工事に指定する場合がある。 なお、対象工事に指定された場合、監督職員から配布する調査票を工事しゅん功後1か月を目途に提出することとし、これらに要する費用は受注者負担とする。
29 週休2日工事	(1) 本工事は、「週休2日工事(営繕工事)」の対象工事であり、当初予定価格は通期の4週8休以上の達成を前提とした経費の補正を行っている。 (2) 受注者が月単位の週休2日の施工を行う希望がある場合、工事着手前に発注者に対して月単位の週休2日に取り組む旨を協議したうえで、施工を行う工事である。なお、月単位の週休2日を希望しない場合は、通期の週休2日による施工を行うこととする。 (3) 現場閉所(現場休息)の状況を確認後、月単位の4週8休以上の場合および通期の4週8休に満たない場合は、達成状況に応じて、補正分について設計変更を行う。 (4) 「週休2日工事」の検証を行うため、受注者を対象としたアンケート調査に協力するものとする。なお、アンケートには工事管理室ホームページ(http://www.city.sapporo.jp/kaisei/kojikansa/kantoku/kantoku_kensa.html)に掲載している。 (5) その他の事項については、週休2日工事要領(営繕工事)によるものとする。
30 情報共有システム	(1)本工事は、工事関係者間の情報を電子的に交換・共有することにより業務の効率化を図る情報共有システムの利用対象工事である。 (2)受注者は、本工事で利用する情報共有システムを選定し、監督職員の承諾を得ること。(本工事に関係する別途工事がある場合は、同一のシステムを利用すること。) (3)本工事で利用する情報共有システムは次の要件を満たすものとする。 (ア)利用期間:工事の引き渡しまで (イ)システム利用者:発注者、受注者、工事監理業務受注者 (4)本工事における情報共有システムは、契約締結後、1ヶ月を目安に利用を開始すること。 (5)詳細な運用方法については、監督職員と協議すること。 (6)情報共有システムの使用にあたり、利用方法の内容を明確にした使用計画書を使用開始前に提出すること。 (7)その他の事項については、「札幌市都市局営繕工事情報共有システム実施要領」(工事着手日時点の最新版を適用)による。
31 情報共有システム選択型工事	(1)受注者は、工事関係者間の情報を電子的に交換・共有することにより業務の効率化を図ることを目的に、情報共有システムの利用を検討すること。 (2)受注者は、情報共有システムの活用を希望する場合は、契約後、発注者と協議を行うこと。(本工事に関係する別途工事がある場合は、同一のシステムを利用すること。) (3)詳細な運用方法については、監督職員と協議すること。 (4)情報共有システムの使用にあたり、利用方法の内容を明確にした使用計画書を使用開始前に提出すること。 (5)その他の事項については、「札幌市都市局営繕工事情報共有システム実施要領」(工事着手日時点の最新版を適用)による。
32 建設キャリアアップシステム(CCUS)活用試行工事	(1)この工事は、建設キャリアアップシステム(CCUS)活用工事の試行対象である。 (2)建設キャリアアップシステム(CCUS)活用についての詳細は「建設キャリアアップシステム(CCUS)活用工事試行要領」(工事着手日時点の最新版を適用)を参照すること。
33 個人情報の取扱いについて	個人情報の取扱いについては、「個人情報の取扱いに関する特記事項」によるものとする。 なお、市民の声整理表、事故報告書など、工事関係者以外の第三者の個人名・住所・連絡先が記載された書類を提出する場合が特記事項による個人情報の取扱いに該当するため、そのような事象が発生した場合は、「個人情報の取扱いに係る安全管理措置実施申出書(様式1-1)」を提出すること。

2章 仮設工事	
01 仮囲い	・鉄板製(H: mm)(・現場塗装[片面]・塗装なし) ・ガードフェンス(H: mm) ・仮門(・パネルゲート・クロスゲート)(H: mm W: mm) ・仮囲いの残置{・有(※図示による)・無 }
02 騒音・粉じん等の対策	防音パネル・防音シート養生シート 外部足場、防護シート、防音パネル等の設置範囲 (※図示による・)
03 工事用水	構内既存の施設 (※利用できない)
04 工事用電力	構内既存の施設 (※利用できない)
05 工事用仮設道路	範囲 (・W m×L m×D m・図示による) 材 料 (・再生グラッパン・その他[]) 再生グラッパンの購入施設名 札幌リサイクル骨材株式会社 (東区中沼町45番地26) 小橋北豊株式会社 (南区石山230番地) 札幌環境資材センター (手稲区曙5条5丁目110番地18) 株式会社松原産業 (白石区川下2111番地3) 野田工業株式会社 (中央区盤渓365)
06 危険防止	受入条件等 搬出時期については、当施設と事前に協議する。 (・金網張 ・金網式養生柵 防炎シート※Ⅰ類 Ⅱ類) ・ネット状養生シート※Ⅰ類・Ⅱ類 ・養生防護柵) 手すり先行足場を使用する場合は「手すり先行工法に関するガイドライン(厚生労働省平成21年4月策定)」による
07 仮設間仕切り	設置する(図示による)・設置しない (改2.3.2) 種別 (A種・B種 ※C種) (改表2.3.1) A種及びB種の材種 石膏ボード厚さ(※9.5mm B種75+LGS+GB-Rt12.5+12.5) 合板 厚さ(※9mm・)・) 仮設扉 (・設置する(図示による) 設置しない) 扉の仕様(※合板張り木製扉程度・図示による) 塗装(行う・行わない)
08 監督職員事務所	・既存建物内の一部使用 ・新設する 面積 (m ²) (2.3.1) 備品 {・机()・椅子()・書棚()・製図板()・掛時計() ・寒暖計()・ゴム長靴()・雨ガッパ()・保護帽子() ・懐中電灯()・安全帯()・衣類ロッカー()・消火器() ・湯沸器()・掃除具()・受注者加入電話の子機()} ()内は数量 設備 {・電灯・給排水・その他()}
09 山留めの設置	鋼矢板の抜き跡処理(※砂で充填・)
10 快適トイレの設置	(1) 受注者は、当該工事の現場内に仮設トイレを設置する場合は、建設現場を男女ともに働きやすい職場環境へと改善することを目的に、快適トイレの設置を検討する。 (2) 快適トイレの設置については、「快適トイレ設置試行工事要領」(工事着手日時点の最新版を適用)に基づき実施する。
11 工事標識	工事に先立ち監督職員の指示する位置に設置する。 種 別 ※Aタイプ(縦850×横1,760)・Bタイプ(縦850×横800) 表面材 : 着色カラー鉄板白色厚0.35mm、文字は黒色とする。 工事標識 工事名 工事 工事期間 令和 年 月 日～令和 年 月 日 受注者 会 社 TEL() (発注担当) 札幌市都市局建設部建築工事課 TEL(211)2824

3章 解体施工	
01 事前措置	(1) 特別管理産業廃棄物、石綿含有建材または特殊な建設副産物がある場合は、5章「特別管理産業廃棄物の処理」、6章「石綿含有建材の除去及び処理」又は7章「特殊な建設副産物の処理」による処理を行う。(3.2.1) (2) 建築物等の解体に先立ち、各種設備の供給が停止していることを確認する。 (3) ガス管は、供給者と協議の上、処理する。 (4) 給水管は、給水本管の分水部分の閉止とし、水道事業者及び道路管理者と協議の上処理する。 (5) 引き込み電気は、施設管理者と打ち合わせの上、処理する。 (6) 電話線の処理は、施設管理者と打ち合わせの上、通信事業者に依頼する。 (7) 排水管・排水槽類、浄化槽・衛生陶器類は、汚物の抜き取り及び洗浄・消毒を行う。
02 解体方法等	分別解体を行うこととし、解体順序及び方法は、次による。(3.3.1) ただし、これにより難しい場合は、順序を変更し、監督職員に報告する。 (1) 設備機器及び内装材を撤去する。(3.4.1)(3.5.1) (2) 屋根基材等を撤去する。(3.6.1)(3.6.2) (3) 外装材を撤去する。(3.7.1) (4) 躯体を機械等により解体する。(3.8.1)(3.8.2) (5) 基礎・杭その他は、騒音・振動等に配慮し分別解体する。(3.9.1)(3.9.2)(3.10.1) (6) 構内舗装等、地下埋設物及び埋設配管。(3.11.1)(3.12.1)
03 基礎等の解体	(1)建築物、工作物等の土中解体範囲 (※図示による・) (3.9.1) (2)建築物解体に伴う地下埋設物(排水管・樹・電線管・給水管等)の解体範囲 (※図示による・建物周囲) (3.12.1)
04 杭の処理	(1) 杭の撤去の有無 { 有(撤去範囲:※図示による)・無 } (3.9.2) (2) 解体方法 { 引き抜き工法(処分方法:・) ・破砕工法 } (3) 杭の撤去後は、地盤の安定性を維持するため山砂等の充填材を充填する。
05 工作物	附属舎の解体の有無 { 有(※図示による)・無 } (3.10.1)
06 樹木等の処理	伐採伐根 ・移植[移植場所:※図示による・監督職員の指示による] (3.11.1) (3.13.1)
07 整地・埋戻し・盛土	(1) 埋戻し・盛土の材料 種 別 山砂の類・火山灰 現場内の良質土 ・汚泥再生材・その他[]) (2) 埋戻し及び敷き均しの工法 埋戻し方法:各層300mm程度ごとに締固める ・ブルドーザによる押土程度(・15t・3t)とする ・盛土の高さ:(・現状G.L.+ m・図示による)
08 建築設備の解体	オイルタンク、オイルサービスタンクは、洗浄・中和し、洗浄水・スラッジは、廃油として処理する。(3.2.1)
09 汚泥再生材の使用	本工事で使用する汚泥再生材は、以下に示す施設より購入する。 オデッサ・テクノス株式会社 (東区北丘珠1条3丁目654) 株式会社大伸 (厚別区厚別町山本1064番72) 使用にあたり、以下の基準を満たしていることを確認し、資料を監督職員に提出する。 (1) 環境基本法に基づく環境基準(平成3年環境庁告示第46号)および土壌汚染対策法に基づく特定有害物質の含有量基準(平成15年環境省告示第19号)に適合すること。 (2) コーン指数800kN/㎡以上の強度(国土交通省省令に定める第2種処理土以上)を持つものであること(試験については処理施設で実施)。 これにより難しい場合は、監督職員と協議する。

4章 建設廃棄物の処理							
01 再資源化等及び最終処分	(1) 本工事で発生する建設副産物は、次により処理を行う。(1.3.10) (ア) 建設副産物の搬出先は下表のとおりとし、原則として札幌市内の処理施設を、「札幌市産業廃棄物処分業許可業者名簿」(環境局 HP 参照)から指定すること。ただし、(※)で示す副産物については、市外に搬出すること。 <table><tr><th>搬出先</th><th>種別</th></tr><tr><td>再生資源化施設</td><td>アスファルトコンクリート塊、コンクリート塊、コンクリート塊(モルタル付着)、コンクリートブロック(建築用)、インターロッキングブロック(着色色)、金属くず、木くず(建設廃材)、剪定枝等生木、廃プラスチック類、蛍光管類、廃石膏ボード(条件有)、汚泥(無機性)</td></tr><tr><td>その他の施設</td><td>がれき、紙くず、木くず・繊維くず、ALC パネル、混合廃棄物、廃石膏ボード、アスファルト防水材(※)、非飛散性アスベスト成形板(※)</td></tr></table> (イ) 処理計画については、受け入れ条件等を確認のうえ、事前に監督職員と協議すること。 (ウ) 再生資源化施設へ搬出した場合、搬出後、調査を監督職員に提出すること。 (エ) 現場より発生する汚泥は、速やかに溶出試験、含有試験を行い「環境基本法に基づく環境基準(平成3年環境省告示第46号)」および「土壌汚染対策法に基づく特定有害物質の含有量基準(平成15年環境省告示第19号)」にそれぞれ適合することを確認し、資料を監督職員に提出すること。 ※試験回数(※1・) 回 (2) 舗装切断汚水 ・舗装切断汚水は下記の施設で処分すること。 協公清企業(エコパーク) (札幌市東区中沼町45番地23) (3) 特別管理産業廃棄物 種類: 飛散性アスベスト 搬出先 山口処理場 受注者は、特別管理産業廃棄物管理責任者の資格を有する者を選任し、監督職員に報告する。なお、選任は受注者の中で行う。 (4) 有価金属 有価金属は下記の業者で処分すること。 (ア) 札幌市競争入札参加資格者・物品・役務関係・再生資源関係業者 (イ) 廃棄物再生事業登録業者(知事登録) (ウ) 金属くず商許可業者(警察許可) なお、搬出を行った際、領収書又は受入伝票等及び許可書等の写しを監督職員に提出すること。 ・有価金属は、材料引渡リストを作成し、下記保管場所に保管すること。 (保管場所:) (5) 木材 指定建設資材廃棄物として縮減する (4.4.1) (6) 廃棄物の現場利用 (1.3.10) ・建設廃棄物を再資源化し、現場での利用を行う	搬出先	種別	再生資源化施設	アスファルトコンクリート塊、コンクリート塊、コンクリート塊(モルタル付着)、コンクリートブロック(建築用)、インターロッキングブロック(着色色)、金属くず、木くず(建設廃材)、剪定枝等生木、廃プラスチック類、蛍光管類、廃石膏ボード(条件有)、汚泥(無機性)	その他の施設	がれき、紙くず、木くず・繊維くず、ALC パネル、混合廃棄物、廃石膏ボード、アスファルト防水材(※)、非飛散性アスベスト成形板(※)
搬出先	種別						
再生資源化施設	アスファルトコンクリート塊、コンクリート塊、コンクリート塊(モルタル付着)、コンクリートブロック(建築用)、インターロッキングブロック(着色色)、金属くず、木くず(建設廃材)、剪定枝等生木、廃プラスチック類、蛍光管類、廃石膏ボード(条件有)、汚泥(無機性)						
その他の施設	がれき、紙くず、木くず・繊維くず、ALC パネル、混合廃棄物、廃石膏ボード、アスファルト防水材(※)、非飛散性アスベスト成形板(※)						
02 産業廃棄物広域認定制度	取り扱う建設廃棄物() (4.4.2)						
03 処理に注意を要する建設廃棄物	CCA含有木材 (4.5.1) CCA含有調査を実施し、含有が確認された場合は、監督職員と協議の上、適切に処理する。(※中間処理施設 搬出先: [km]) ・ひ素・がくミウム含有石膏ボード (4.5.1) ひ素・がくミウム含有調査を実施し、含有が確認された場合は、監督職員と協議の上、適切に処理する。 (※製造業者・管理型最終処分場 搬出先: [km])						
04 建設発生土の処理	※指定地へ搬出 (改8.28.3) 搬出先((仮称)北部事業予定地)運搬距離(19.6 km) 住所(札幌市東区中沼町136ほか) ・構内指示の場所に運搬(・堆積・敷均し)						

5章 特別管理産業廃棄物の処理	
01 施工調査	特別管理産業廃棄物等の分析調査は次による。(5.1.2) なお、廃石綿等の処理は、6章石綿含有建材の除去及び処理による。 (1) PCB含有機器類 (ア) 変圧器(・要調査・調査済(・有・無)) (イ) コンデンサ(・要調査 調査済(・有 無)) (ウ) 蛍光灯器具の安定器(・要調査 調査済(・有 無)) (エ) 微量PCBの分析調査(・要調査・調査済(・有・無)) (オ) その他(・要調査・調査済(・有()・無)) (2) PCB含有シーリング材の分析調査の採取箇所 {・要調査・調査済(・有・無)}

令和6年度 札幌市都市局建設部	工事名 (仮称) 藻岩・啓北商業再編新設校新築ほか工事 (主体工事)	図面名 解体工事特記仕様書 11	株式会社 西村建築設計事務所 一級建築士 第 221098 号 安中 元規				図番 A-011号
-----------------	------------------------------------	------------------	---------------------------------------	--	--	--	-----------

■外部仕上表

区分・部位	仕様
■ 屋上	
下地・防水(屋上)	改質アスファルトシート防水ASI-T1工法（立上り部は、公共建築工事標準仕様書（建築工事編）表9.3.3工程3を改質アスファルトシート（非露出複層防水用R種2.5mm以上）とする
金物	SUS脱気装置
機械基礎	改質アスファルト防水立上げ天端ウレタン塗膜防水（X-2）
■ 庇	
下地・防水（ポーチ）	改質アスファルトシート防水ASI-T1工法（立上り部は、公共建築工事標準仕様書（建築工事編）表9.3.3工程3を改質アスファルトシート（非露出複層防水用R種2.5mm以上）とする
■ 外壁	
外壁1	ガルバリウム塗装鋼板t0.4 角波縦張り+透湿防水シート+GW成形板（撥水） t100+金物下地（ハット型・SPLt2.3）
外壁2	札幌軟石t20+型枠兼用断熱パネルt120（EPSt100）通気層（0～10mm）
外壁3	コンクリート打放し 防水型複層仕上塗材RE（フッ素）
外壁（腰壁）	コンクリート打放し+コンクリート保護塗材
庇(外壁)・テラス柱・ピロティ2柱	ガルバリウム塗装鋼板t0.4 角波縦張り
ピロティ1柱	磁器質タイルt10
■ バルコニー	
下地・防水（バルコニー）	アスファルト成形板 t 6（歩行用）+改質アスファルトシート防水AST-T1+PUF板 t 30
■ 笠木・見切	
笠木	アルミ既製品、アルミアングル笠木既製品
■ 軒天	
軒天（ポーチ・ピロティ1）	道産トドマツ羽目板t12～外部用保護塗料 構造用合板t9
軒天(ピロティ2・駐輪スペース)	GB-Rt12.5+FBt6～EP-G
■ 床	
テラス床・ポーチ・ピロティ1床	磁器質タイルt9
ピロティ2・駐輪場スペース床	コンクリートハケ引き
■ 階段	
屋外避難階段	ウレタン塗膜防水（X-1）
手摺壁(階段)	コンクリート打放し 防水型複層仕上塗材RE
■ 地業・ビット	
ビット床	再生クラッシュランt60+捨てコンt50、コンクリート直均し
土間下	断熱材、ポリフィルムt0.15敷込、再生クラッシュランt150
■ 基礎	
基礎（ビット外周部）	PTX-B2塗り（GL-150から基礎下端まで）

C	コンクリート
M	モルタル
CB	コンクリートブロック
LGS	軽量鉄骨下地材
ST	スチール
SUS	ステンレス
AL	アルミ
PL	プレート
L	アングル鋼
HL	ヘアライン仕上
GB-R	石こうボード
GB-S	防水石こうボード
GB-F	強化石こうボード
GB-D	化粧石こうボード
GB NC	不燃積層石こうボード
DR	岩綿吸音板
FK	ケイ酸カルシウム板
FB	フレキシブルボード
GW	グラスウール
XPS	押出法ポリスチレンフォーム
EPS	ビーズ法ポリスチレンフォーム
EP-G	つや有合成樹脂調合エマルジョンペイント塗
WUC	水性ウレタンクリア塗
複層塗材SI（アクリル）	けい酸質系複層仕上塗材Si

防火認定番号等

GB-Rt9.5	QM-9828
GB-Rt12.5	NM-8619
GB-St9.5	QM-0898
GB-St12.5	NM-9639
GB-Dt9.5	QM-0524
GB-Nct9.5	NM-1864
GB-Ft15	NM-8615
DRt9	NM-8599
FBt4	NM-8576
FKt6	NM-4971
GW吸音板（ガラスクロス貼）（32kg/m3）	NM-8606
不燃クロス	NM-0457
化粧FBt4	NM-2923
化粧FKt6	NM-4487
EP-G	NM-8585
複層塗材SI（アクリル）	NM-8573
メラミン不燃化粧板t3	NM-2183
改質アスファルトシート防水外断熱工法（ASI-T1工法）	飛び火認定品 DR-0894
コンクリート保護塗材（不燃）	NM-5421
防カビ塗料（準不燃）	QM-9816
防カビ塗料（不燃）	NM-8585
EXP.J金物（耐火帯25mm仕様）	EAJ-防災-3022
FK t 8	NM-8578

誤

土工事
地質調査により根切り土に埋設廃棄物混入の可能性あり。発見の場合は監督員に報告のうえ、分別し、処分士・埋設廃棄物を適切に処分すること。
地業工事
・土間部分のポーチ・階段などは床下防湿層としてポリエチレンフィルム t0.15を敷設すること。
コンクリート工事
・仕上げコンクリートの増し打ち厚さは、外部 20mm、内部10mm
・打放し面の出隅は面取り
・打放し仕上げのパネル割り、コーン位置等は監督員の承諾を得ること。
・作業用ビット内床進入口（ダメ穴）を設ける場合は監督員承認の上、床配筋、床開口補強を行い、同強度のコンクリートで埋めること。強度補正も適切に行うこと。
・水平長さ3m超えるコンクリート打放しの壁には化粧目地を設けること。間隔は 3m以内とする。（図示参照）
・外部設備機器置き場天端床、内部機械基礎床はコンクリート直均し仕上げ。
・基礎間の距離が近く、一体打ちとなる場合はフィルムもしくは発泡系断熱材を挟むことで基礎を分離させること。
鉄骨工事
・錆止め塗装の範囲は鉄骨全面とする。塗装しない部分は標準仕様書 7.8.2を準用すること。
断熱材工事
・XPS：3種b 熱伝導率0.028（W/mk）以下
・EPS：特号 熱伝導率0.034（W/mk）以下
・GW成形板（撥水）32K：熱伝導率0.035（W/mk）以下
・外断熱に使うGWは撥水タイプとする。
・現場発泡PUF（ウレタン）：A種1 ノンフロン 熱伝導率0.034（W/mk）以下
・硬質ウレタンボード：2種1号 熱伝導率 0.023（W/mk）以下
・熱橋の断熱補強幅は450とする。
防水工事
・PTXは自閉樹脂塗膜防水材、セメント系薄塗り仕上げとする。
・基礎梁と1Fスラブ打継ぎ外周部、水槽・ます底盤と立上部分は止水板 水膨張型 10×20を設置。止水板の選定について監督員の承諾を得ること。
・水槽・ます底盤と立上部分の止水板設置部分の外周部以外には幅 300でPTX-B2を施工すること。
・釜場・外壁側開口部まわり：PTX-B2とする。
・消火水槽 **ポンプ室**・EVビットの床・壁：PTX-B2とする。
・雨水枡の床・壁：PTX-B2、汚水枡の床・壁：PTX-B4Aとする。
・PTXはピーリング防止の為、仕上材とならないものはマスキング不要
・設備基礎：ウレタン塗膜防水（X-2）
・SUS流し台と壁との隙間処理はシールSR-1 10× 10 建築工事で施工
・RC打ち放し保護塗材面の化粧目地シーリングはPS-2 20×10とし、保護塗材施工後にシーリング工事（バックアップ材含む）を行うこと。
木工事
・特記なき集成材はナラ材とする
・生徒の手の触れる造作材は面取もしくはR加工とする（建具工事・木工事共通）
・木工事の「道産」は産地および加工工場共に北海道内とする
金属工事
・間仕切、壁下地、天井下地は軽量鉄骨とし、特記なき場合間仕切壁のスタッドは 65mm、片面仕上のスタッドは50mm
・マンホールは耐荷重 T-25 600 φ 防水・防臭、鍵付
・南京錠はすべて学校備品とする
・ステンレス表面仕上はHL優先すること
・避難はしごは二重天井用とすること
左官工事
床下地のモルタル金ごては勾配の無く、平滑に仕上げる場合は流動化混和液を使った施工とすること。
内装工事
・ビニル床シートの継目処理は溶接とする
・ビニル床タイル、シートはノンワックス仕様とする
・GW吸音板 t25はガラスクロス貼断熱ビン留
・ビット内通気管はFG梁上部にVP管100 φ 2ヶ所設置、下部連通管はVP管100 φ 半割りを2ヶ所設置
・化粧FBt4、化粧FKt6は3×8板はジョイナー張りとする
・直貼りフローリングは直貼工法とし、外周取り合い部分は変成シリコンシーリング 10×10とする
・シナ合板t4、t5.5、有孔シナベニヤt5.5は目透、目地テープ入とする
・床木下地 90*45 @900、アンカーボルトφ9 φ
・外部建具の詰めモルタルは防水材入りとし、発泡ウレタンを充填すること
・OA用ビニル床タイルは、帯電防止ホモジニアス床タイルとする
・視覚障害者用点字ブロック300角 ポーチ：磁器質タイル EV前・階段：ビニル床タイル 黄色とする。
・アリーナフローリングt18はナラフローリング（1等）貼t18は特殊工法、接着併用とする
・直張りフローリングは地域材とする
・揭示板用クロス下地シナ合板t5.5、床下地合板は構造用合板(2種)t=12
・GB-D、GB-NCはホルムアルデヒド吸収分解タイプとする
・直貼りフローリングはクッション（合成樹脂発泡シート）付直貼工法とする
・積層壁材：基材広葉樹合板t9、表層道産ナラ材t3、クリア塗装、木下地用塗装工事
・コートラインは一液型ポリウレタン樹脂塗料環境対応型とする
・防カビ塗装は、水性アクリル樹脂エマルション系仕上塗材 同等品以上
・外部コンクリート保護塗材はコンクリート打放し保護工法、水性ふっ素樹脂、超耐久性、低汚染機能とする。
・内部のコンクリート保護塗材は不燃認定品とする。
・防水型複層塗材の上塗材はふっ素。耐用年数カタログ値 20年のものを採用すること。
外構工事
・カーブミラー撤去時は監督員を経て、教育委員会に占有許可取り消し手続き（北海道開発局）を依頼し、手続きが終わったうえで撤去すること。
その他
・床点検口は鍵を付け、裏にはXPSt30貼りのこと
・**掃除用具掛けはモップハンガー、5本掛、ABS・SUS製、サイズは57×55×900程度とする。**
・郵便ポストはポストぐち独立タイプ、大量の郵便物が収納、厚板ステンレス、鍵付、本体サイズ w390×H650×D300 程度とする。
・揭示板の枠はアルミ枠とする。手の触れるコーナーの部分は鋭利にならないように処理をすること。
・飛散防止シートは不燃認定品（NM-2017同等品）を使用すること。
・ベビーキープは平面タイプ、コーナータイプとし、外観樹脂製、折りたたみ式とする。
・ベビーシートはおむつ交換台とし、外観樹脂製、折りたたみ式、ベルト付きとする。
・揭示板はアルミ枠、揭示クロス張り、シナ合板t5.5とする。
・主要構造部（壁・柱・床・梁・屋根・階段）は鉄筋コンクリート造であるため、それぞれ耐火構造の技術的基準（建築告示 1399号）に適合している。
・消火器ボックス ステンレス箱型はSUS304、ヘアライン、235×175×600程度とする。
・竹スノコは既製品、晒竹すのこ、φ 18程度とする。
・電気炉は既製品、電気式置炉、396mm角、高さ203mm、五徳、W数切替スイッチ、交流100V、コンセント式程度とする。
・炉縁は既製品、（大きさ）424mm×（縁の巾）36mm×（高さ）67mm×（面）9mm、ウレタン塗装程度とする。
・設備用壁補強下地の位置については別途工事と打ち合わせの上、設置位置を確定をすること。
・切り下げ申請は北海道開発局札幌開発建設部札幌道路事務所に行くこと。国道切り下げは合計 2箇所制限のため、工事用切り下げは1箇所までとする。（学校運用で北側に1箇所あり）新たな切り下げ工事完成後、速やかに旧切り下げの復旧工事を行い、旧切り下げを通行不可にすること。

一級建築士事務所 北海道知事登録（石）第387号 株式会社西村建築設計事務所 Nishimura Architecture office Co.Ltd	一級建築士登録第221098号 安中 元規		日付	工事名称	（仮称）藻岩・啓北商業再編新設校新築ほか工事（主体工事）	縮尺	図面名称	図面番号
						A3：S= 1：1 A1：S=A3×2	外部仕上表	A-024号

■外部仕上表

区分・部位	仕様
■ 屋上	
下地・防水(屋上)	改質アスファルトシート防水ASI-T1工法（立上り部は、公共建築工事標準仕様書（建築工事編）表9.3.3工程3を改質アスファルトシート（非露出複層防水用R種2.5mm以上）とする
金物	SUS脱気装置
機械基礎	改質アスファルト防水立上げ天端ウレタン塗膜防水（X-2）
■ 庇	
下地・防水（ポーチ）	改質アスファルトシート防水ASI-T1工法（立上り部は、公共建築工事標準仕様書（建築工事編）表9.3.3工程3を改質アスファルトシート（非露出複層防水用R種2.5mm以上）とする
■ 外壁	
外壁1	ガルバリウム塗装鋼板t0.4 角波縦張り+透湿防水シート+GW成形板（撥水） t100+金物下地（ハット型・SPLt2.3）
外壁2	札幌軟石t20+型枠兼用断熱パネルt120（EPSt100） 通気層（0～10mm）
外壁3	コンクリート打放し 防水型複層仕上塗材RE（フッ素）
外壁（腰壁）	コンクリート打放し+コンクリート保護塗材
庇(外壁)・テラス柱・ピロティ2柱	ガルバリウム塗装鋼板t0.4 角波縦張り
ピロティ1柱	磁器質タイルt10
■ バルコニー	
下地・防水（バルコニー）	アスファルト成形板 t 6（歩行用）+改質アスファルトシート防水AST-T1+PUF板 t 25
■ 笠木・見切	
笠木	アルミ既製品、アルミアングル笠木既製品
■ 軒天	
軒天（ポーチ・ピロティ1）	道産トマツ羽目板t12～外部用保護塗料 構造用合板t9
軒天(ピロティ2・駐輪スペース)	GB-Rt12.5+FBt6～EP-G
■ 床	
テラス床・ポーチ・ピロティ1床	磁器質タイルt9
ピロティ2・駐輪場スペース床	コンクリートハケ引き
■ 階段	
屋外避難階段	ウレタン塗膜防水（X-1）
手摺壁(階段)	コンクリート打放し 防水型複層仕上塗材RE
■ 地業・ビット	
ビット床	再生クラッシュランt60+捨てコンt50、コンクリート直均し
土間下	断熱材、ポリフィルムt0.15敷込、再生クラッシュランt150
■ 基礎	
基礎（ビット外周部）	PTX-B2塗り（GL-150から基礎下端まで）

略称	
C	コンクリート
M	モルタル
CB	コンクリートブロック
LGS	軽量鉄骨下地材
ST	スチール
SUS	ステンレス
AL	アルミ
PL	プレート
L	アングル鋼
HL	ヘアライン仕上
GB-R	石こうボード
GB-S	防水石こうボード
GB-F	強化石こうボード
GB-D	化粧石こうボード
GB NC	不燃積層石こうボード
DR	岩綿吸音板
FK	ケイ酸カルシウム板
FB	フレキシブルボード
GW	グラスウール
XPS	押出法ポリスチレンフォーム
EPS	ビーズ法ポリスチレンフォーム
EP-G	つや有合成樹脂調合エマルジョンペイント塗
WUC	水性ウレタンクリア塗
複層塗材SI（アクリル）	けい酸質系複層仕上塗材Si

防火認定番号等	
GB-Rt9.5	QM-9828
GB-Rt12.5	NM-8619
GB-St9.5	QM-0898
GB-St12.5	NM-9639
GB-Dt9.5	QM-0524
GB-Nct9.5	NM-1864
GB-Ft15	NM-8615
DRt9	NM-8599
FBt4	NM-8576
FKt6	NM-4971
GW吸音板（ガラスクロス貼）（32kg/m3）	NM-8606
不燃クロス	NM-0457
化粧FBt4	NM-2923
化粧FKt6	NM-4487
EP-G	NM-8585
複層塗材SI（アクリル）	NM-8573
メラミン不燃化粧板t3	NM-2183
改質アスファルトシート防水外断熱工法（ASI-T1工法）	飛び火認定品 DR-0894
コンクリート保護塗材（不燃）	NM-5421
防カビ塗料（準不燃）	QM-9816
防カビ塗料（不燃）	NM-8585
EXP.J金物（耐火帯25mm仕様）	EAJ-防災-3022
FK t 8	NM-8578

正

土工事
地質調査により根切り土に埋設廃棄物混入の可能性あり。発見の場合は監督員に報告のうえ、分別し、処分土・埋設廃棄物を適切に処分すること。
地業工事
・土間部分のポーチ・階段などは床下防湿層としてポリエチレンフィルム t0.15を敷設すること。
コンクリート工事
・仕上げコンクリートの増し打ち厚さは、外部 20mm、内部10mm
・打放し面の出隅は面取り
・打放し仕上げのパネル割り、コーン位置等は監督員の承諾を得ること。
・作業用ビット内床進入口（ダメ穴）を設ける場合は監督員承認の上、床配筋、床開口補強を行い、同強度のコンクリートで埋めること。強度補正も適切に行うこと。
・水平長さ3m超えるコンクリート打放しの壁には化粧目地を設けること。間隔は 3m以内とする。（図示参照）
・外部設備機器置き場天端床、内部機械基礎床はコンクリート直均し仕上げ。
・基礎間の距離が近く、一体打ちとなる場合はフィルムもしくは発泡系断熱材を挟むことで基礎を分離させること。
鉄骨工事
・錆止め塗装の範囲は鉄骨全面とする。塗装しない部分は標準仕様書 7.8.2を準用すること。
断熱材工事
・XPS:3種b 熱伝導率0.028 (W/mk) 以下
・EPS: 特号 熱伝導率0.034 (W/mk) 以下
・GW成形板(撥水) 32K: 熱伝導率0.035 (W/mk) 以下
・外断熱に使うGWは撥水タイプとする。
・現場発泡PUF(ウレタン) : A種1 ノンフロン 熱伝導率0.034 (W/mk) 以下
・硬質ウレタンボード: 2種1号 熱伝導率 0.023 (W/mk) 以下
・熱橋の断熱補強幅は450とする。
防水工事
・PTXは自閉樹脂塗膜防水材、セメント系薄塗り仕上げとする。
・基礎梁と1Fスラブ打継ぎ外周部、水槽・ます底盤と立上部分は止水板 水膨張型 10×20を設置。止水板の選定について監督員の承諾を得ること。
・水槽・ます底盤と立上部分の止水板設置部分の外周部以外には幅 300でPTX-B2を施工すること。
・釜場・外壁側開口部まわり: PTX-B2とする。
・消火水槽・EVビットの床・壁: PTX-B2とする。
・雨水枡の床・壁: PTX-B2、汚水枡の床・壁: PTX-B4Aとする。
・PTXはピーリング防止の為、仕上材とならないものはマスキング不要
・設備基礎:ウレタン塗膜防水（X-2）
・SUS流し台と壁との隙間処理はシールSR-1 10× 10 建築工事で施工
・RC打ち放し保護塗材面の化粧目地シーリングはPS-2 20×10とし、保護塗材施工後にシーリング工事(バックアップ材含む)を行うこと。
木工事
・特記なき集成材はナラ材とする
・生徒の手の触れる造作材は面取もしくはR加工とする(建具工事・木工事共通)
・木工事の「道産」は産地および加工工場共に北海道内とする
金属工事
・間仕切、壁下地、天井下地は軽量鉄骨とし、特記なき場合間仕切壁のスタッドは 65mm、片面仕上のスタッドは50mm
・マンホールは耐荷重 T-25 600 φ 防水・防臭、鍵付
・南京錠はすべて学校備品とする
・ステンレス表面仕上はHL優先すること
・避難はしごは二重天井用とすること
左官工事
床下地のモルタル金ごては勾配の無く、平滑に仕上げる場合は流動化混和液を使った施工とすること。
内装工事
・ビニル床シートの継目処理は溶接とする
・ビニル床タイル、シートはノンワックス仕様とする
・GW吸音板t25はガラスクロス貼断熱ビン留
・ビット内通気管はFG梁上部にVP管100 φ2ヶ所設置、下部連通管はVP管100 φ 半割りを2ヶ所設置
・化粧FBt4、化粧FKt6は3×8板はジョイナー張りとする
・直貼りフローリングは直貼工法とし、外周取り合い部分は変成シリコンシーリング 10×10とする
・シナ合板t4、t5.5、有孔シナベニヤt5.5は目透、目地テープ入とする
・床木下地 90*45 @900、アンカーボルト9 φ
・外部建具の詰めモルタルは防水材入りとし、発泡ウレタンを充填すること
・OA用ビニル床タイルは、帯電防止ホモジニアス床タイルとする
・視覚障害者用点字ブロック300角 ポーチ:磁器質タイル EV前・階段:ビニル床タイル 黄色とする。
・アリーナフローリングt18はナラフローリング(1等)貼t18は特殊工法、接着併用とする
・直張りフローリングは地域材とする
・掲示板用クロス下地シナ合板t5.5、床下地合板は構造用合板(2種)t=12
・GB-D、GB-NCはホルムアルデヒド吸収分解タイプとする
・直貼りフローリングはクッション(合成樹脂発泡シート)付直貼工法とする
・積層壁材:基材広葉樹合板t9、表層道産ナラ材t3、クリア塗装、木下地用塗装工事
・コートラインは一液型ポリウレタン樹脂塗料環境対応型とする
・防カビ塗装は、水性アクリル樹脂エマルション系仕上塗材 同等品以上
・外部コンクリート保護塗材はコンクリート打放し保護工法、水性ふっ素樹脂、超耐久性、低汚染機能とする。
・内部のコンクリート保護塗材は不燃認定品とする。
・防水型複層塗材の上塗材はふっ素。耐用年数カタログ値 20年のものを採用すること。
外構工事
・カーブミラー撤去時は監督員を経て、教育委員会に占有許可取り消し手続き(北海道開発局)を依頼し、手続きが終わったうえで撤去すること。
その他
・床点検口は鍵を付け、裏にはXPSt30貼りのこと
・郵便ポストはポストぐち独立タイプ、大量の郵便物が収納、厚板ステンレス、鍵付、本体サイズ w390×H650×D300 程度とする。
・掲示板の枠はアルミ枠とする。手の触れるコーナーの部分は鋭利にならないように処理をすること。
・飛散防止シートは不燃認定品(NM-2017 同等品)を使用すること。
・ベビーキープは平面タイプ、コーナータイプとし、外観樹脂製、折りたたみ式とする。
・ベビーシートはおむつ交換台とし、外観樹脂製、折りたたみ式、ベルト付きとする。
・掲示板はアルミ枠、掲示クロス張り、シナ合板t5.5とする。
・主要構造部(壁・柱・床・梁・屋根・階段)は鉄筋コンクリート造であるため、それぞれ耐火構造の技術的基準(建築告示 1399号)に適合している。
・消火器ボックス ステンレス箱型はSUS304、ヘアーライン、235×175×600 程度とする。
・竹スノコは既製品、晒竹すのこ、φ 18程度とする。
・電気炉は既製品、電気式置炉、396mm角、高さ203mm、五徳、W数切替スイッチ、交流100V、コンセント式程度とする。
・炉縁は既製品、(大きさ)424mm×(縁の巾)36mm×(高さ)67mm×(面)9mm、ウレタン塗装程度とする。
・設備用壁補強下地の位置については別途工事と打ち合わせの上、設置位置を確定をすること。
・切り下げ申請は北海道開発局札幌開発建設部札幌道路事務所に行うこと。国道切り下げは合計 2箇所制限のため、工事用切り下げは1箇所までとする。(学校運用で北側に1箇所あり)新たな切り下げ工事完成後、速やかに旧切り下げの復旧工事を行い、旧切り下げを通行不可にすること。

室名	SL	FL	床		幅木		壁		廻り縁	天井		CH
			下地	仕上	仕上	H	下地	仕上（表層材等）		下地	仕上	
1階												
風除室(生徒用)	-115～ -80	-85～-50	モルタル木こてt21 - - - - - - - -	磁器質タイル100角t9.0	SUS巾木 -	100	LGS GB-Rt9.5 FKt6 - - - - - -	EP-G - -	塩ビ -	LGS GB-Rt9.5 FBt6.0 - - -	EP-G -	2700
風除室(職員用)	-115～ -80	-85～-50	モルタル木こてt21 - - - - - - - -	磁器質タイル100角t9.0	SUS巾木 -	100	LGS GB-Rt9.5 FKt6 - - - - - -	EP-G - -	塩ビ -	LGS GB-Rt9.5 FBt6.0 - - -	EP-G -	2700
風除室(グラウンド用)	-165～-215	-135～-185	モルタル木こてt21 - - - - - - - -	磁器質タイル100角t9.0	SUS巾木 -	100	LGS GB-Rt9.5 FK t6 - - - - - -	EP-G - -	塩ビ -	LGS GB-Rt9.5 FBt6.0 - - -	EP-G -	2500
昇降口	-80～-30	-50～±0	モルタル木こてt21 - - モルタル金こてt27（流動化混和液入） - - - -	磁器質タイル100角t9.0 ビニル床タイルt3.0（石調） -	SUS巾木 ビニル巾木	100 100	LGS GB-Rt9.5 FKt6 - - - - - -	EP-G - -	塩ビ -	LGS - - - - -	GB-Dt9.5（ホルムアルデヒド吸収分解型） -	2700 10600
職員玄関	-80～-30	-50～±0	モルタル木こてt21 - - モルタル金こてt27（流動化混和液入） - - - -	磁器質タイル100角t9.0 ビニル床タイルt3.0（石調） -	ビニル巾木 -	100	LGS GB-Rt9.5 FKt6 - - - - - -	EP-G - -	塩ビ -	LGS - - - - -	GB-Dt9.5（ホルムアルデヒド吸収分解型） -	2700
ホール1	-30	±0	モルタル金こてt27（流動化混和液入） - - - - - - -	ビニル床タイルt3.0（石調） -	ビニル巾木 -	100	LGS GB-Rt9.5 FK t6 LGS FKt10 - - - -	EP-G 札幌軟石t20 札幌軟石t20コブ出し	塩ビ -	LGS GB-Rt9.5 - - - -	DRt9.0 -	2500 2950 3300
売店	-30	±0	モルタル金こてt28（流動化混和液入） - - - - - - -	ビニル床シートt2.0 -	ビニル巾木 -	100	LGS GB-Rt9.5 FK t6.0 - - - - - -	EP-G - -	塩ビ -	LGS - - - - -	GB-Dt9.5（ホルムアルデヒド吸収分解型） -	2500
自販機コーナー	-30	±0	モルタル金こてt27（流動化混和液入） - - - - - - -	ビニル床タイルt3.0（石調） -	ビニル巾木 -	100	LGS GB-Rt9.5 FK t6.0 - - - - - -	EP-G - -	塩ビ -	LGS - - - - -	GB-Dt9.5（ホルムアルデヒド吸収分解型） -	2500
コミュニケーションホール	-30	±0	モルタル金こてt18（流動化混和液入） - - - - - - -	直貼フローリングt12（フォームクッション付き） -	ビニル巾木 木製巾木～WUC	100 100	LGS GB-Rt12.5 - LGS FKt10 - LGS GB-Rt9.5 天然木縁付合板t4	内装薄塗材E 札幌軟石t20 WUC	塩ビ -	LGS GB-Rt9.5 - LGS GB-Rt9.5 -	DRt9.0 EP-G	2800 2950
畳コーナー	-30	+200	木下地45×60@300、90×90@900 構造用合板t12 - 木下地45×60@300、90×90@900 構造用合板t12 - - - -	畳 天然木化粧合板t15 -	畳寄 -	60	LGS GB-Rt12.5 - - - - - - -	内装薄塗材E -	塩ビ -	LGS ラワン合板t9 GB-Rt9.5 LGS GB-Rt9.5 -	ビニルクロス 内装薄塗材E	2700
地域交流スペース(大講義室)	-30	±0	モルタル金こてt18（流動化混和液入） - - - - - - -	直貼フローリングt12（フォームクッション付き） -	ビニル巾木 -	100	LGS GB-Rt9.5 FK t6 LGS FKt10 - - - -	EP-G 札幌軟石t20 -	塩ビ -	LGS GB-Rt9.5 - LGS GB-Rt9.5 -	DRt9.0 EP-G	2950 2800
器具庫1	-30	±0	モルタル金こてt28（流動化混和液入） - - - - - - -	ビニル床タイルt2.0 -	ビニル巾木 -	100	LGS GB-Rt9.5 FKt6 - - - - - -	EP-G - -	塩ビ -	LGS - - - - -	GB-Dt9.5（ホルムアルデヒド吸収分解型） -	2700
図書室	-30	±0	モルタル金こてt18（流動化混和液入） - - - - - - -	直貼フローリングt12（フォームクッション付き） -	木製巾木～WUC -	100	LGS GB-Rt12.5 - LGS FKt10 - LGS GB-Rt9.5 天然木縁付合板t4	EP-G 札幌軟石t20 WUC	塩ビ -	LGS GB-Rt9.5 - - - -	DRt9.0 -	2800、3000
司書コーナー	-30	±0	モルタル金こてt18（流動化混和液入） - - - - - - -	直貼フローリングt12（フォームクッション付き） -	ビニル巾木 -	100	LGS GB-Rt9.5 FK t6 - - - - - -	EP-G - -	塩ビ -	LGS - - - - -	GB-Dt9.5（ホルムアルデヒド吸収分解型） -	2400
作業スペース	-30	±0	モルタル金こてt18（流動化混和液入） - - - - - - -	直貼フローリングt12（フォームクッション付き） -	ビニル巾木 -	100	LGS GB-Rt9.5 FK t6 - - - - - -	EP-G - -	塩ビ -	LGS - - - - -	GB-Dt9.5（ホルムアルデヒド吸収分解型） -	2400
物品庫2	-30	±0	モルタル金こてt28（流動化混和液入） - - - - - - -	ビニル床シートt2.0 -	ビニル巾木 -	100	LGS GB-Rt9.5 FKt6 - - - - - -	EP-G - -	塩ビ -	LGS - - - - -	GB-Dt9.5（ホルムアルデヒド吸収分解型） -	2500
教材室1	-30	±0	モルタル金こてt28（流動化混和液入） - - - - - - -	ビニル床タイルt2.0 -	ビニル巾木 -	100	LGS GB-Rt9.5 FKt6 - - - - - -	EP-G - -	塩ビ -	LGS - - - - -	GB-Dt9.5（ホルムアルデヒド吸収分解型） -	2700
中講義室(PC室1)	-100	±0	OAフロア t100 - - - - - - - -	帯電防止置敷きビニル床タイルt4.0（木目調） -	ビニル巾木 -	100	LGS GB-Rt9.5 FKt6 - - - - - -	EP-G - -	塩ビ -	LGS - - - - -	GB-Dt9.5（ホルムアルデヒド吸収分解型） -	2700
事務室	-30	±0	OAフロア t100 - - - - - - - -	帯電防止置敷きビニル床タイルt4.0（木目調） -	ビニル巾木 -	100	LGS GB-Rt9.5 FKt6 LGS GB-St9.5 - - - -	EP-G 化粧FK t6 -	塩ビ -	LGS - - - - -	GB-Dt9.5（ホルムアルデヒド吸収分解型） -	2700
物品庫1	-30	±0	モルタル金こてt28（流動化混和液入） - - - - - - -	ビニル床タイルt2.0 -	ビニル巾木 -	100	LGS GB-Rt9.5 FKt6 - - - - - -	EP-G - -	塩ビ -	LGS - - - - -	GB-Dt9.5（ホルムアルデヒド吸収分解型） -	2700

※壁下地の「耐火間仕切壁」、「耐火間仕切壁・遮音壁」については平面詳細図、法規チェック図3～4を確認すること

室名	SL	FL	床		幅木		壁		廻り縁	天井		CH
			下地	仕上	仕上	H	下地	仕上（表層材等）		下地	仕上	
1階												
風除室(生使用)	-115～ -80	-85～-50	モルタル木こてt21 - - - - - - - -	磁器質タイル150角t9.0	SUS巾木 -	100	LGS GB-Rt9.5 FKt6 - - - - - -	EP-G - -	塩ビ -	LGS GB-Rt9.5 FBt6.0 - - -	EP-G -	2700
風除室(職員用)	-115～ -80	-85～-50	モルタル木こてt21 - - - - - - - -	磁器質タイル150角t9.0	SUS巾木 -	100	LGS GB-Rt9.5 FKt6 - - - - - -	EP-G - -	塩ビ -	LGS GB-Rt9.5 FBt6.0 - - -	EP-G -	2700
風除室(グラウンド用)	-165～-215	-135～-185	モルタル木こてt21 - - - - - - - -	磁器質タイル150角t9.0	SUS巾木 -	100	LGS GB-Rt9.5 FK t6 - - - - - -	EP-G - -	塩ビ -	LGS GB-Rt9.5 FBt6.0 - - -	EP-G -	2500
昇降口	-80～-30	-50～±0	モルタル木こてt21 - - モルタル金こてt27（流動化混和液入） - - - -	磁器質タイル150角t9.0 ビニル床タイルt3.0（石調） -	SUS巾木 ビニル巾木	100 100	LGS GB-Rt9.5 FKt6 - - - - - -	EP-G - -	塩ビ -	LGS - - - - -	GB-Dt9.5（ホルムアルデヒド吸収分解型） -	2700 10600
職員玄関	-80～-30	-50～±0	モルタル木こてt21 - - モルタル金こてt27（流動化混和液入） - - - -	磁器質タイル150角t9.0 ビニル床タイルt3.0（石調） -	ビニル巾木 -	100	LGS GB-Rt9.5 FKt6 - - - - - -	EP-G - -	塩ビ -	LGS - - - - -	GB-Dt9.5（ホルムアルデヒド吸収分解型） -	2700
ホール1	-30	±0	モルタル金こてt27（流動化混和液入） - - - - - - -	ビニル床タイルt3.0（石調） -	ビニル巾木 -	100	LGS GB-Rt9.5 FK t6 LGS FKt10 - - - -	EP-G 札幌軟石t20 札幌軟石t20コブ出し	塩ビ -	LGS GB-Rt9.5 - - - -	DRt9.0 -	2500 2950 3300
売店	-30	±0	モルタル金こてt28（流動化混和液入） - - - - - - -	ビニル床シートt2.0 -	ビニル巾木 -	100	LGS GB-Rt9.5 FK t6.0 - - - - - -	EP-G - -	塩ビ -	LGS - - - - -	GB-Dt9.5（ホルムアルデヒド吸収分解型） -	2500
自販機コーナー	-30	±0	モルタル金こてt27（流動化混和液入） - - - - - - -	ビニル床タイルt3.0（石調） -	ビニル巾木 -	100	LGS GB-Rt9.5 FK t6.0 - - - - - -	EP-G - -	塩ビ -	LGS - - - - -	GB-Dt9.5（ホルムアルデヒド吸収分解型） -	2500
コミュニケーションホール	-30	±0	モルタル金こてt18（流動化混和液入） - - - - - - -	直貼フローリングt12（フォームクッション付き） -	ビニル巾木 木製巾木～WUC	100 100	LGS GB-Rt12.5 - LGS FKt10 - LGS GB-Rt9.5 天然木縁付合板t4	内装薄塗材E 札幌軟石t20 WUC	塩ビ -	LGS GB-Rt9.5 - LGS GB-Rt9.5 -	DRt9.0 EP-G	2800 2950
畳コーナー	-30	+200	木下地45×60@300、90×90@900 構造用合板t12 - 木下地45×60@300、90×90@900 構造用合板t12 - - - -	畳 天然木化粧合板t15 -	畳寄 -	60	LGS GB-Rt12.5 - - - - - - -	内装薄塗材E -	塩ビ -	LGS ラワン合板t9 GB-Rt9.5 LGS GB-Rt9.5 -	ビニルクロス 内装薄塗材E	2700
地域交流スペース(大講義室)	-30	±0	モルタル金こてt18（流動化混和液入） - - - - - - -	直貼フローリングt12（フォームクッション付き） -	ビニル巾木 -	100	LGS GB-Rt9.5 FK t6 LGS FKt10 - - - -	EP-G 札幌軟石t20 -	塩ビ -	LGS GB-Rt9.5 - LGS GB-Rt9.5 -	DRt9.0 EP-G	2950 2800
器具庫1	-30	±0	モルタル金こてt28（流動化混和液入） - - - - - - -	ビニル床タイルt2.0 -	ビニル巾木 -	100	LGS GB-Rt9.5 FKt6 - - - - - -	EP-G - -	塩ビ -	LGS - - - - -	GB-Dt9.5（ホルムアルデヒド吸収分解型） -	2700
図書室	-30	±0	モルタル金こてt18（流動化混和液入） - - - - - - -	直貼フローリングt12（フォームクッション付き） -	木製巾木～WUC -	100	LGS GB-Rt12.5 LGS GB-Rt9.5 FKt6 LGS FKt10 - LGS GB-Rt9.5 天然木縁付合板t4	EP-G 札幌軟石t20 WUC	塩ビ -	LGS GB-Rt9.5 - - - -	DRt9.0 -	2800、3000
司書コーナー	-30	±0	モルタル金こてt18（流動化混和液入） - - - - - - -	直貼フローリングt12（フォームクッション付き） -	ビニル巾木 -	100	LGS GB-Rt9.5 FK t6 - - - - - -	EP-G - -	塩ビ -	LGS - - - - -	GB-Dt9.5（ホルムアルデヒド吸収分解型） -	2400
作業スペース	-30	±0	モルタル金こてt18（流動化混和液入） - - - - - - -	直貼フローリングt12（フォームクッション付き） -	ビニル巾木 -	100	LGS GB-Rt9.5 FK t6 - - - - - -	EP-G - -	塩ビ -	LGS - - - - -	GB-Dt9.5（ホルムアルデヒド吸収分解型） -	2400
物品庫2	-30	±0	モルタル金こてt28（流動化混和液入） - - - - - - -	ビニル床シートt2.0 -	ビニル巾木 -	100	LGS GB-Rt9.5 FKt6 - - - - - -	EP-G - -	塩ビ -	LGS - - - - -	GB-Dt9.5（ホルムアルデヒド吸収分解型） -	2500
教材室1	-30	±0	モルタル金こてt28（流動化混和液入） - - - - - - -	ビニル床タイルt2.0 -	ビニル巾木 -	100	LGS GB-Rt9.5 FKt6 - - - - - -	EP-G - -	塩ビ -	LGS - - - - -	GB-Dt9.5（ホルムアルデヒド吸収分解型） -	2700
中講義室(PC室1)	-100	±0	OAフロア t100 - - - - - - - -	帯電防止置敷きビニル床タイルt4.0（木目調） -	ビニル巾木 -	100	LGS GB-Rt9.5 FKt6 - - - - - -	EP-G - -	塩ビ -	LGS - - - - -	GB-Dt9.5（ホルムアルデヒド吸収分解型） -	2700
事務室	-30	±0	OAフロア t100 - - - - - - - -	帯電防止置敷きビニル床タイルt4.0（木目調） -	ビニル巾木 -	100	LGS GB-Rt9.5 FKt6 LGS GB-St9.5 - - - -	EP-G 化粧FK t6 -	塩ビ -	LGS - - - - -	GB-Dt9.5（ホルムアルデヒド吸収分解型） -	2700
物品庫1	-30	±0	モルタル金こてt28（流動化混和液入） - - - - - - -	ビニル床タイルt2.0 -	ビニル巾木 -	100	LGS GB-Rt9.5 FKt6 - - - - - -	EP-G - -	塩ビ -	LGS - - - - -	GB-Dt9.5（ホルムアルデヒド吸収分解型） -	2700

※壁下地の「耐火間仕切壁」、「耐火間仕切壁・遮音壁」については平面詳細図、法規チェック図3～4を確認すること

一級建築士事務所 北海道知事登録（石）第387号 株式会社 西村建築設計事務所 Nishimura Architecture office Co.Ltd	一級建築士登録第221098号 安中 元規		日 付	工 事 名 称	（仮称）藻岩・啓北商業再編新設校新築ほか工事（主体工事）	縮 尺	図 面 名 称	図 面 番 号
						A3：S=	内部仕上表1	A-025号
						A1：S=A3×2		

室名	SL	FL	床		幅木		壁		廻り縁	天井		CH
			下地	仕上	仕上	H	下地	仕上（表層材等）		下地	仕上	
保健室	-30	±0	モルタル金こてt28（流動化混和液入） - - - -	ビニル床シートt2.0（木目調） ノンスリップ床シートt2.0 -	ビニル巾木 -	100	LGS GB-Rt9.5 FKt6 LGS GB-St9.5 - - - -	EP-G 化粧FK t6 -	塩ビ -	LGS - - - - -	GB-Dt9.5（ホルムアルデヒド吸収分解型） -	2700
教育相談室1・2	-30	±0	モルタル金こてt28（流動化混和液入） - - - -	ビニル床シートt2.0（木目調） - -	ビニル巾木 -	100	LGS GB-Rt9.5 FKt6 - - - -	EP-G - -	塩ビ -	LGS - - - - -	GB-Dt9.5（ホルムアルデヒド吸収分解型） -	2700
トレーニング室	-30	±0	モルタル金こてt20（流動化混和液入） - - - -	スポーツラバーシートt10 - -	ビニル巾木 -	100	LGS GB-Rt9.5 FKt6 - - - -	EP-G - -	塩ビ -	LGS - - - - -	GB-Dt9.5（ホルムアルデヒド吸収分解型） -	2700
生徒会室	-30	±0	モルタル金こてt28（流動化混和液入） - - - -	ビニル床シートt2.0（木目調） - -	ビニル巾木 -	100	LGS GB-Rt9.5 FKt6 - - - -	EP-G - -	塩ビ -	LGS - - - - -	GB-Dt9.5（ホルムアルデヒド吸収分解型） -	2700
用務員室	-30	0	モルタル金こてt30（流動化混和液入） 根太受90×45@900（アンカー9φ@200）構造用合板t12 - - -	防塵塗床（水性エポキシ系・防滑） タイルカーペットt6.5 -	ビニル巾木 -	100	LGS GB-Rt9.5 FK t6 LGS GB-St9.5 - - - -	EP-G 化粧FK t6 -	塩ビ -	LGS - - - - -	GB-Dt9.5（ホルムアルデヒド吸収分解型） -	2750
スタジオ	-30	±0	OAフロア t100 - - - - -	帯電防止置敷きビニル床タイルt4.0 -	ビニル巾木 -	100	GW24Kt50 木下地（タテ45×45@455、ヨコ45×18@455） 有孔シナ合板t5.5（カンレイシャ裏貼） - - - -	EP-G - -	塩ビ -	LGS GB-Rt9.5 - - - -	DRt9.0 -	2700
調整室	-30	±0	OAフロア t100 - - - - -	帯電防止置敷きビニル床タイルt4.0 -	ビニル巾木 -	100	GW24Kt50 木下地（タテ45×45@455、ヨコ45×18@455） 有孔シナ合板t5.5（カンレイシャ裏貼） - - - -	EP-G - -	塩ビ -	LGS GB-Rt9.5 - - - -	DRt9.0 -	2700
小会議室	-30	±0	モルタル金こてt28（流動化混和液入） - - - -	ビニル床シートt2.0（木目調） - -	ビニル巾木 -	100	LGS GB-Rt9.5 FKt6 - - - -	EP-G - -	塩ビ -	LGS - - - - -	GB-Dt9.5（ホルムアルデヒド吸収分解型） -	2700
機械室1	±0	±0	コンクリート金こて押え - - - - -	防塵塗床（水性エポキシ系・防滑） - -	防塵塗床（水性エポキシ系・防滑） -	100	コンクリート打放し - - - - -	GW吸音板32kt25（ガラスクロス押え） - -	- -	コンクリート打放し - - - - -	GW吸音板32kt25（ガラスクロス押え） -	直天
ポンプ室	-700	-700	コンクリート金こて押え - - - - -	防塵塗床（水性エポキシ系・防滑） - -	防塵塗床（水性エポキシ系・防滑） -	100	コンクリート打放し - - - - -	GW吸音板32kt25（ガラスクロス押え） - -	- -	コンクリート打放し - - - - -	GW吸音板32kt25（ガラスクロス押え） -	直天
塵芥庫	-30	-30	コンクリート金こて押え - - - - -	防塵塗床（水性エポキシ系・防滑） - -	防塵塗床（水性エポキシ系・防滑） -	100	コンクリート打放し - - - - -	コンクリート保護塗材 - -	- -	コンクリート打放し - - - - -	コンクリート保護塗材 -	直天
廊下1～3	-30	±0	モルタル金こてt27（流動化混和液入） - - - -	ビニル床タイルt3.0（石調） - -	ビニル巾木 SUS巾木、木製巾木～WUC	100 100	LGS GB-Rt9.5 FKt6 LGS GB-Rt9.5 天然木縁付合板t4 LGS FK t8 -	EP-G WUC 札幌軟石t20	塩ビ -	LGS - - - - -	GB-Dt9.5（ホルムアルデヒド吸収分解型） -	2500
ホール2	-30	±0	モルタル金こてt27（流動化混和液入） モルタル金こてt28（流動化混和液入） - - -	ビニル床タイルt3.0（石調） ノンスリップ床シートt2.0 -	ビニル巾木 -	100	LGS GB-Rt9.5 FKt6 LGS GB-St9.5 - - - -	EP-G 化粧FK t6 -	塩ビ -	LGS - - - - -	GB-Dt9.5（ホルムアルデヒド吸収分解型） -	2500
渡り廊下	-30	±0	モルタル金こてt28（流動化混和液入） - - - -	ビニル床シートt2.0 - -	ビニル巾木 -	100	LGS GB-Rt12.5 FKt6 - - - -	EP-G - -	塩ビ -	LGS - - - - -	GB-Nct9.5（ホルムアルデヒド吸収分解型） -	2350～ 2500
2階												
中講義室(理科室)	-30	±0	モルタル金こてt28（流動化混和液入） - - - -	ビニル床シートt2.0（耐薬品性） - -	ビニル巾木 -	100	LGS GB-Rt9.5 FKt6 - - - -	EP-G - -	塩ビ -	LGS - - - - -	GB-Dt9.5（ホルムアルデヒド吸収分解型） -	2700
教材室2	-30	±0	モルタル金こてt28（流動化混和液入） - - - -	ビニル床シートt2.0（耐薬品性） - -	ビニル巾木 -	100	LGS GB-Rt9.5 FKt6 - - - -	EP-G - -	塩ビ -	LGS - - - - -	GB-Dt9.5（ホルムアルデヒド吸収分解型） -	2700
薬品庫	-30	±0	モルタル金こてt28（流動化混和液入） - - - -	ビニル床シートt2.0（耐薬品性） - -	ビニル巾木 -	100	LGS GB-St12.5 - - - -	化粧FK t6 - -	塩ビ -	LGS - - - - -	GB-Dt9.5（ホルムアルデヒド吸収分解型） -	2700
職員室	-100	±0	OAフロア t100 - - モルタル金こてt28（流動化混和液入） - - -	帯電防止置敷きビニル床タイルt4.0 ノンスリップ床シートt2.0 -	ビニル巾木 木製巾木～WUC	100 100	LGS GB-Rt9.5 FKt6 LGS GB-St9.5 - LGS GB-Rt9.5 -	EP-G 化粧FK t6 メラミン不燃化粧板t3(木目)	塩ビ -	LGS GB-Rt9.5 - - - -	DRt9.0 -	2700
物品庫・作業・印刷スペース	-100	±0	OAフロア t100 - - - - -	帯電防止置敷きビニル床タイルt4.0 -	ビニル巾木 -	100	LGS GB-Rt9.5 FKt6 LGS GB-St9.5 - - - -	EP-G 化粧FK t6 -	塩ビ -	LGS GB-Rt9.5 - - - -	DRt9.0 -	2700
生徒相談スペース	-100	±0	OAフロア t100 - - - - -	帯電防止置敷きビニル床タイルt4.0 -	ビニル巾木 -	100	LGS GB-Rt9.5 FKt6 LGS GB-St9.5 - LGS GB-Rt9.5 -	EP-G 化粧FK t6 メラミン不燃化粧板t3(木目)	塩ビ -	LGS GB-Rt9.5 - LGS GB-Rt9.5 -	DRt9.0 EP-G	2700 3000

※壁下地の「耐火間仕切壁」、「耐火間仕切壁・遮音壁」については平面詳細図、法規チェック図3～4を確認すること

一級建築士事務所 北海道知事登録（石）第387号 株式会社 西村建築設計事務所 Nishimura Architecture office Co.Ltd	一級建築士登録第221098号 安中 元規		日付	工事名称	（仮称）藻岩・啓北商業再編新設校新築ほか工事（主体工事）	縮尺	図面名称	図面番号
						A3：S=	内部仕上表2	A-026号
						A1：S=A3×2		

室名	SL	FL	床		幅木		壁		廻り縁	天井		CH
			下地	仕上	仕上	H	下地	仕上（表層材等）		下地	仕上	
保健室	-30	±0	モルタル金こてt28（流動化混和液入） - - - - - -	ビニル床シートt2.0（木目調） ノンスリップ床シートt2.0 -	ビニル巾木 -	100	LGS GB-Rt9.5 FKt6 LGS GB-St9.5 - - - -	EP-G 化粧FK t6 -	塩ビ -	LGS - - - - -	GB-Dt9.5（ホルムアルデヒド吸収分解型） -	2700
教育相談室1・2	-30	±0	モルタル金こてt28（流動化混和液入） - - - - - -	ビニル床シートt2.0（木目調） -	ビニル巾木 -	100	LGS GB-Rt9.5 FKt6 - - - - - -	EP-G - -	塩ビ -	LGS - - - - -	GB-Dt9.5（ホルムアルデヒド吸収分解型） -	2700
トレーニング室	-30	±0	モルタル金こてt20（流動化混和液入） - - - - - -	スポーツラバーシートt10 - -	ビニル巾木 -	100	LGS GB-Rt9.5 FKt6 - - - - - -	EP-G - -	塩ビ -	LGS - - - - -	GB-Dt9.5（ホルムアルデヒド吸収分解型） -	2700
生徒会室	-30	±0	モルタル金こてt28（流動化混和液入） - - - - - -	ビニル床シートt2.0（木目調） - -	ビニル巾木 -	100	LGS GB-Rt9.5 FKt6 - - - - - -	EP-G - -	塩ビ -	LGS - - - - -	GB-Dt9.5（ホルムアルデヒド吸収分解型） -	2700
用務員室	-30	0	モルタル金こてt30（流動化混和液入） 根太45×60@300大引90×90@900ラワン合板t12 - - -	防塵塗床（水性エポキシ系・防滑） タイルカーベットt6.5 - - -	ビニル巾木 -	100	LGS GB-Rt9.5 FK t6 LGS GB-St9.5 - - - -	EP-G 化粧FK t6 -	塩ビ -	LGS - - - - -	GB-Dt9.5（ホルムアルデヒド吸収分解型） -	2750
スタジオ	-30	±0	OAフロア t100 - - - - - - - -	帯電防止置敷きビニル床タイルt4.0 - -	ビニル巾木 -	100	GW24kt50 木下地（タテ45×45@455、ヨコ45×18@455） 有孔シナ合板t5.5（カンレイシャ裏貼） - - - - - -	EP-G - -	塩ビ -	LGS GB-Rt9.5 - - - -	DRt9.0 -	2700
調整室	-30	±0	OAフロア t100 - - - - - - - -	帯電防止置敷きビニル床タイルt4.0 - -	ビニル巾木 -	100	GW24kt50 木下地（タテ45×45@455、ヨコ45×18@455） 有孔シナ合板t5.5（カンレイシャ裏貼） - - - - - -	EP-G - -	塩ビ -	LGS GB-Rt9.5 - - - -	DRt9.0 -	2700
小会議室	-30	±0	モルタル金こてt28（流動化混和液入） - - - - - -	ビニル床シートt2.0（木目調） - -	ビニル巾木 -	100	LGS GB-Rt9.5 FKt6 - - - - - -	EP-G - -	塩ビ -	LGS - - - - -	GB-Dt9.5（ホルムアルデヒド吸収分解型） -	2700
機械室1	±0	±0	コンクリート金こて押え - - - - - - - -	防塵塗床（水性エポキシ系・防滑） - -	防塵塗床（水性エポキシ系・防滑） -	100	コンクリート打放し - - - - - - - -	GW吸音板32kt25（ガラスクロス押え） - -	- -	コンクリート打放し - - - - -	GW吸音板32kt25（ガラスクロス押え） -	直天
ポンプ室	-700	-700	コンクリート金こて押え - - - - - - - -	防塵塗床（水性エポキシ系・防滑） - -	防塵塗床（水性エポキシ系・防滑） -	100	コンクリート打放し - - - - - - - -	GW吸音板32kt25（ガラスクロス押え） - -	- -	コンクリート打放し - - - - -	GW吸音板32kt25（ガラスクロス押え） -	直天
塵芥庫	-30	-30	コンクリート金こて押え - - - - - - - -	防塵塗床（水性エポキシ系・防滑） - -	防塵塗床（水性エポキシ系・防滑） -	100	コンクリート打放し - - - - - - - -	コンクリート保護塗材 - -	- -	コンクリート打放し - - - - -	コンクリート保護塗材 -	直天
廊下1～3	-30	±0	モルタル金こてt27（流動化混和液入） - - - - - -	ビニル床タイルt3.0（石調） - -	ビニル巾木 SUS巾木、木製巾木～WUC	100 100	LGS GB-Rt9.5 FKt6 LGS GB-Rt9.5 天然木縁付合板t4 LGS FKt10 -	EP-G WUC 札幌軟石t20	塩ビ -	LGS - - - - -	GB-Dt9.5（ホルムアルデヒド吸収分解型） -	2500
ホール2	-30	±0	モルタル金こてt27（流動化混和液入） モルタル金こてt28（流動化混和液入） - - -	ビニル床タイルt3.0（石調） ノンスリップ床シートt2.0 -	ビニル巾木 -	100	LGS GB-Rt9.5 FKt6 LGS GB-St9.5 - - - -	EP-G 化粧FK t6 -	塩ビ -	LGS - - - - -	GB-Dt9.5（ホルムアルデヒド吸収分解型） -	2500
渡り廊下	-30	±0	モルタル金こてt28（流動化混和液入） - - - - - -	ビニル床シートt2.0 - -	ビニル巾木 -	100	LGS GB-Rt12.5 FKt6 - - - - - -	EP-G - -	塩ビ -	LGS - - - - -	GB-Nct9.5（ホルムアルデヒド吸収分解型） -	2350～ 2500
2階												
中講義室(理科室)	-30	±0	モルタル金こてt28（流動化混和液入） - - - - - -	ビニル床シートt2.0（耐薬品性） - -	ビニル巾木 -	100	LGS GB-Rt9.5 FKt6 - - - - - -	EP-G - -	塩ビ -	LGS - - - - -	GB-Dt9.5（ホルムアルデヒド吸収分解型） -	2700
教材室2	-30	±0	モルタル金こてt28（流動化混和液入） - - - - - -	ビニル床シートt2.0（耐薬品性） - -	ビニル巾木 -	100	LGS GB-Rt9.5 FKt6 - - - - - -	EP-G - -	塩ビ -	LGS - - - - -	GB-Dt9.5（ホルムアルデヒド吸収分解型） -	2700
薬品庫	-30	±0	モルタル金こてt28（流動化混和液入） - - - - - -	ビニル床シートt2.0（耐薬品性） - -	ビニル巾木 -	100	LGS GB-St12.5 - - - - - - -	化粧FK t6 - -	塩ビ -	LGS - - - - -	GB-Dt9.5（ホルムアルデヒド吸収分解型） -	2700
職員室	-100	±0	OAフロア t100 - - モルタル金こてt28（流動化混和液入） - - -	帯電防止置敷きビニル床タイルt4.0 ノンスリップ床シートt2.0 -	ビニル巾木 木製巾木～WUC	100 100	LGS GB-Rt9.5 FKt6 LGS GB-St9.5 - LGS GB-Rt9.5 -	EP-G 化粧FK t6 メラミン不燃化粧板t3(木目)	塩ビ -	LGS GB-Rt9.5 - - - -	DRt9.0 -	2700
物品庫・作業・印刷スペース	-100	±0	OAフロア t100 - - - - - - - -	帯電防止置敷きビニル床タイルt4.0 - -	ビニル巾木 -	100	LGS GB-Rt9.5 FKt6 LGS GB-St9.5 - - - -	EP-G 化粧FK t6 -	塩ビ -	LGS GB-Rt9.5 - - - -	DRt9.0 -	2700
生徒相談スペース	-100	±0	OAフロア t100 - - - - - - - -	帯電防止置敷きビニル床タイルt4.0 - -	ビニル巾木 -	100	LGS GB-Rt9.5 FKt6 LGS GB-St9.5 - LGS GB-Rt9.5 -	EP-G 化粧FK t6 メラミン不燃化粧板t3(木目)	塩ビ -	LGS GB-Rt9.5 - LGS GB-Rt9.5 -	DRt9.0 EP-G	2700 3000

※壁下地の「耐火間仕切壁」、「耐火間仕切壁・遮音壁」については平面詳細図、法規チェック図3～4を確認すること

室名	SL	FL	床		幅木		壁		廻り縁	天井		CH
			下地	仕上	仕上	H	下地	仕上（表層材等）		下地	仕上	
教室8	-30	±0	モルタル金こてt28（流動化混和液入） - - - - - -	ビニル床シートt2.0（耐荷重・耐摩耗） - -	ビニル巾木 -	100	LGS GB-Rt9.5 Fkt6 - - - - - -	EP-G - -	塩ビ -	LGS GB-Rt9.5 - - - -	Drt9.0 -	2700
屋内運動場1階												
雨天練習場	-400	-400	コンクリート金こて押え - - - - - - - -	人工芝 - -	- - -		コンクリート打放し - - - - - - - -	コンクリート保護塗材（不燃） - -	- - -	コンクリート打放し - - - - -	防かび塗装（不燃） -	直天
部活用物品庫1～11	-30	±0	モルタル金こてt28（流動化混和液入） - - - - - -	ビニル床タイルt2.0 - -	ビニル巾木 -	100	LGS GB-Rt12.5 Fkt6 コンクリート打放し - - - - -	EP-G EP-G -	塩ビ -	LGS - - - - -	GB-Nct9.5（ホルムアルデヒド吸収分解型） -	2700
ホール3、廊下4	-30	±0	モルタル金こてt28（流動化混和液入） モルタル木こてt21 - - - - -	ビニル床シートt2.0（木目調） 磁器質タイル100角t9.0 -	ビニル巾木 SUS巾木	100 100	LGS GB-Rt12.5 Fkt6 - - - - - -	EP-G - -	塩ビ -	LGS - - コンクリート打放し - -	GB-Nct9.5（ホルムアルデヒド吸収分解型） EP-G	2450 2700
駐輪スペース、ピロティ2	-670～ -520	-660～ -510	コンクリート刷毛引き - - - - - - - -	- - -	- - -		金物下地（ハット型・SPLt2.3） - - コンクリート打放し - - - - -	ガルバリウム塗装鋼板t0.4 コンクリート保護塗材 -	塩ビ -	LGS GB-Rt9.5 Fkt6 - - -	EP-G -	2300
機械室2	±0	±0	コンクリート金こて押え - - - - - - - -	防塵塗床（水性エポキシ系・防滑） - -	防塵塗床（水性エポキシ系・防滑） -	100	コンクリート打放し - - - - - - - -	GW吸音板32kt25（ガラスクロス押え） - -	- - -	コンクリート打放し - - - - -	GW吸音板32kt25（ガラスクロス押え） -	直天
EPS3	-30	-30	コンクリート金こて押え - - - - - - - -	- - -	- - -		LGS GB-Ft15 GB-Ft15 LGS GB-Rt12.5 - - - -	- - -	- - -	コンクリート打放し - - - - -	- -	直天
生徒使所3・SK	-30	±0	モルタル金こてt28（流動化混和液入） - - - - - -	ノスアップ床シートt2.0 - -	ビニル巾木 -	100	LGS GB-St12.5 - - - - - - -	化粧FK t6 - -	塩ビ -	LGS - - - - -	GB-Nct9.5（ホルムアルデヒド吸収分解型） -	2250
屋内運動場2階												
アリーナ	-350	±0	鋼製床組 構造用合板t12 - - - - - - -	フローリング特殊張りt18 -	木製巾木～WUC -	100	木下地（タテ45×45@455、ヨコ45×18@455） 積層壁材t12 - GW24kt50 木下地（タテ45×45@455、ヨコ45×18@455） 有孔シナ合板t5.5（カンレイシャ裏貼）	- WUC -	- - -	コンクリート打放し - - コンクリート打放し - -	GW吸音板32kt25（ガラスクロス押え） 防かび塗装（準不燃）	直天 2500
ステージ	+880	+100	根太受90×45@900（アンカー9φ@200） 構造用合板t12 - - - - - - -	フローリング特殊張りt18 -	木製巾木～WUC -	100	木下地（タテ45×45@455、ヨコ45×18@455） 積層壁材t12 - - - - - - -	- - -	塩ビ -	LGS - - - - -	GB-Dt9.5（ホルムアルデヒド吸収分解型） -	5000 5700 6500
体育準備室1・2	-30	±0	モルタル金こてt28（流動化混和液入） - - - - - -	ビニル床シートt2.0（木目調） - -	ビニル巾木 -	100	LGS GB-Rt9.5 Fkt6 - - - - - -	EP-G - -	塩ビ -	LGS - - コンクリート打放し - -	GB-Dt9.5（ホルムアルデヒド吸収分解型） EP-G	2650 2975
演台収納庫	+880	+1000	根太受90×45@900（アンカー9φ@200） 構造用合板t12 - - - - - - -	フローリング特殊張りt18 -	木製巾木～WUC -	100	LGS GB-Rt12.5 FK t6.0 - - - - - -	EP-G - -	塩ビ -	LGS - - - - -	GB-Dt9.5（ホルムアルデヒド吸収分解型） -	2025
器具庫2・3	-30	±0	モルタル金こてt28（流動化混和液入） - - - - - -	ビニル床タイルt2.0 - -	ビニル巾木 -	100	LGS GB-Rt9.5 Fkt6 - - - - - -	EP-G - -	塩ビ -	LGS - - - - -	GB-Dt9.5（ホルムアルデヒド吸収分解型） -	2700
物入1～13、機器収納	-30	±0	モルタル金こてt28（流動化混和液入） - - - - - -	ビニル床タイルt2.0 - -	ビニル巾木 -	100	LGS GB-Rt9.5 Fkt6 コンクリート打放し - - - - -	EP-G EP-G -	- - -	コンクリート打放し - - - - -	EP-G -	直天
ホール4	-1170、- 30	-1200、±0	モルタル金こてt28（流動化混和液入） - - - - - -	ビニル床シートt2.0（木目調） - -	ビニル巾木 -	100	LGS GB-St12.5 Fkt6 - - - - - -	EP-G - -	塩ビ -	LGS GB-Rt12.5 - - - -	Drt9.0 -	3520 5700
屋内運動場3階												
体育準備室3・4	-30	±0	モルタル金こてt28（流動化混和液入） - - - - - -	ビニル床シートt2.0（木目調） - -	ビニル巾木 -	100	LGS GB-Rt9.5 Fkt6 - - - - - -	EP-G - -	塩ビ -	LGS - - - - -	GB-Dt9.5（ホルムアルデヒド吸収分解型） -	2400
キャットウォーク	-30	±0	モルタル金こてt28～48 - - - - - - - -	ビニル床シートt2.0 - -	ビニル巾木 -	100	GW24kt50 木下地（タテ45×45@455、ヨコ45×18@455） 有孔シナ合板t5.5（カンレイシャ裏貼） - - - - - -	EP-G - -	塩ビ -	コンクリート打放し - - コンクリート打放し - -	GW吸音板32kt25（ガラスクロス押え） 防かび塗料（準不燃）	直天

※壁下地の「耐火間仕切壁」、「耐火間仕切壁・遮音壁」については平面詳細図、法規チェック図3～4を確認すること

室名	SL	FL	床		幅木		壁		廻り縁	天井		CH
			下地	仕上	仕上	H	下地	仕上（表層材等）		下地	仕上	
教材室8	-30	±0	モルタル金こてt28（流動化混和液入） - - - -	ビニル床シートt2.0（耐荷重・耐摩耗） - - -	ビニル巾木 -	100	LGS GB-Rt9.5 FKt6 - - - -	EP-G - -	塩ビ -	LGS GB-Rt9.5 - - -	DRt9.0 -	2700
屋内運動場1階												
雨天練習場	-400	-400	コンクリート金こて押え - - - -	人工芝 - -	- - -		コンクリート打放し - - - -	コンクリート保護塗材（不燃） - -	- - -	コンクリート打放し - - -	防かび塗装（不燃） -	直天
部活用物品庫1～11	-30	±0	モルタル金こてt28（流動化混和液入） - - - -	ビニル床タイルt2.0 - -	ビニル巾木 -	100	LGS GB-Rt12.5 FKt6 コンクリート打放し - - -	EP-G EP-G -	塩ビ -	LGS - - -	GB-NCl9.5（ホルムアルデヒド吸収分解型） -	2700
ホール3、廊下4	-30	±0	モルタル金こてt28（流動化混和液入） モルタル木こてt21 - - -	ビニル床シートt2.0（木目調） 磁器質タイル150角t9.0 -	ビニル巾木 SUS巾木	100 100	LGS GB-Rt12.5 FKt6 - - - -	EP-G - -	塩ビ -	LGS - - コンクリート打放し	GB-NCl9.5（ホルムアルデヒド吸収分解型） EP-G	2450 2700
駐輪スペース、ピロティ2	-670～ -520	-660～ -510	コンクリート刷毛引き - - - -	- - -	- -		金物下地（ハット型・SPLt2.3） コンクリート打放し - - -	ガルバリウム塗装銅板t0.4 コンクリート保護塗材 -	塩ビ -	LGS GB-Rt9.5 FKt6 - - -	EP-G -	2300
機械室2	±0	±0	コンクリート金こて押え - - - -	防塵塗床（水性エポキシ系・防滑） -	防塵塗床（水性エポキシ系・防滑） -	100	コンクリート打放し - - - -	GW吸音板32kt25（ガラスクロス押え） -	- - -	コンクリート打放し - - -	GW吸音板32kt25（ガラスクロス押え） -	直天
EPS3	-30	-30	コンクリート金こて押え - - - -	- - -	- -		LGS GB-Ft15 GB-Ft15 LGS GB-Rt12.5 - - -	- - - -	- - -	コンクリート打放し - - -	- -	直天
生徒便所3・SK	-30	±0	モルタル金こてt28（流動化混和液入） - - - -	ノスリップ床シートt2.0 - -	ビニル巾木 -	100	LGS GB-St12.5 - - - -	化粧FK t6 -	塩ビ -	LGS GW24kg t100 - - -	GB-NCl9.5（ホルムアルデヒド吸収分解型） -	2250
屋内運動場2階												
アリーナ	-350	±0	銅製床組 構造用合板t12 - - - -	フローリング特殊張りt18～水性ウレタンクリアー塗り - -	木製巾木～WUC -	100	木下地 積層壁材t12 GW24kt50 木下地 有孔シナ合板t5.5（カンレイシャ裏貼） ※木下地はA236号図による - -	- WUC -	- - -	コンクリート打放し コンクリート打放し	GW吸音板32kt25（ガラスクロス押え） 防かび塗装（準不燃）	直天 2450
ステージ	+880	+1000	根太45×45@300大引90×45@900（アンカー9Φ@1200） 構造用合板t12 - - - -	フローリング特殊張りt18～水性ウレタンクリアー塗り - -	木製巾木～WUC -	100	木下地（タテ45×45@455、ヨコ45×18@455） 積層壁材t12 - - - -	- - -	塩ビ -	LGS - - -	GB-Dt9.5（ホルムアルデヒド吸収分解型） -	5000 5700 6500
体育準備室1・2	-30	±0	モルタル金こてt28（流動化混和液入） - - - -	ビニル床シートt2.0（木目調） - -	ビニル巾木 -	100	LGS GB-Rt9.5 FKt6 - - - -	EP-G - -	塩ビ -	LGS - - コンクリート打放し	GB-Dt9.5（ホルムアルデヒド吸収分解型） EP-G	2650 2975
演台収納庫	+880	+1000	根太受90×45@900（アンカー9φ@200） 構造用合板t12 - - - -	フローリング特殊張りt18～水性ウレタンクリアー塗り - -	木製巾木～WUC -	100	LGS GB-Rt12.5 FK t6.0 - - - -	EP-G - -	塩ビ -	LGS - - -	GB-Dt9.5（ホルムアルデヒド吸収分解型） -	2025
器具庫2・3	-30	±0	モルタル金こてt28（流動化混和液入） - - - -	ビニル床タイルt2.0 - -	ビニル巾木 -	100	LGS GB-Rt9.5 FKt6 - - - -	EP-G - -	塩ビ -	LGS - - -	GB-Dt9.5（ホルムアルデヒド吸収分解型） -	2700
物入1～13、機器収納	-30	±0	モルタル金こてt28（流動化混和液入） - - - -	ビニル床タイルt2.0 - -	ビニル巾木 -	100	LGS GB-Rt9.5 FKt6 コンクリート打放し - - -	EP-G EP-G -	- - -	コンクリート打放し - - -	EP-G -	直天
ホール4	-1170、 -30	-1200、±0	モルタル金こてt28（流動化混和液入） - - - -	ビニル床シートt2.0（木目調） - -	ビニル巾木 -	100	LGS GB-St12.5 FKt6 - - - -	EP-G - -	塩ビ -	LGS GB-Rt12.5 - - -	DRt9.0 -	3520 5700
物入（階段5・6横）	-30	±0	モルタル金こてt28（流動化混和液入） - - - -	ビニル床シートt2.0（木目調） - -	ビニル巾木 -	100	LGS GB-Rt9.5 FKt6 コンクリート打放し - - -	EP-G EP-G -	- - -	コンクリート打放し - - -	EP-G -	直天
屋内運動場3階												
体育準備室3・4	-30	±0	モルタル金こてt28（流動化混和液入） - - - -	ビニル床シートt2.0（木目調） - -	ビニル巾木 -	100	LGS GB-Rt9.5 FKt6 - - - -	EP-G - -	塩ビ -	LGS - - -	GB-Dt9.5（ホルムアルデヒド吸収分解型） -	2400
キャットウォーク	-30	±0	モルタル金こてt28～48 - - - -	ビニル床シートt2.0 - -	ビニル巾木 -	100	GW24kt50 木下地（タテ45×45@455、ヨコ45×18@455） 有孔シナ合板t5.5（カンレイシャ裏貼） - - - -	WUC - -	塩ビ -	コンクリート打放し コンクリート打放し	GW吸音板32kt25（ガラスクロス押え） 防かび塗料（準不燃）	直天


※壁下地の「耐火間仕切壁」、「耐火間仕切壁・遮音壁」については平面詳細図、法規チェック図3～4を確認すること

室名	SL	FL	床		幅木		壁		廻り縁	天井		CH
			下地	仕上	仕上	H	下地	仕上（表層材等）		下地	仕上	
共通												
講義室	-30	±0	モルタル金こてt18（流動化混和液入） - - - -	直貼フローリングt12（フォームクッション付き） - -	ビニル巾木 -	100	LGS GB-Rt9.5 FKt6 - - - -	EP-G - -	塩ビ -	LGS - - - -	GB-Dt9.5（ホルムアルデヒド吸収分解型） -	2700
講義室(可動間仕切)	-30	±0	モルタル金こてt18（流動化混和液入） - - - -	直貼フローリングt12（フォームクッション付き） - -	ビニル巾木 -	100	LGS GB-Rt9.5 FKt6 - - - -	EP-G - -	塩ビ -	LGS - - - -	GB-Dt9.5（ホルムアルデヒド吸収分解型） -	2700
小教室1～4	±0	-30	モルタル金こてt28（流動化混和液入） - - - -	ビニル床シートt2.0 - -	ビニル巾木 -	100	LGS GB-Rt9.5 FKt6 - - - -	EP-G - -	塩ビ -	LGS - - - -	GB-Dt9.5（ホルムアルデヒド吸収分解型） -	2700
ラウンジ(ロッカースペース)	-30	±0	モルタル金こてt18（流動化混和液入） - - - -	直貼フローリングt12（フォームクッション付き） - -	ビニル巾木 -	100	LGS GB-Rt9.5 FKt6 LGS GB-Rt9.5 - - -	EP-G メラミン不燃化粧板t3(木目) -	塩ビ -	LGS GB-Rt9.5 - - -	DRt9.0 -	2700
ホール5・6・7	-30	±0	モルタル金こてt28（流動化混和液入） - - - -	ビニル床シートt2.0（木目調） - -	ビニル巾木 -	100	LGS GB-Rt9.5 FKt6 - - - -	EP-G - -	塩ビ -	LGS - - - -	GB-Dt9.5（ホルムアルデヒド吸収分解型） -	2500 2700
廊下5～10	-30	±0	モルタル金こてt28（流動化混和液入） - - - -	ビニル床シートt2.0（木目調） - -	ビニル巾木 -	100	LGS GB-Rt9.5 FKt6 - - - -	EP-G - -	塩ビ -	LGS - - - -	GB-Dt9.5（ホルムアルデヒド吸収分解型） -	2500
生徒便所・SK(※3以外)	-30	±0	モルタル金こてt28（流動化混和液入） - - - -	ノスリップ床シートt2.0 - -	ビニル巾木 -	100	LGS GB-St12.5 - - - -	化粧FK t6 - -	塩ビ -	LGS - - - -	GB-Dt9.5（ホルムアルデヒド吸収分解型） -	2250
多目的便所1	-30	±0	モルタル金こてt28（流動化混和液入） - - - -	ノスリップ床シートt2.0 - -	ビニル巾木 -	100	LGS GB-St12.5 - - - -	化粧FK t6 - -	塩ビ -	LGS - - - -	GB-Dt9.5（ホルムアルデヒド吸収分解型） -	2250
水飲1・3・4・5	-30	±0	モルタル金こてt28（流動化混和液入） - - - -	ノスリップ床シートt2.0 - -	ビニル巾木 -	100	LGS GB-St12.5 - - - -	化粧FK t6 - -	塩ビ -	LGS - - - -	GB-Dt9.5（ホルムアルデヒド吸収分解型） -	2200 2500 2700
オールジェンダー便所	-30	±0	モルタル金こてt28（流動化混和液入） - - - -	ビニル床シートt2.0 - -	ビニル巾木 -	100	LGS GB-St12.5 - - - -	ビニルクロス - -	塩ビ -	LGS - - - -	GB-Dt9.5（ホルムアルデヒド吸収分解型） -	2250 2500
EV	-1200	-1200	コンクリート金こて押え - - - - -	自閉樹脂塗膜防水（B-2程度） - -	- -		コンクリート打放し - - - - -	- - -	- -	コンクリート打放し - - - -	- -	直天
階段1・3	-30	±0	モルタル金こてt28 - - - - -	階段ビニル床シートt2.0 - -	ビニル巾木 -	100	LGS GB-Rt12.5 FK t8 コンクリート打放し - - - -	EP-G EP-G -	- 塩ビ	コンクリート打放し - - LGS - -	EP-G GB-N Ct9.5（ホルムアルデヒド吸収分解型）	2500 3000 直天
階段2	-30	±0	モルタル金こてt28 - - - - -	階段ビニル床シートt2.0 - -	ビニル巾木 -	100	LGS GB-Rt9.5 FK t8 コンクリート打放し - - - -	EP-G EP-G -	- 塩ビ	コンクリート打放し - - LGS - -	EP-G GB-N Ct9.5（ホルムアルデヒド吸収分解型）	2500 3000 直天
階段4	-30	±0	モルタル金こてt28 - - - -	階段ビニル床シートt2.0 - -	ビニル巾木 -	100	LGS GB-Rt12.5 FK t8 コンクリート打放し - -	EP-G EP-G -	塩ビ -	コンクリート打放し - - - -	EP-G -	-


※階段1、3は屋内避難階段

室名	SL	FL	床		幅木		壁		廻り縁	天井		CH
			下地	仕上	仕上	H	下地	仕上（表層材等）		下地	仕上	
共通												
講義室	-30	±0	モルタル金こてt18（流動化混和液入） - - - -	直貼フローリングt12（フォームクッション付き） - -	ビニル巾木 -	100	LGS GB-Rt9.5 FKt6 - - - -	EP-G - -	塩ビ -	LGS - - - - -	GB-Dt9.5（ホルムアルデヒド吸収分解型） -	2700
講義室(可動間仕切)	-30	±0	モルタル金こてt18（流動化混和液入） - - - -	直貼フローリングt12（フォームクッション付き） - -	ビニル巾木 -	100	LGS GB-Rt9.5 FKt6 - - - -	EP-G - -	塩ビ -	LGS - - - - -	GB-Dt9.5（ホルムアルデヒド吸収分解型） -	2700
小教室1～4	±0	-30	モルタル金こてt28（流動化混和液入） - - - -	ビニル床シートt2.0 - -	ビニル巾木 -	100	LGS GB-Rt9.5 FKt6 - - - -	EP-G - -	塩ビ -	LGS - - - - -	GB-Dt9.5（ホルムアルデヒド吸収分解型） -	2700
ラウンジ(ロッカースペース)	-30	±0	モルタル金こてt18（流動化混和液入） - - - -	直貼フローリングt12（フォームクッション付き） - -	ビニル巾木 -	100	LGS GB-Rt9.5 FKt6 LGS GB-Rt9.5 - - -	EP-G メラミン不燃化粧板t3(木目) -	塩ビ -	LGS GB-Rt9.5 - - -	DRt9.0 -	2700
ホール5・6・7	-30	±0	モルタル金こてt28（流動化混和液入） - - - -	ビニル床シートt2.0（木目調） - -	ビニル巾木 -	100	LGS GB-Rt9.5 FKt6 - - - -	EP-G - -	塩ビ -	LGS - - - - -	GB-Dt9.5（ホルムアルデヒド吸収分解型） -	2500 2700
廊下5～10	-30	±0	モルタル金こてt28（流動化混和液入） - - - -	ビニル床シートt2.0（木目調） - -	ビニル巾木 -	100	LGS GB-Rt9.5 FKt6 - - - -	EP-G - -	塩ビ -	LGS - - - - -	GB-Dt9.5（ホルムアルデヒド吸収分解型） -	2500
生徒便所・SK(※3以外)	-30	±0	モルタル金こてt28（流動化混和液入） - - - -	ノンスリップ床シートt2.0 - -	ビニル巾木 -	100	LGS GB-St12.5 - - - -	化粧FK t6 - -	塩ビ -	LGS - - - - -	GB-Dt9.5（ホルムアルデヒド吸収分解型） -	2250
多目的便所1	-30	±0	モルタル金こてt28（流動化混和液入） - - - -	ノンスリップ床シートt2.0 - -	ビニル巾木 -	100	LGS GB-St12.5 - - - -	化粧FK t6 - -	塩ビ -	LGS - - - - -	GB-Dt9.5（ホルムアルデヒド吸収分解型） -	2250
水飲1・3・4・5	-30	±0	モルタル金こてt28（流動化混和液入） - - - -	ノンスリップ床シートt2.0 - -	ビニル巾木 -	100	LGS GB-St12.5 - - - -	化粧FK t6 - -	塩ビ -	LGS - - - - -	GB-Dt9.5（ホルムアルデヒド吸収分解型） -	2200 2500 2700
オールジェンダー便所	-30	±0	モルタル金こてt28（流動化混和液入） - - - -	ビニル床シートt2.0 - -	ビニル巾木 -	100	LGS GB-St12.5 - - - -	ビニルクロス - -	塩ビ -	LGS - - - - -	GB-Dt9.5（ホルムアルデヒド吸収分解型） -	2250 2500
EV	-1200	-1200	コンクリート金こて押え - - - - -	自閉樹脂塗膜防水（B-2程度） - -	- -		コンクリート打放し - - - - -	- - -	- -	コンクリート打放し - - - -	- -	直天
階段1・3	-30	±0	モルタル金こてt28 - - - - -	階段ビニル床シートt2.0 - -	ビニル巾木 -	100	LGS GB-Rt12.5 FK t8 コンクリート打放し - - - -	EP-G EP-G -	- 塩ビ -	コンクリート打放し - - LGS - -	EP-G GB-Nct9.5（ホルムアルデヒド吸収分解型）	2500 3000 直天
階段2	-30	±0	モルタル金こてt28 - - - - -	階段ビニル床シートt2.0 - -	ビニル巾木 -	100	LGS GB-Rt9.5 FK t8 コンクリート打放し - - - -	EP-G EP-G -	- 塩ビ -	コンクリート打放し - - LGS - -	EP-G GB-Nct9.5（ホルムアルデヒド吸収分解型）	2500 3000 直天
階段4	-30	±0	モルタル金こてt28 - - - - -	階段ビニル床シートt2.0 - -	ビニル巾木 -	100	LGS GB-Rt12.5 FK t8 コンクリート打放し - - - -	EP-G EP-G -	塩ビ -	コンクリート打放し - - - -	EP-G -	-
備品庫1～3	-30	±0	モルタル金こてt28 - - - - -	ノンスリップ床シートt2.0 - -	ビニル巾木 -	100	LGS GB-St12.5 - - - -	化粧FK t6 - -	塩ビ -	LGS - - - -	GB-Dt9.5（ホルムアルデヒド吸収分解型） -	2250
EPS※EPS3は含めず	-30	-30	コンクリート金こて押え - - - - -	- -	- -		LGS GB-Ft15 GB-Ft15 LGS GB-Rt9.5 - LGS表し - コンクリート打放し	- - -	- -	コンクリート打放し - - - -	- -	直天

※階段1、3は屋内避難階段

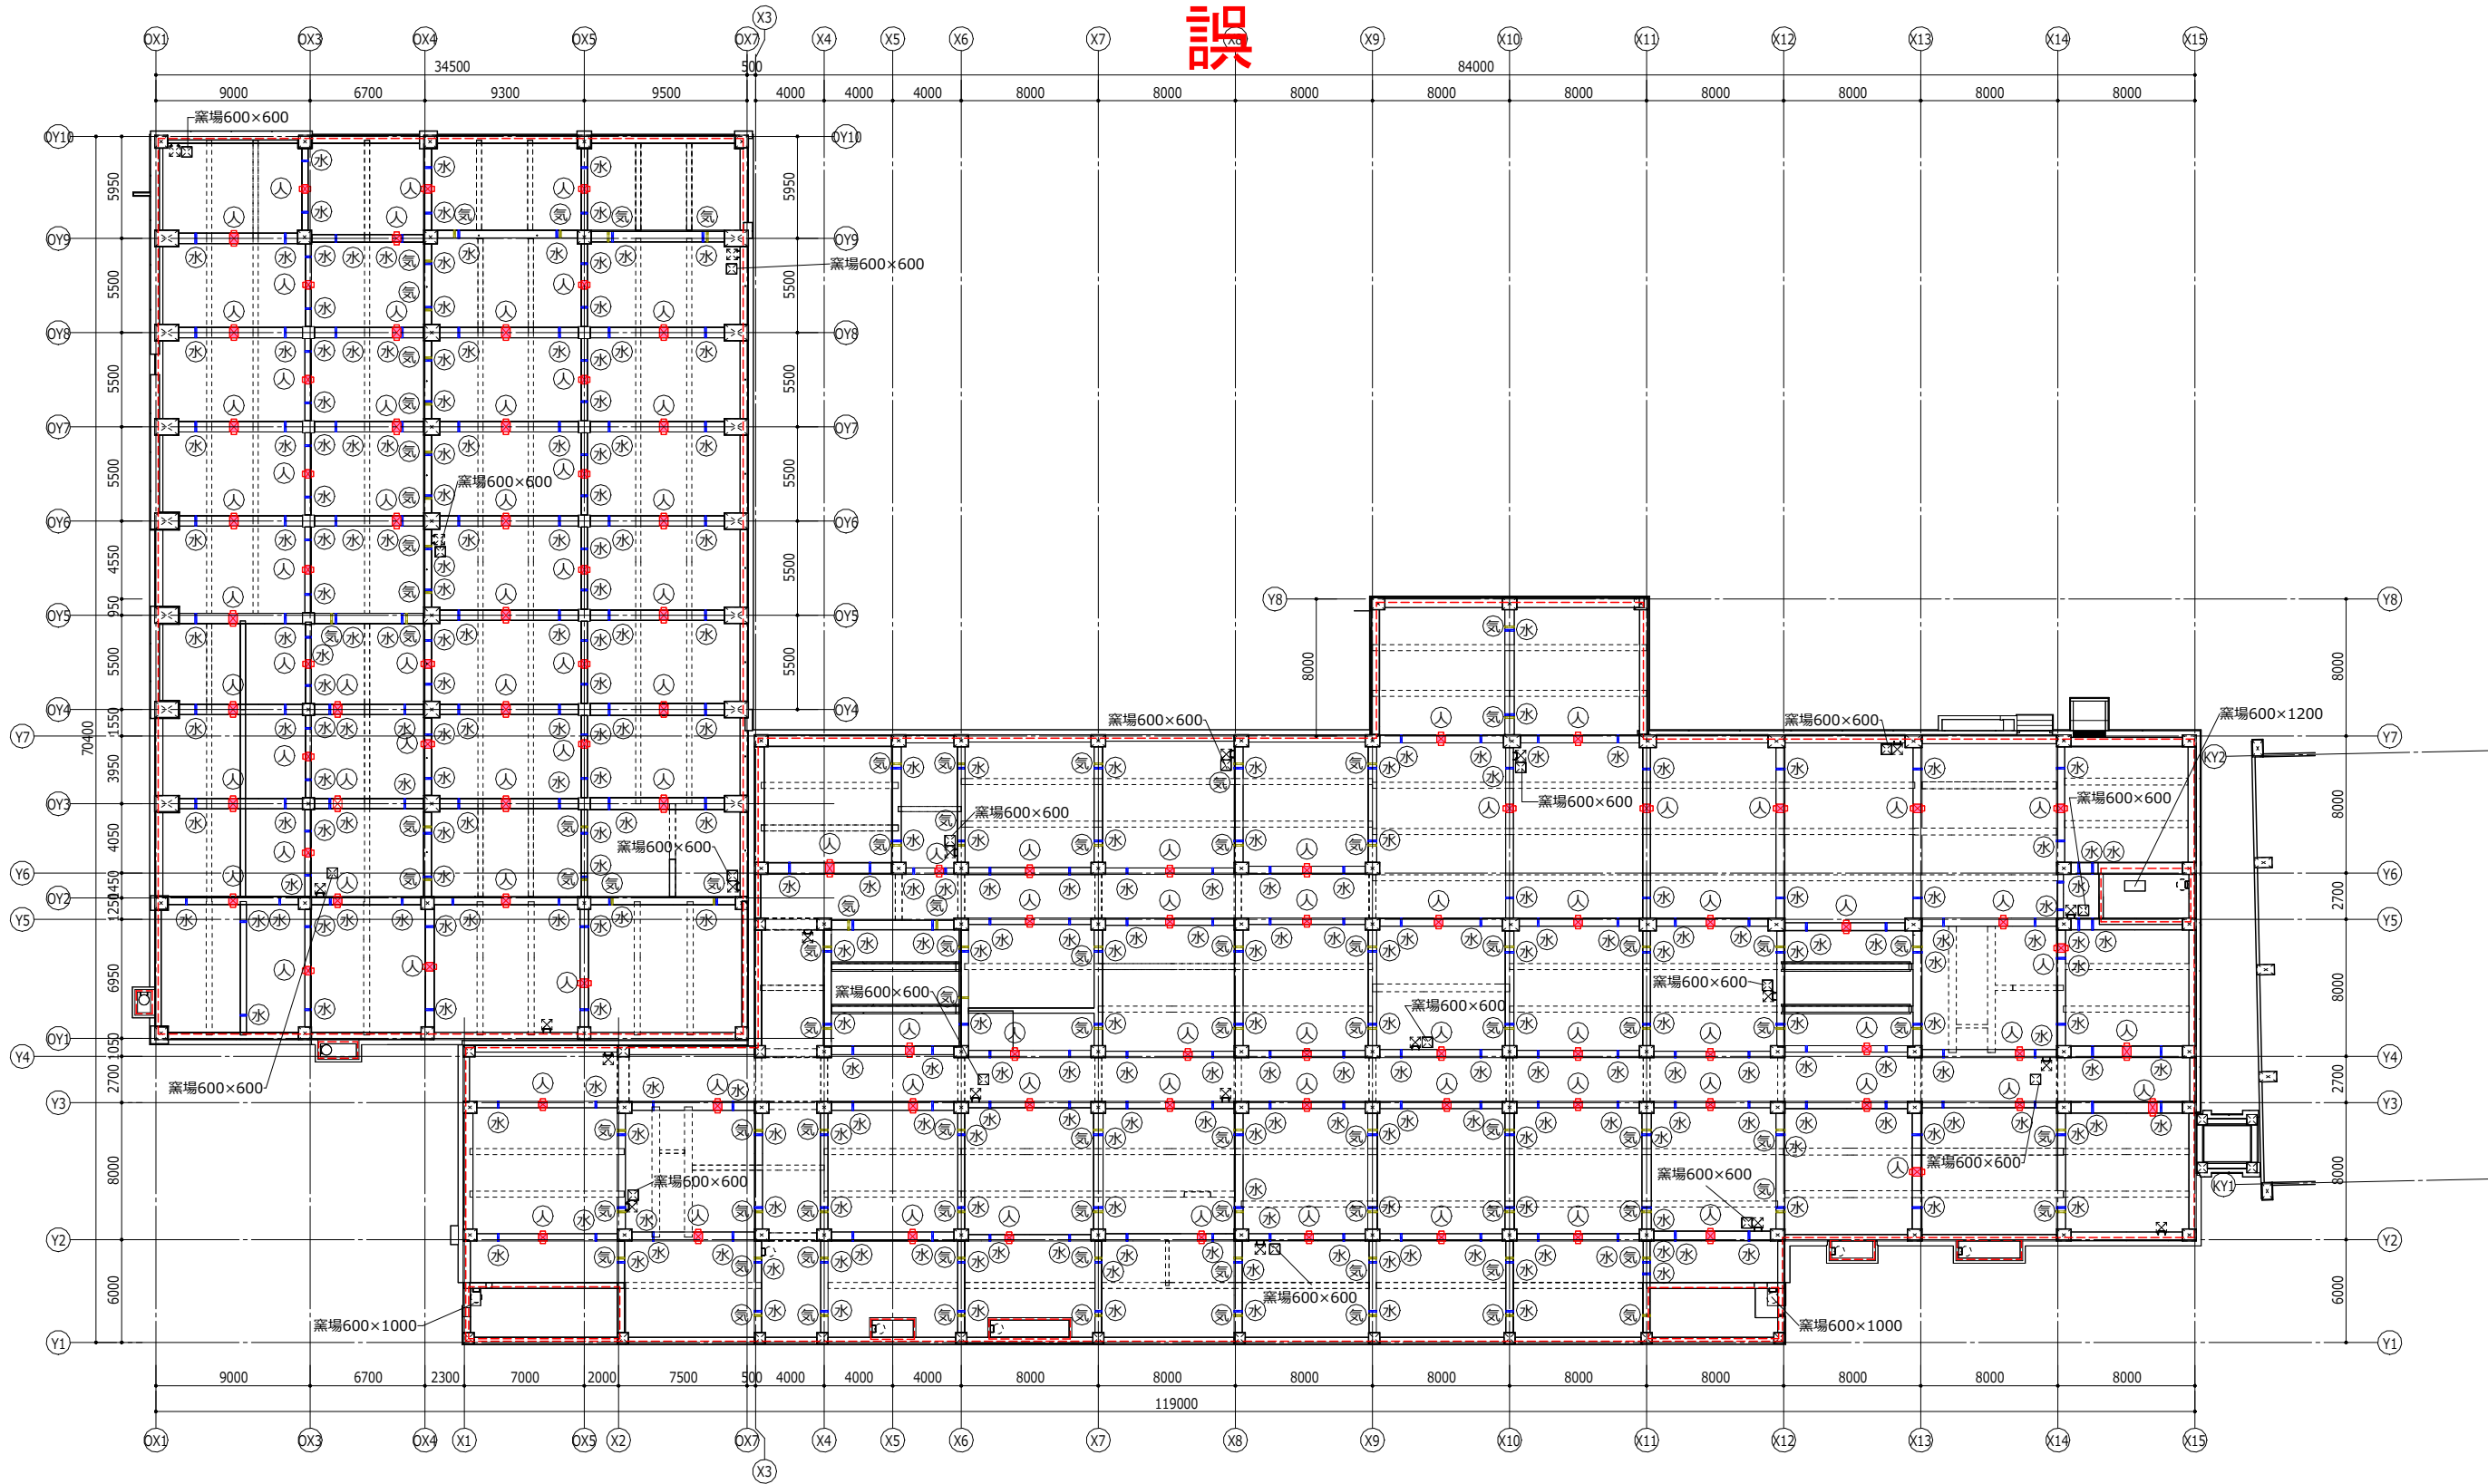

ビット 1 : 400

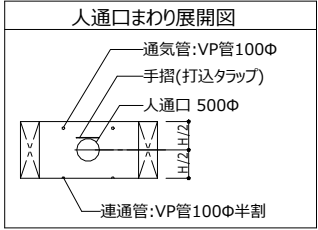


凡例

- : 上部梁を示す
- - - - : 止水板 (水膨張型10×20) を示す
- ※止水板設置部分は基礎梁と1Fスラブ打継ぎ部分外周と水槽,ますの底盤と立上の打継ぎ部分外周とする。
- EXP.J部分も外周とする。
- : 人入口 500Φ (上部タラップ2本付)
- : 通気管 VP管100Φ
- : 連通管 VP管100Φ/2 半割
- : マンホール (防臭・気密タイプ・鋳鉄製600Φ鍵付)
- : 床点検口 (アルミ製600角鍵付)
- : 内部タラップ (SUS製19ΦW400)


名称	個数
01校舎棟	
人入口500Φ	53
通気管 VP管100Φ	71
連通管 VP管100Φ/2 半割	183
マンホール600Φ (密閉型・T-2)	8
床点検口600角	17
02屋内運動場棟	
人入口500Φ	49
通気管 VP管100Φ	20
連通管 VP管100Φ/2 半割	120
マンホール600Φ (密閉型・T-2)	2
床点検口600角	5

名称	個数	本/個 (段数)
01校舎棟		
人入口500Φ	53	2
SUSタラップ (打込)	3	3
SUSタラップ (打込)	1	4
SUSタラップ (打込)	22	5
02屋内運動場棟		
人入口500Φ	49	2
SUSタラップ (打込)	2	3
SUSタラップ (打込)	5	5

・1FLより下の打継部は止水板 (水膨張型10×20) 設置、土に接す部分のPTX-B 2 塗布 (施工幅300) を行う。止水板の選定について監督員の承諾を得ること。

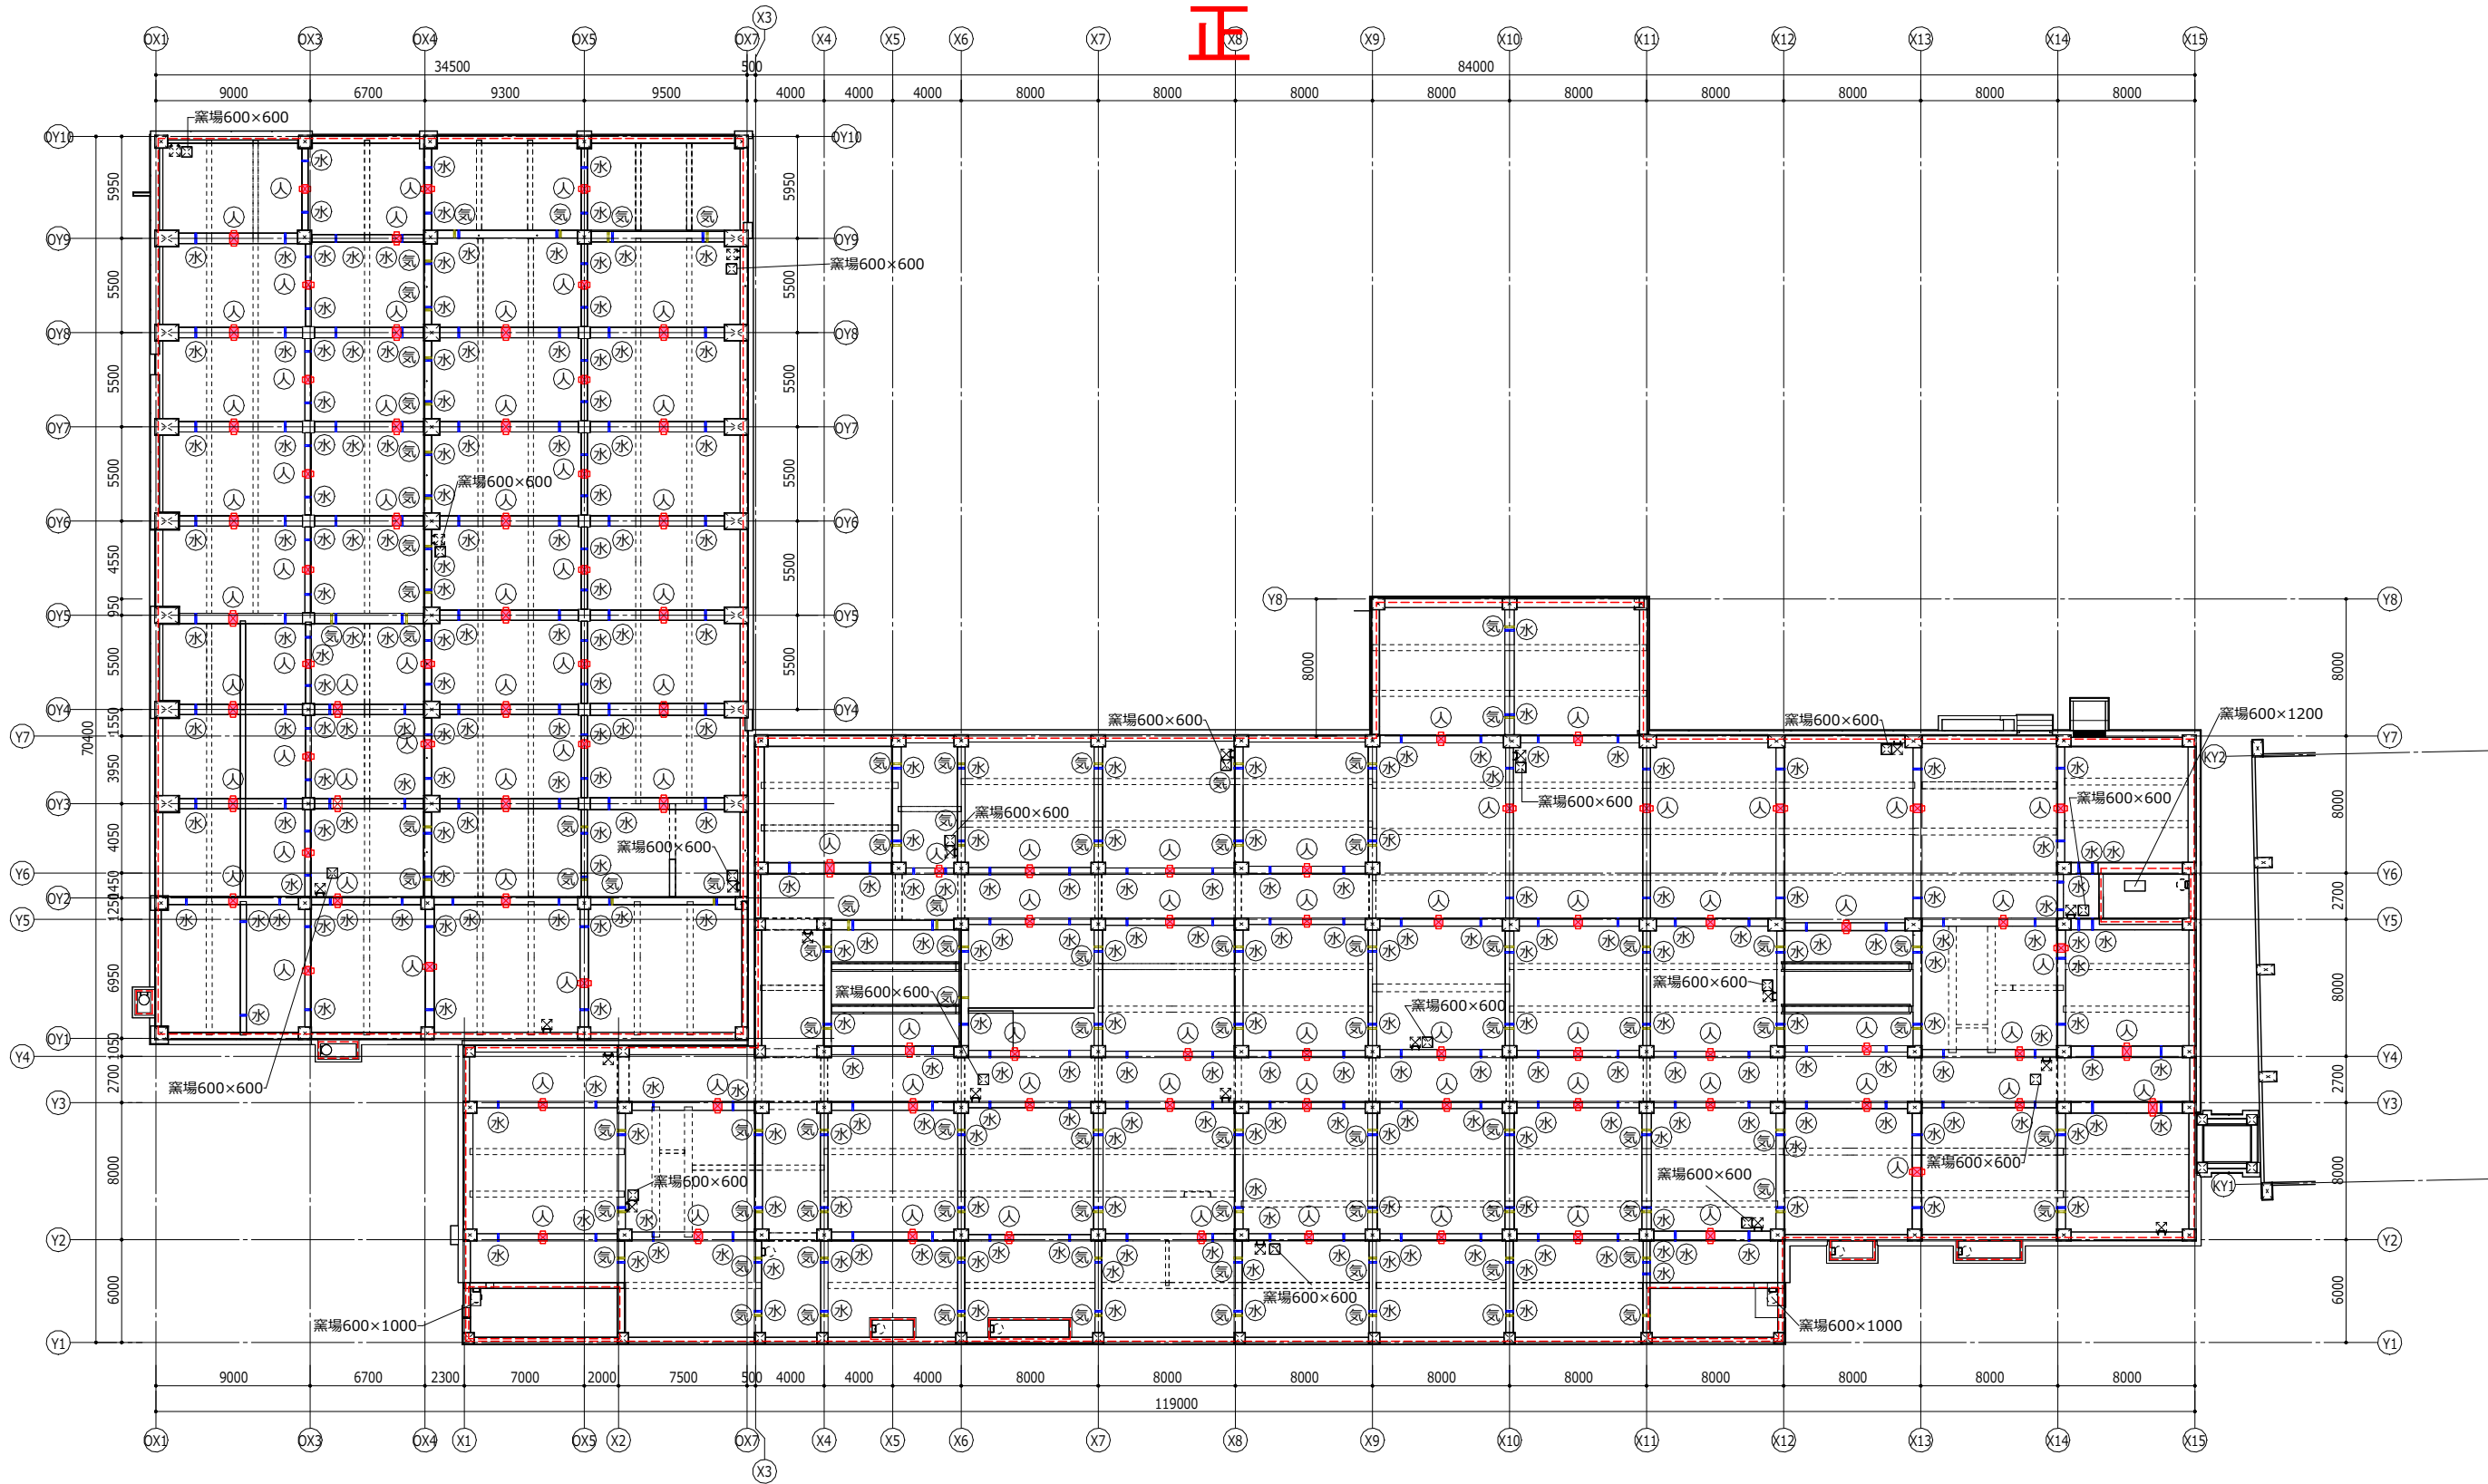

ビット 1 : 400

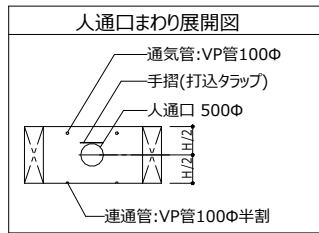

凡例

- : 上部梁を示す
- - - - -: 止水板 (水膨張型10×20) を示す
- ※止水板設置部分は基礎梁と1Fスラブ打継ぎ部分外周と水槽,ますの底盤と立上の打継ぎ部分外周とする。
- EXP.J部分も外周とする。
- : 人通口 500φ (上部タラップ2本付)
- ⊙: 通気管 VP管100φ
- ⊗: 連通管 VP管100φ/2 半割
- : マンホール (防臭・気密タイプ・鋳鉄製600φ鍵付)
- ⊞: 床点検口 (アルミ製600角鍵付)
- : 内部タラップ (SUS製19φW400)

名称	個数
01校舎棟	
人通口500φ	53
通気管 VP管100φ	71
連通管 VP管100φ/2 半割	183
マンホール600φ (密閉型・T-2)	8
床点検口600角	16
02屋内運動場棟	
人通口500φ	49
通気管 VP管100φ	20
連通管 VP管100φ/2 半割	120
マンホール600φ (密閉型・T-2)	2
床点検口600角	16

名称	個数	本/個 (段数)
01校舎棟		
人通口500φ	53	2
SUSタラップ (打込)	3	3
SUSタラップ (打込)	1	4
SUSタラップ (打込)	22	5
02屋内運動場棟		
人通口500φ	49	2
SUSタラップ (打込)	2	3
SUSタラップ (打込)	5	5

・1FLより下の打継部は止水板 (水膨張型10×20) 設置、土に接す部分のPTX-B 2 塗布 (施工幅300) を行う。止水板の選定について監督員の承諾を得ること。




X7-X8断面詳細図



X7-X8断面詳細図


誤

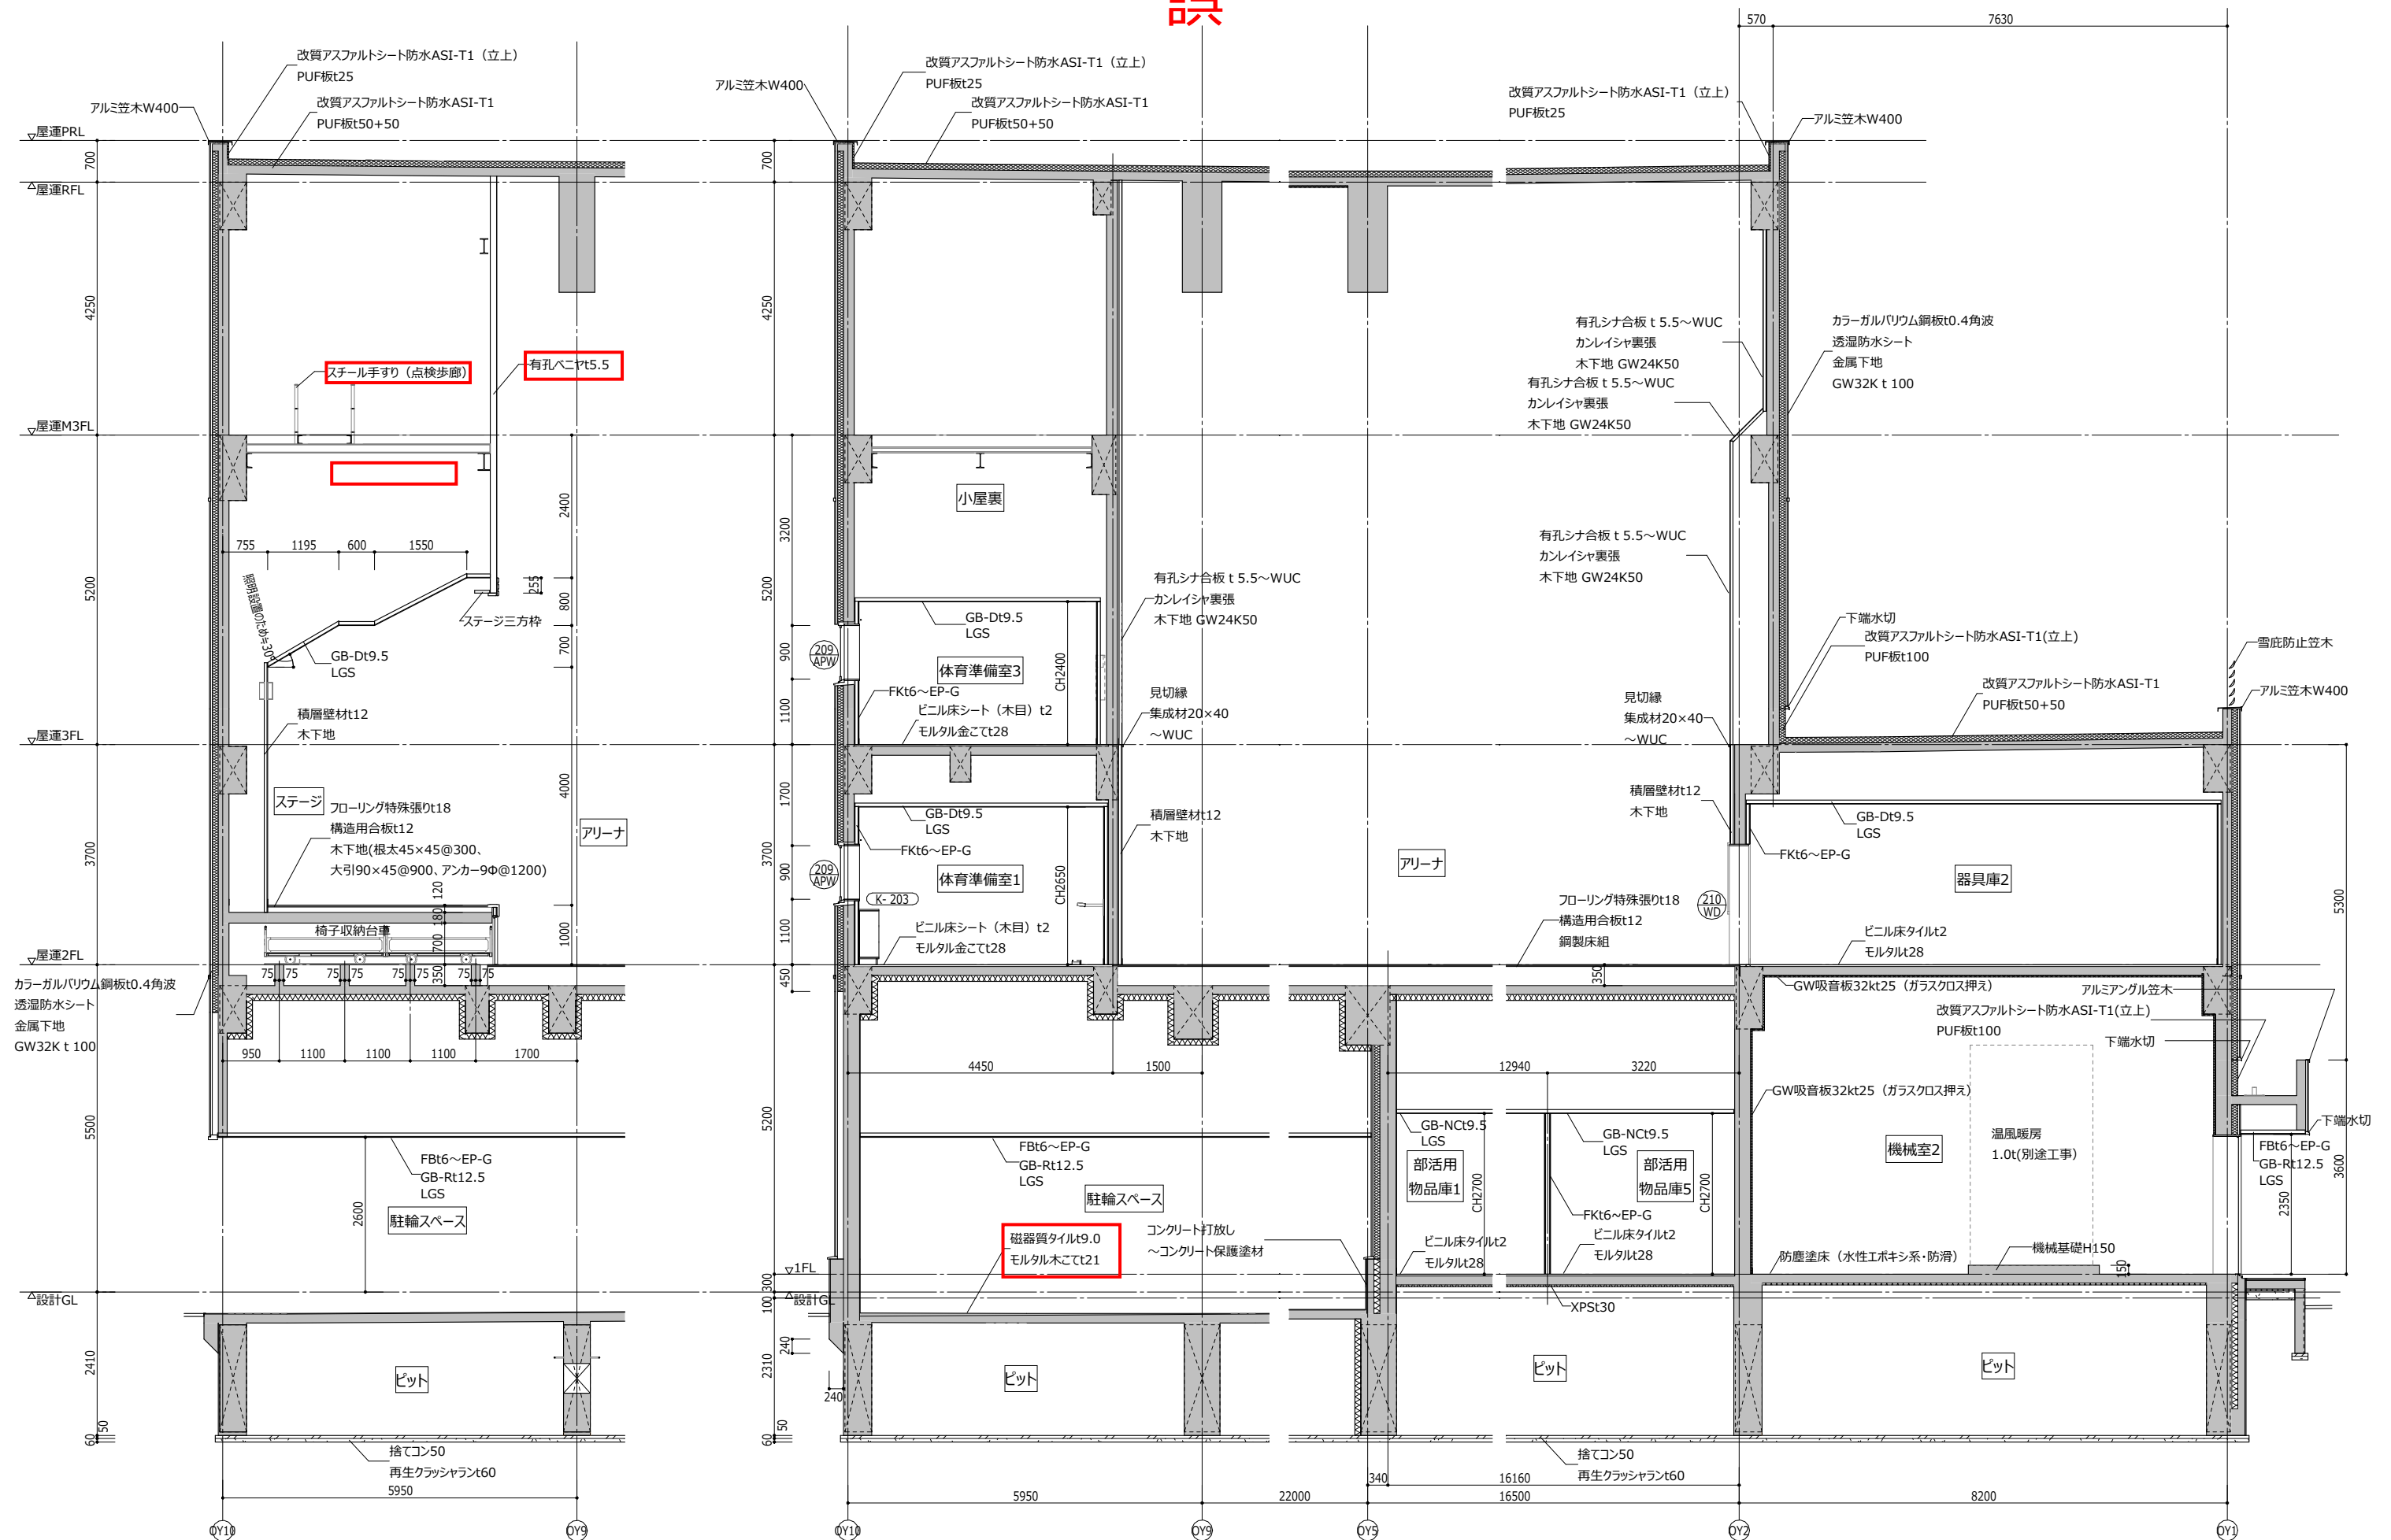

断面詳細図 OX3-OX4

OX2-OX3断面詳細図


一級建築士事務所 北海道知事登録（石）第387号 株式会社 西村建築設計事務所 Nishimura Architecture office Co.Ltd	一級建築士登録第221098号 安中 元規	日付	工事名称	(仮称) 藻岩・啓北商業再編新設校新築ほか工事（主体工事）	縮尺 A3 : S= 1 : 100 A1 : S=A3×2	図面名称 断面詳細図9	図面番号 A-049号

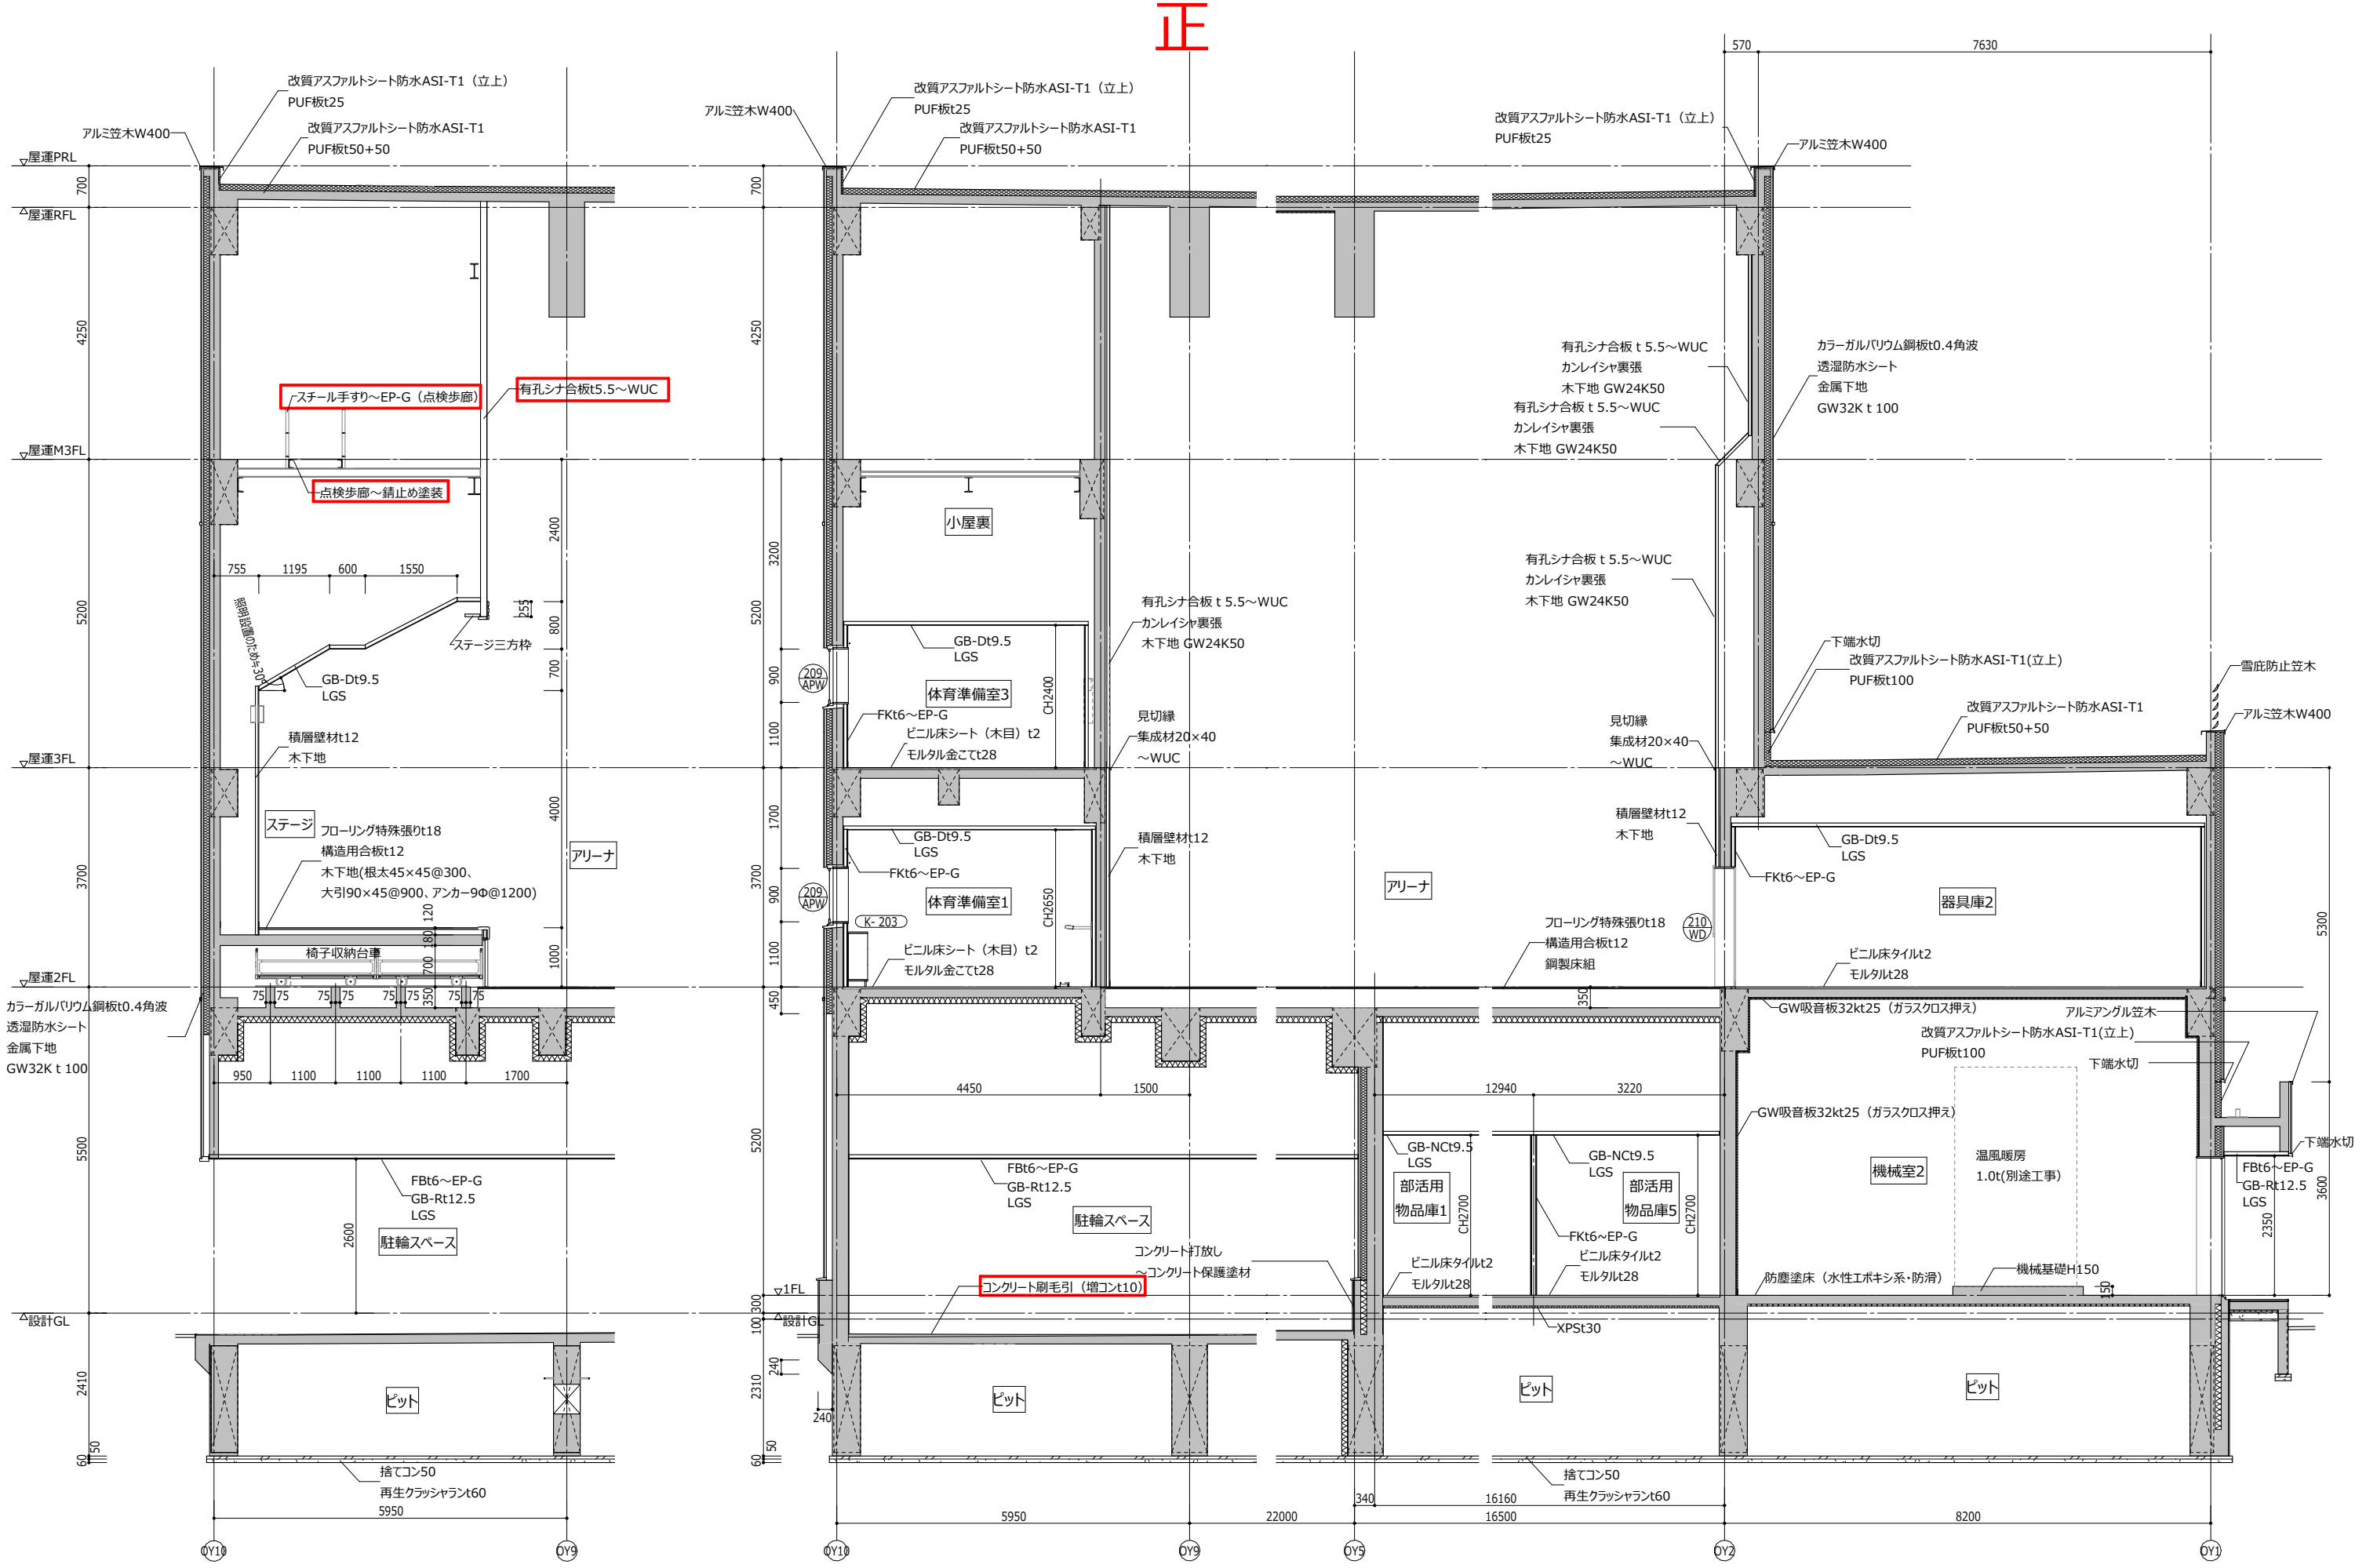


断面詳細図 OX3-OX4

OX2-OX3断面詳細図


一級建築士事務所 北海道知事登録（石）第387号 株式会社 西村建築設計事務所 Nishimura Architecture office Co.Ltd	一級建築士登録第221098号 安中 元規	日付	工事名称 (仮称) 藻岩・啓北商業再編新設校新築ほか工事（主体工事）	縮尺 A3 : S= 1 : 100 A1 : S=A3×2	図面名称 断面詳細図9	図面番号 A-049号

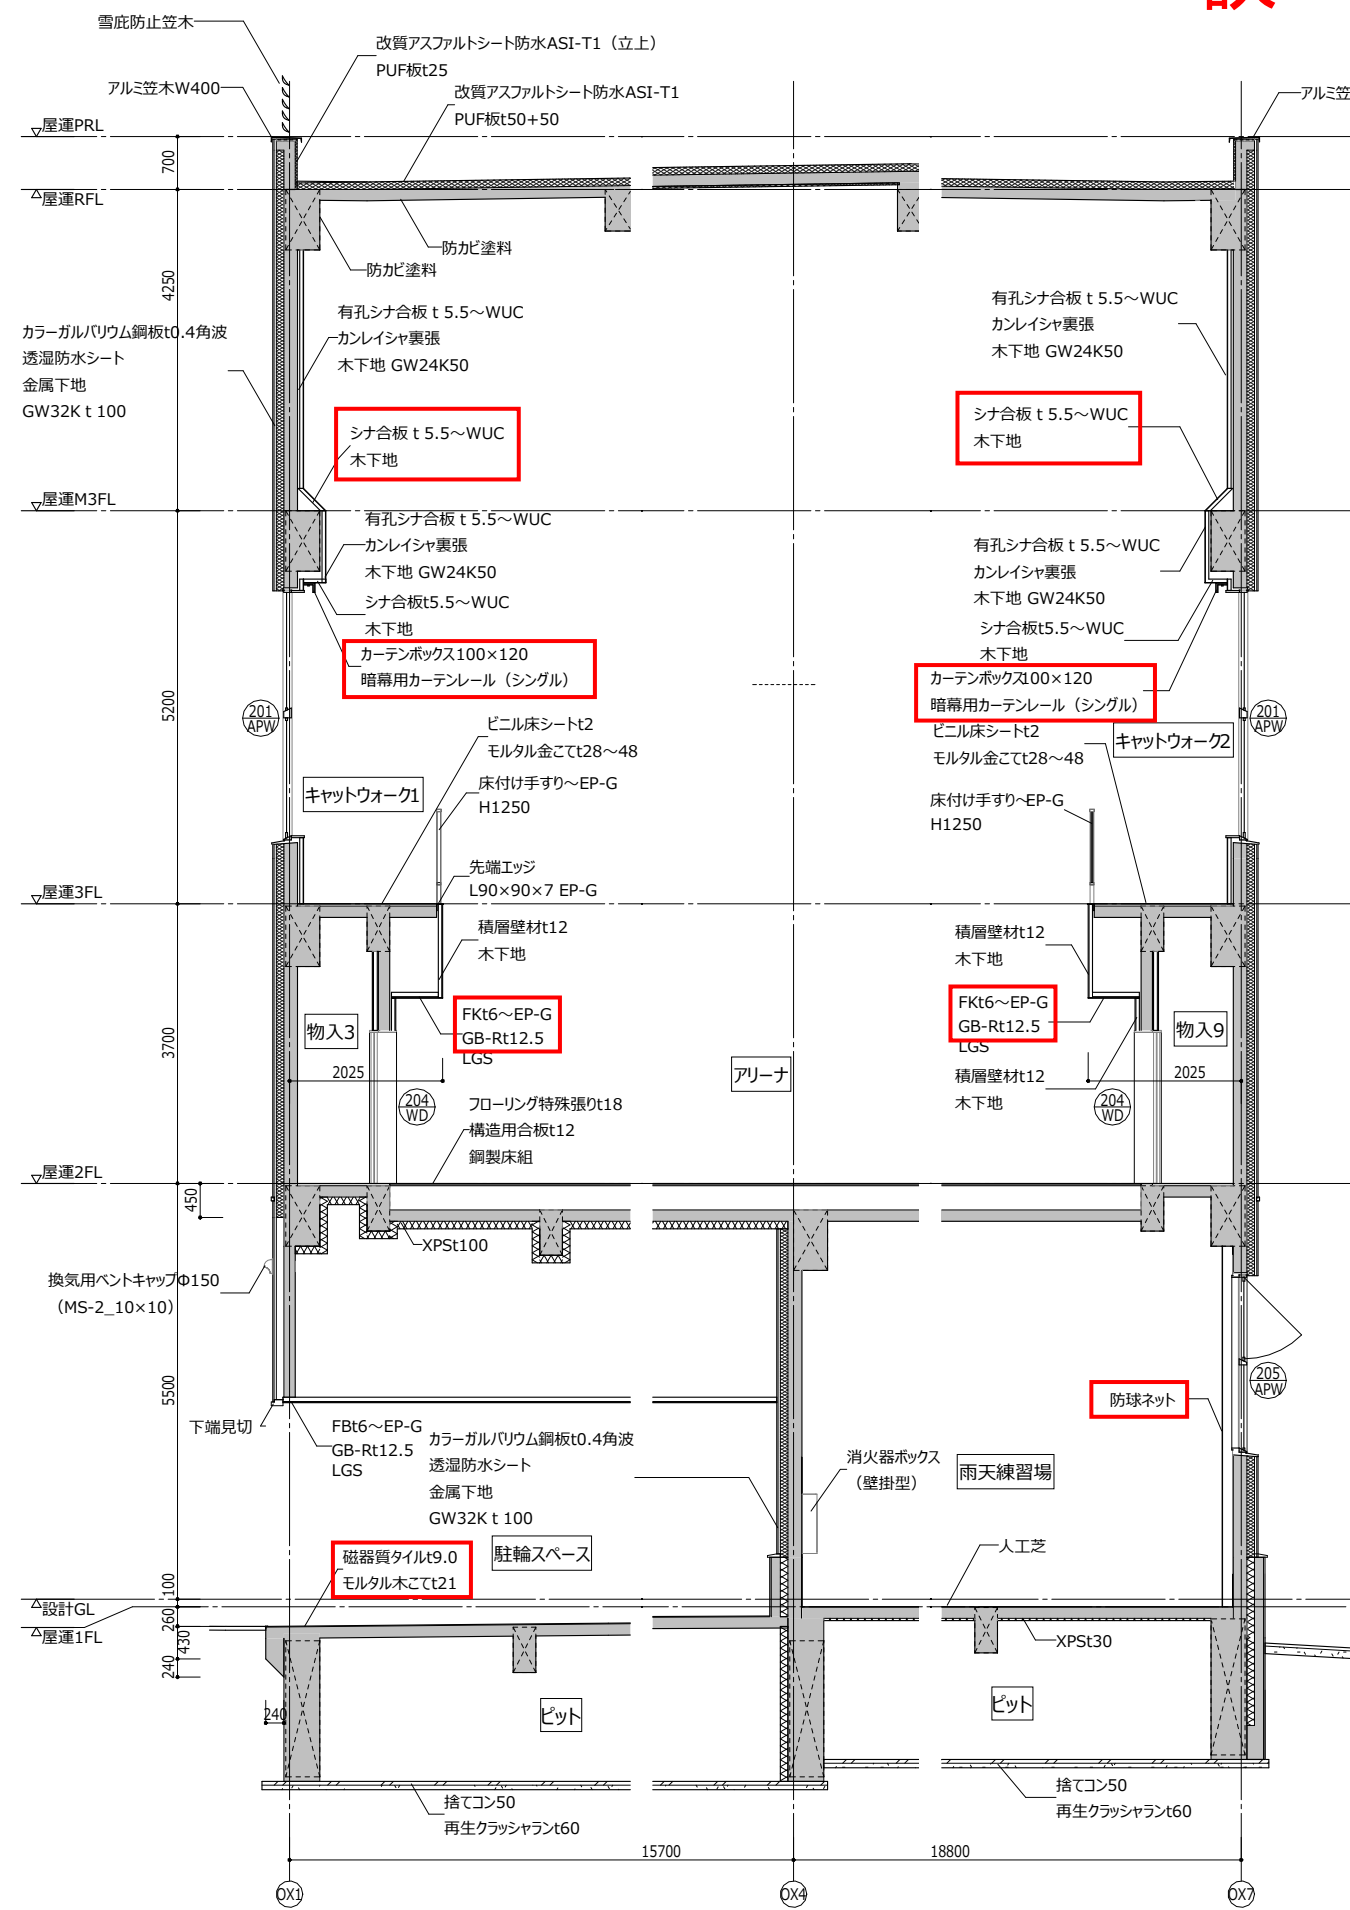


OY5-OY6断面詳細図

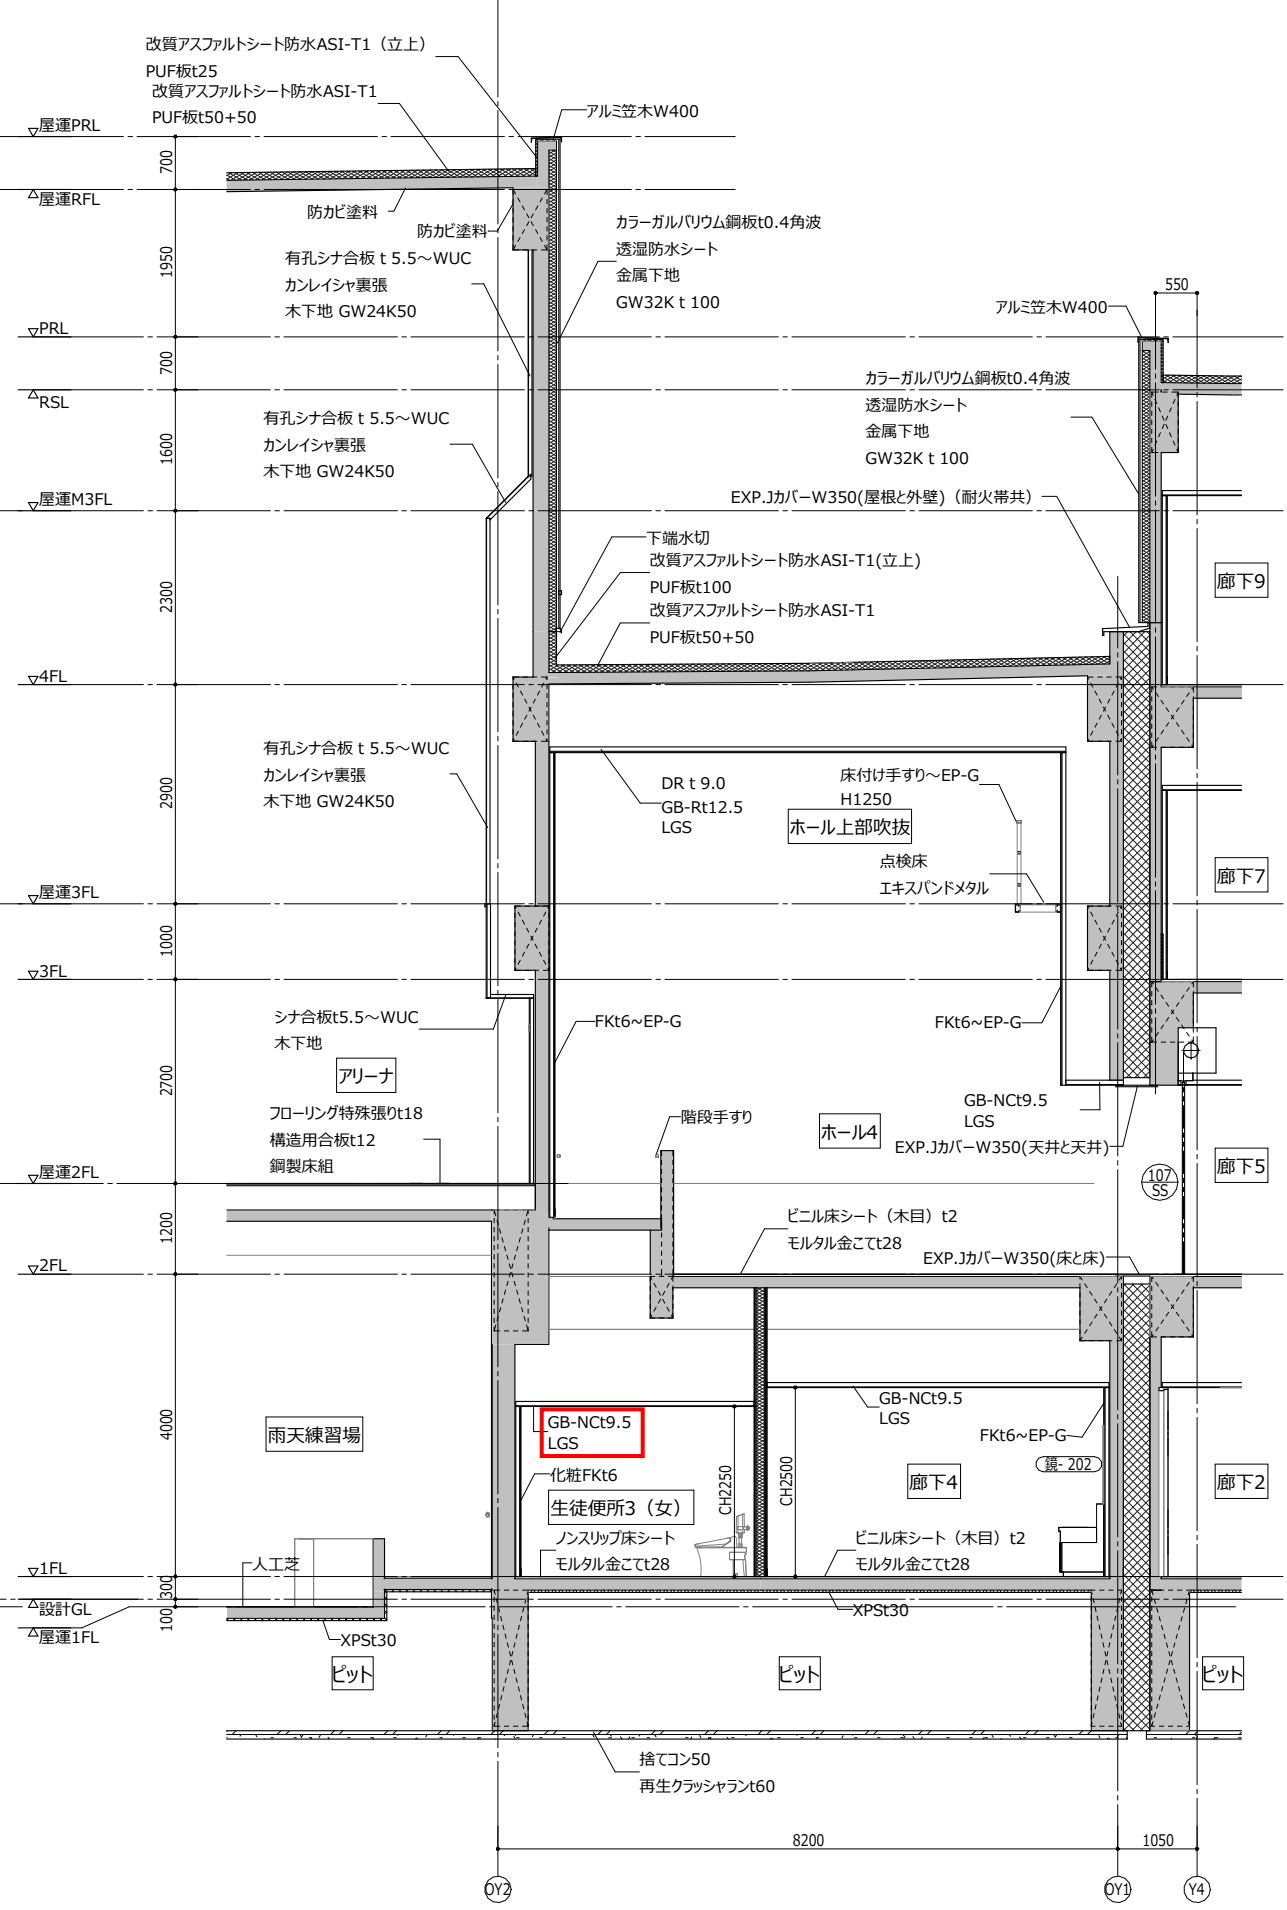


断面詳細図 OX6-OX7

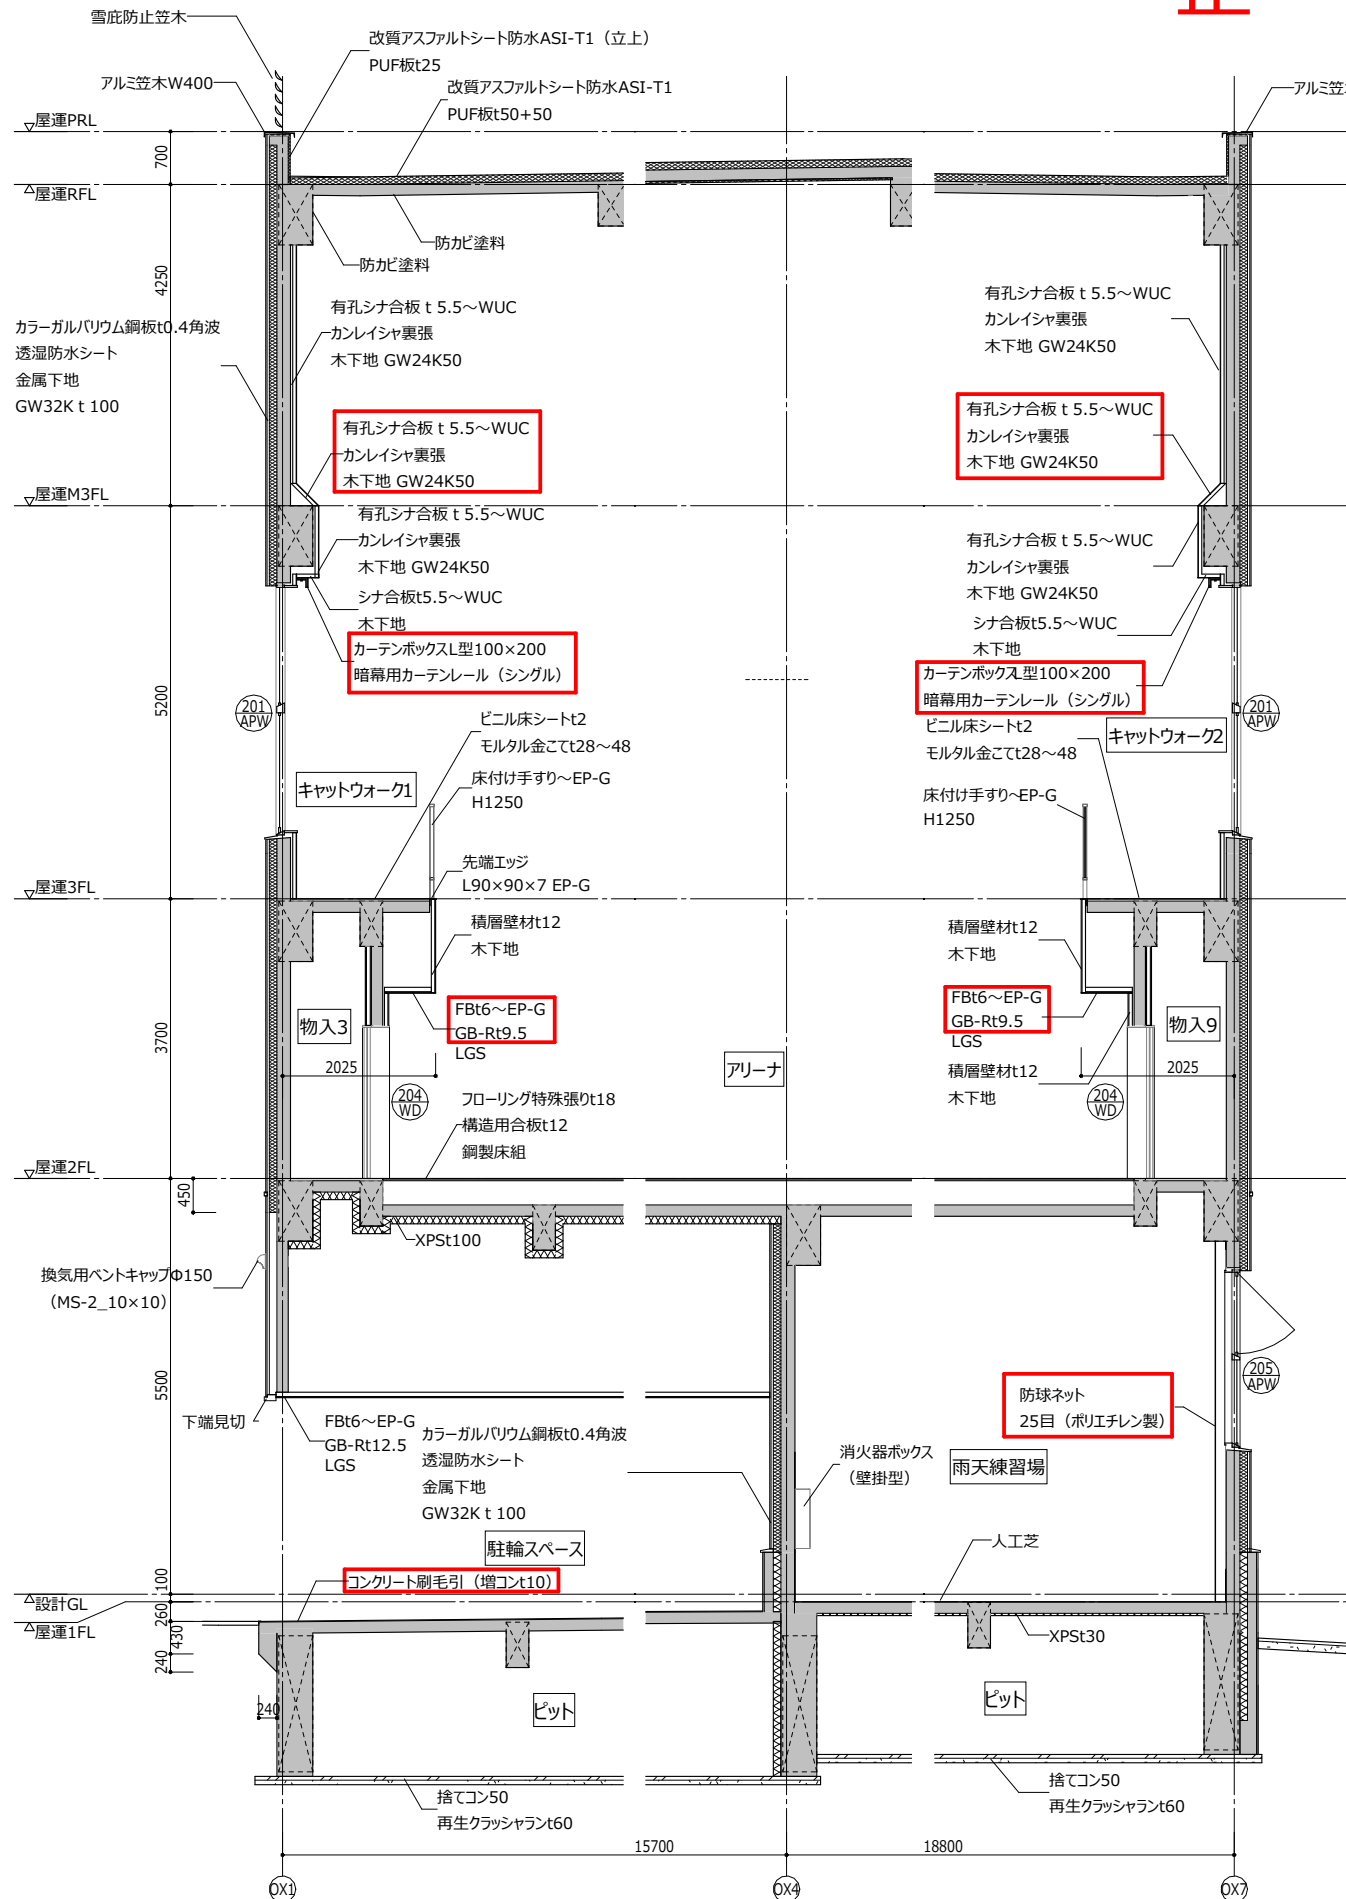


OY5-OY6断面詳細図

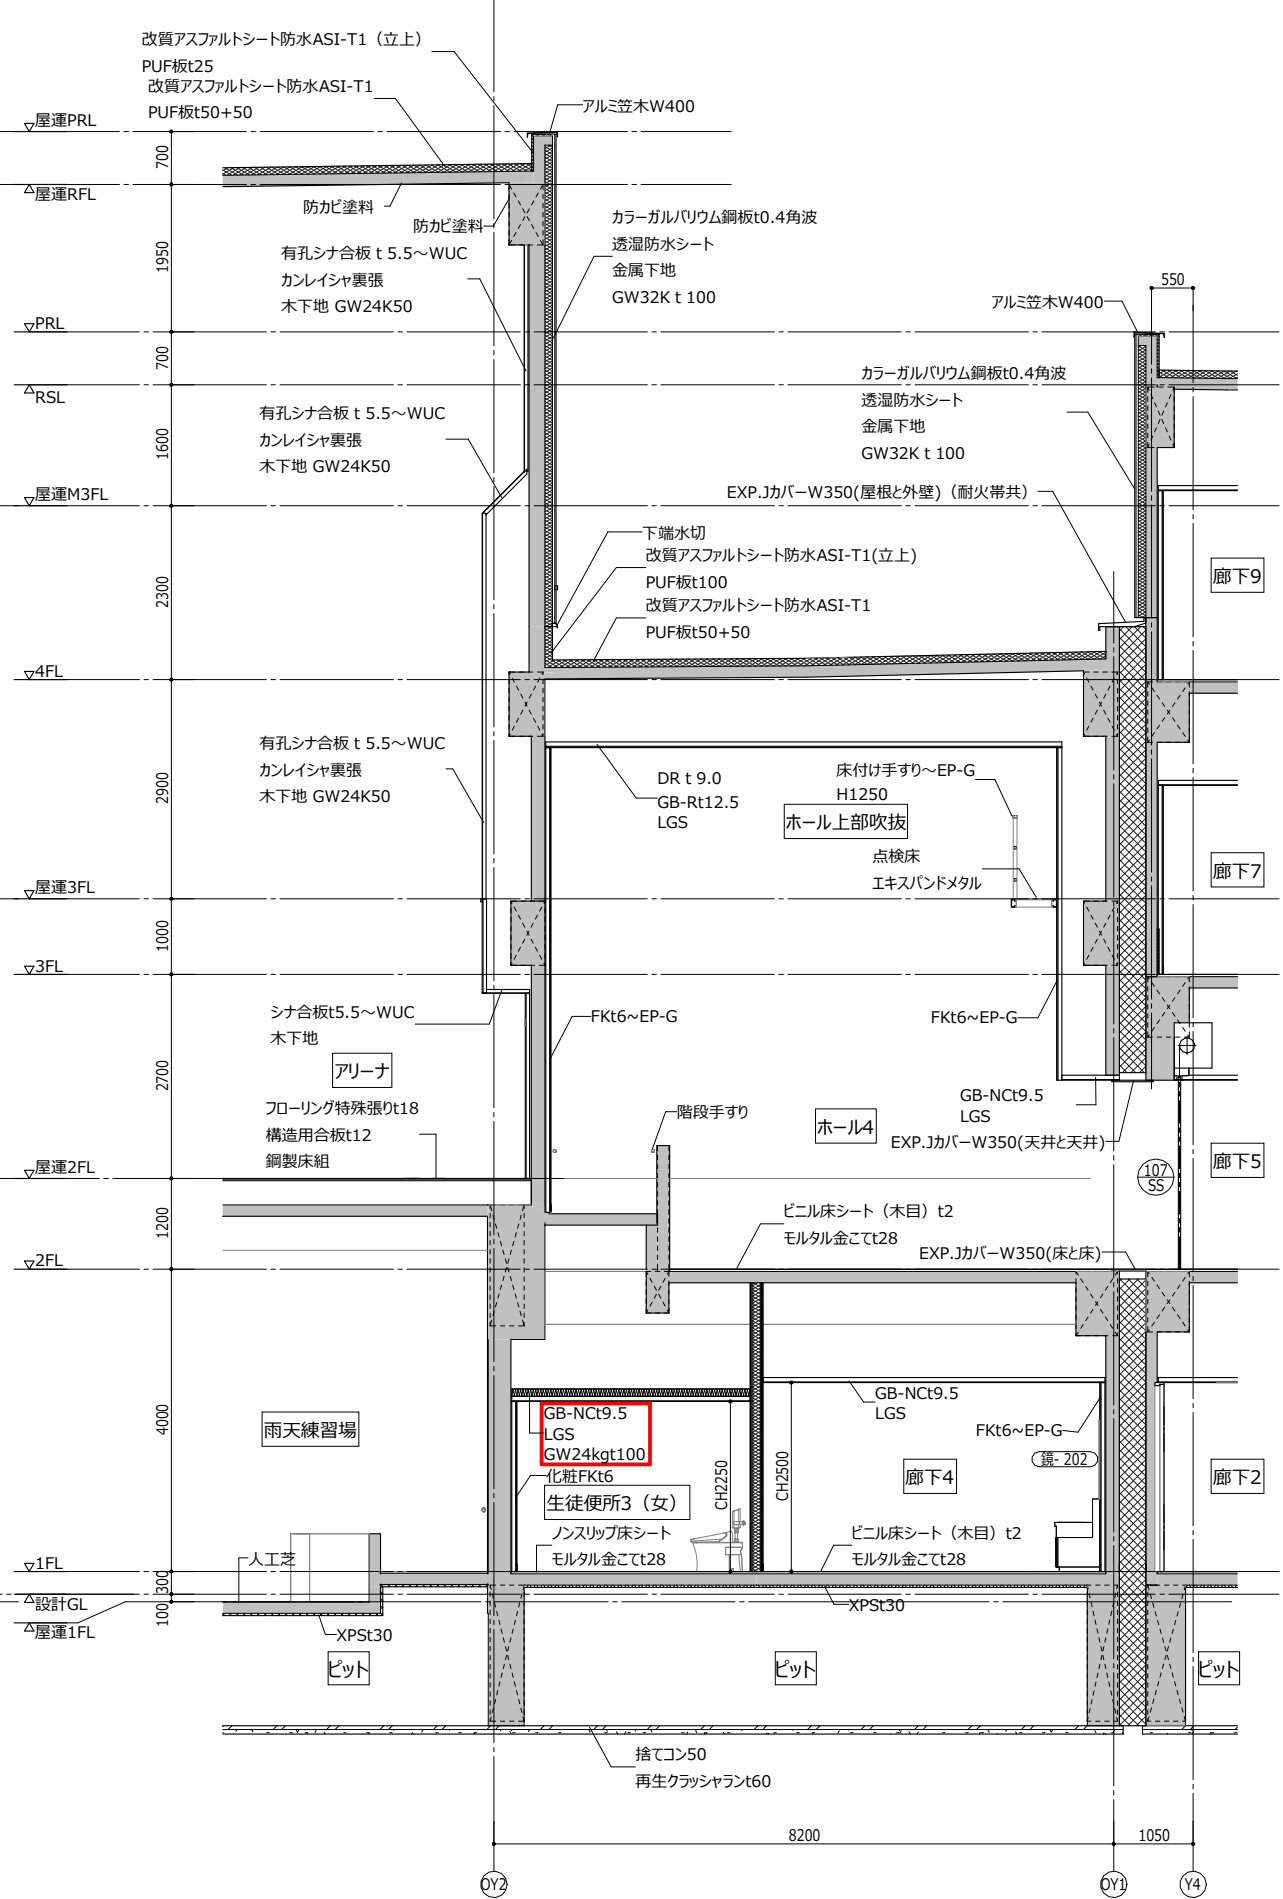


断面詳細図 OX6-OX7

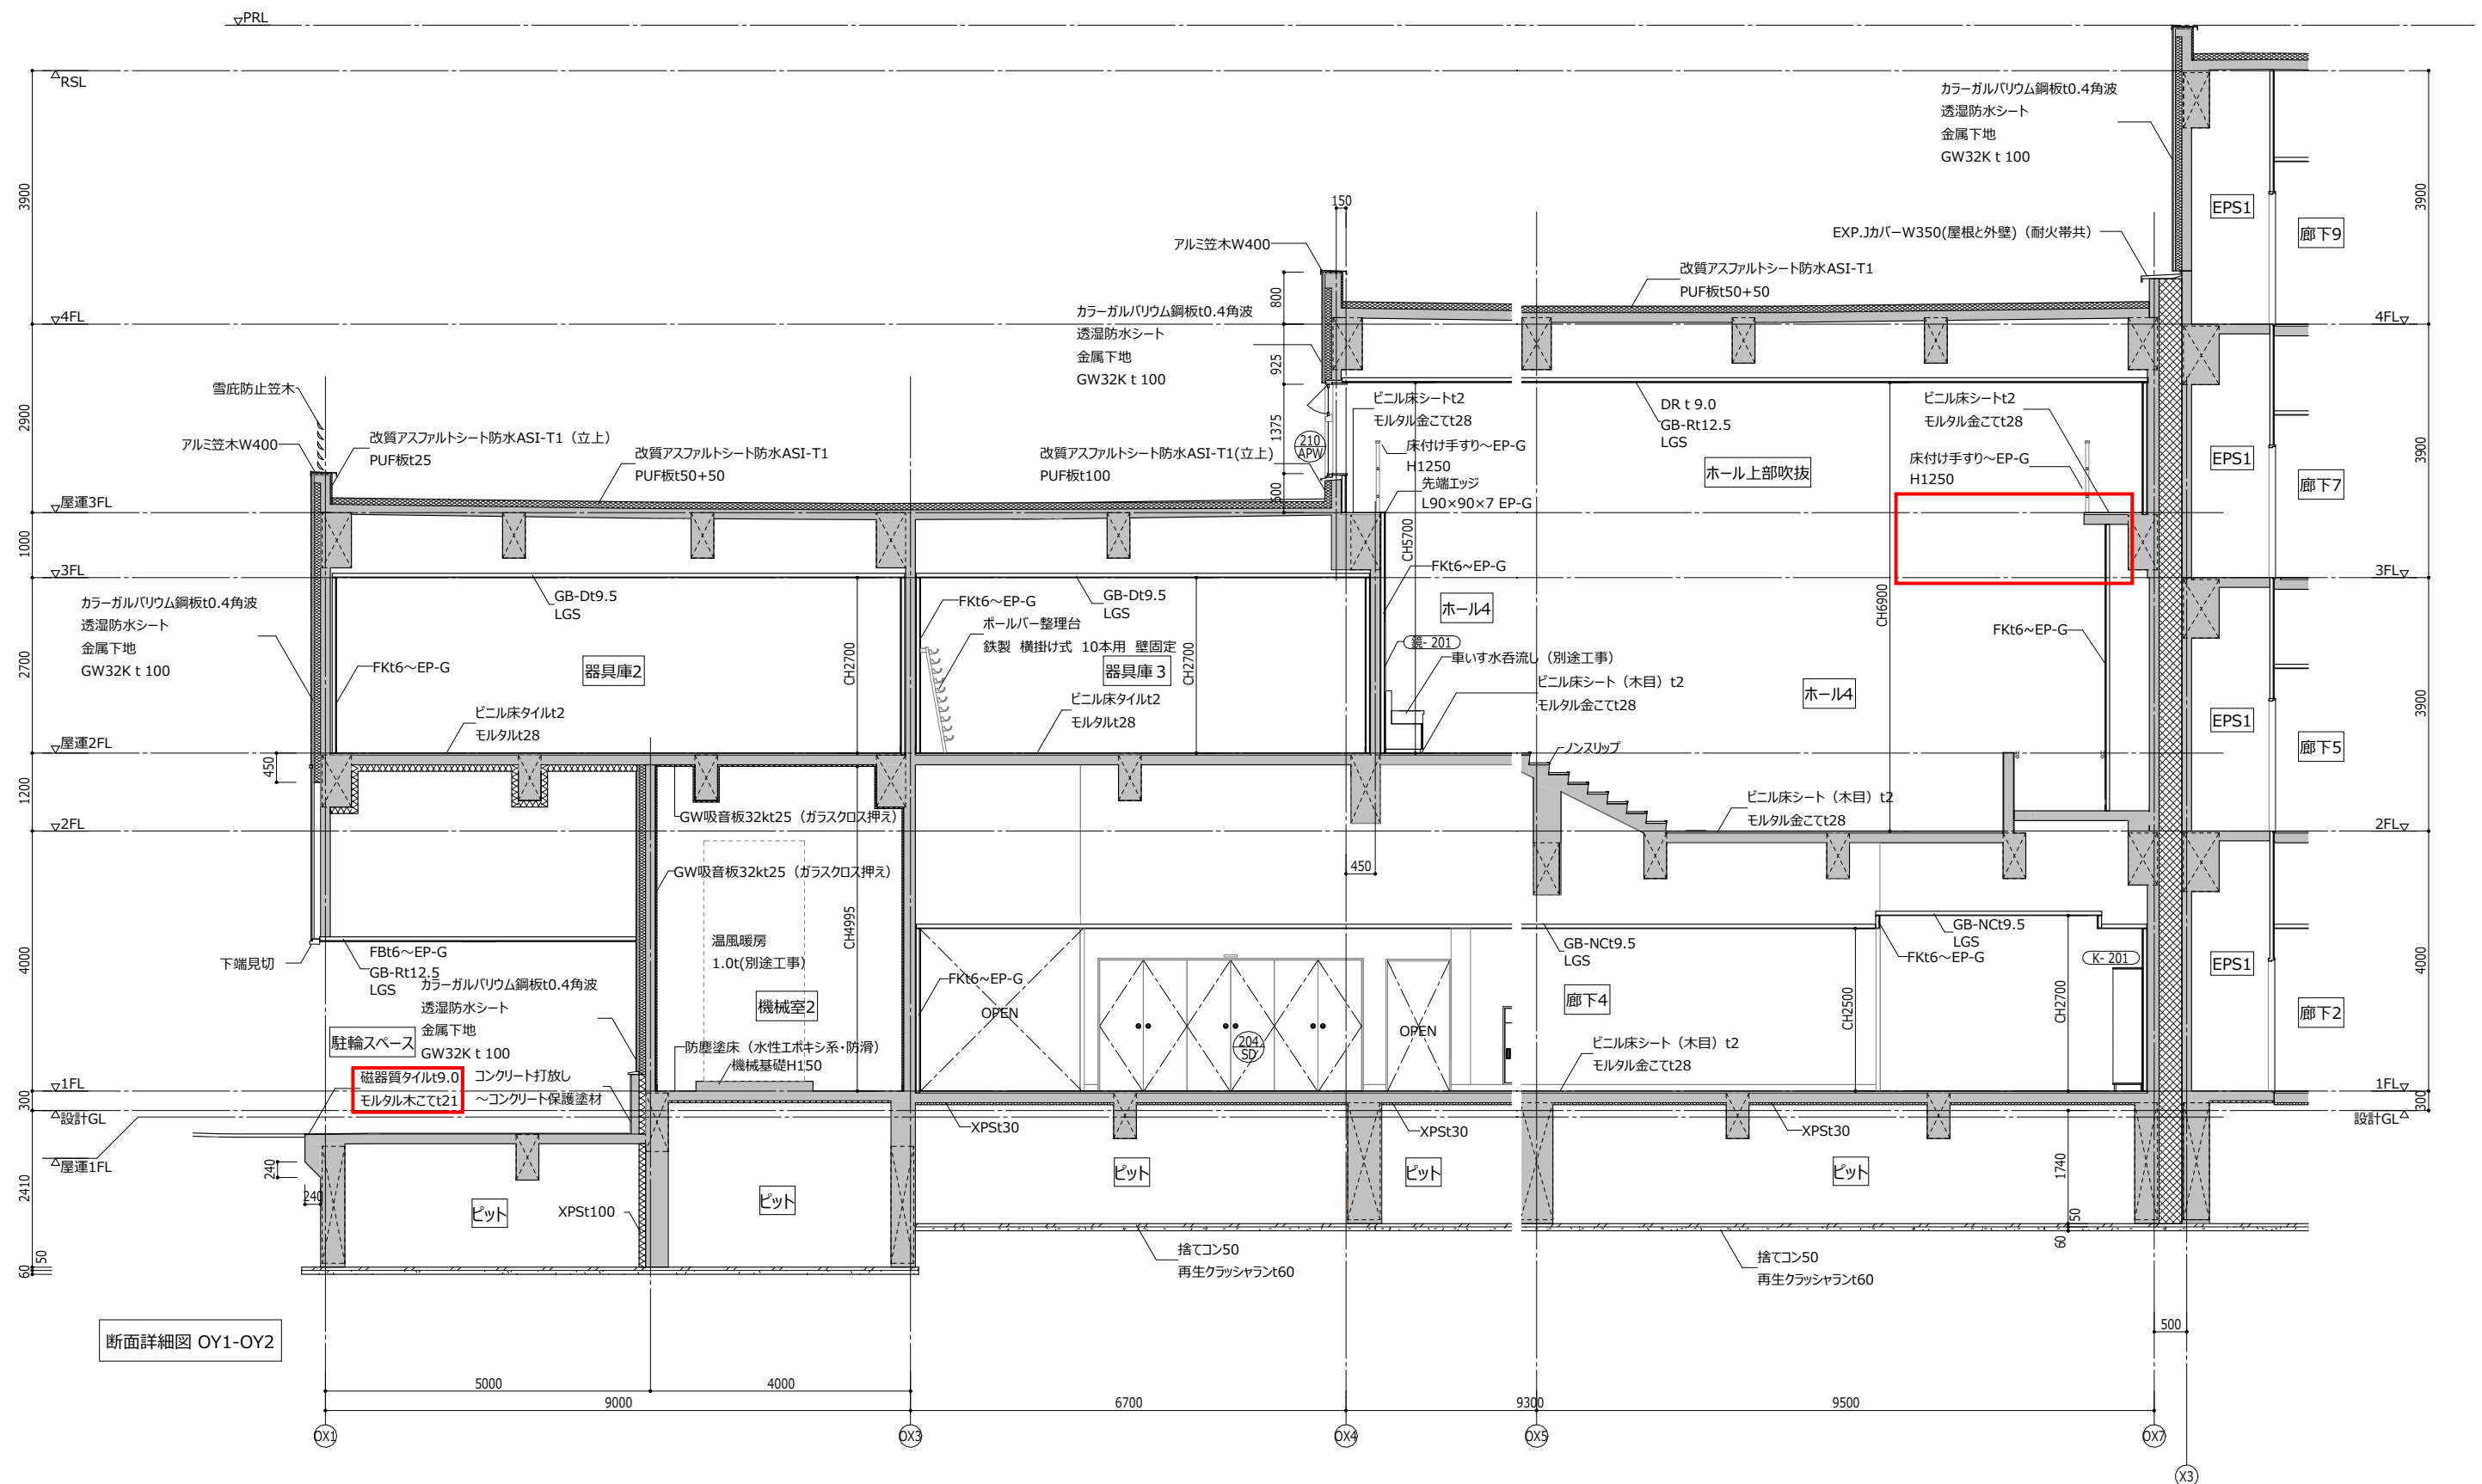

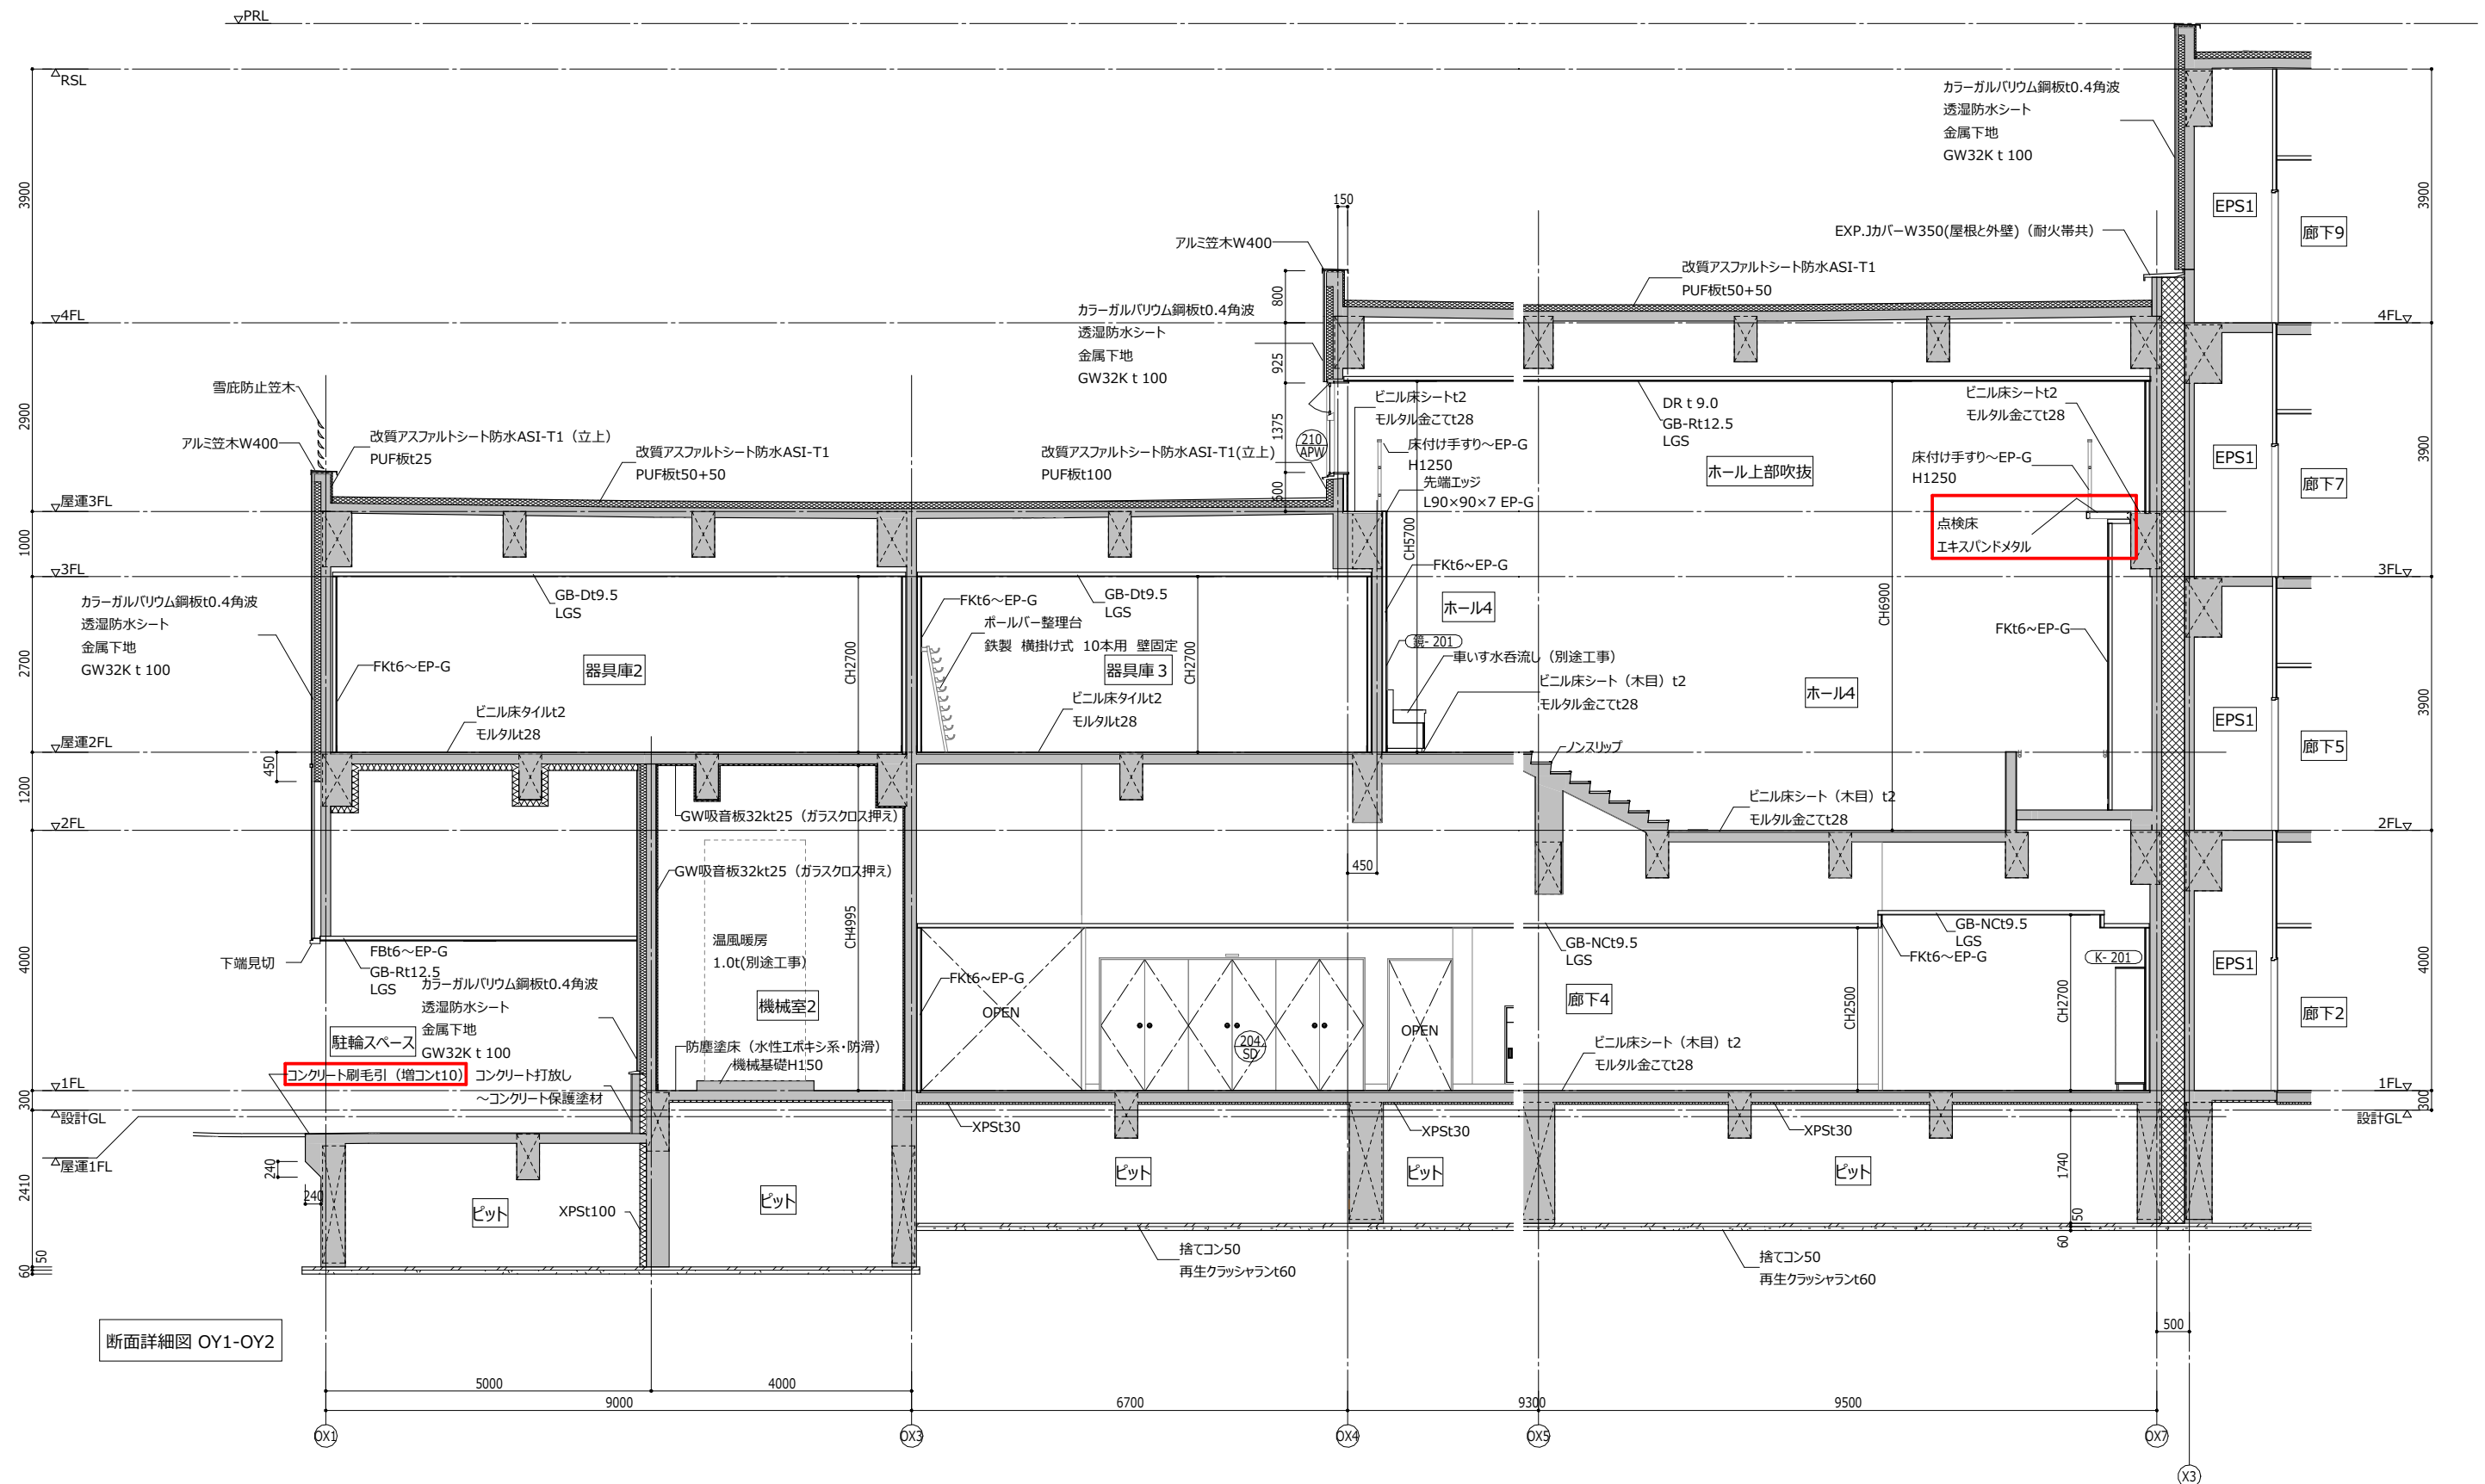


誤

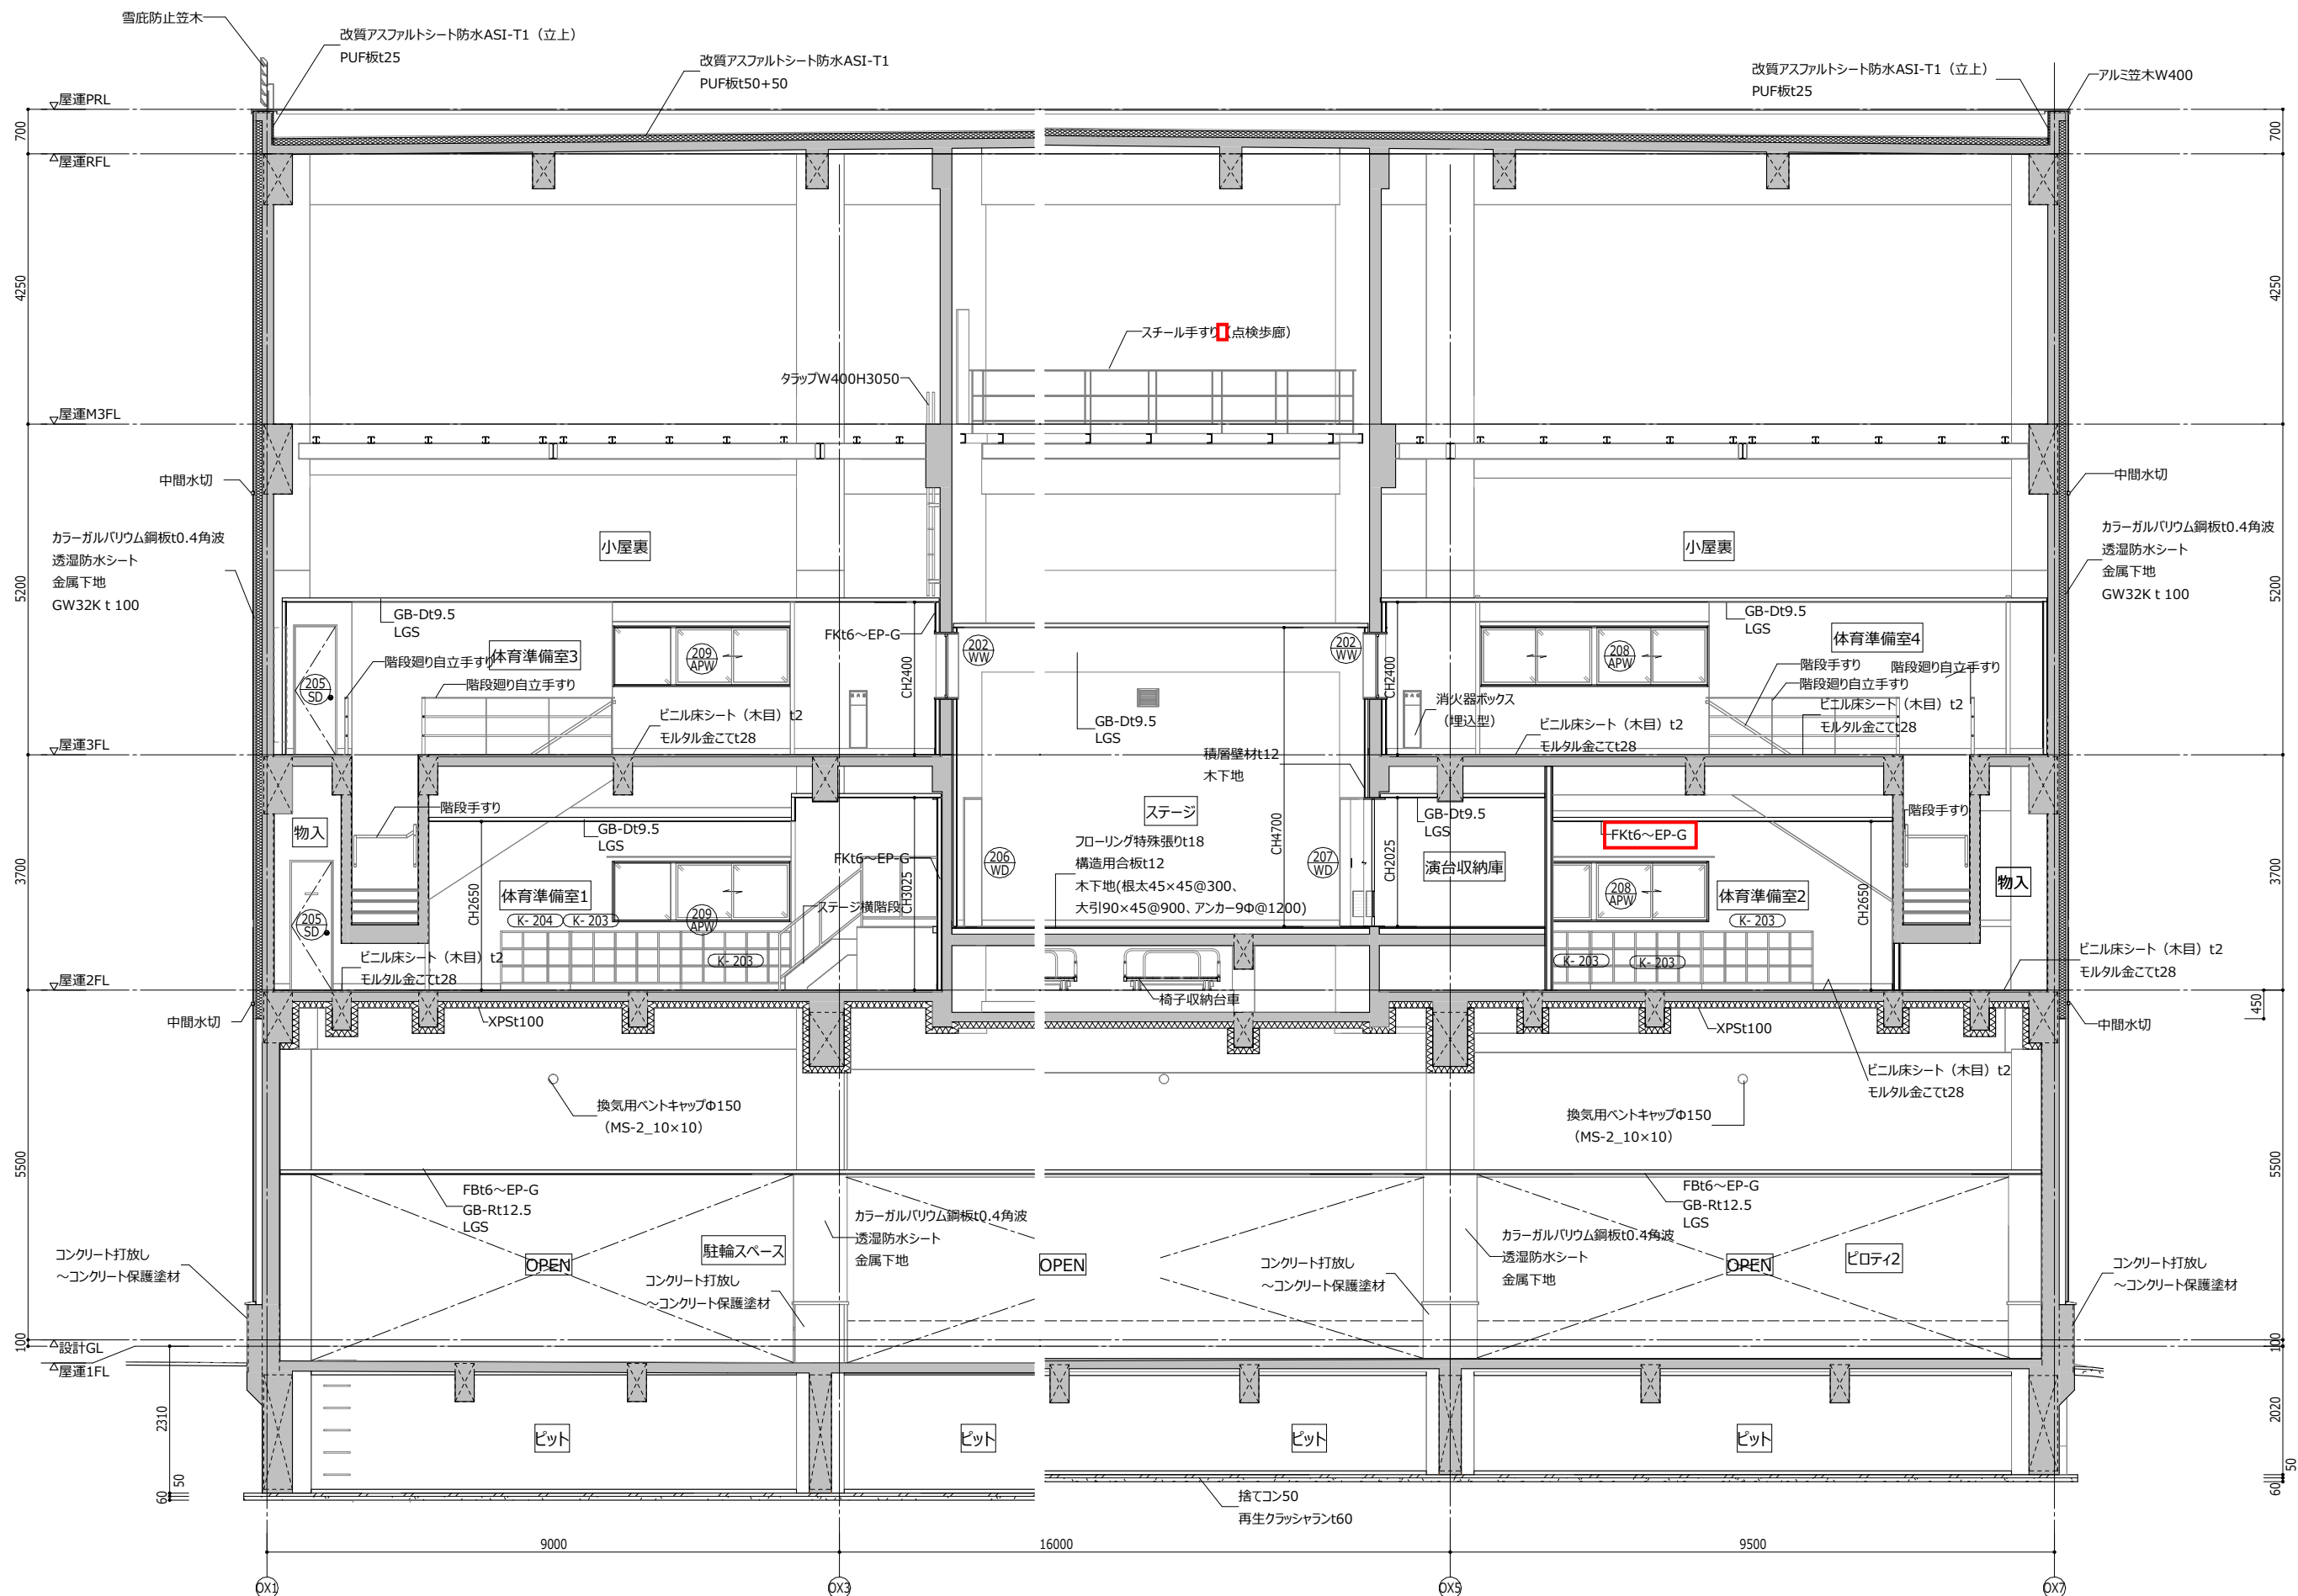

断面詳細図 OY9-OY10





一級建築士事務所 北海道知事登録(石)第387号 西村建築設計事務所 Nishimura Architecture office Co.Ltd	一級建築士登録第221098号 安中 元規	日付	工事名称 (仮称) 藻岩・啓北商業再編新設校新築ほか工事(主体工事)	縮尺 A3 : S= 1 : 100 A1 : S=A3×2	図面名称 断面詳細図12	図面番号 A-052号

正




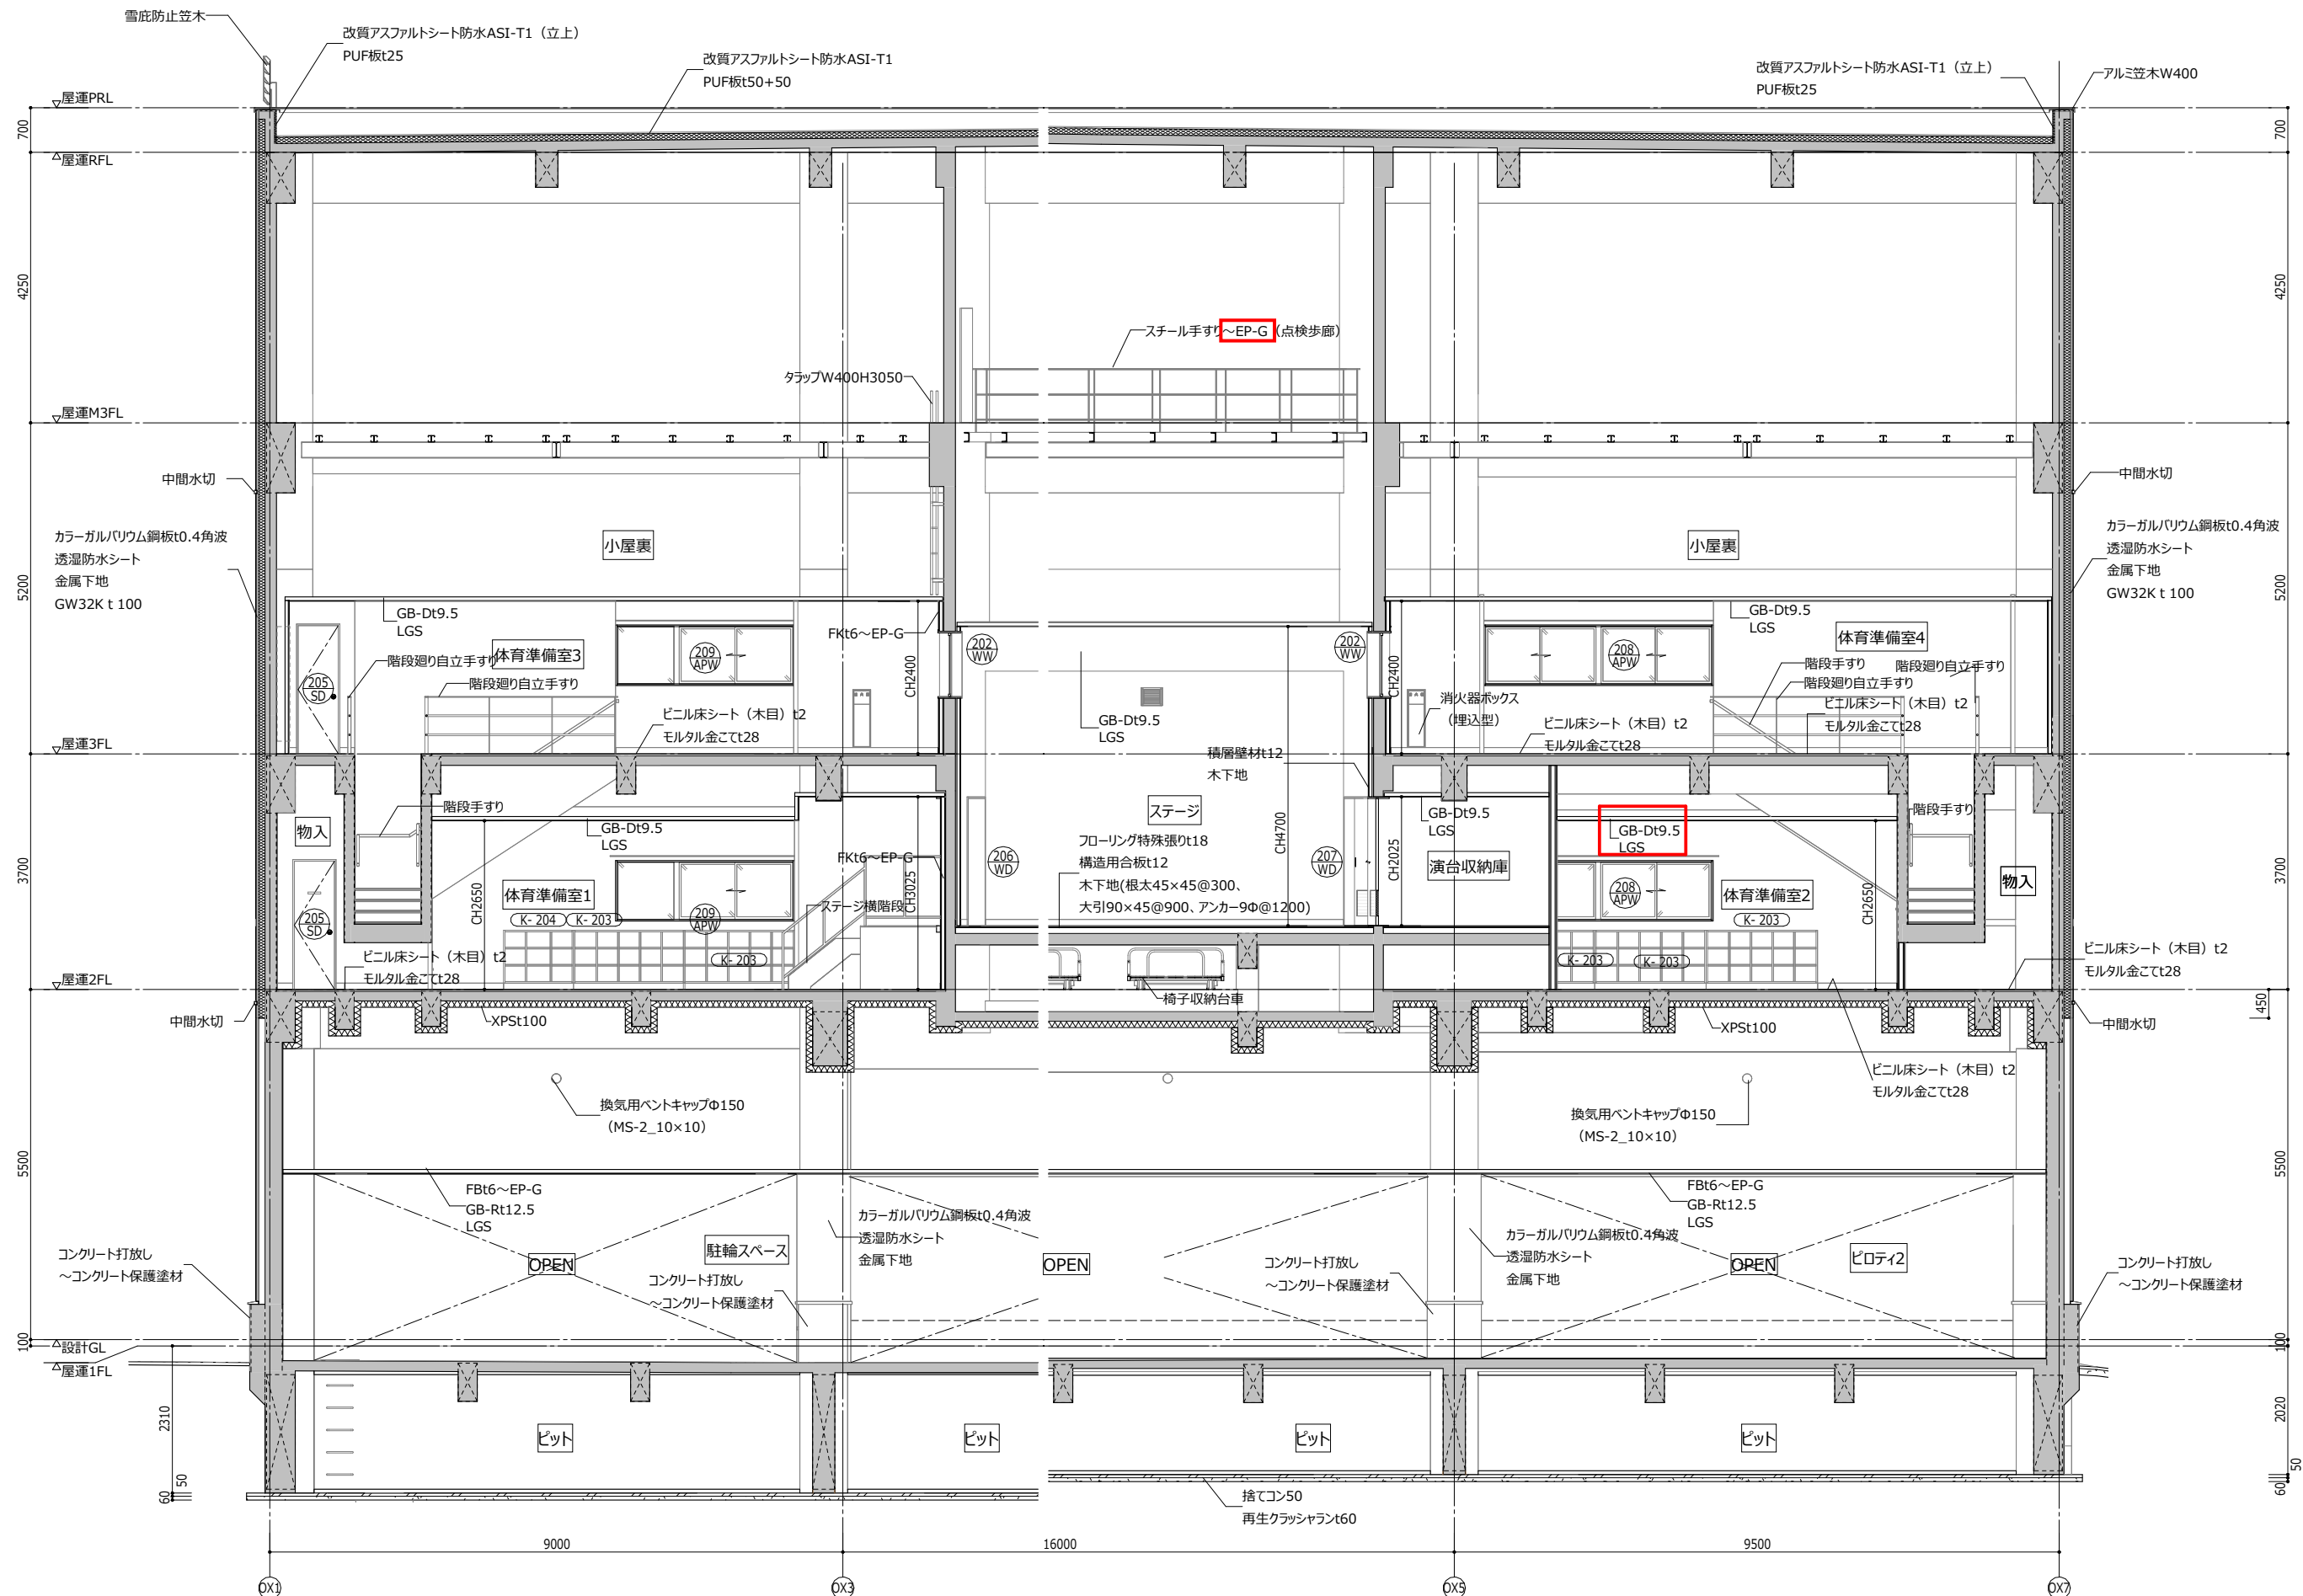








断面詳細図 OY9-OY10







誤

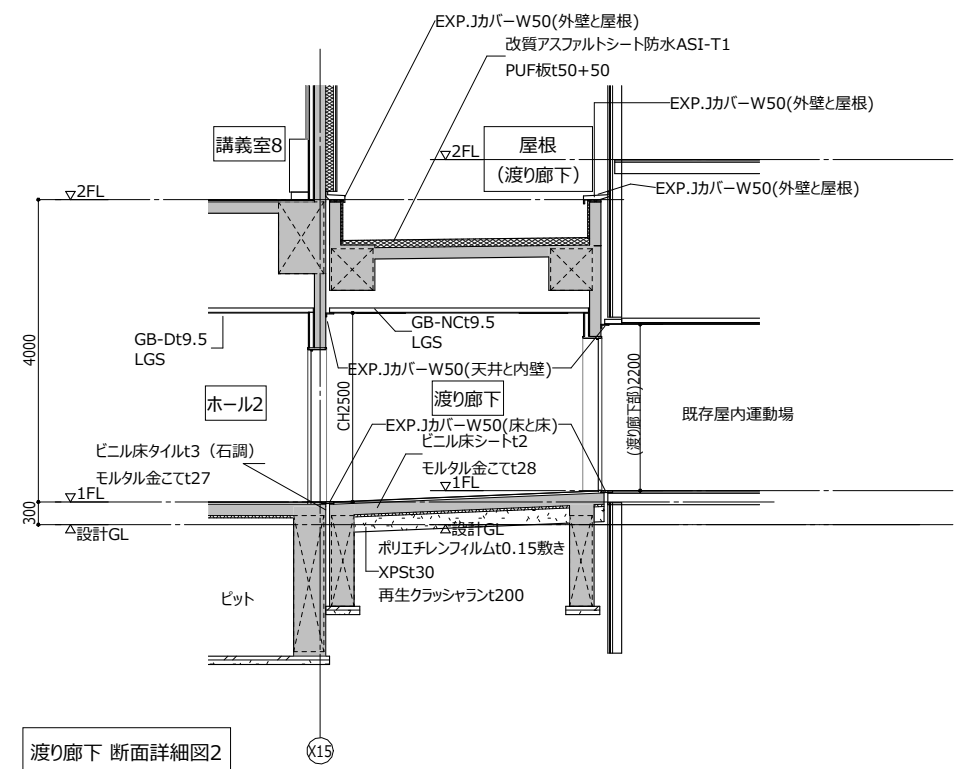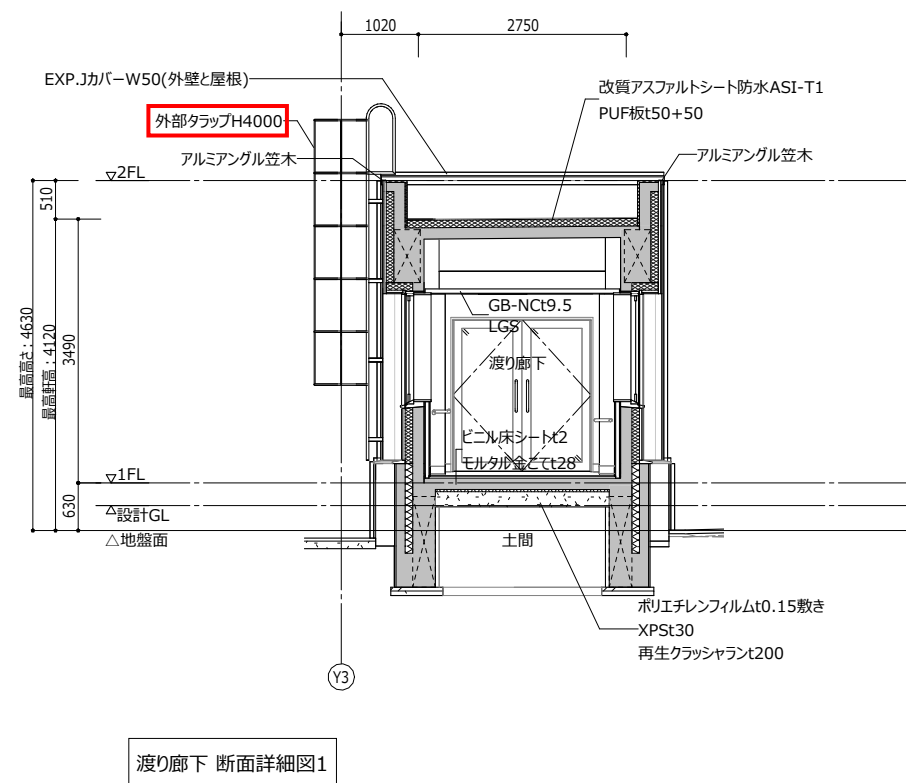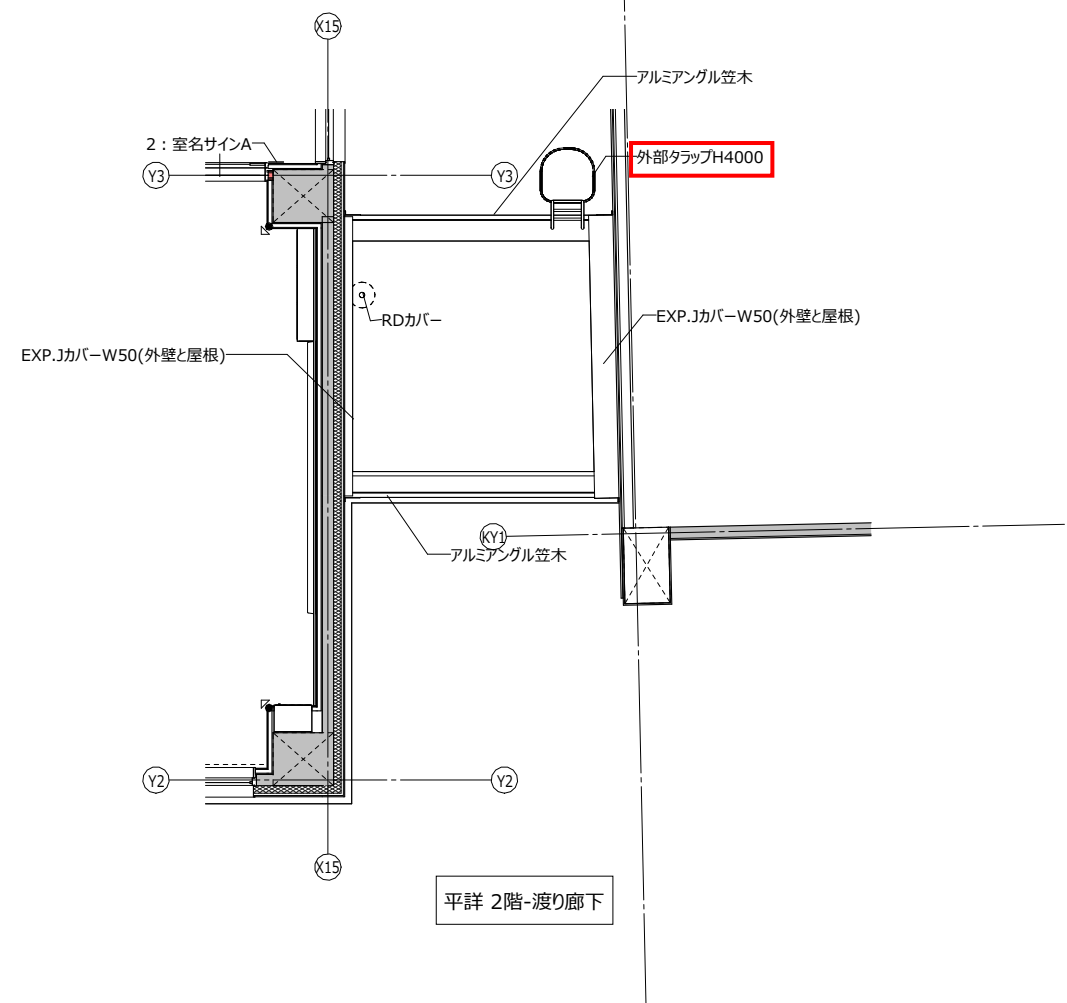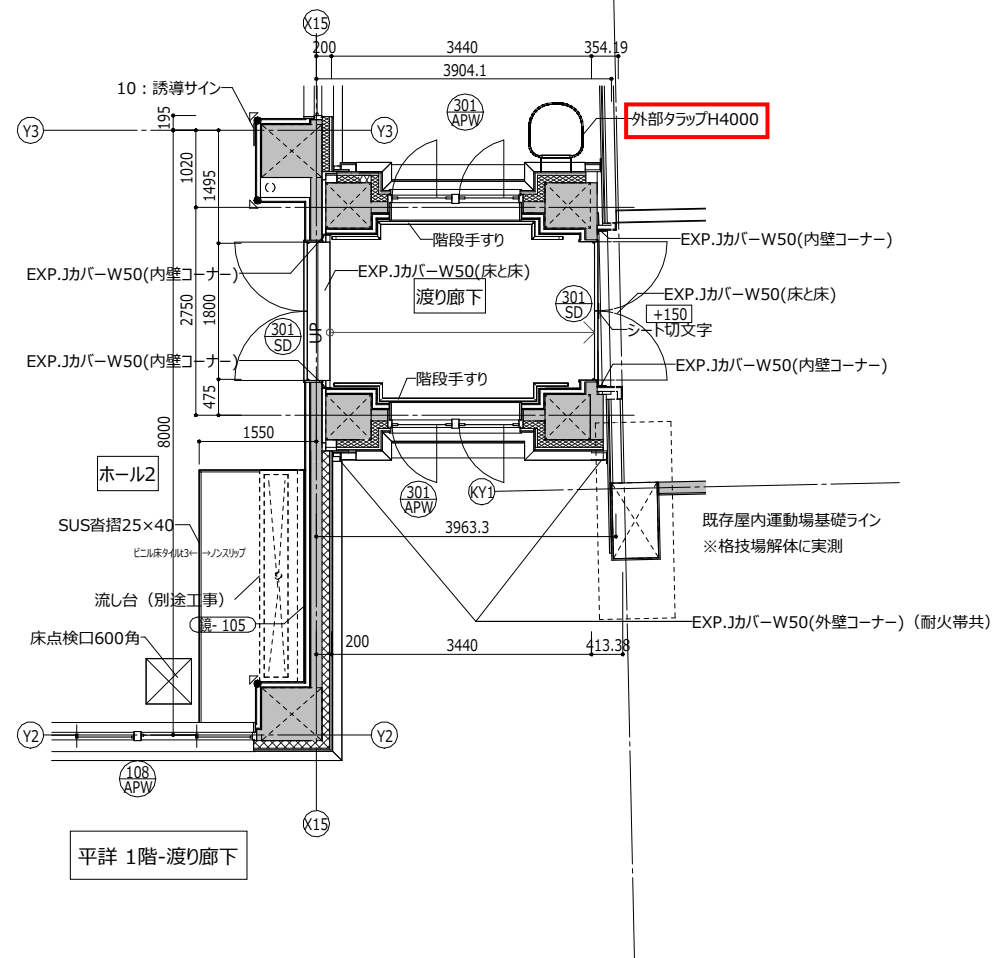

正

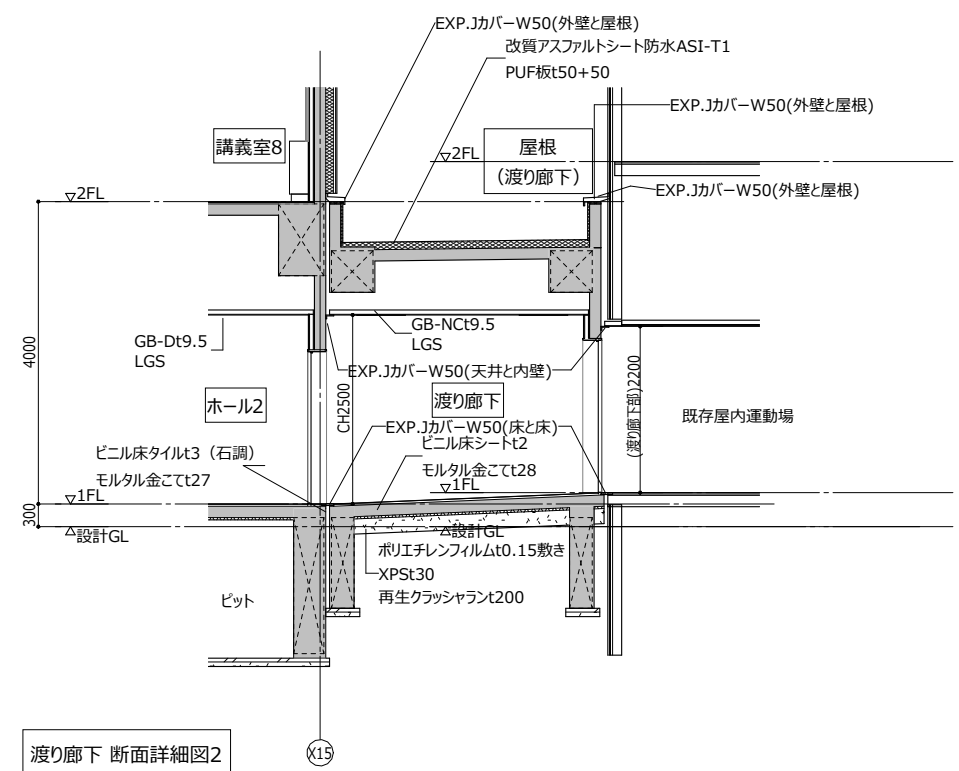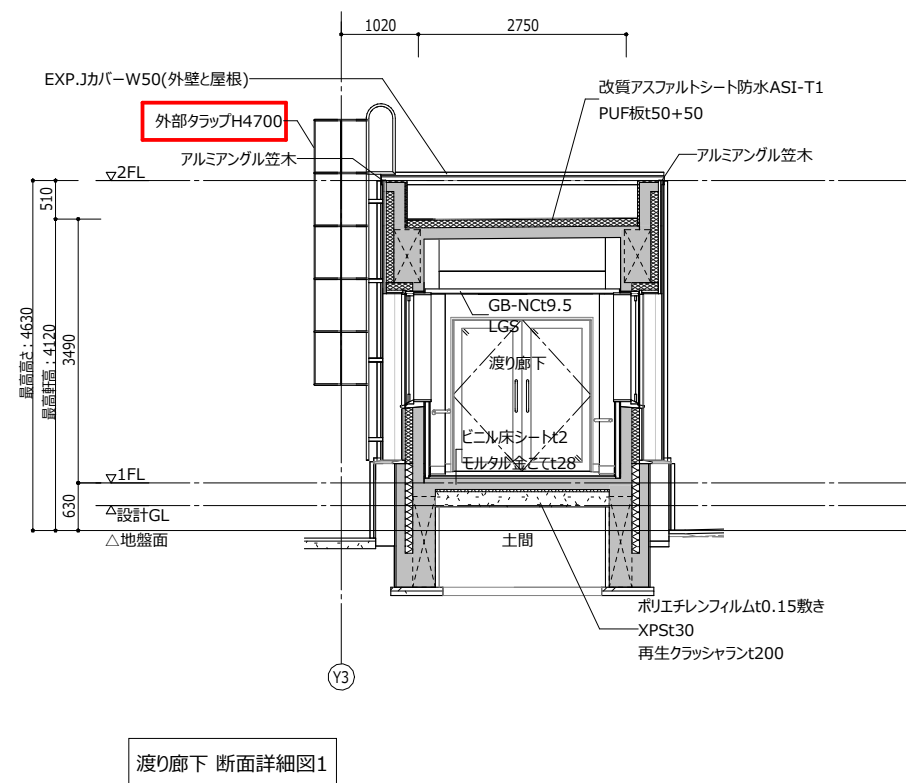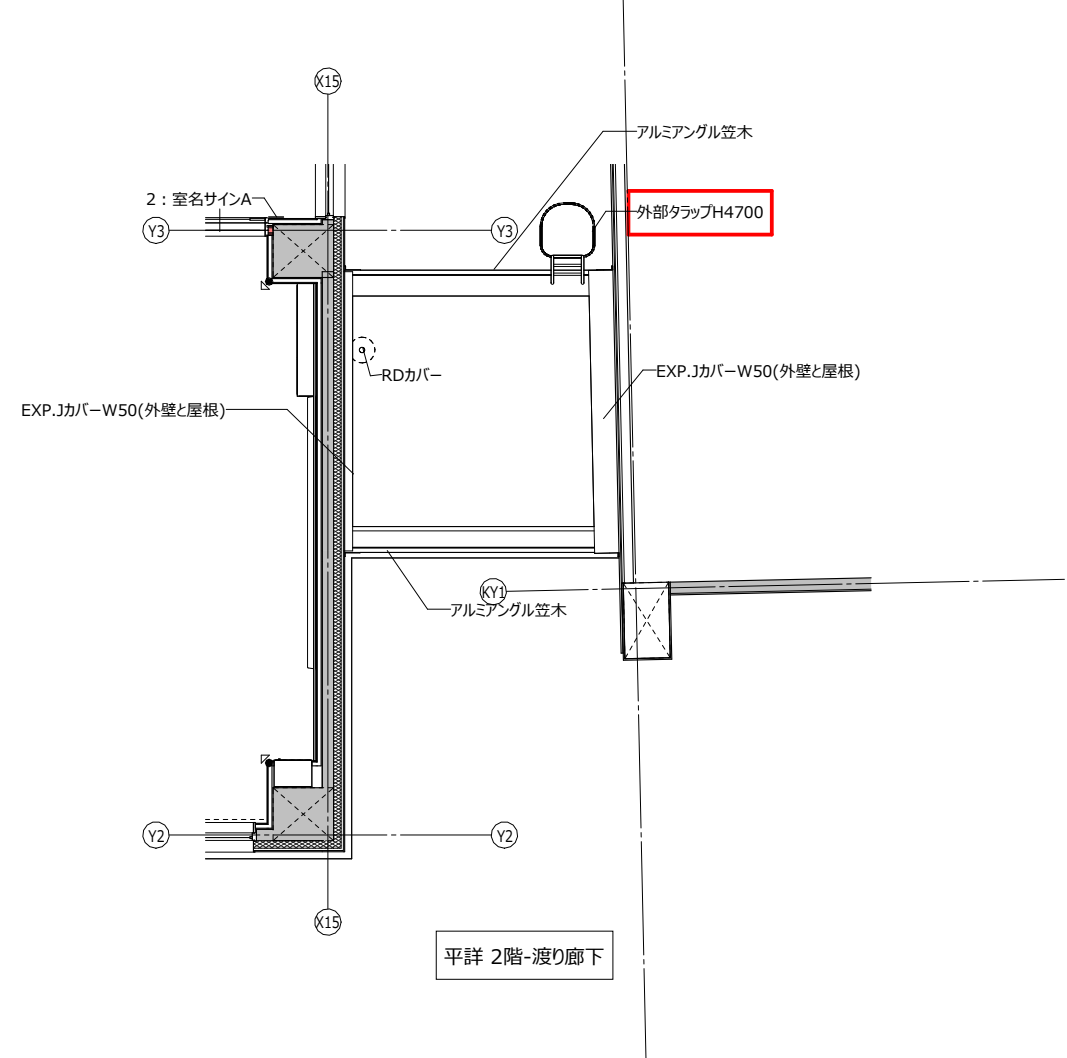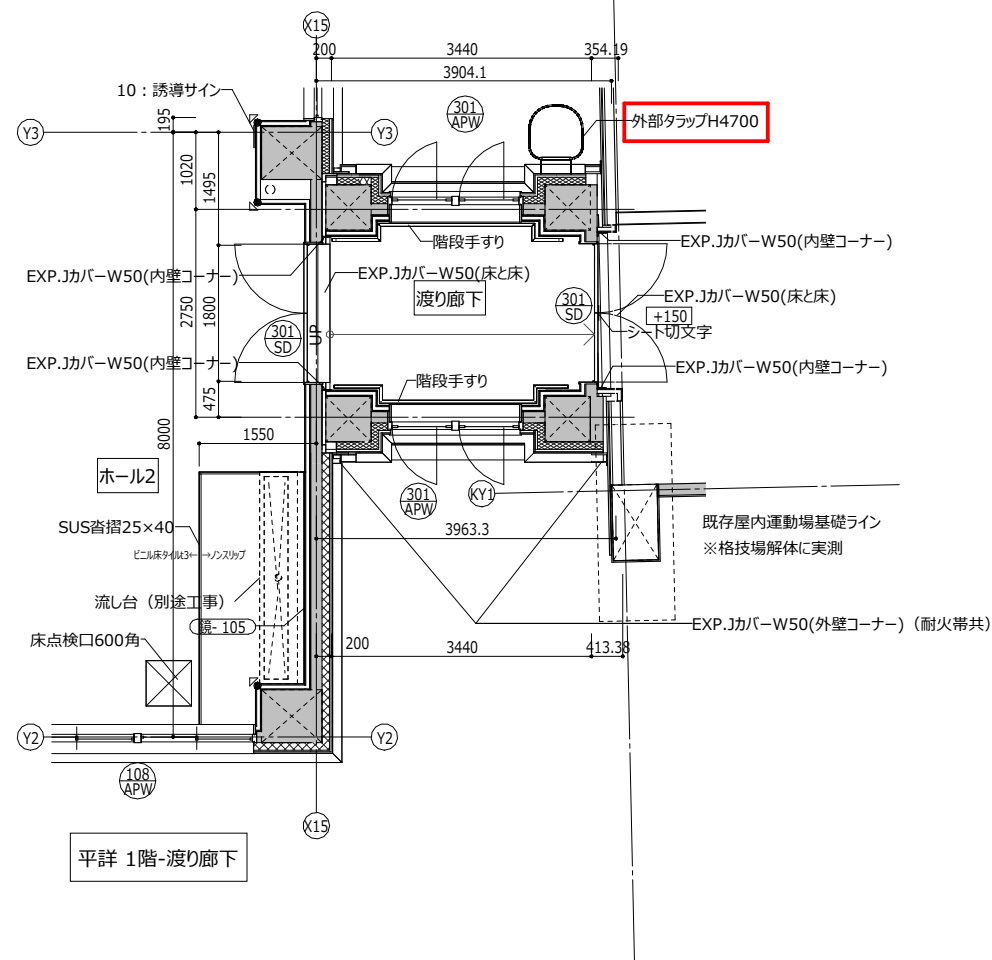

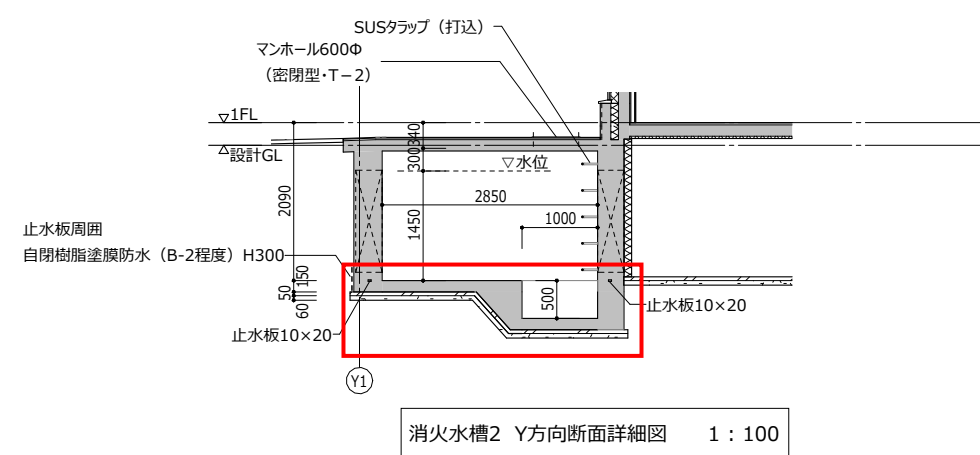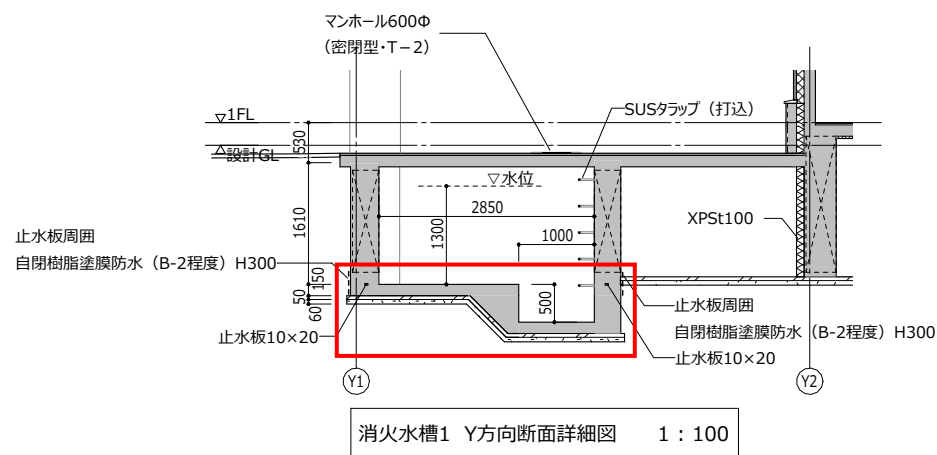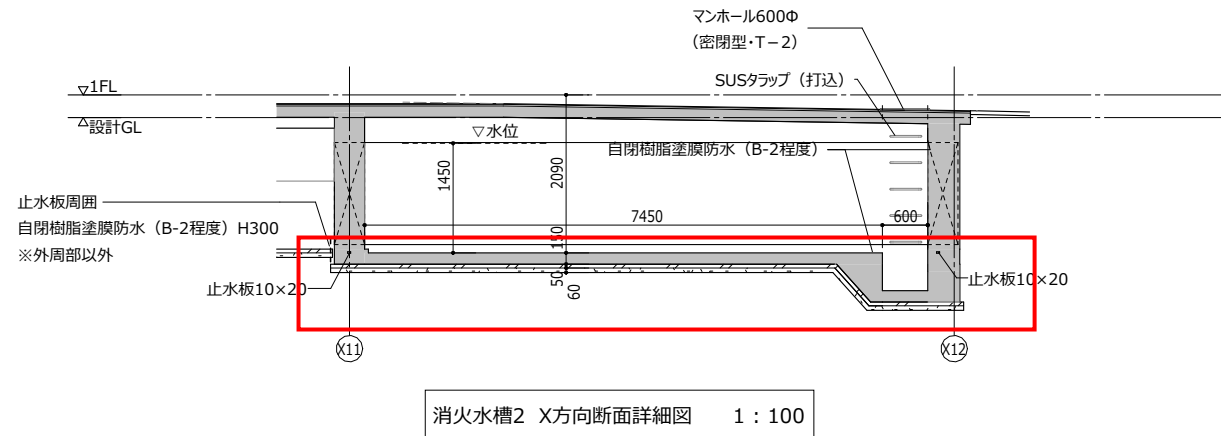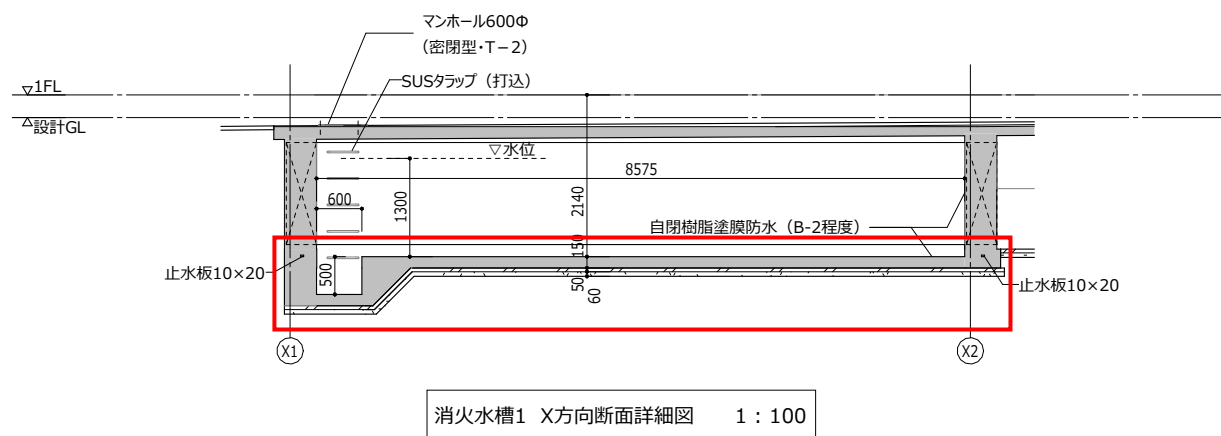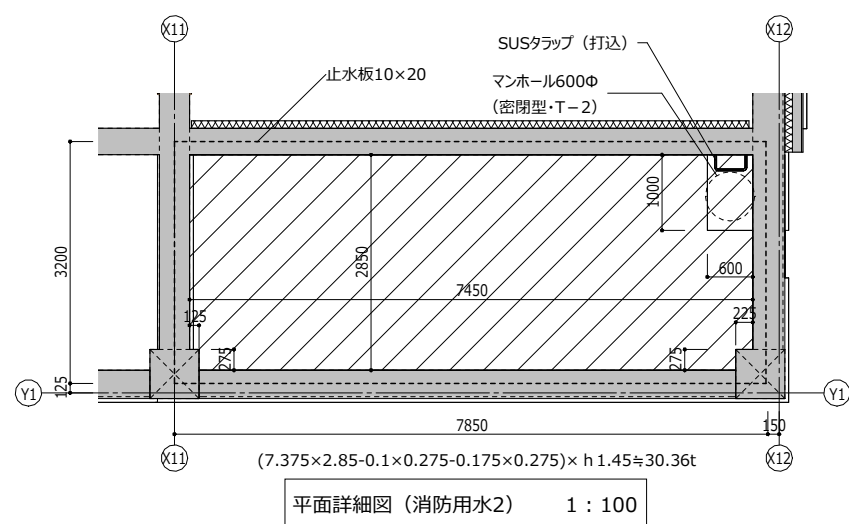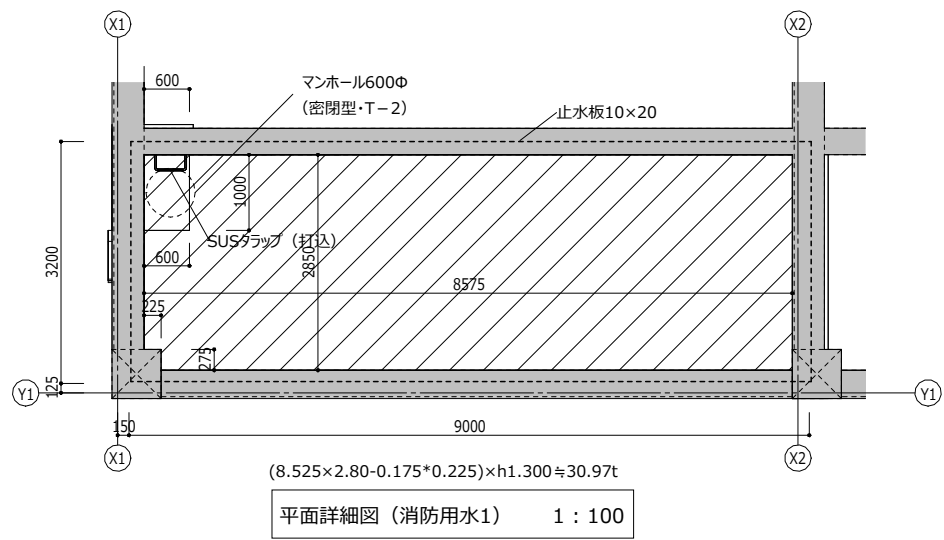


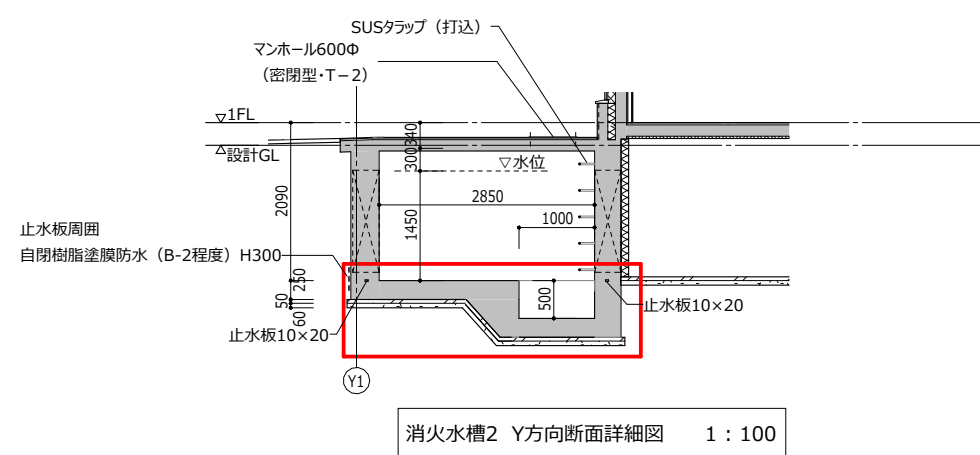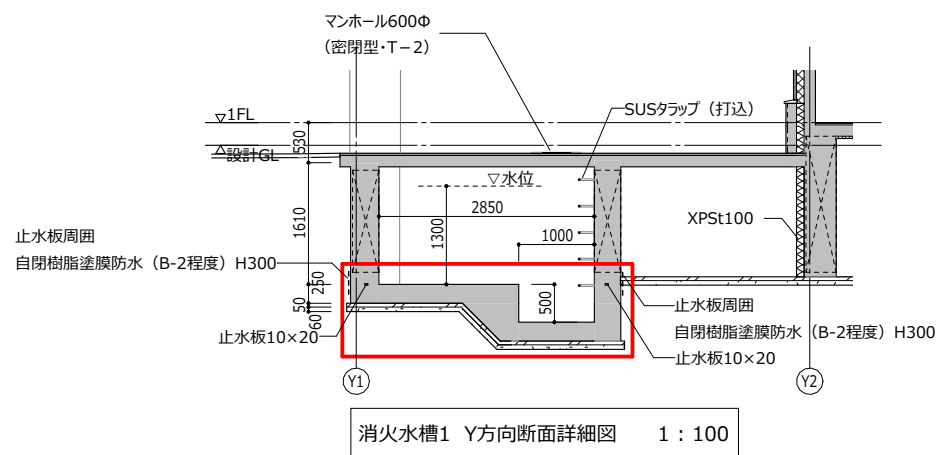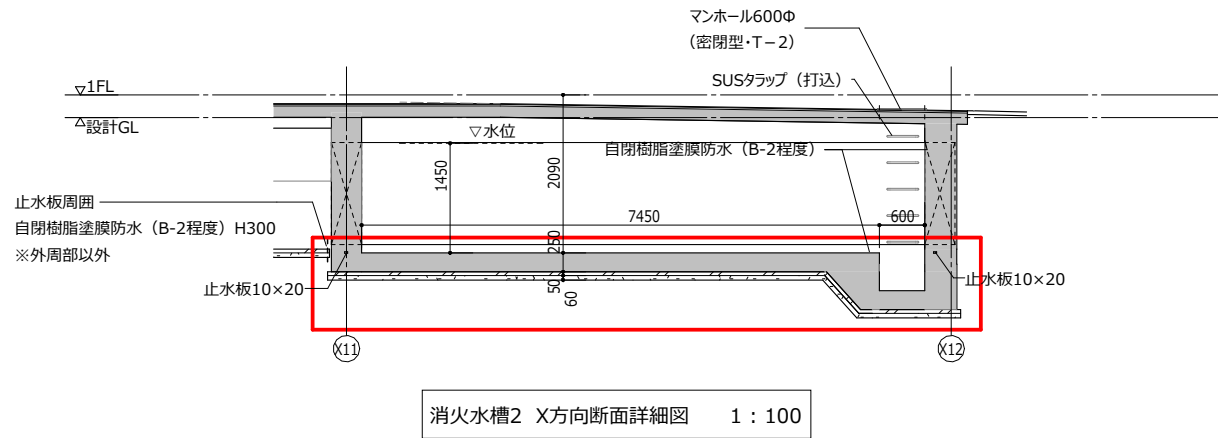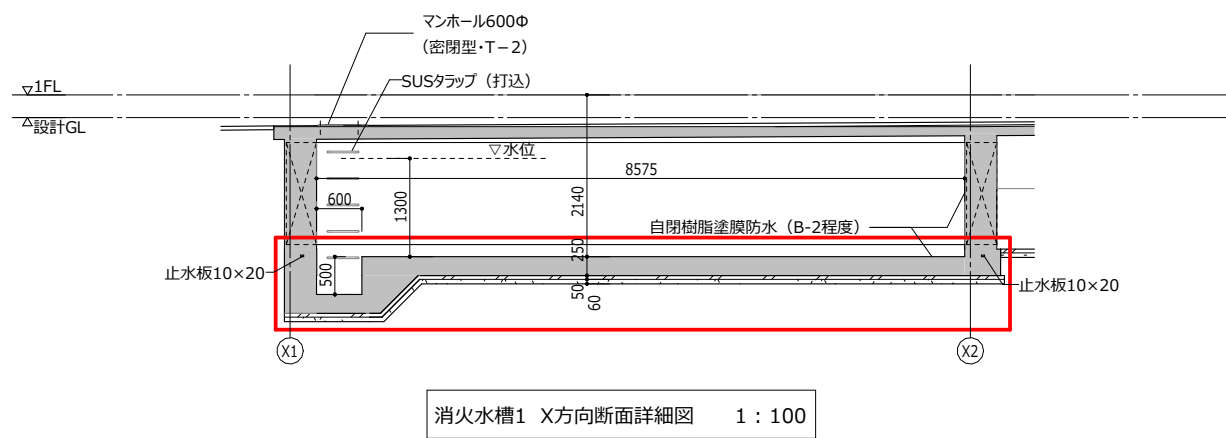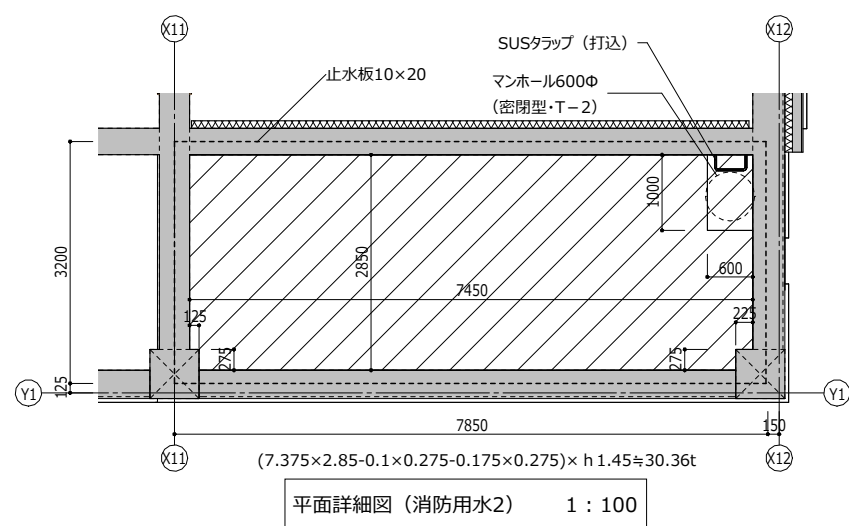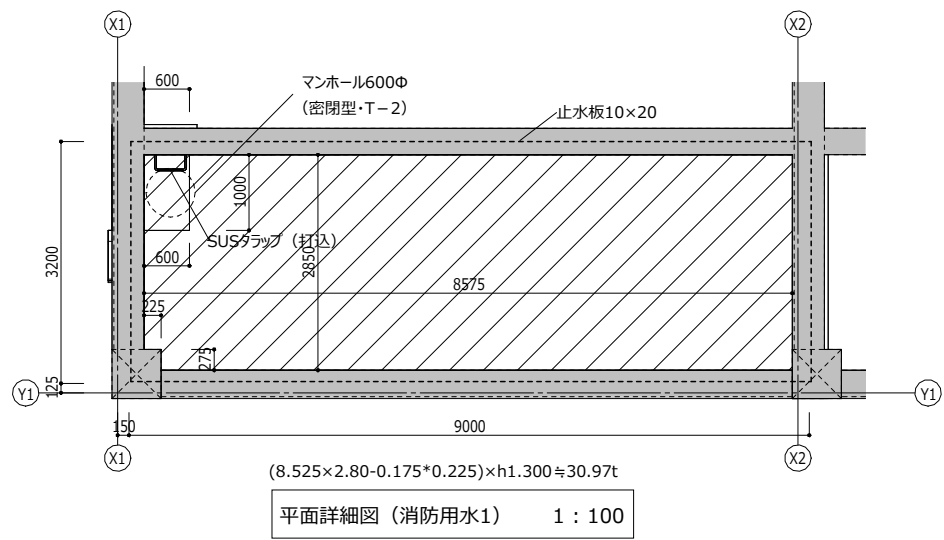




屋運2階平面詳細図 ステージ下 1 : 100

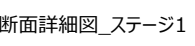


断面詳細図_ステージ2 1 : 100

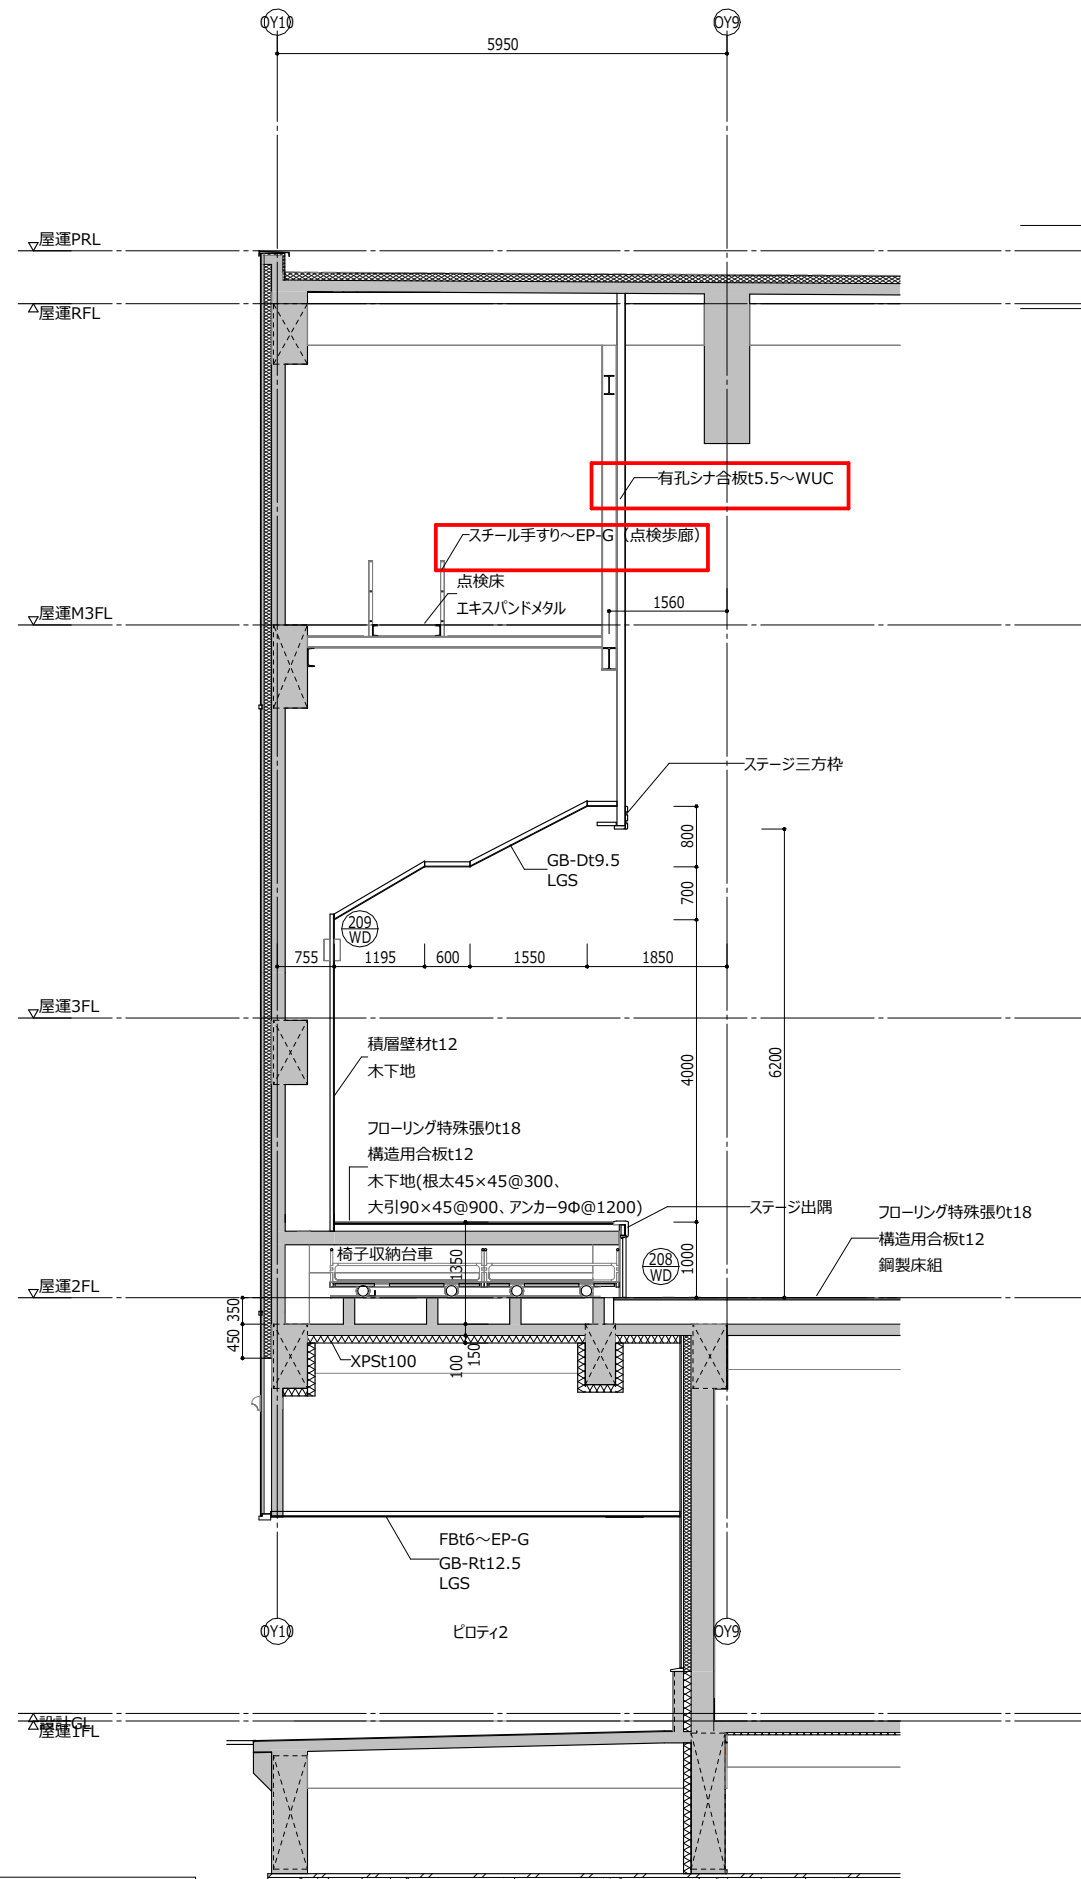



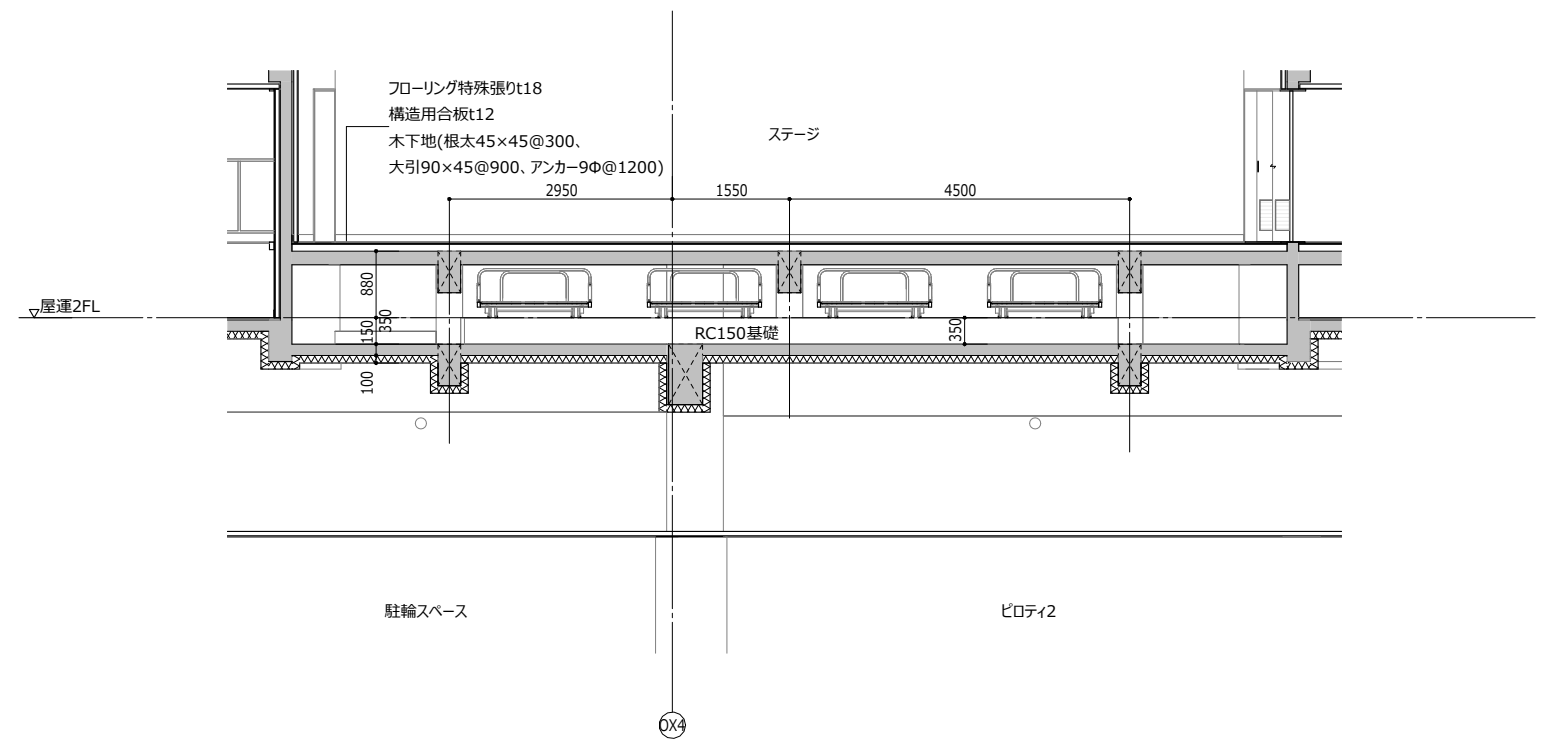


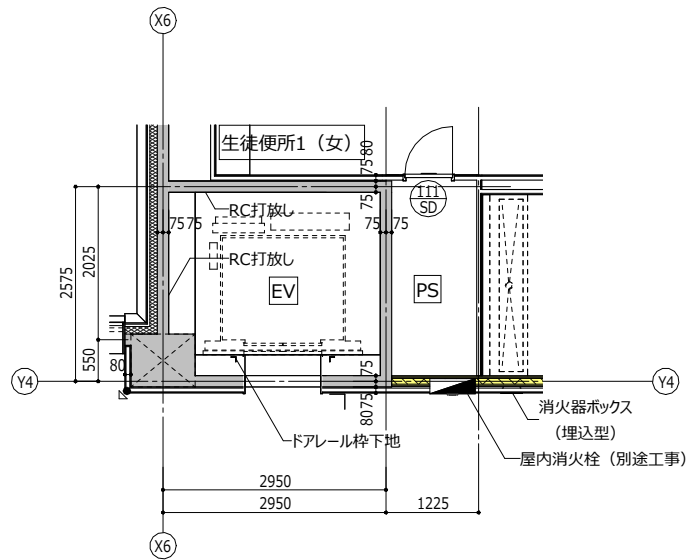


平詳 EV 1階

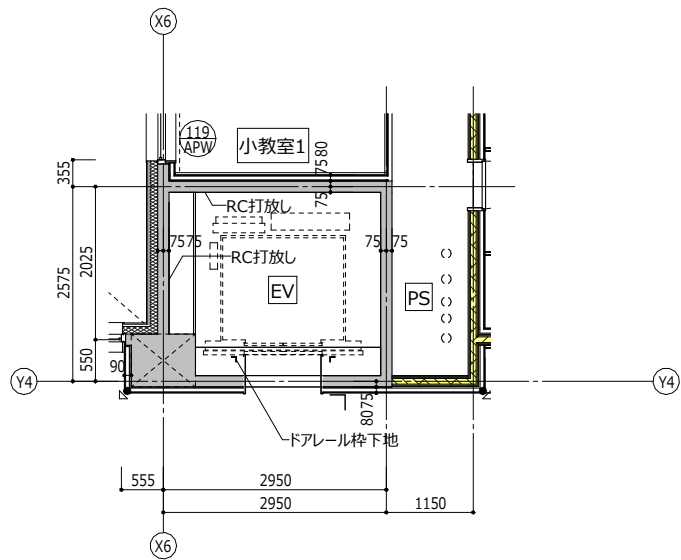


平詳 EV 2階

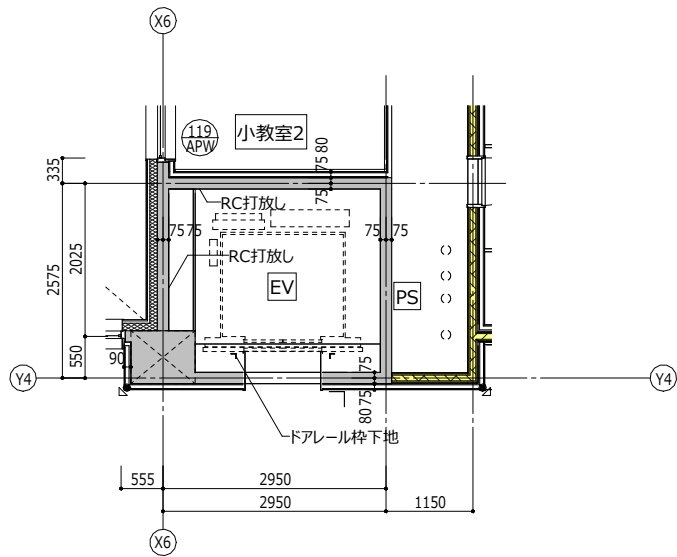


平詳 EV 3階

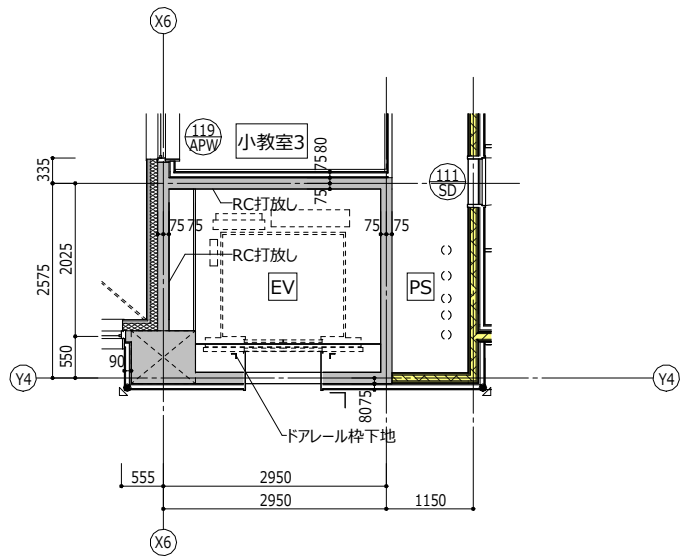


平詳 EV 4階

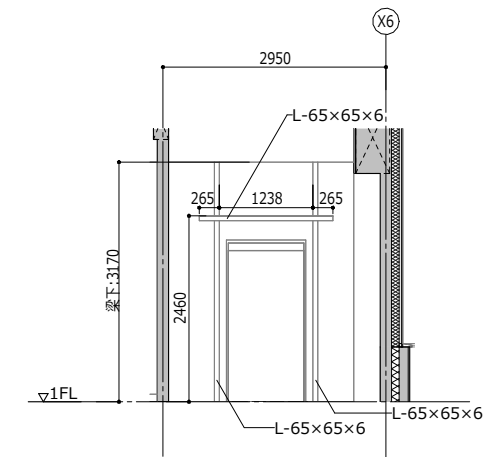


EV ドアレール詳細図 1階

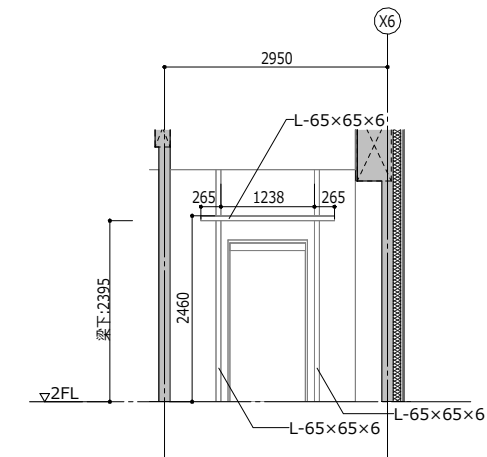

EV ドアレール詳細図 2階/3階/4階

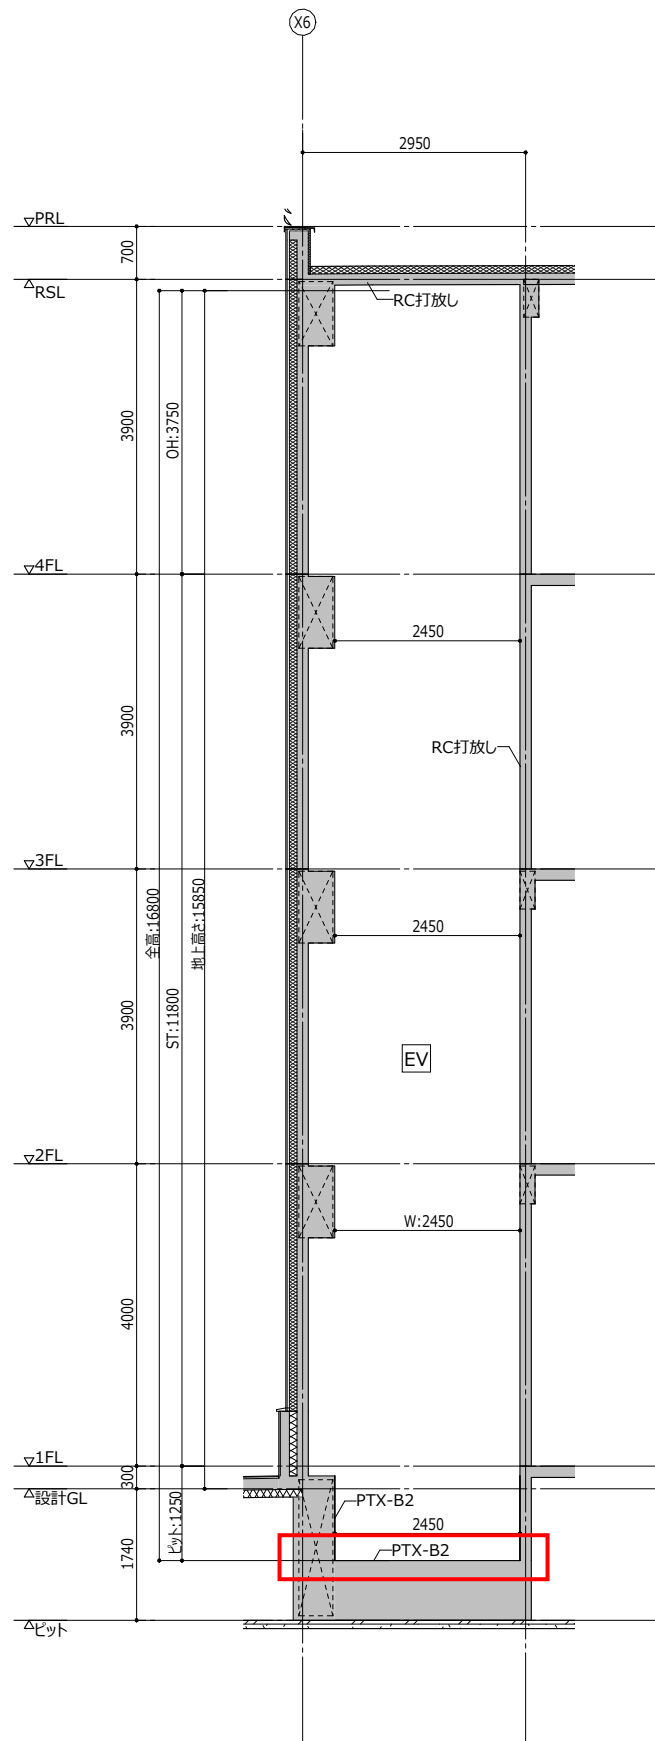


EV断面詳細図_X方向

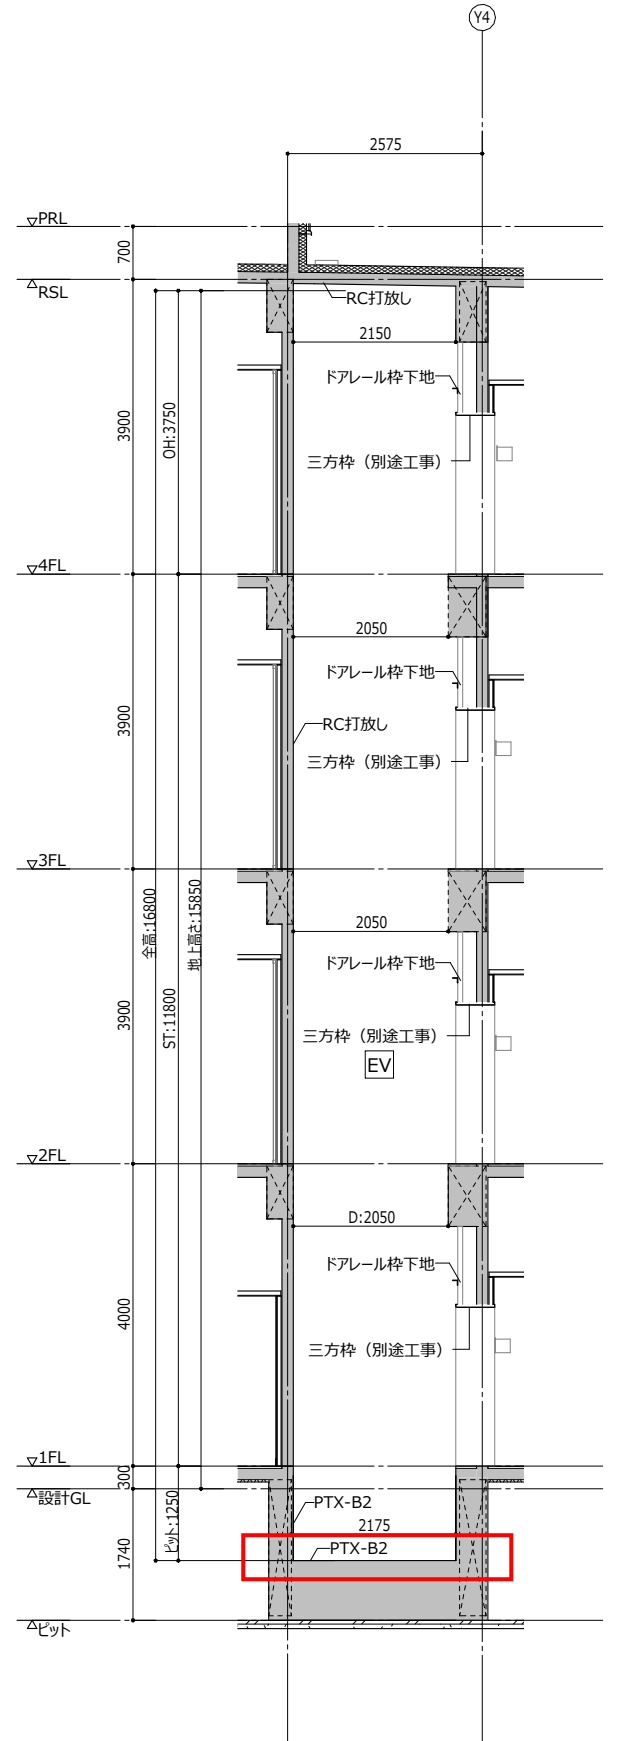


EV断面詳細図_Y方向

※ドアレール工事は別途工事のエレベーター工事と調整の上、調整結果を監督員に報告すること。


一級建築士事務所 北海道知事登録（石）第387号 西村建築設計事務所 Nishimura Architecture office Co.Ltd	一級建築士登録第221098号 安中 元規	日 付	工 事 名 称	(仮称) 藻岩・啓北商業再編新設校新築ほか工事（主体工事）	縮 尺 A3 : S= 1 : 100 A1 : S=A3×2	図 面 名 称 EV詳細図	図 面 番 号 A-057号

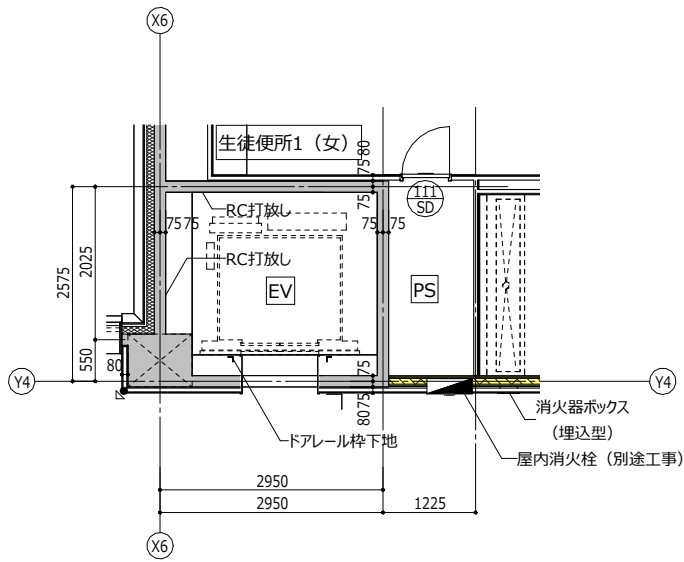


平詳 EV 1階

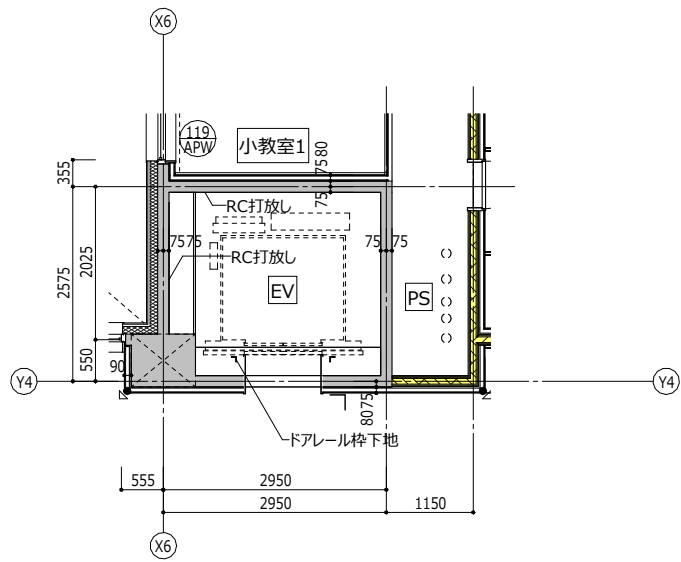


平詳 EV 2階

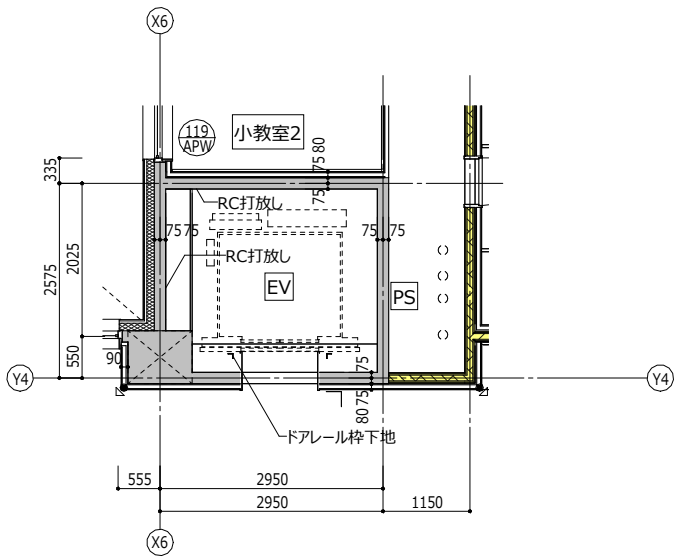


平詳 EV 3階

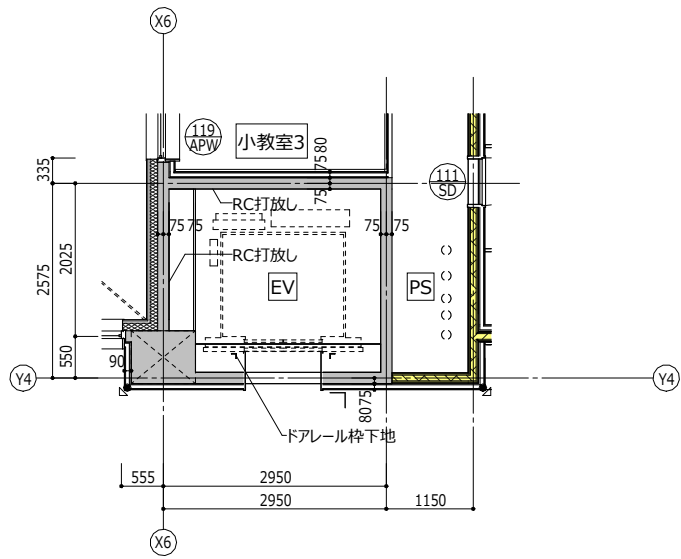


平詳 EV 4階

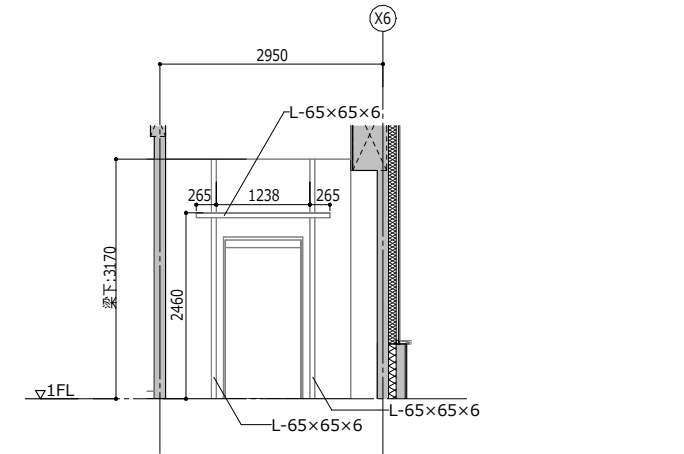


EV ドアレール詳細図 1階

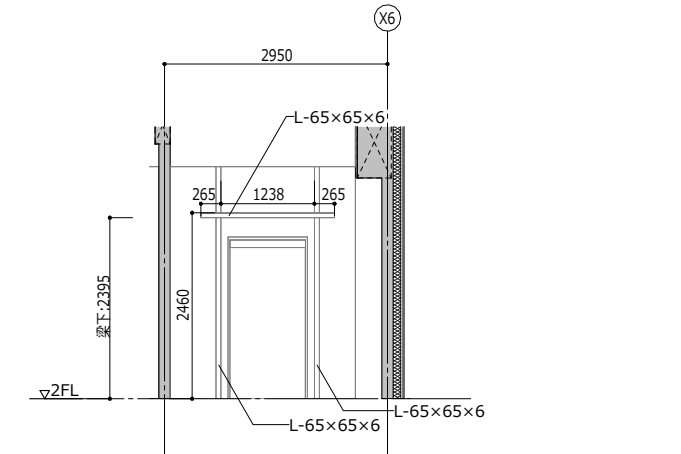

EV ドアレール詳細図 2階/3階/4階

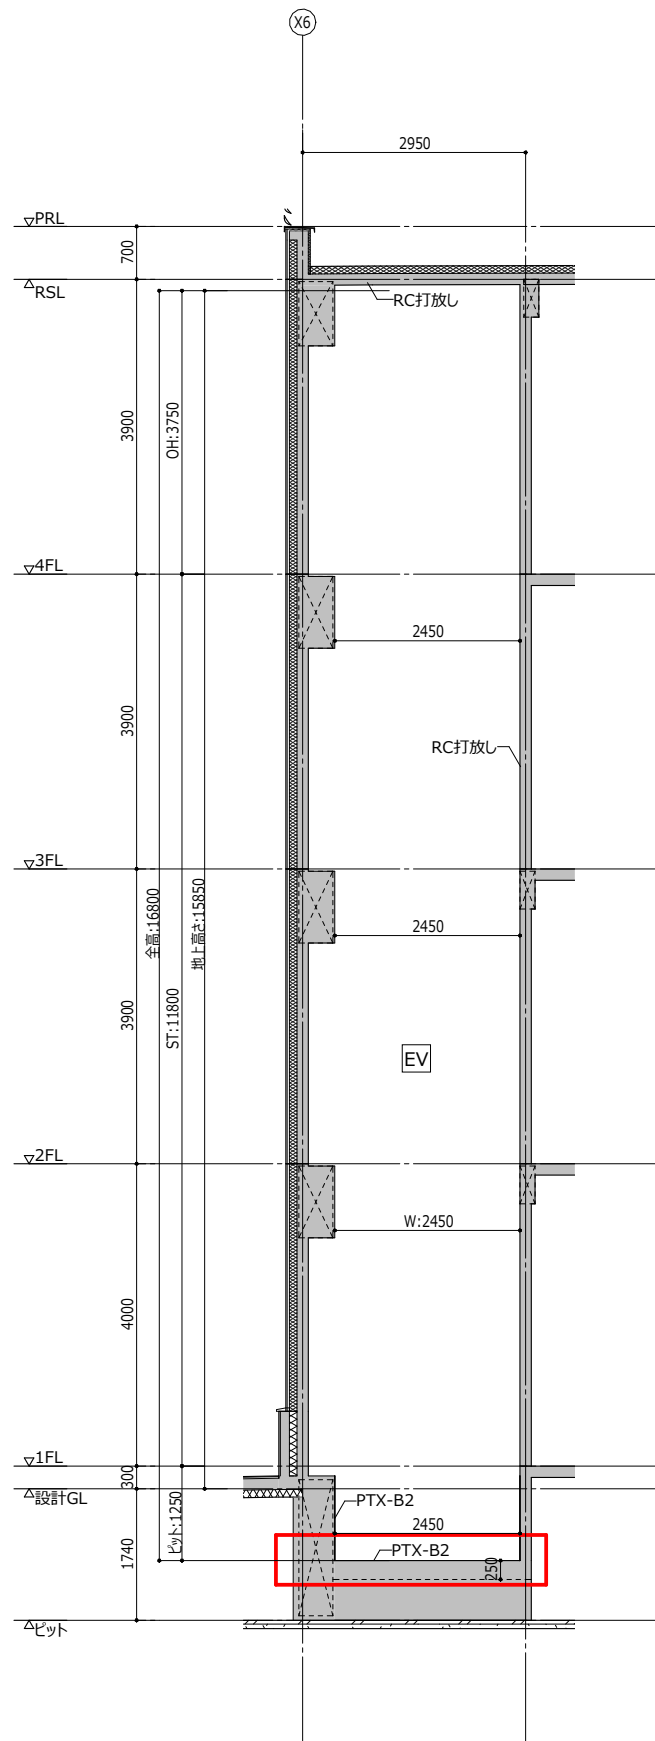

EV断面詳細図_X方向

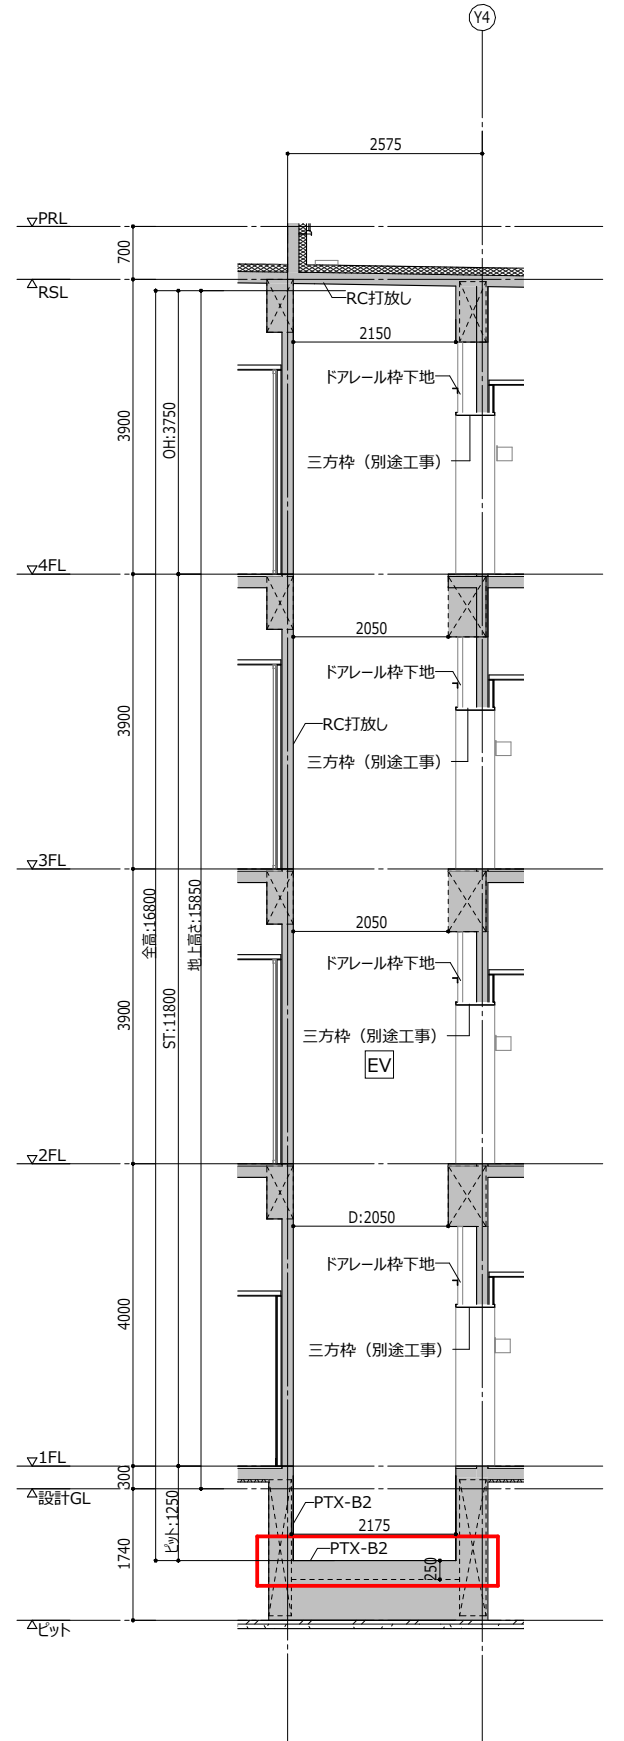


EV断面詳細図_Y方向


※ドアレール工事は別途工事のエレベーター工事と調整の上、調整結果を監督員に報告すること。

一級建築士事務所 北海道知事登録 (石) 第387号 西村建築設計事務所 Nishimura Architecture office Co.Ltd	一級建築士登録第221098号 安中 元規	日付	工事名称	(仮称) 藻岩・啓北商業再編新設校新築ほか工事 (主体工事)	縮尺 A3 : S= 1 : 100 A1 : S=A3×2	図面名称 EV詳細図	図面番号 A-057号


誤

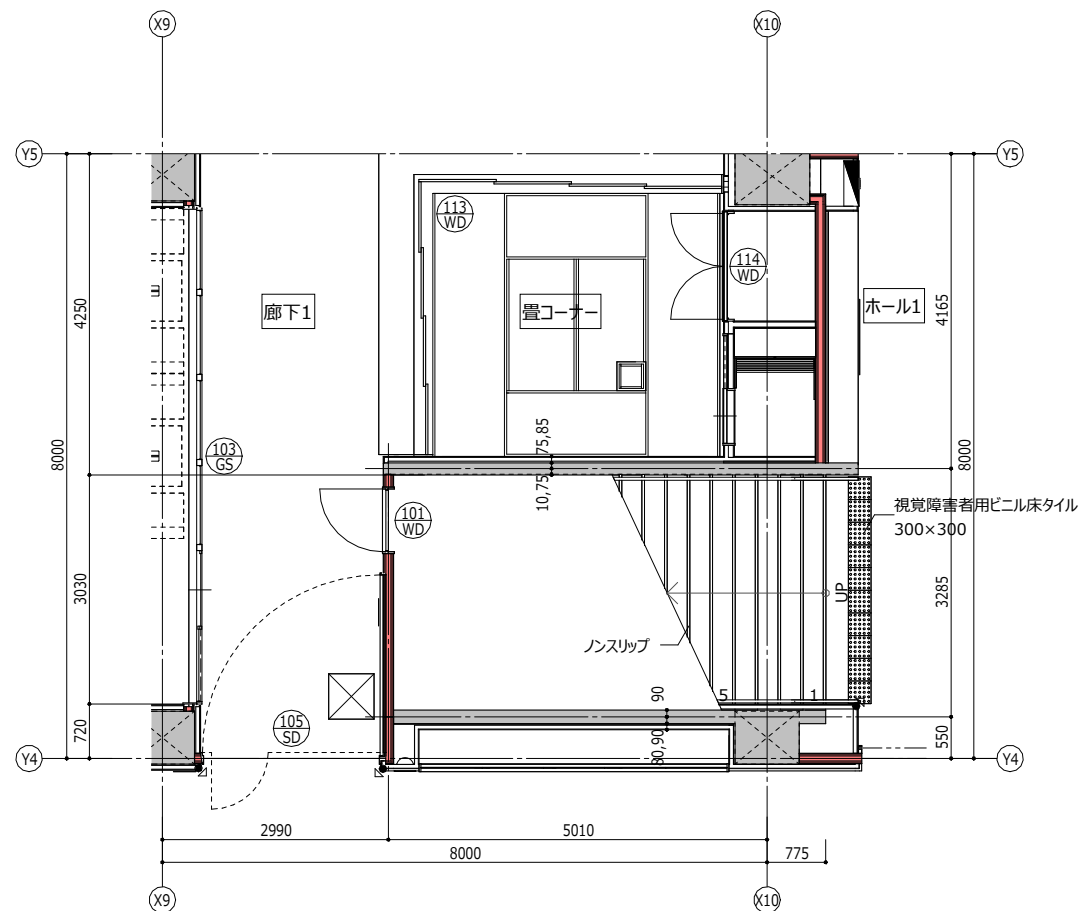


階段2 平詳 1階

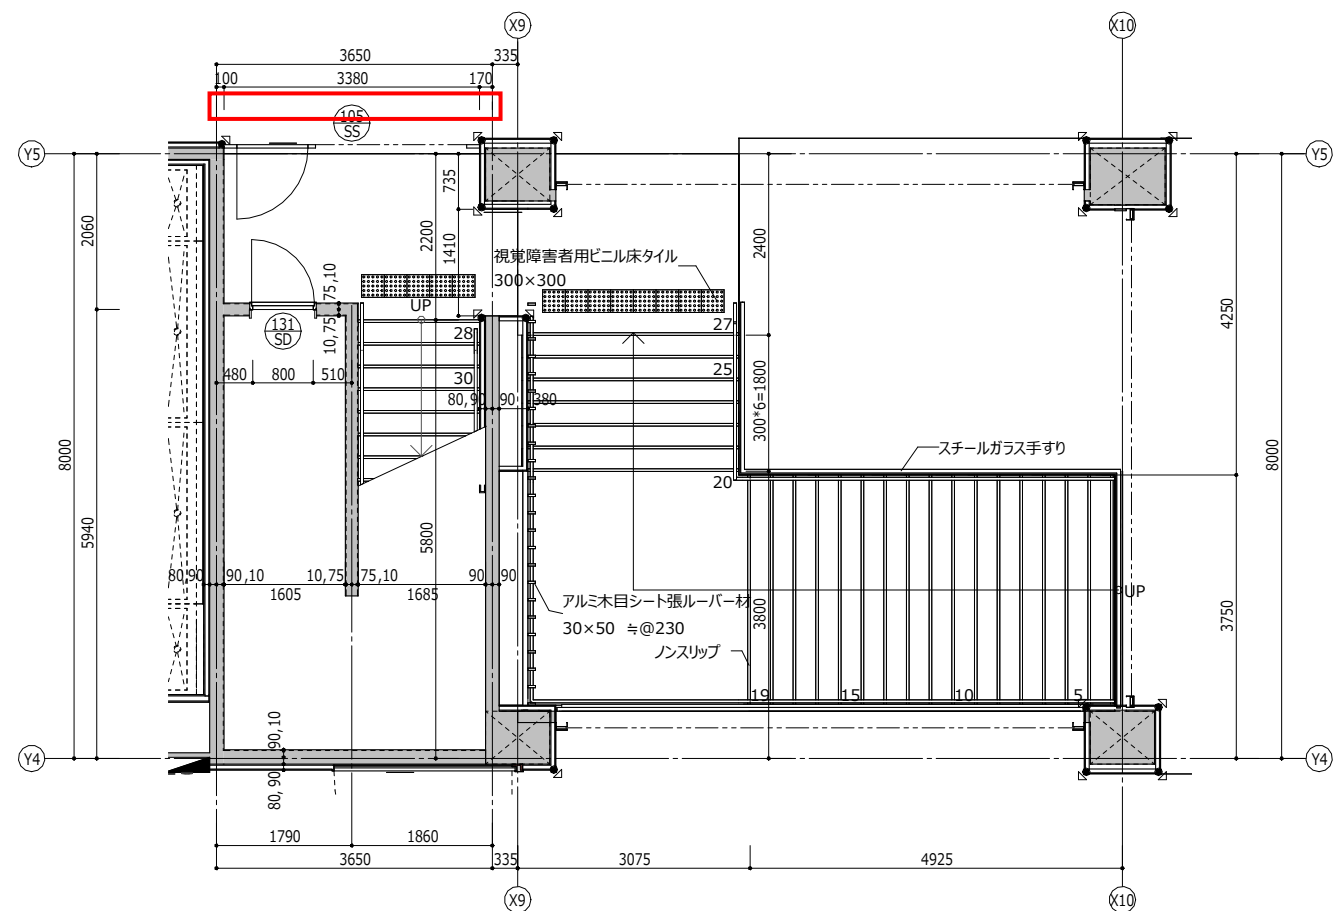


階段2 平詳 2階

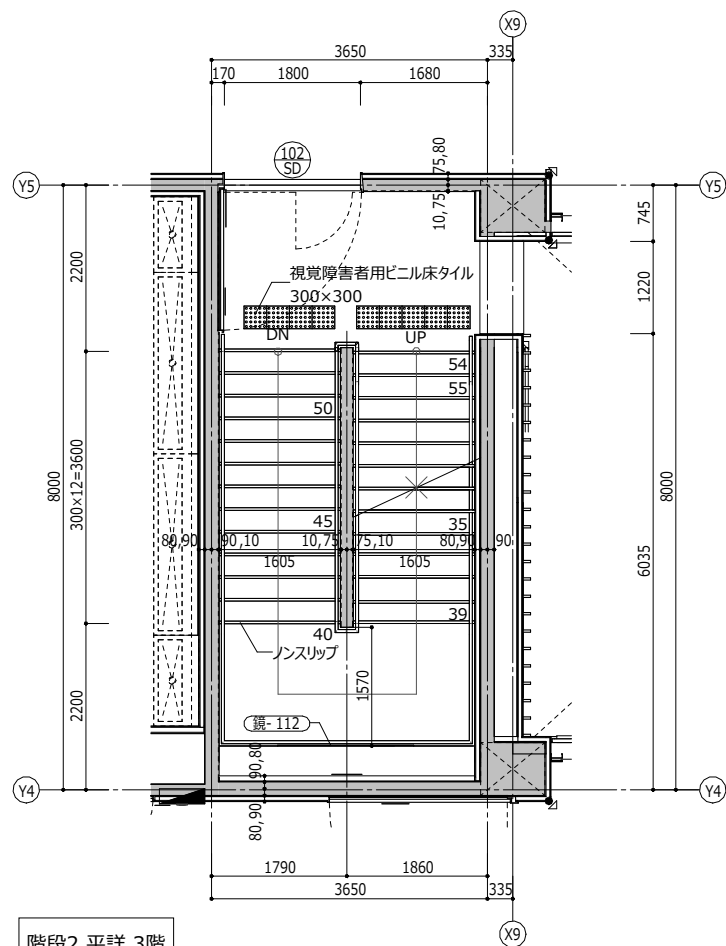

階段2 平詳 3階

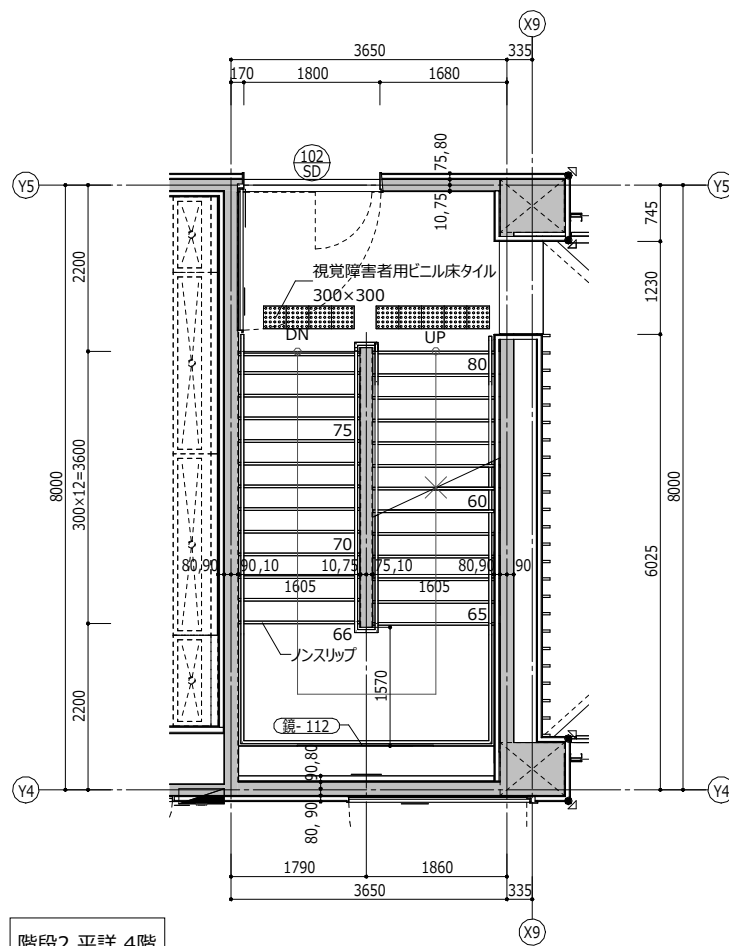


階段2 平詳 4階

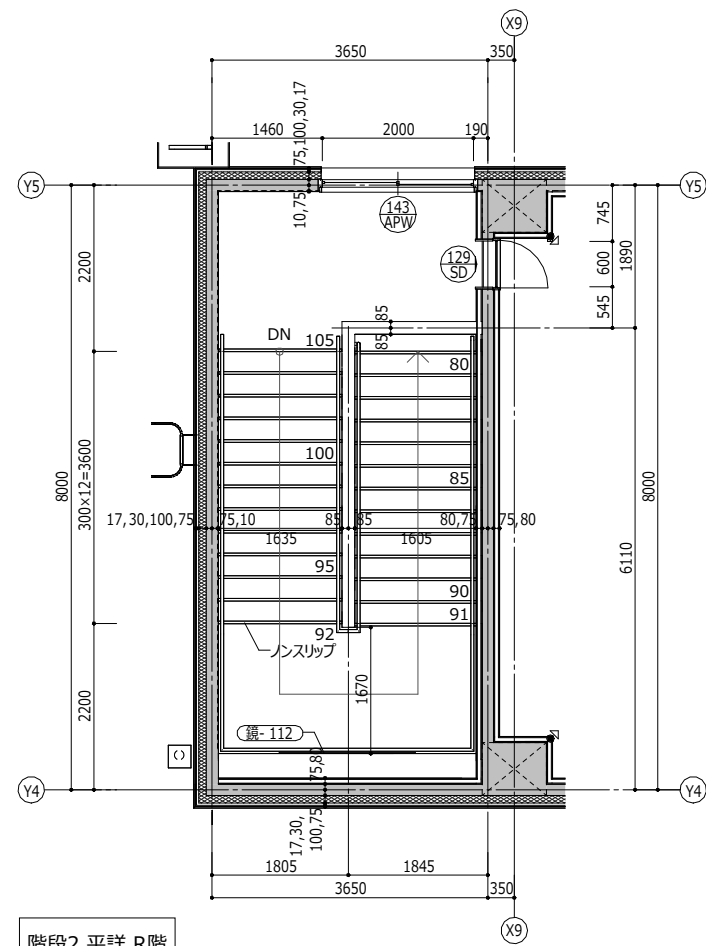


階段2 平詳 R階


一級建築士事務所 北海道知事登録（石）第387号 西村建築設計事務所 Nishimura Architecture office Co.,Ltd	一級建築士登録第221098号 安中 元規	日付	工事名称	(仮称) 藻岩・啓北商業再編新設校新築ほか工事（主体工事）	縮尺 A3 : S= 1 : 100 A1 : S=A3×2	図面名称 階段詳細図2	図面番号 A-059号

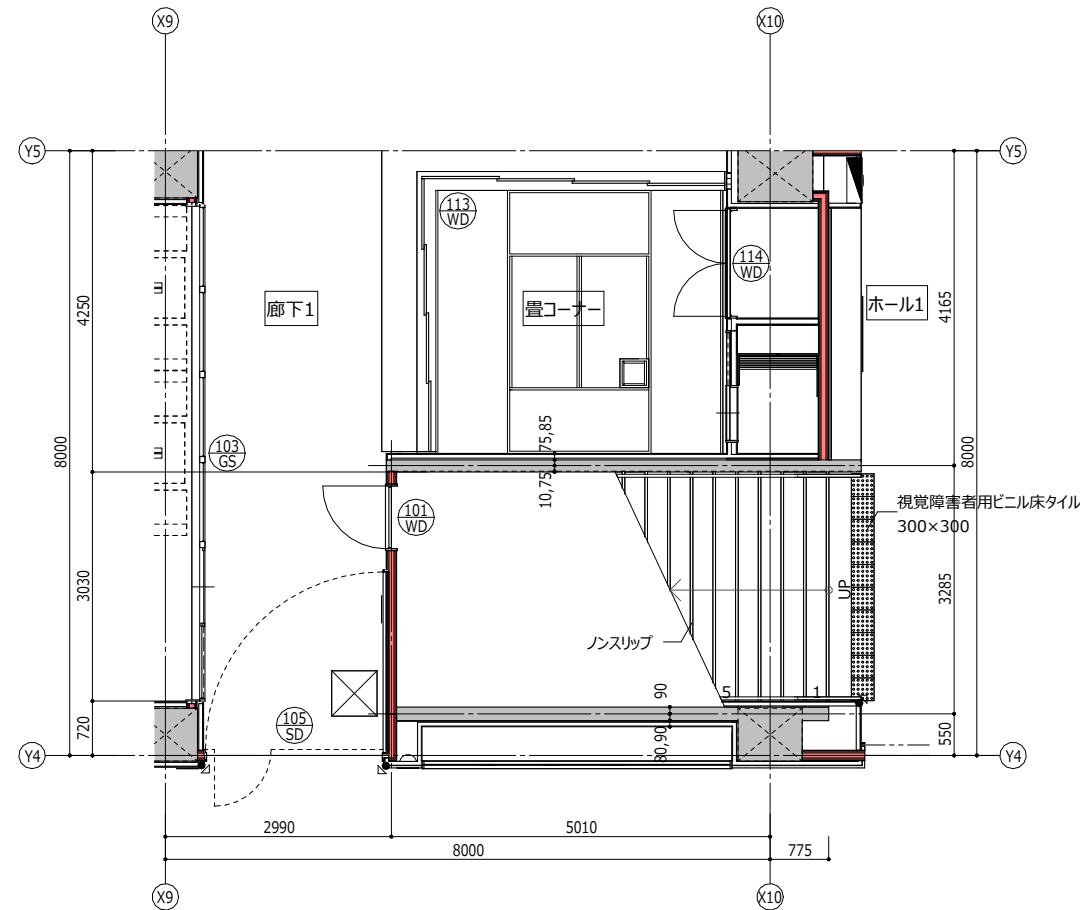


階段2 平詳 1階

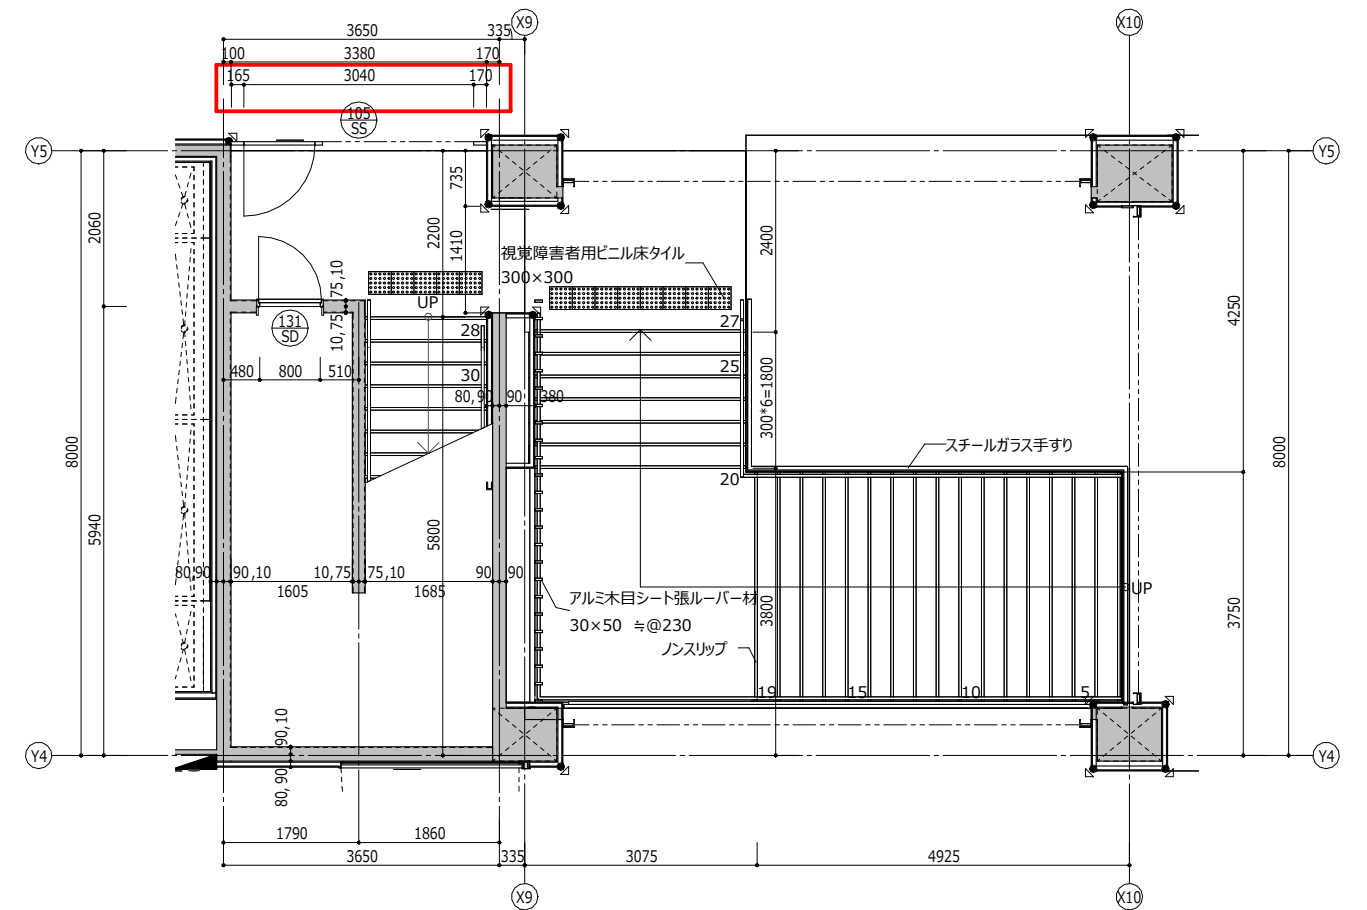


階段2 平詳 2階

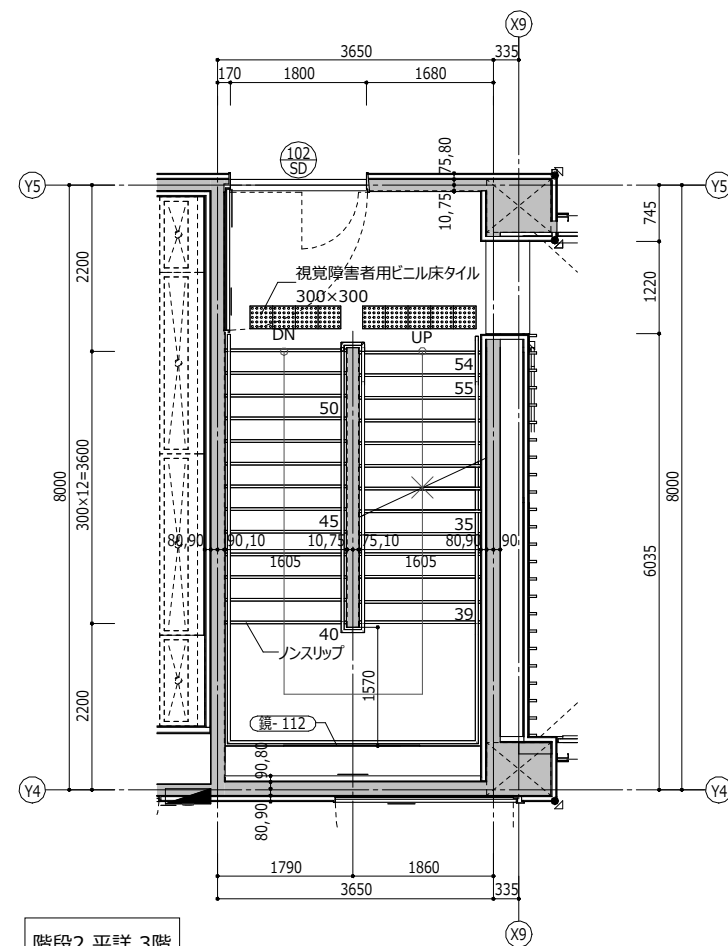

階段2 平詳 3階

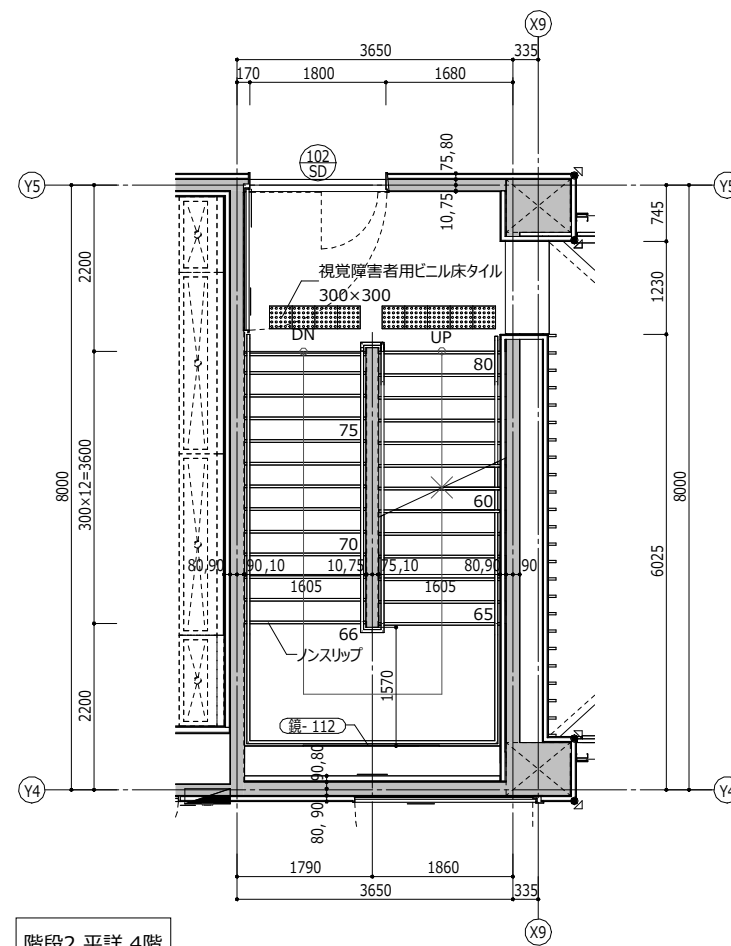


階段2 平詳 4階

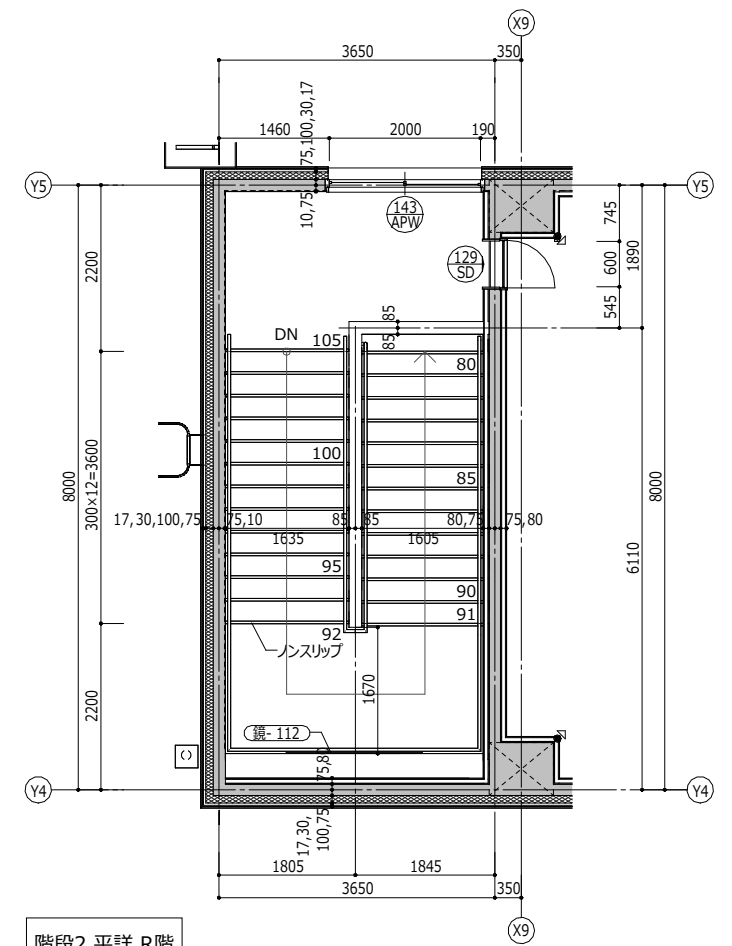


階段2 平詳 R階


誤

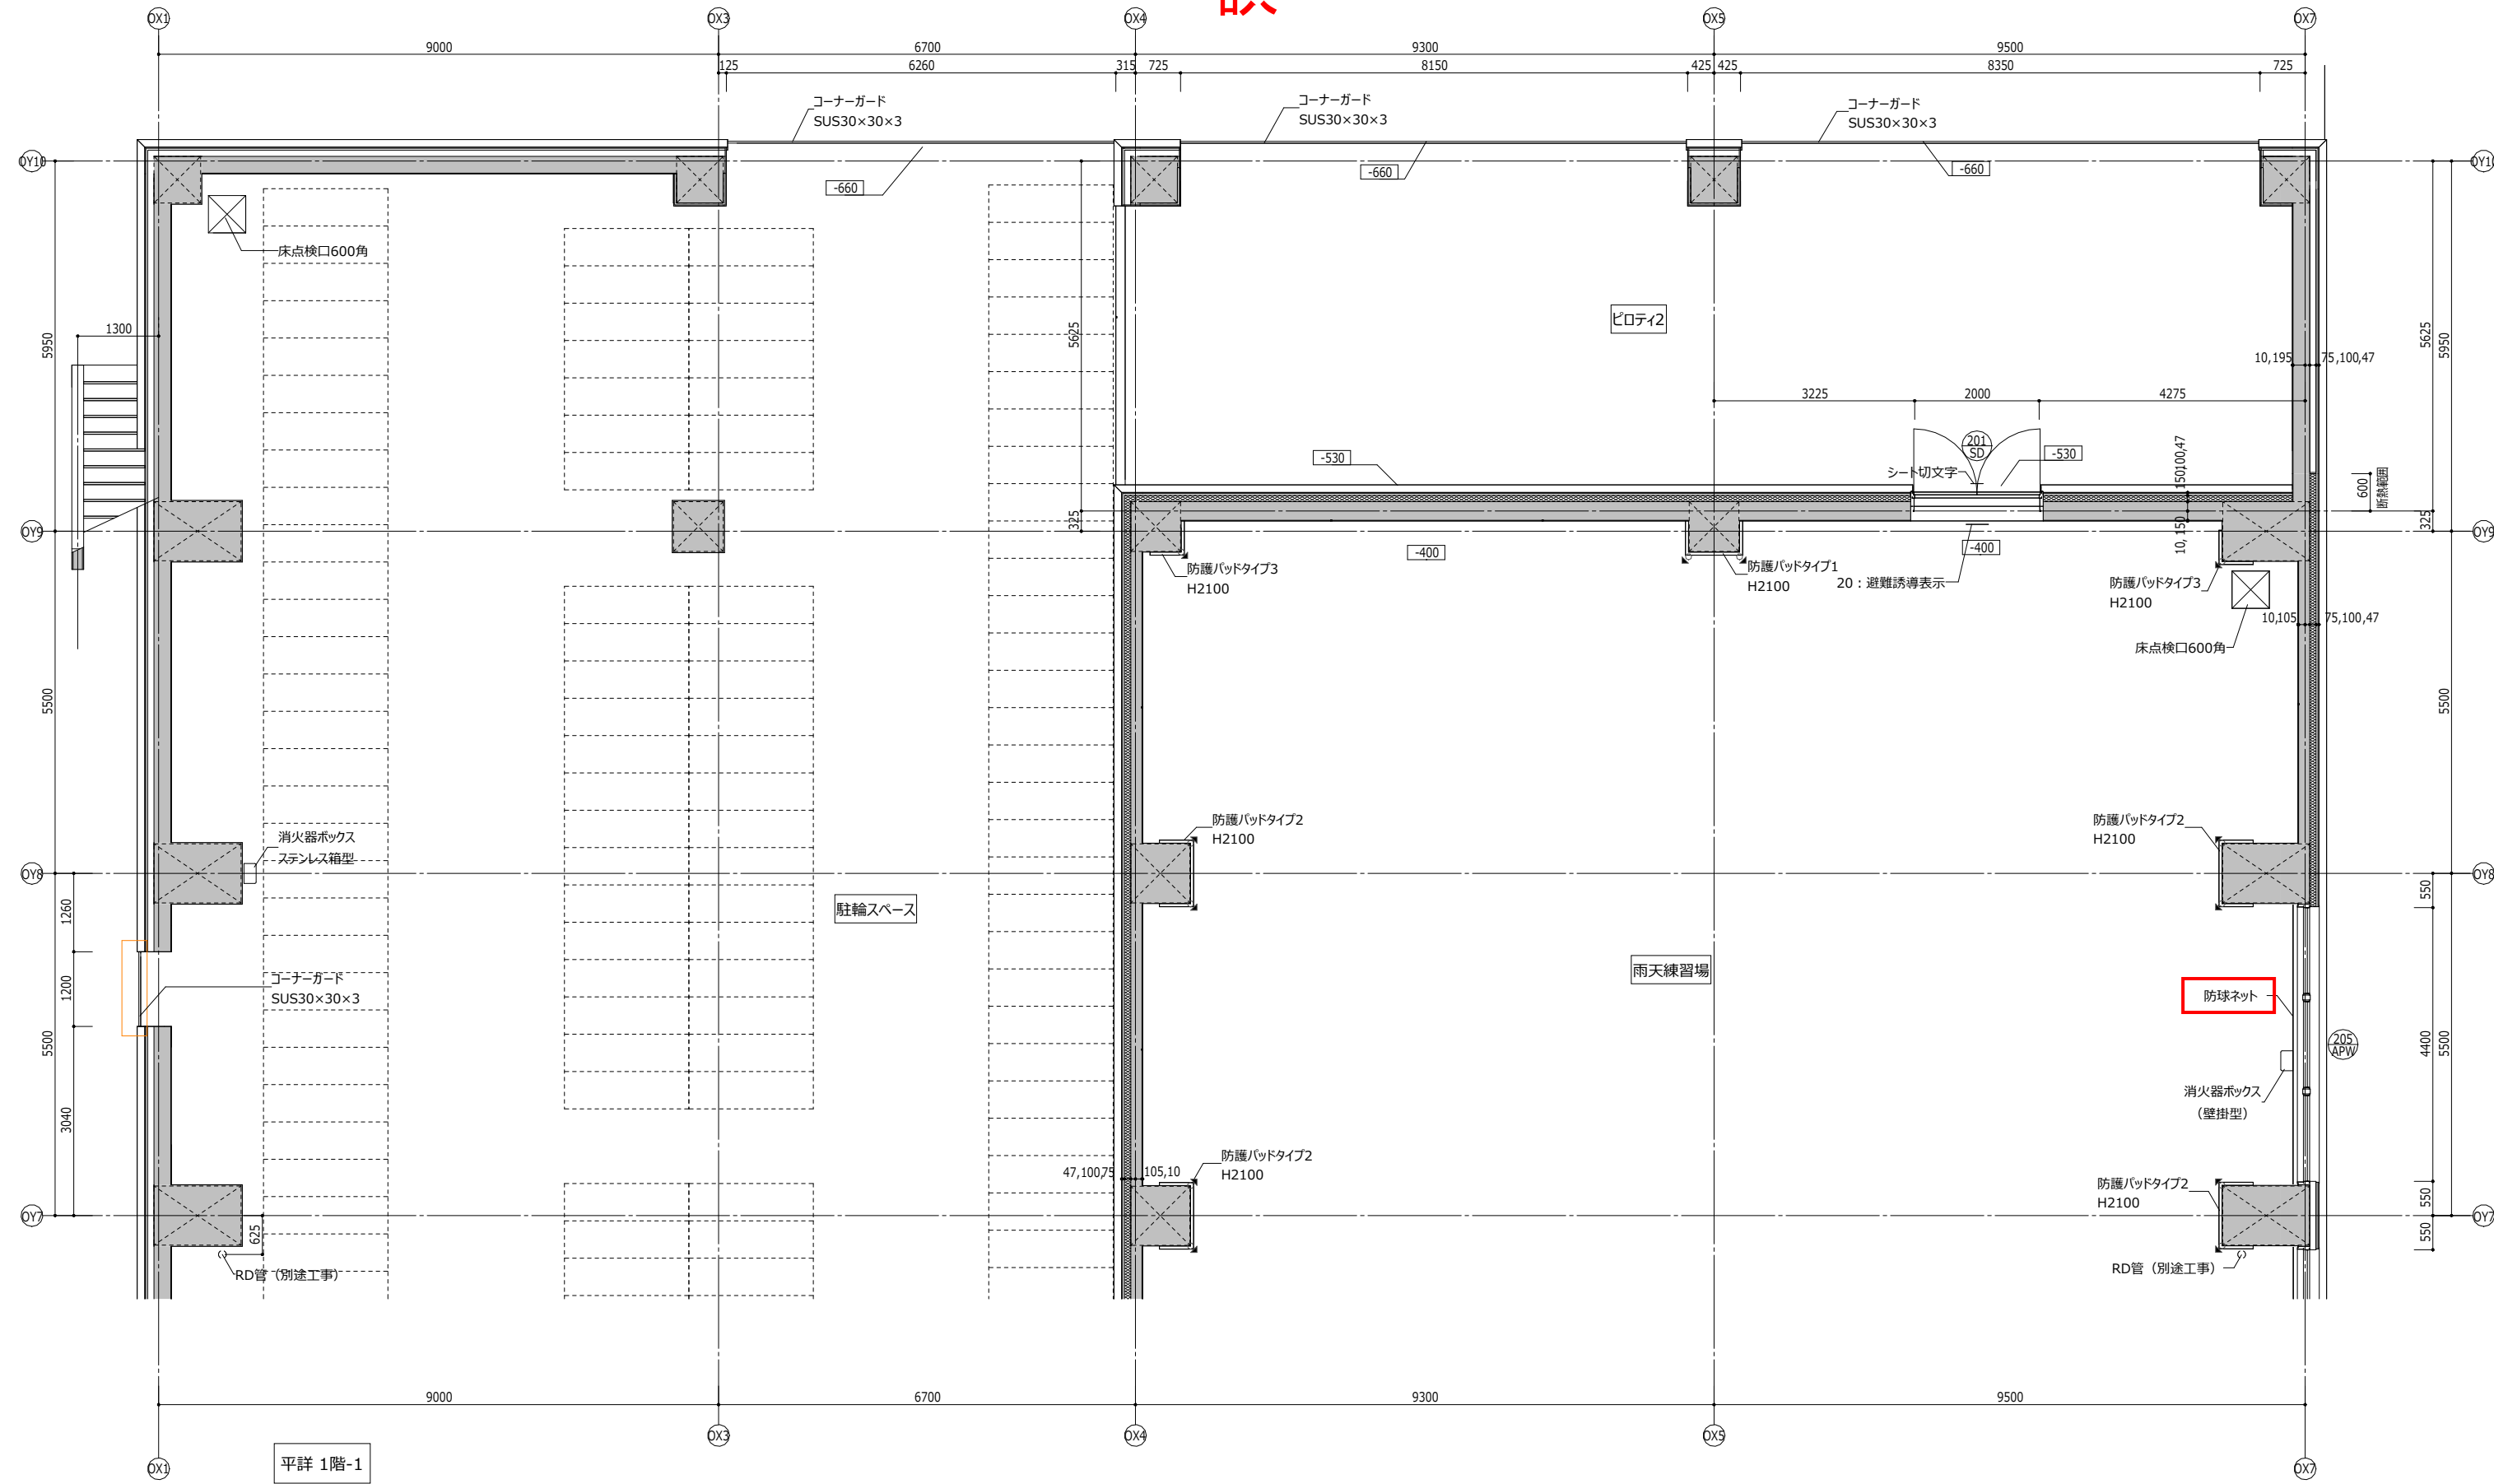


凡例	● : 壁出隅 (木製65×65) ● : RC角面取W15 ㄱ : 多目的便所手すり ㄴ : 便所手すり(大便器用) ㄷ : 便所手すり(小便器用) ㄹ : 背もたれ ㊦ : 大便器 (別途工事) ㊧ : 小便器 (別途工事) ㊨ : 手洗い (別途工事) ㊩ : SK (別途工事) ㊪ : オストメイト (別途工事)									
	● : ベビーキープ (コーナー型) 折りたたみ式 ● : ベビーキープ (平面型) 折りたたみ式 ⊗ : 床下点検口600角 ㄱ : 屋内消火栓 (別途工事) ㄴ : 幕掛金物 ㄷ : センターネットフック ㄹ : RD、配管等 (別途工事) ㊦ : RDカバー									
	○ : 手洗いカウンター (ボウル別途工事) ㄱ : おむつ交換台 ㄴ : 消火器ボックス ㄷ : 誘導用及び注意喚起用床材300角 (外部: 磁器製タイル I 類無ゆう、内部: 塩化ビニル製)									
一級建築士事務所 北海道知事登録 (石) 第387号 株式会社 西村建築設計事務所 Nishimura Architecture office Co.Ltd		一級建築士登録第221098号 安中 元規		日 付	工 事 名 称	(仮称) 藻岩・啓北商業再編新設校新築ほか工事 (主体工事)	縮 尺 A3 : S= 1 : 100 A1 : S=A3×2	図 面 名 称 平面詳細図 1階-1	図 面 番 号 A-068号	

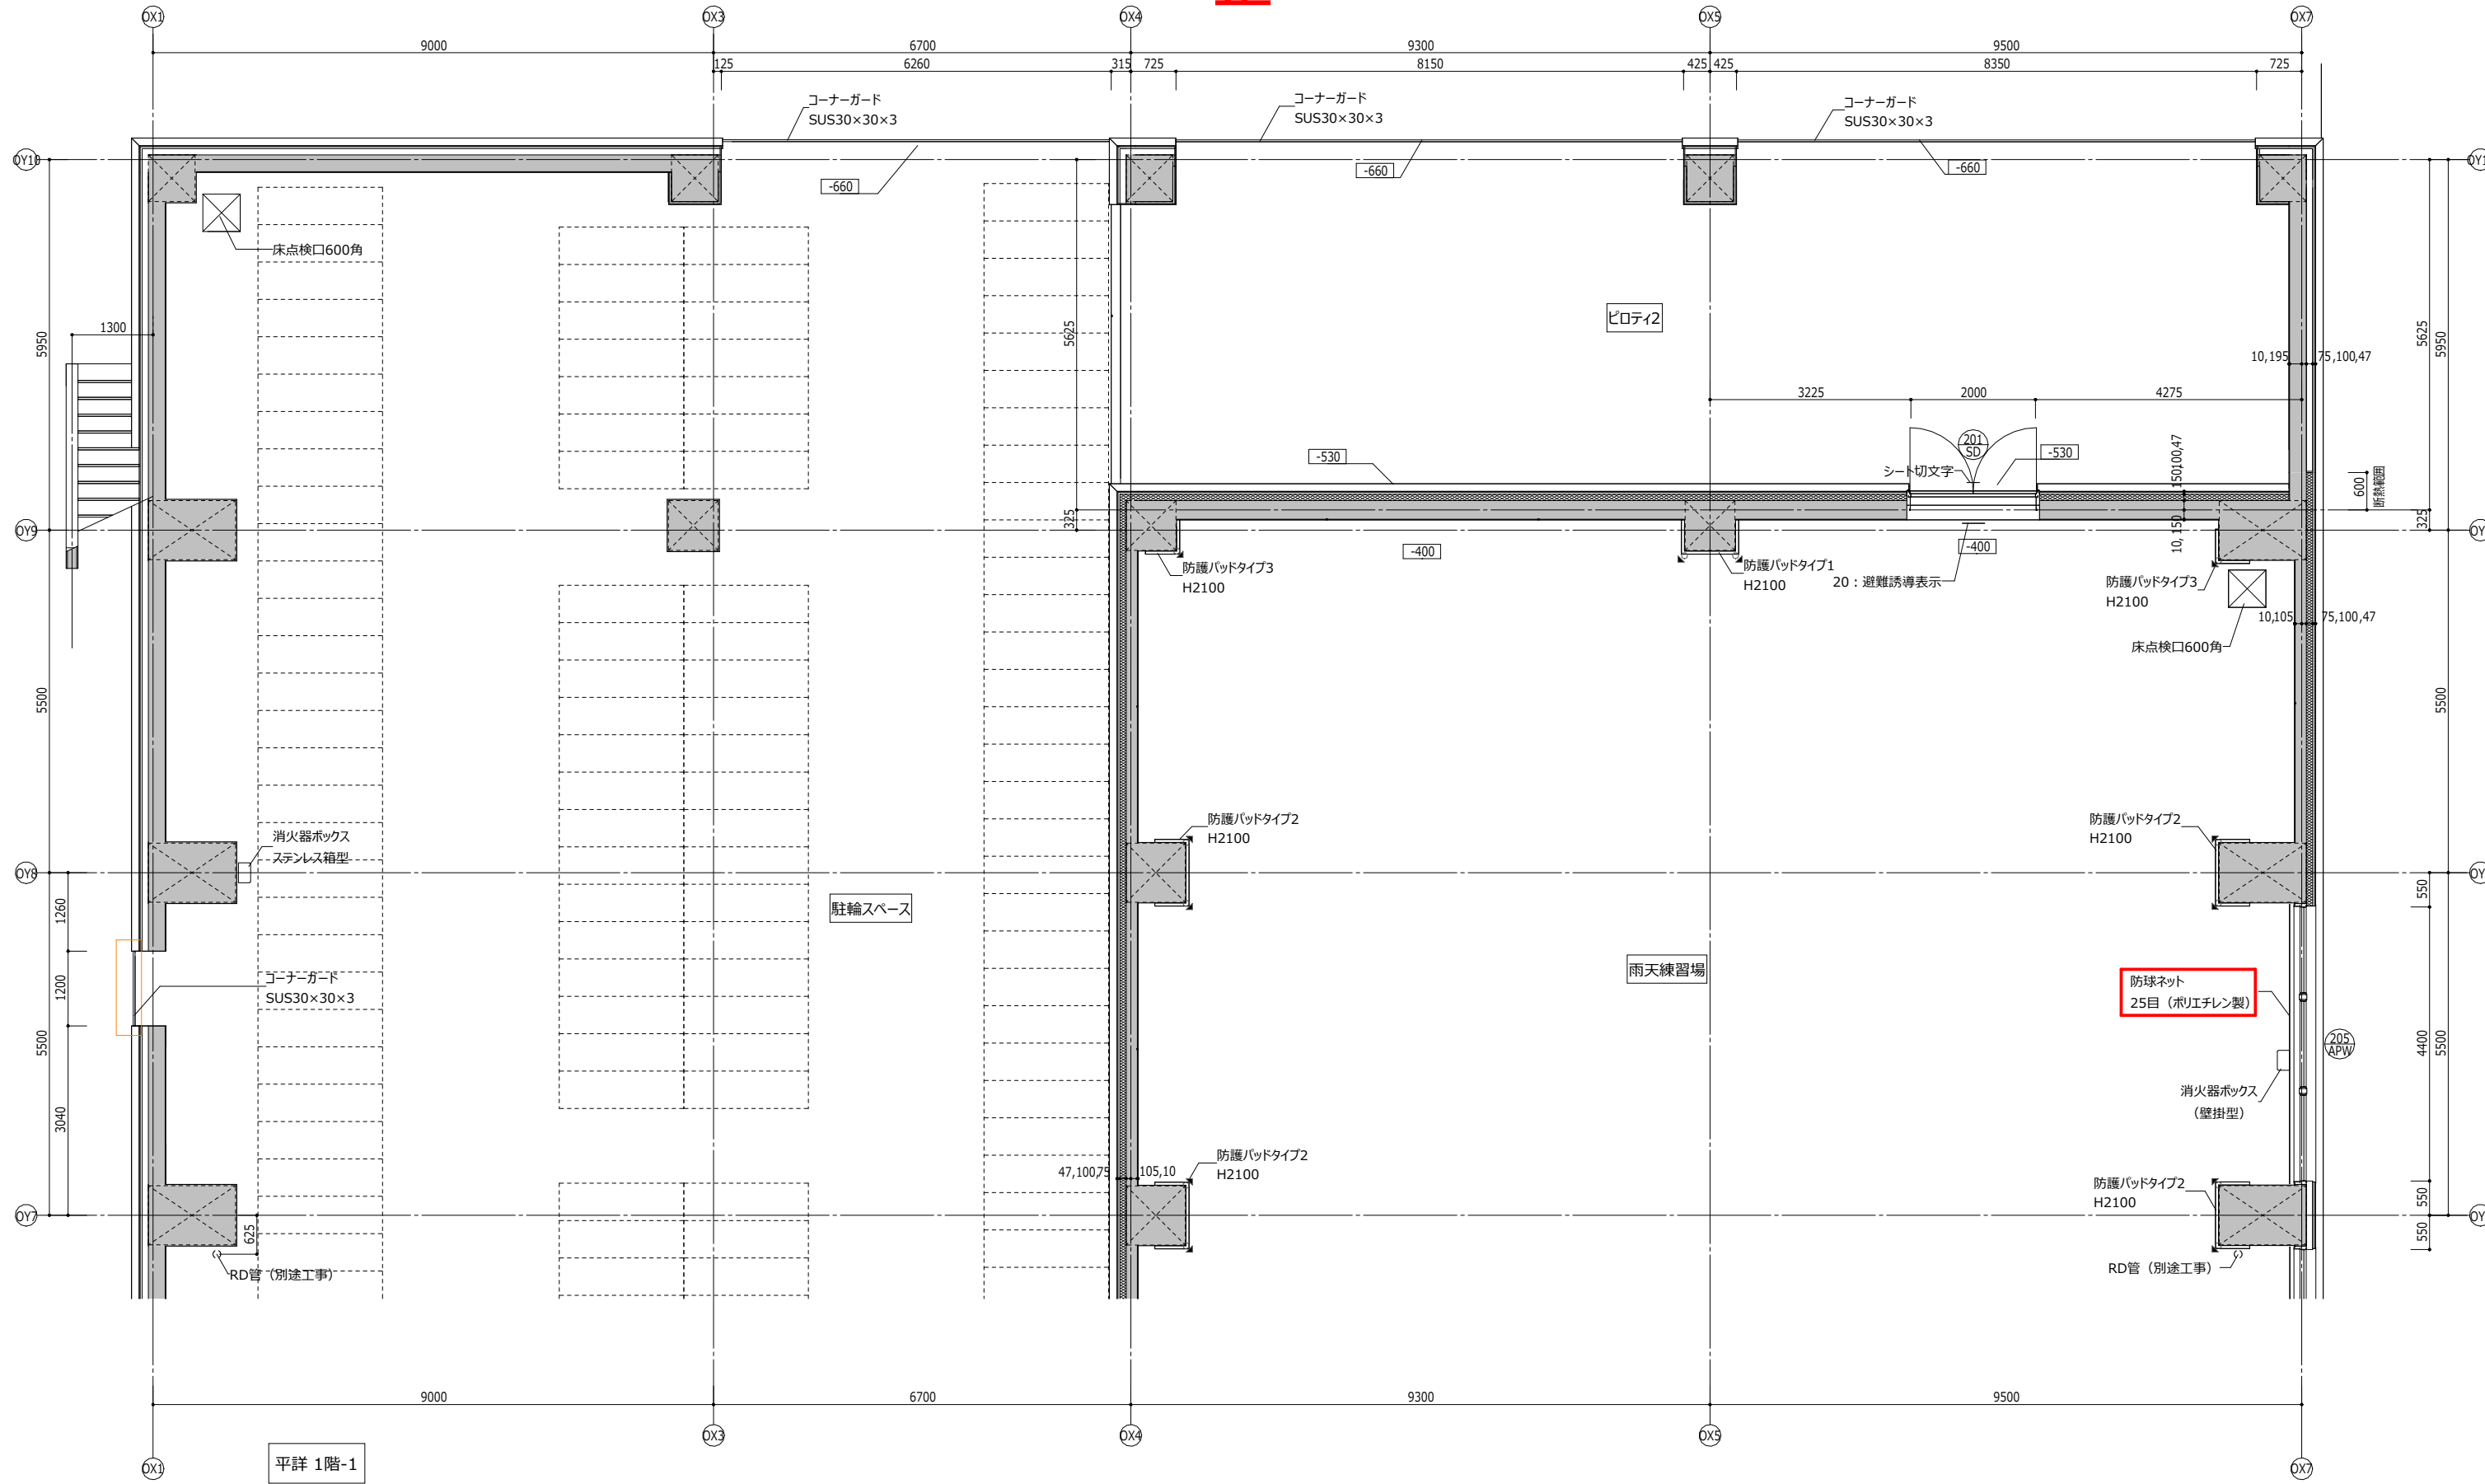

凡例	: 壁出隅 (木製65×65) : RC角面取W15 : 多目的便所手すり : 便所用手すり(大便秘器用) : 便所用手すり(小便秘器用) : 背もたれ : 大便器 (別途工事) : 小便器 (別途工事) : 手洗い (別途工事) : SK (別途工事) : オストメイト (別途工事)														
	: ベビーキープ (コーナー型) 折りたたみ式 : ベビーキープ (平面型) 折りたたみ式 : 床下点検口600角 : 屋内消火栓 (別途工事) : 幕掛金物 : センターネットフック : RD、配管等 (別途工事) : RDカバー : RC壁 : 乾式遮音耐火壁 (Z229) : 乾式耐火壁 (Z233)														
	: 手洗いカウンター (ボウル別途工事) : おむつ交換台 : 消火器ボックス : 誘導用及び注意喚起用床材300角 (外部: 磁器製タイルⅠ類無釉、内部: 塩化ビニル製) : +100 : FLからの床の高さを示す : 100SD : 建具番号 : K-100 : 家具番号														
一級建築士事務所 北海道知事登録 (石) 第387号 株式会社 西村建築設計事務所 Nishimura Architecture office Co.,Ltd		一級建築士登録第221098号 安中 元規		日付		工事名称		(仮称) 藻岩・啓北商業再編新設校新築ほか工事 (主体工事)		縮尺 A3 : S = 1 : 100 A1 : S = A3×2		図面名称 平面詳細図 1階-1		図面番号 A-068号	

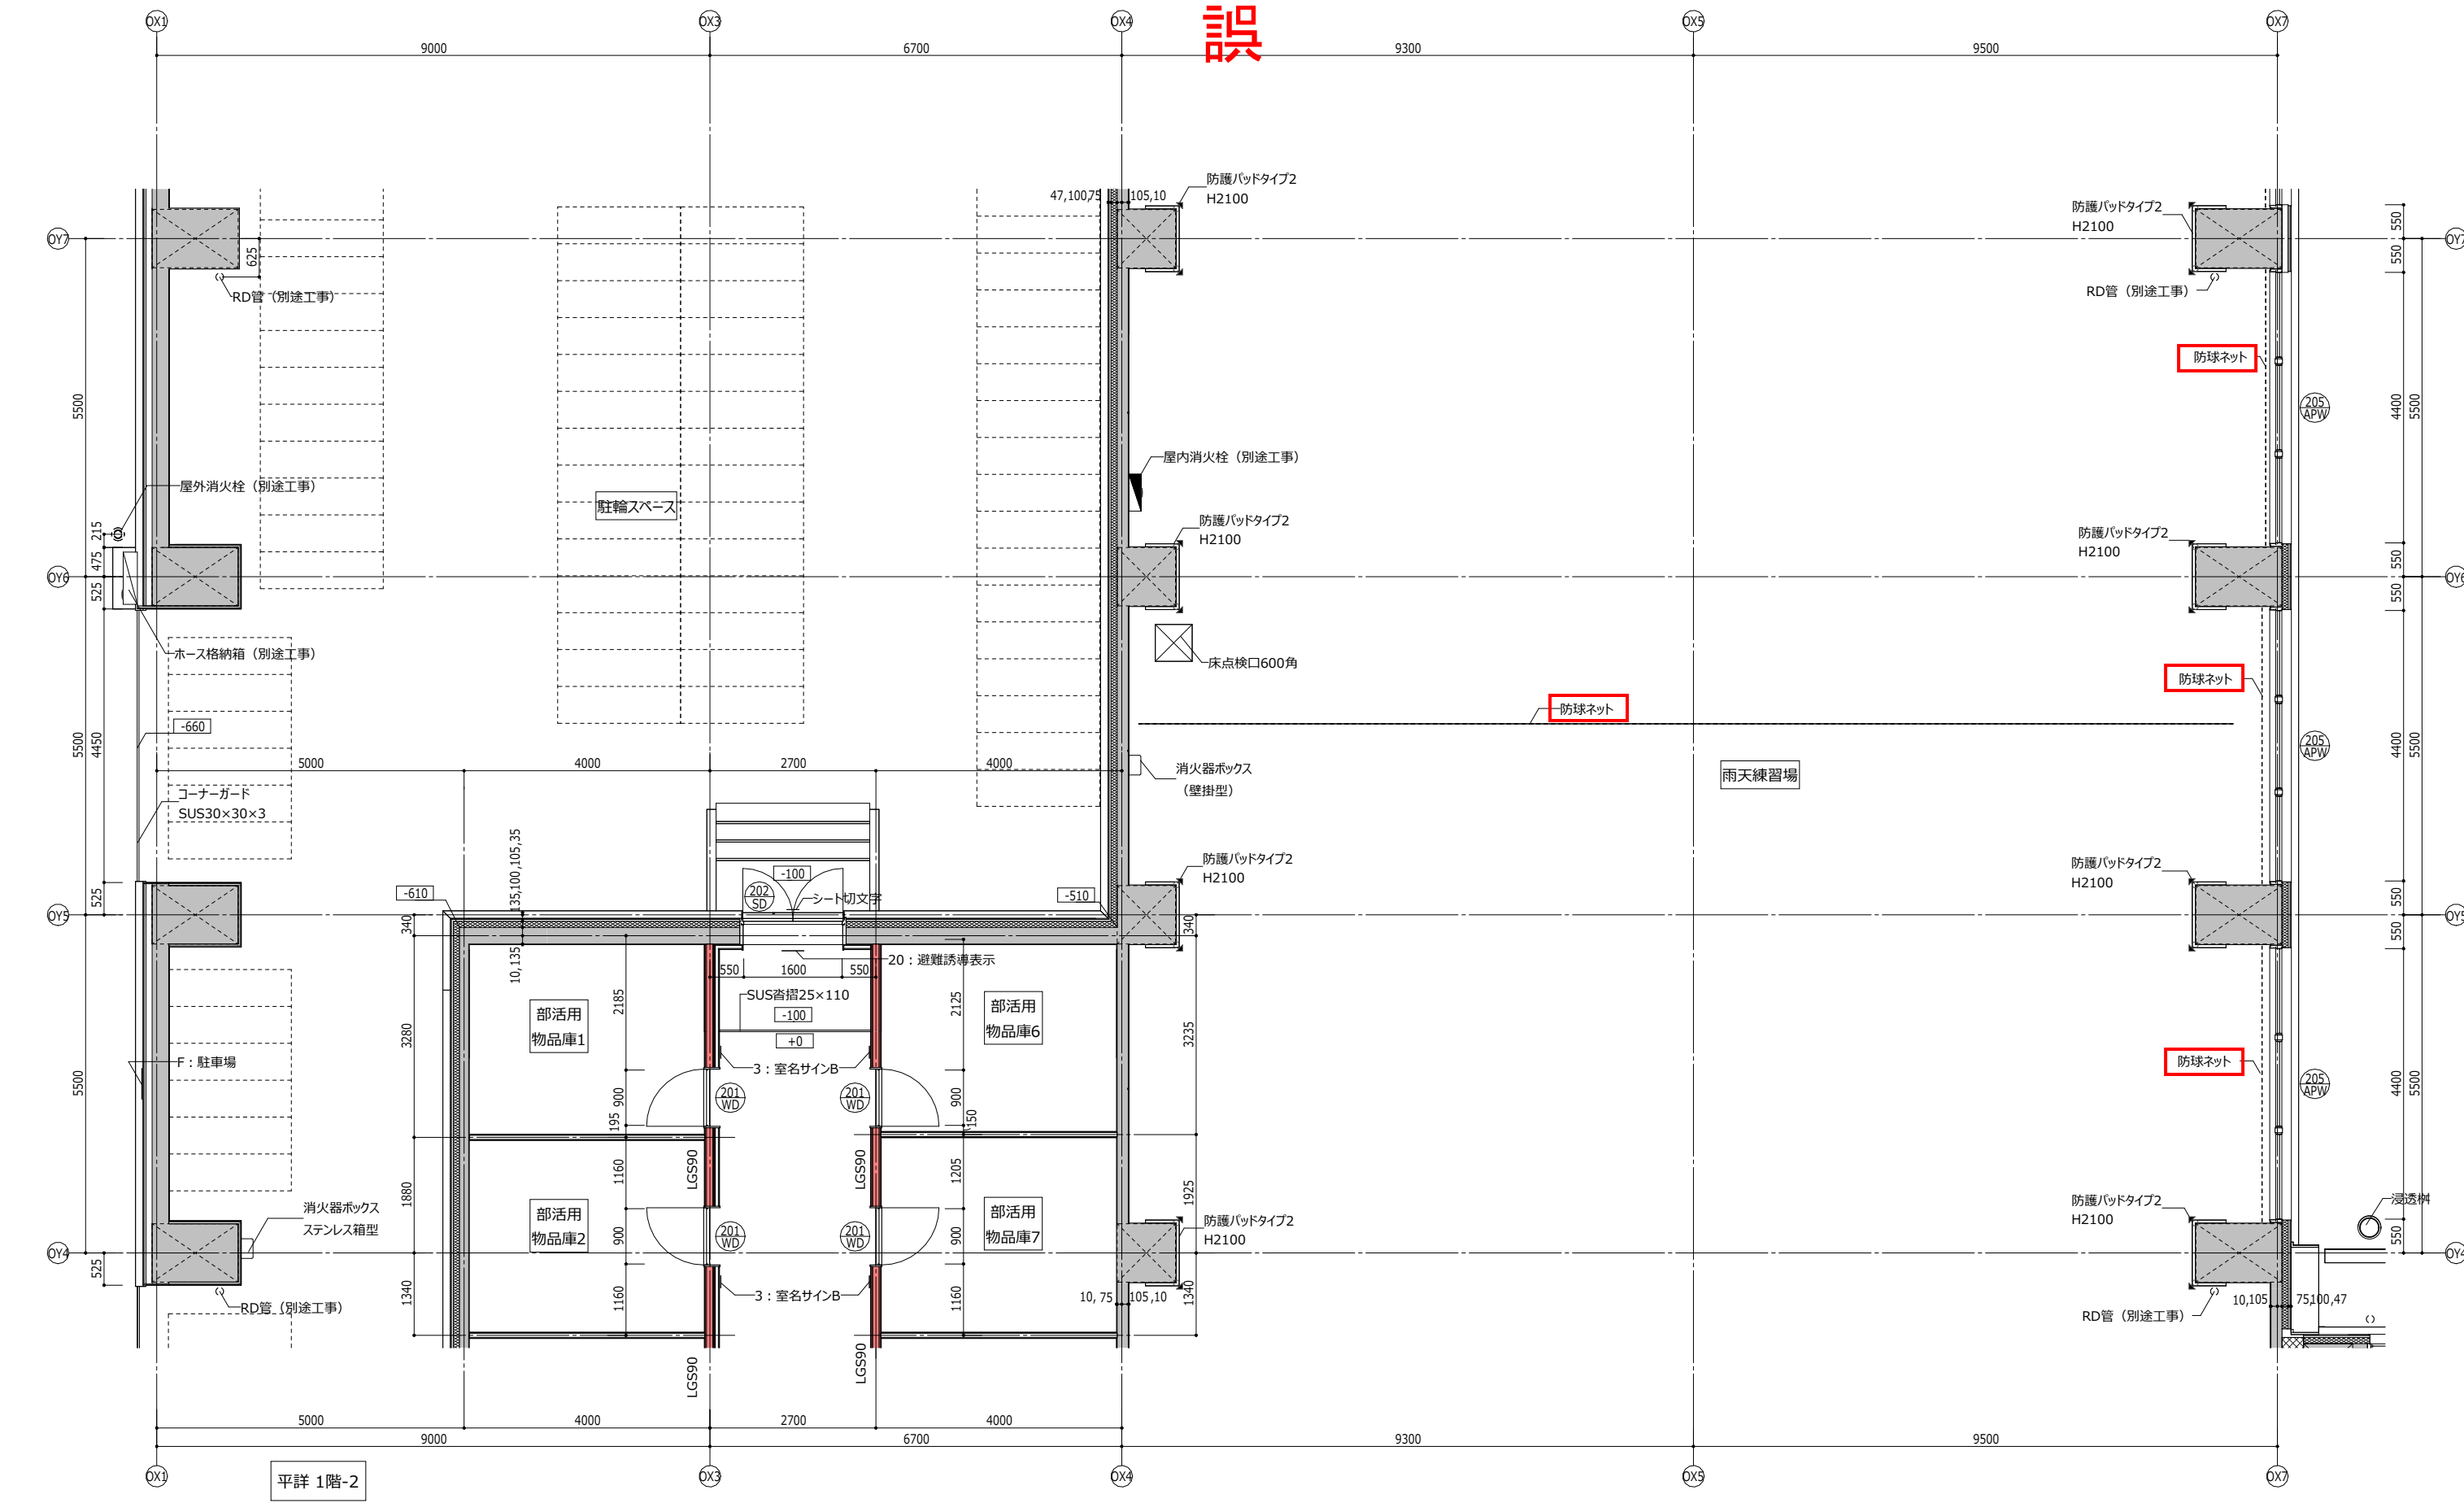

凡例	: 壁出隅 (木製65×65) : RC角面取W15 : 多目的便所手すり : 便用手すり(大便器用) : 便用手すり(小便器用) : 背もたれ : 大便器 (別途工事) : 小便器 (別途工事) : 手洗い (別途工事) : SK (別途工事) : オストメイト (別途工事)														
	: ベビーキープ (コーナー型) 折りたたみ式 : ベビーキープ (平面型) 折りたたみ式 : 床下点検口600角 : 屋内消火栓 (別途工事) : 幕掛金物 : センターネットフック : RD、配管等 (別途工事) : RDカバー : RC壁 : 乾式遮音耐火壁 (Z229) : 乾式耐火壁 (Z233)														
	: 手洗いカウンター (ボウル別途工事) : おむつ交換台 : 消火器ボックス 点 線 : 誘導用及び注意喚起用床材300角 (外部: 磁器製タイルⅠ類無釉、内部: 塩化ビニル製) : FLからの床の高さを示す : 建員番号 : 家具番号														
株式会社 西村建築設計事務所 Nishimura Architecture office Co.Ltd		一級建築士事務所 北海道知事登録 (石) 第387号 一級建築士登録第221098号 安中 元規		日 付		工 事 名 称		(仮称) 藻岩・啓北商業再編新設校新築ほか工事 (主体工事)		縮 尺 A3 : S= 1 : 100 A1 : S=A3×2		図 面 名 称 平面詳細図 1階-2		図 面 番 号 A-069号	

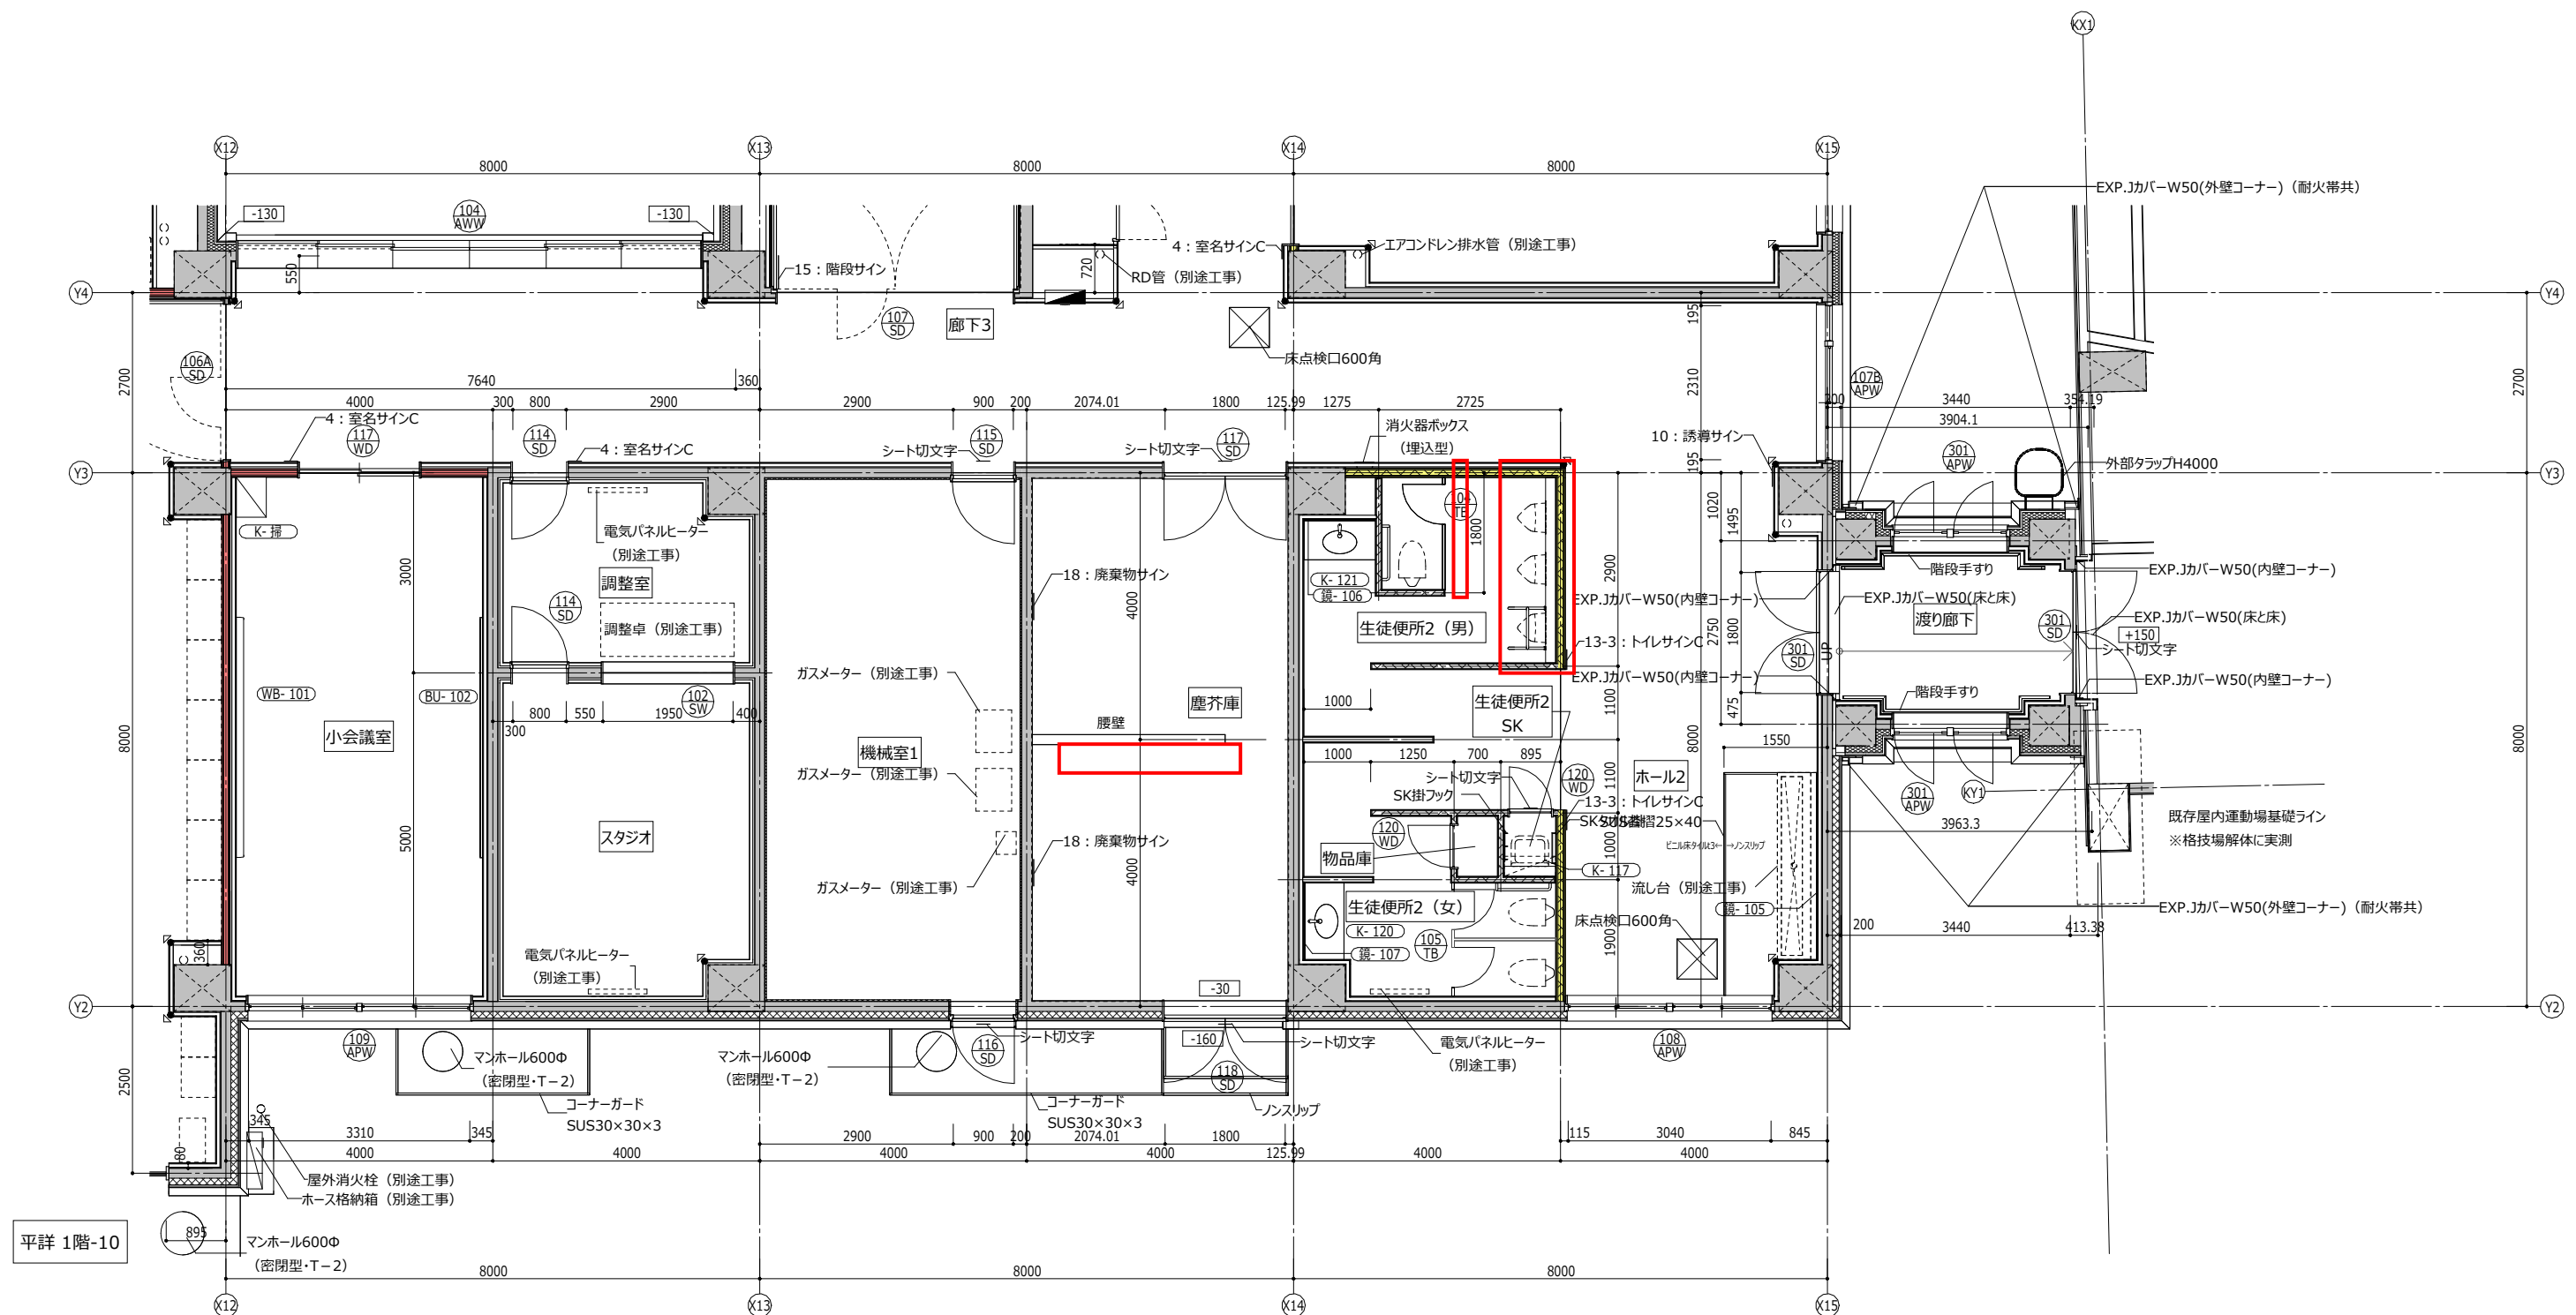


凡例

 : 壁出隅 (木製65×65)
 : RC角面取 W15
 : 多目的便所手すり
 : 便所用手すり(大器用器)
 : 便所用手すり(小器用器)
 : 背もたれ
 : 大便秘器 (別途工事)
 : 小便器 (別途工事)
 : 手洗い (別途工事)
 : SK (別途工事)
 : オストメイト (別途工事)

  : 床下点検口600角
  : 屋内消火栓 (別途工事)
  : 幕掛金物
  : センターネットフック
  : RD、配管等 (別途工事)
  : RDカバー
  : RC壁
  : 乾式遮音耐火壁 (Z229)
  : 乾式耐火壁 (Z233)

 : 手洗いカウンター (ボール別途工事)
  : おむつ交換台
  : 消火器ボックス
   : 誘導用及び注意喚起用床材300角
 (外部: 磁器製タイル I 類無釉、内部: 塩化ビニル製)
  : FLからの床の高さを示す
  : 建具番号
  : 家具番号

展開方向

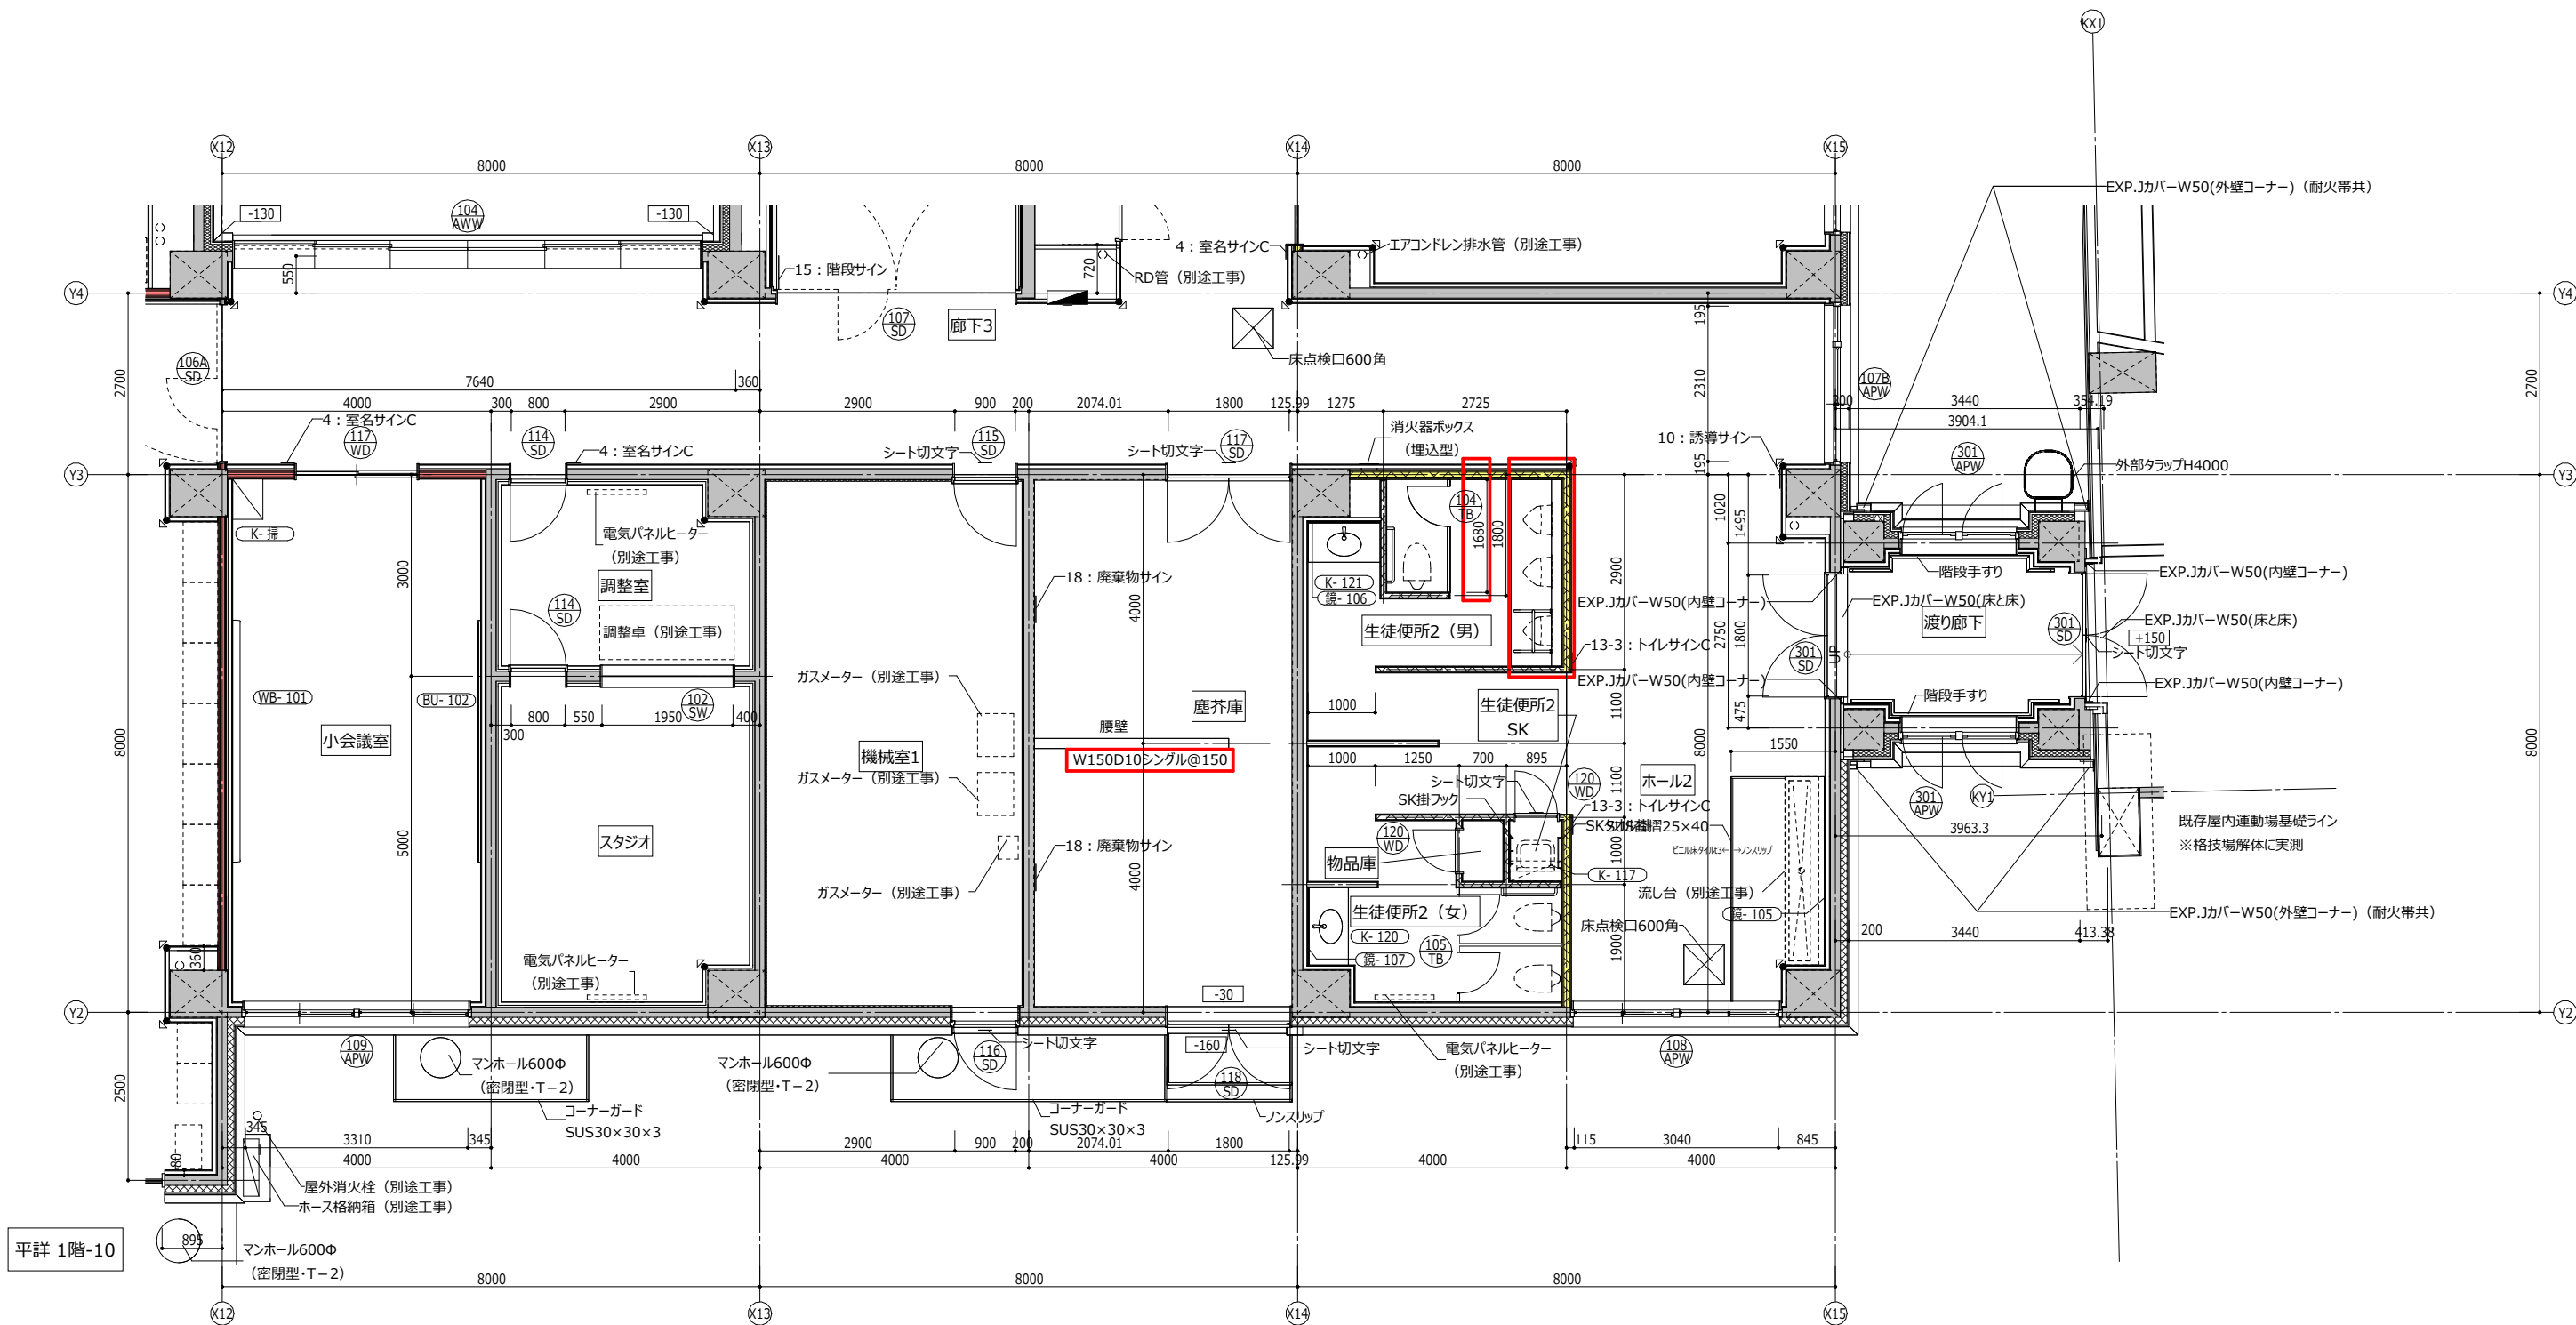


凡例

- : 壁出隅 (木製65×65) ● : RC角面取W15 〰 : 多目的便所手すり 〰 : 便用手すり(大便器用) 〰 : 便用手すり(小便器用) 〰 : 背もたれ 〰 : 大便器 (別途工事) 〰 : 小便器 (別途工事) 〰 : 手洗い (別途工事) 〰 : SK (別途工事) 〰 : オストメイト (別途工事)
- 〰 : ベビーキープ (コーナー型) 折りたたみ式 〰 : ベビーキープ (平面型) 折りたたみ式 〰 : 床下点検口600角 〰 : 屋内消火栓 (別途工事) 〰 : 吊掛金物 〰 : センターネットフック 〰 : RD、配管等 (別途工事) 〰 : RDカバー
- 〰 : 手洗いカウンター (ボウル別途工事) 〰 : おむつ交換台 〰 : 消火器ボックス 〰 : 誘導用及び注意喚起用床材300角 (外部: 磁器製タイルI類無ゆう、内部: 塩化ビニル製)
- 〰 : 乾式遮音耐火壁 (Z229) 〰 : 乾式耐火壁 (Z233)
- 〰 : FLからの床の高さを示す 〰 : 建具番号 〰 : 家具番号




一級建築士事務所 北海道知事登録 (石) 第387号 株式会社 西村建築設計事務所 Nishimura Architecture office Co.,Ltd	一級建築士登録第221098号 安中 元規	日付	工事名称	(仮称) 藻岩・啓北商業再編新設校新築ほか工事 (主体工事)	縮尺	図面名称	図面番号
					A3 : S= 1 : 100 A1 : S=A3×2	平面詳細図 1階-11	A-078号

誤

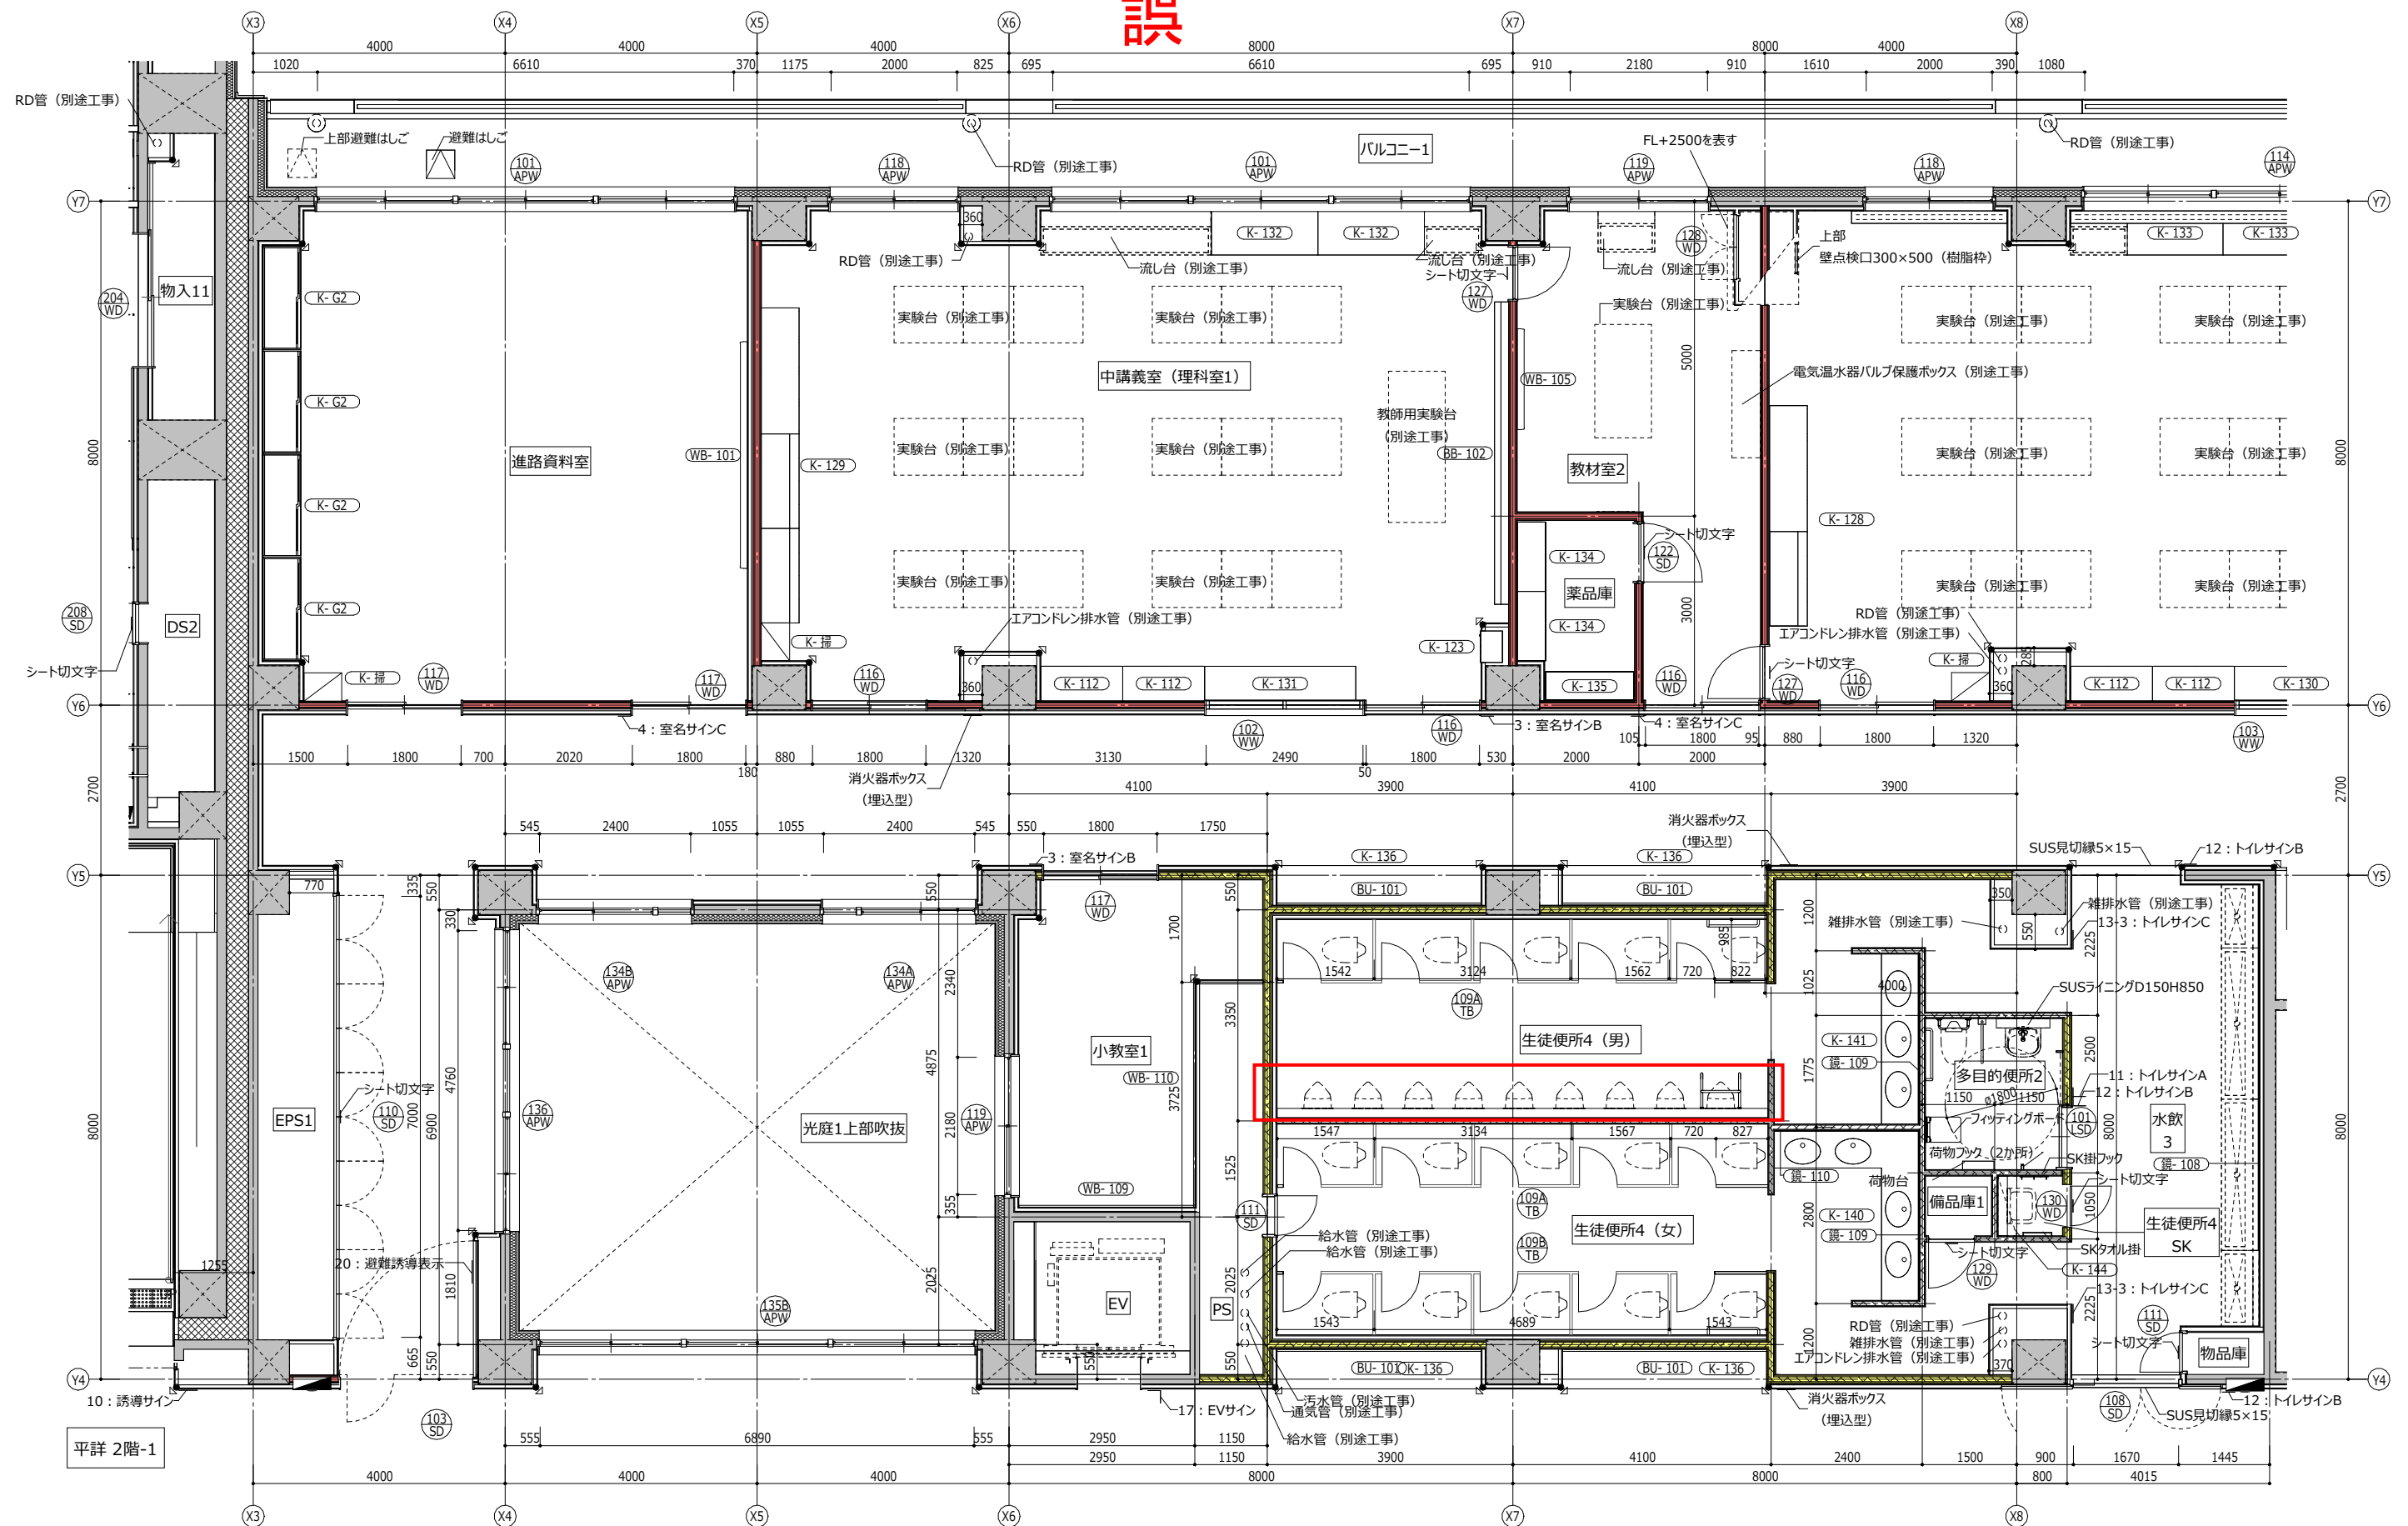


凡例	壁出隅(木製65×65) RC角面取W15 多目的便所手すり 便所用手すり(大器用) 便所用手すり(小器用) 背もたれ 大便器(別途工事) 小便器(別途工事) 手洗い(別途工事) SK(別途工事) オストメイト(別途工事)
	ベビーキープ(コーナー型) 折りたたみ式 ベビーキープ(平面型) 折りたたみ式 床下点検口600角 屋内消火栓(別途工事) 吊掛金物 センターネットフック RD、配管等(別途工事) RDカバー RC壁 乾式遮音耐火壁(Z229) 乾式耐火壁(Z233)
	手洗いカウンター(ボウル別途工事) おむつ交換台 消火器ボックス 誘導用及び注意喚起用床材300角 (外部:磁器製タイルI類無ゆう、内部:塩化ビニル製) +100:FLからの床の高さを示す 100SD:建具番号 K-100:家具番号

正

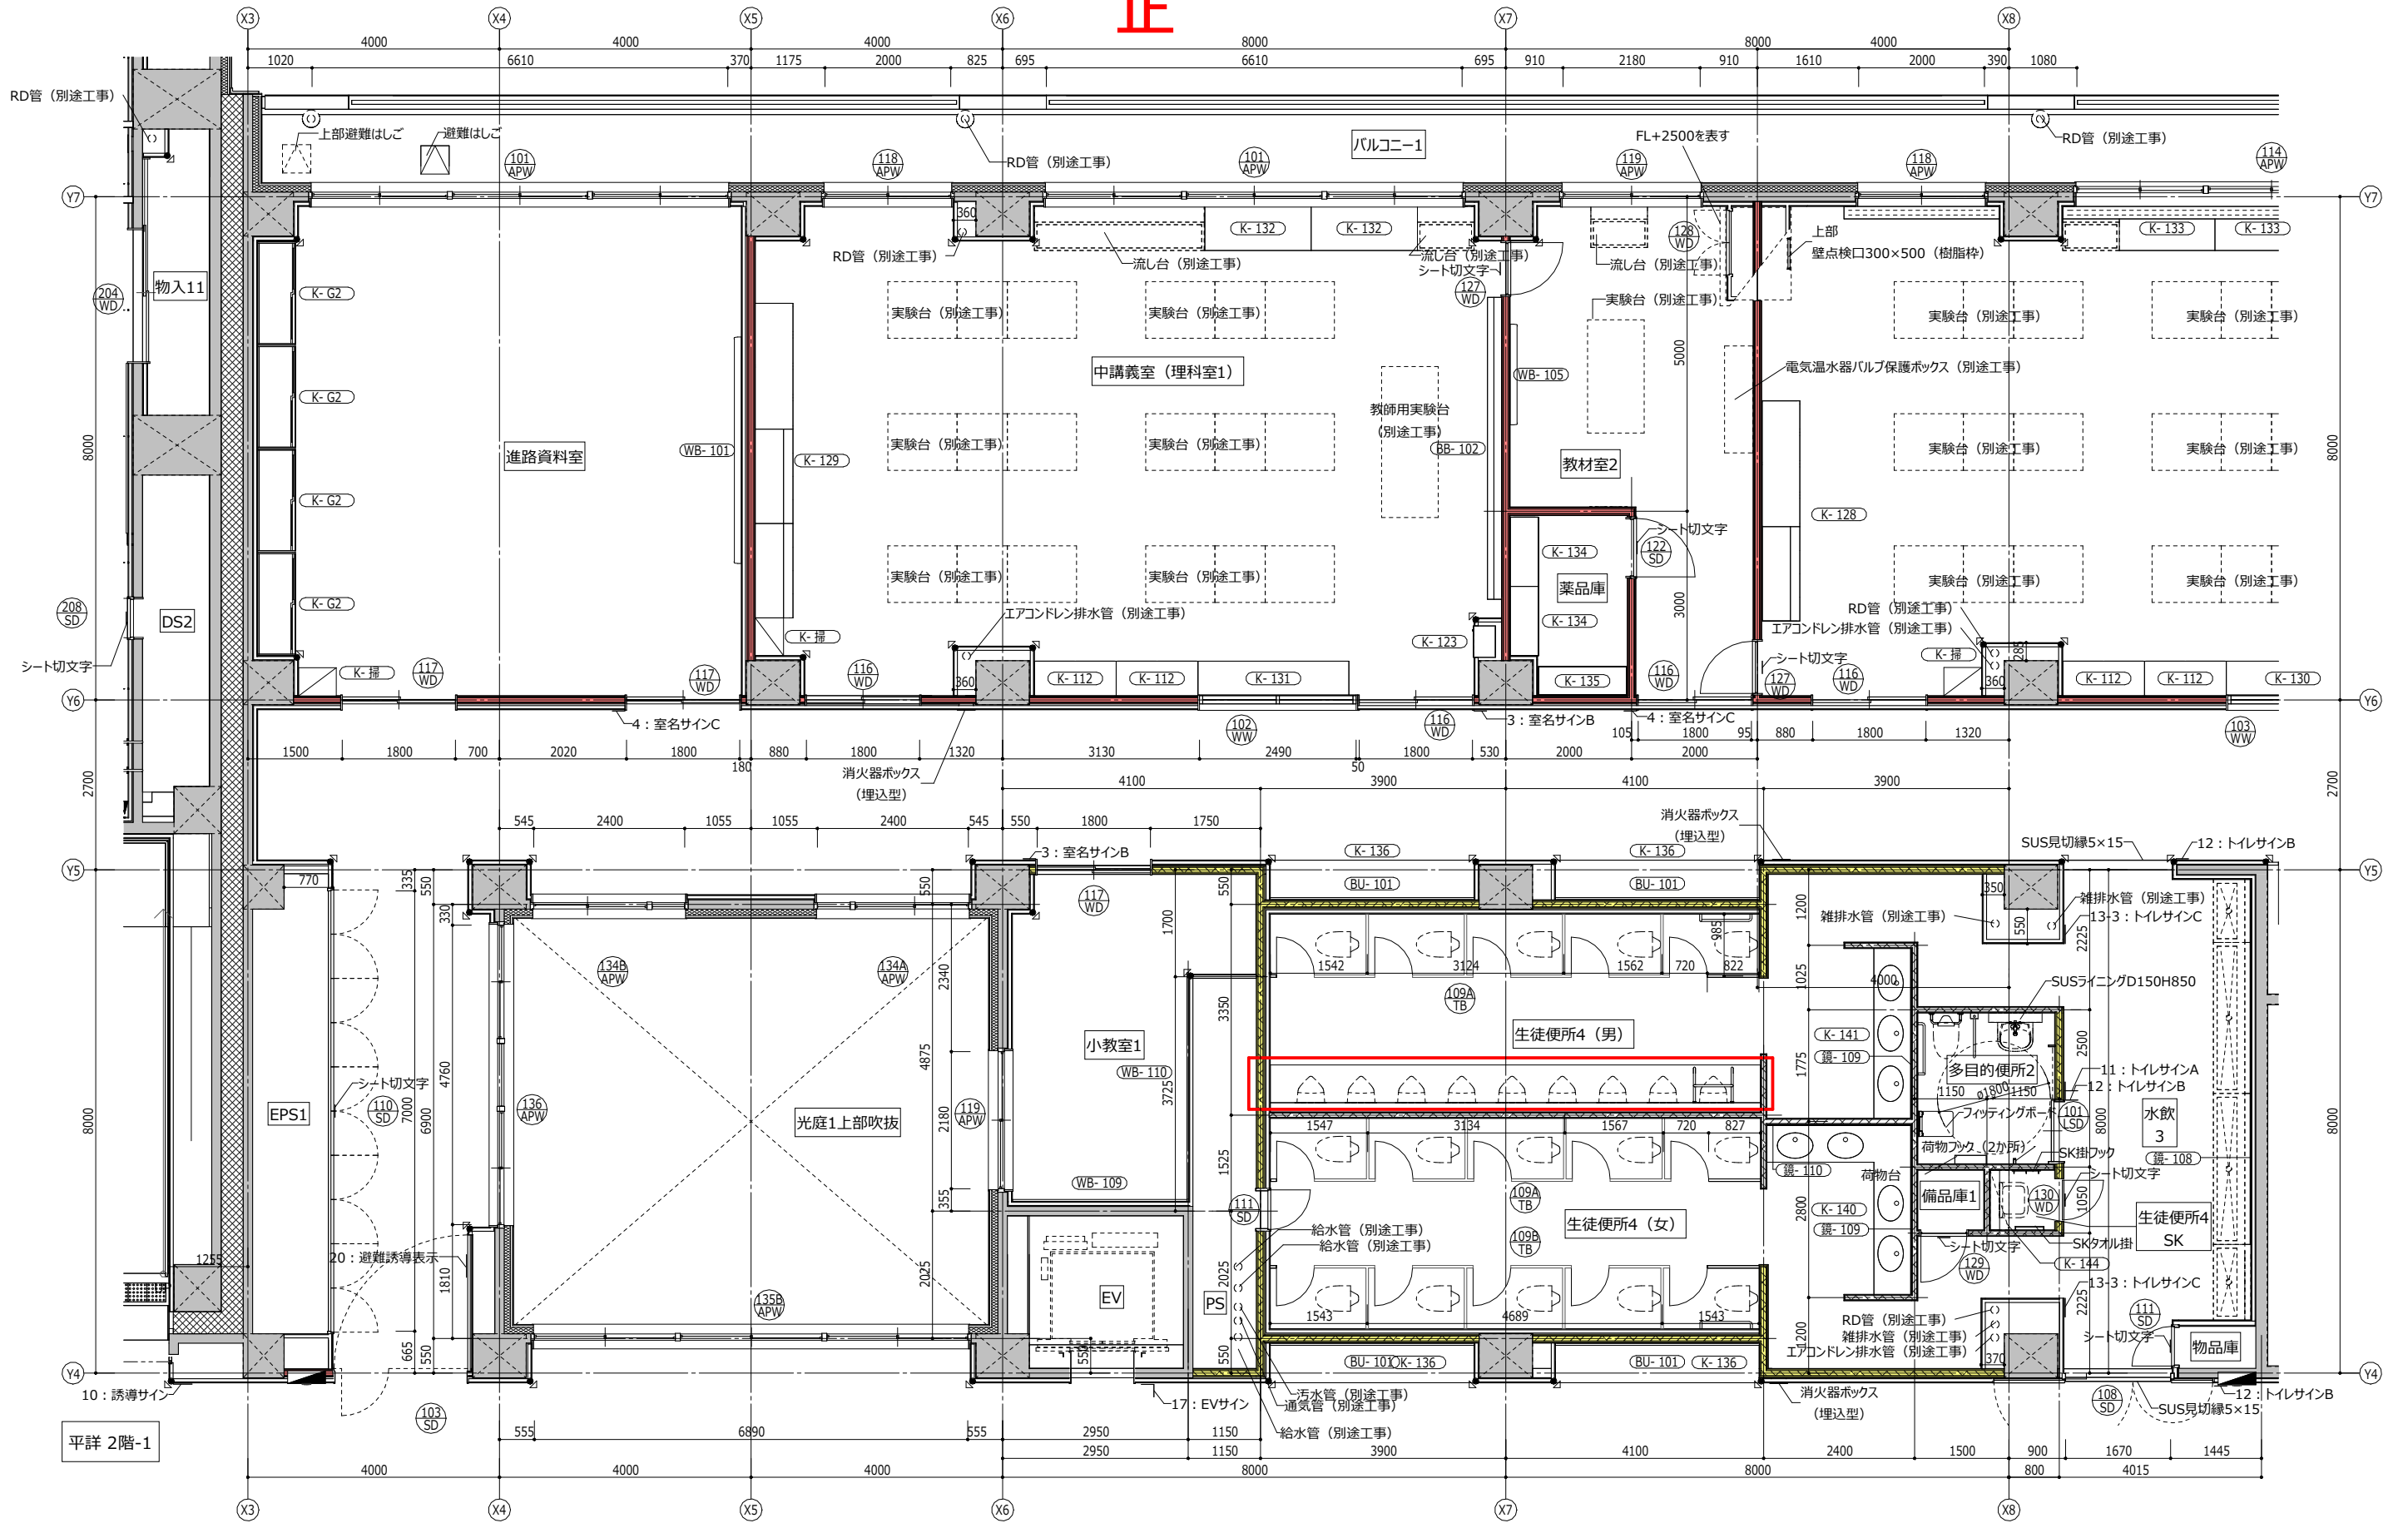

凡例	壁出隅(木製65×65) RC角面取W15 多目的便所手すり 便所用手すり(大器用) 便所用手すり(小器用) 背もたれ 大便器(別途工事) 小便器(別途工事) 手洗い(別途工事) SK(別途工事) オストメイト(別途工事)
	ベビーキープ(コーナー型) 折りたたみ式 ベビーキープ(平面型) 折りたたみ式 床下点検口600角 屋内消火栓(別途工事) 吊掛金物 センターネットフック RD、配管等(別途工事) RDカバー RC壁 乾式遮音耐火壁(Z229) 乾式耐火壁(Z233)
	手洗いカウンター(ボウル別途工事) おむつ交換台 消火器ボックス 誘導用及び注意喚起用床材300角 (外部:磁器製タイルI類無ゆう、内部:塩化ビニル製) +100:FLからの床の高さを示す 100SD:建具番号 K-100:家具番号

誤

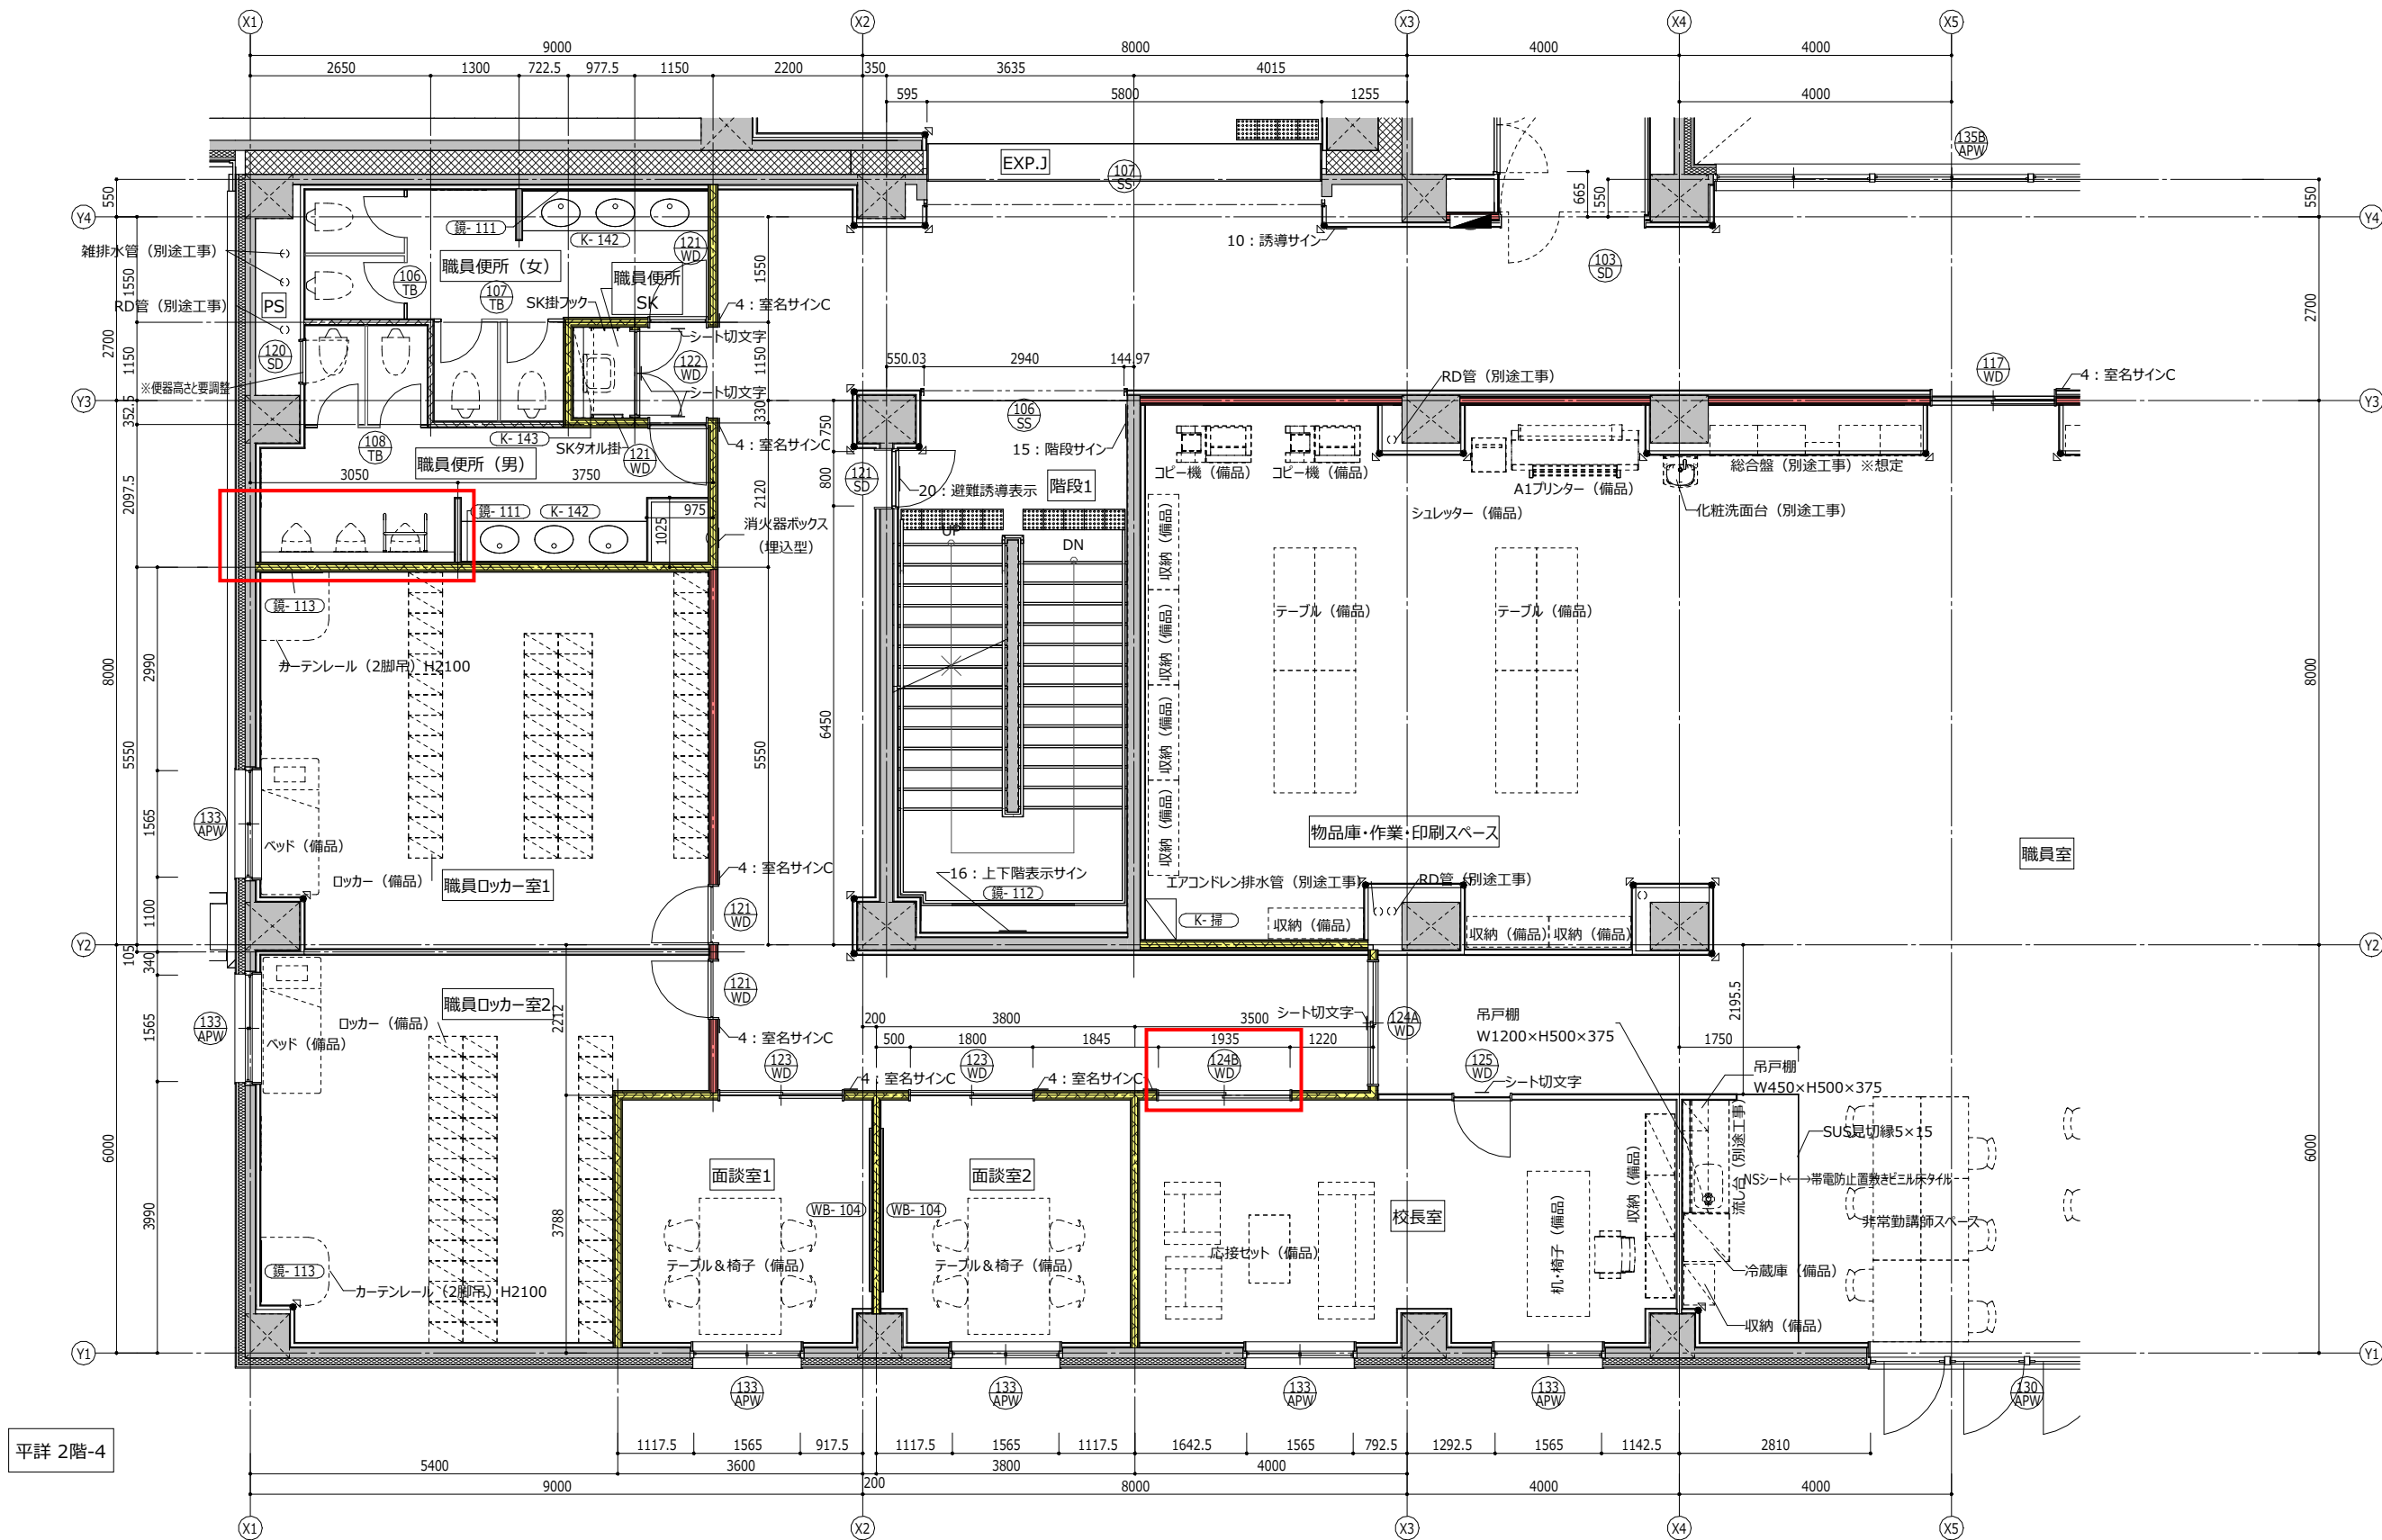

平詳 2階-4

凡例

壁出隅 (木製65×65)

RC角面取 W15

多目的便所手すり

便所用手すり(大使用用)

便所用手すり(小使用用)

背もたれ

大便器 (別途工事)

小便器 (別途工事)

手洗い (別途工事)

SK (別途工事)

オストメイト (別途工事)

ベビーキープ (コーナー型) 折りたたみ式

ベビーキープ (平面型) 折りたたみ式

床下点検口600角

屋内消火栓 (別途工事)

幕掛金物

センターネットフック

RD、配管等 (別途工事)

RDカバー

RC壁

乾式遮音耐火壁 (Z229)

乾式耐火壁 (Z233)

手洗いカウンター (ボウル別途工事)

おむつ交換台

消火器ボックス

誘導用及び注意喚起用床材300角 (外部: 磁器製タイル I 類無ゆう、内部: 塩化ビニル製)

[+100]: FLからの床の高さを示す

(100 SD): 建具番号

(K-100): 家具番号

A
展開
方向
C

D

B

一級建築士事務所 北海道知事登録 (石) 第387号 株式会社 西村建築設計事務所 Nishimura Architecture office Co.,Ltd	一級建築士登録第221098号 安中 元規	日付	工事名称	(仮称) 藻岩・啓北商業再編新設校新築ほか工事 (主体工事)	縮尺	図面名称	図面番号
					A3 : S= 1 : 100 A1 : S=A3×2	平面詳細図 2階-4	A-082号


平詳 2階-4

: 壁出隅 (木製65×65)
 : RC角面取W15
 : 多目的便所手すり
 : 便所用手すり(大便秘器用)
 : 便所用手すり(小便器用)
 : 背もたれ
 : 大便秘器 (別途工事)
 : 小便器 (別途工事)
 : 手洗い (別途工事)
 : SK (別途工事)
 : オストメイト (別途工事)


: ベビーキープ (コーナー型) 折りたたみ式
 : ベビーキープ (平面型) 折りたたみ式
 : 床下点検口600角
 : 屋内消火栓 (別途工事)
 : 幕掛金物
 : センターネットフック
 : RD、配管等 (別途工事)
 : RDカバー
 : RC壁
 : 乾式遮音耐火壁 (Z229)
 : 乾式耐火壁 (Z233)

: 手洗いカウンター (ボウル別途工事)
 : おむつ交換台
 : 消火器ボックス
 : 誘導用及び注意喚起用床材300角 (外部: 磁器製タイル I 類無ゆう、内部: 塩化ビニル製)
 : +100 : FLからの床の高さを示す
 : 100SD : 建具番号
 : K-100 : 家具番号



 株式会社 西村建築設計事務所 Nishimura Architecture office Co.Ltd	一級建築士事務所 北海道知事登録（石）第387号	一級建築士登録第221098号 安中 元規	日 付	工 事 名 称	（仮称）藻岩・啓北商業再編新設校新築ほか工事（主体工事）	縮 尺	図 面 名 称	図 面 番 号
						A3 : S = 1 : 100 A1 : S = A3 × 2	平面詳細図 2階-4	A-082号

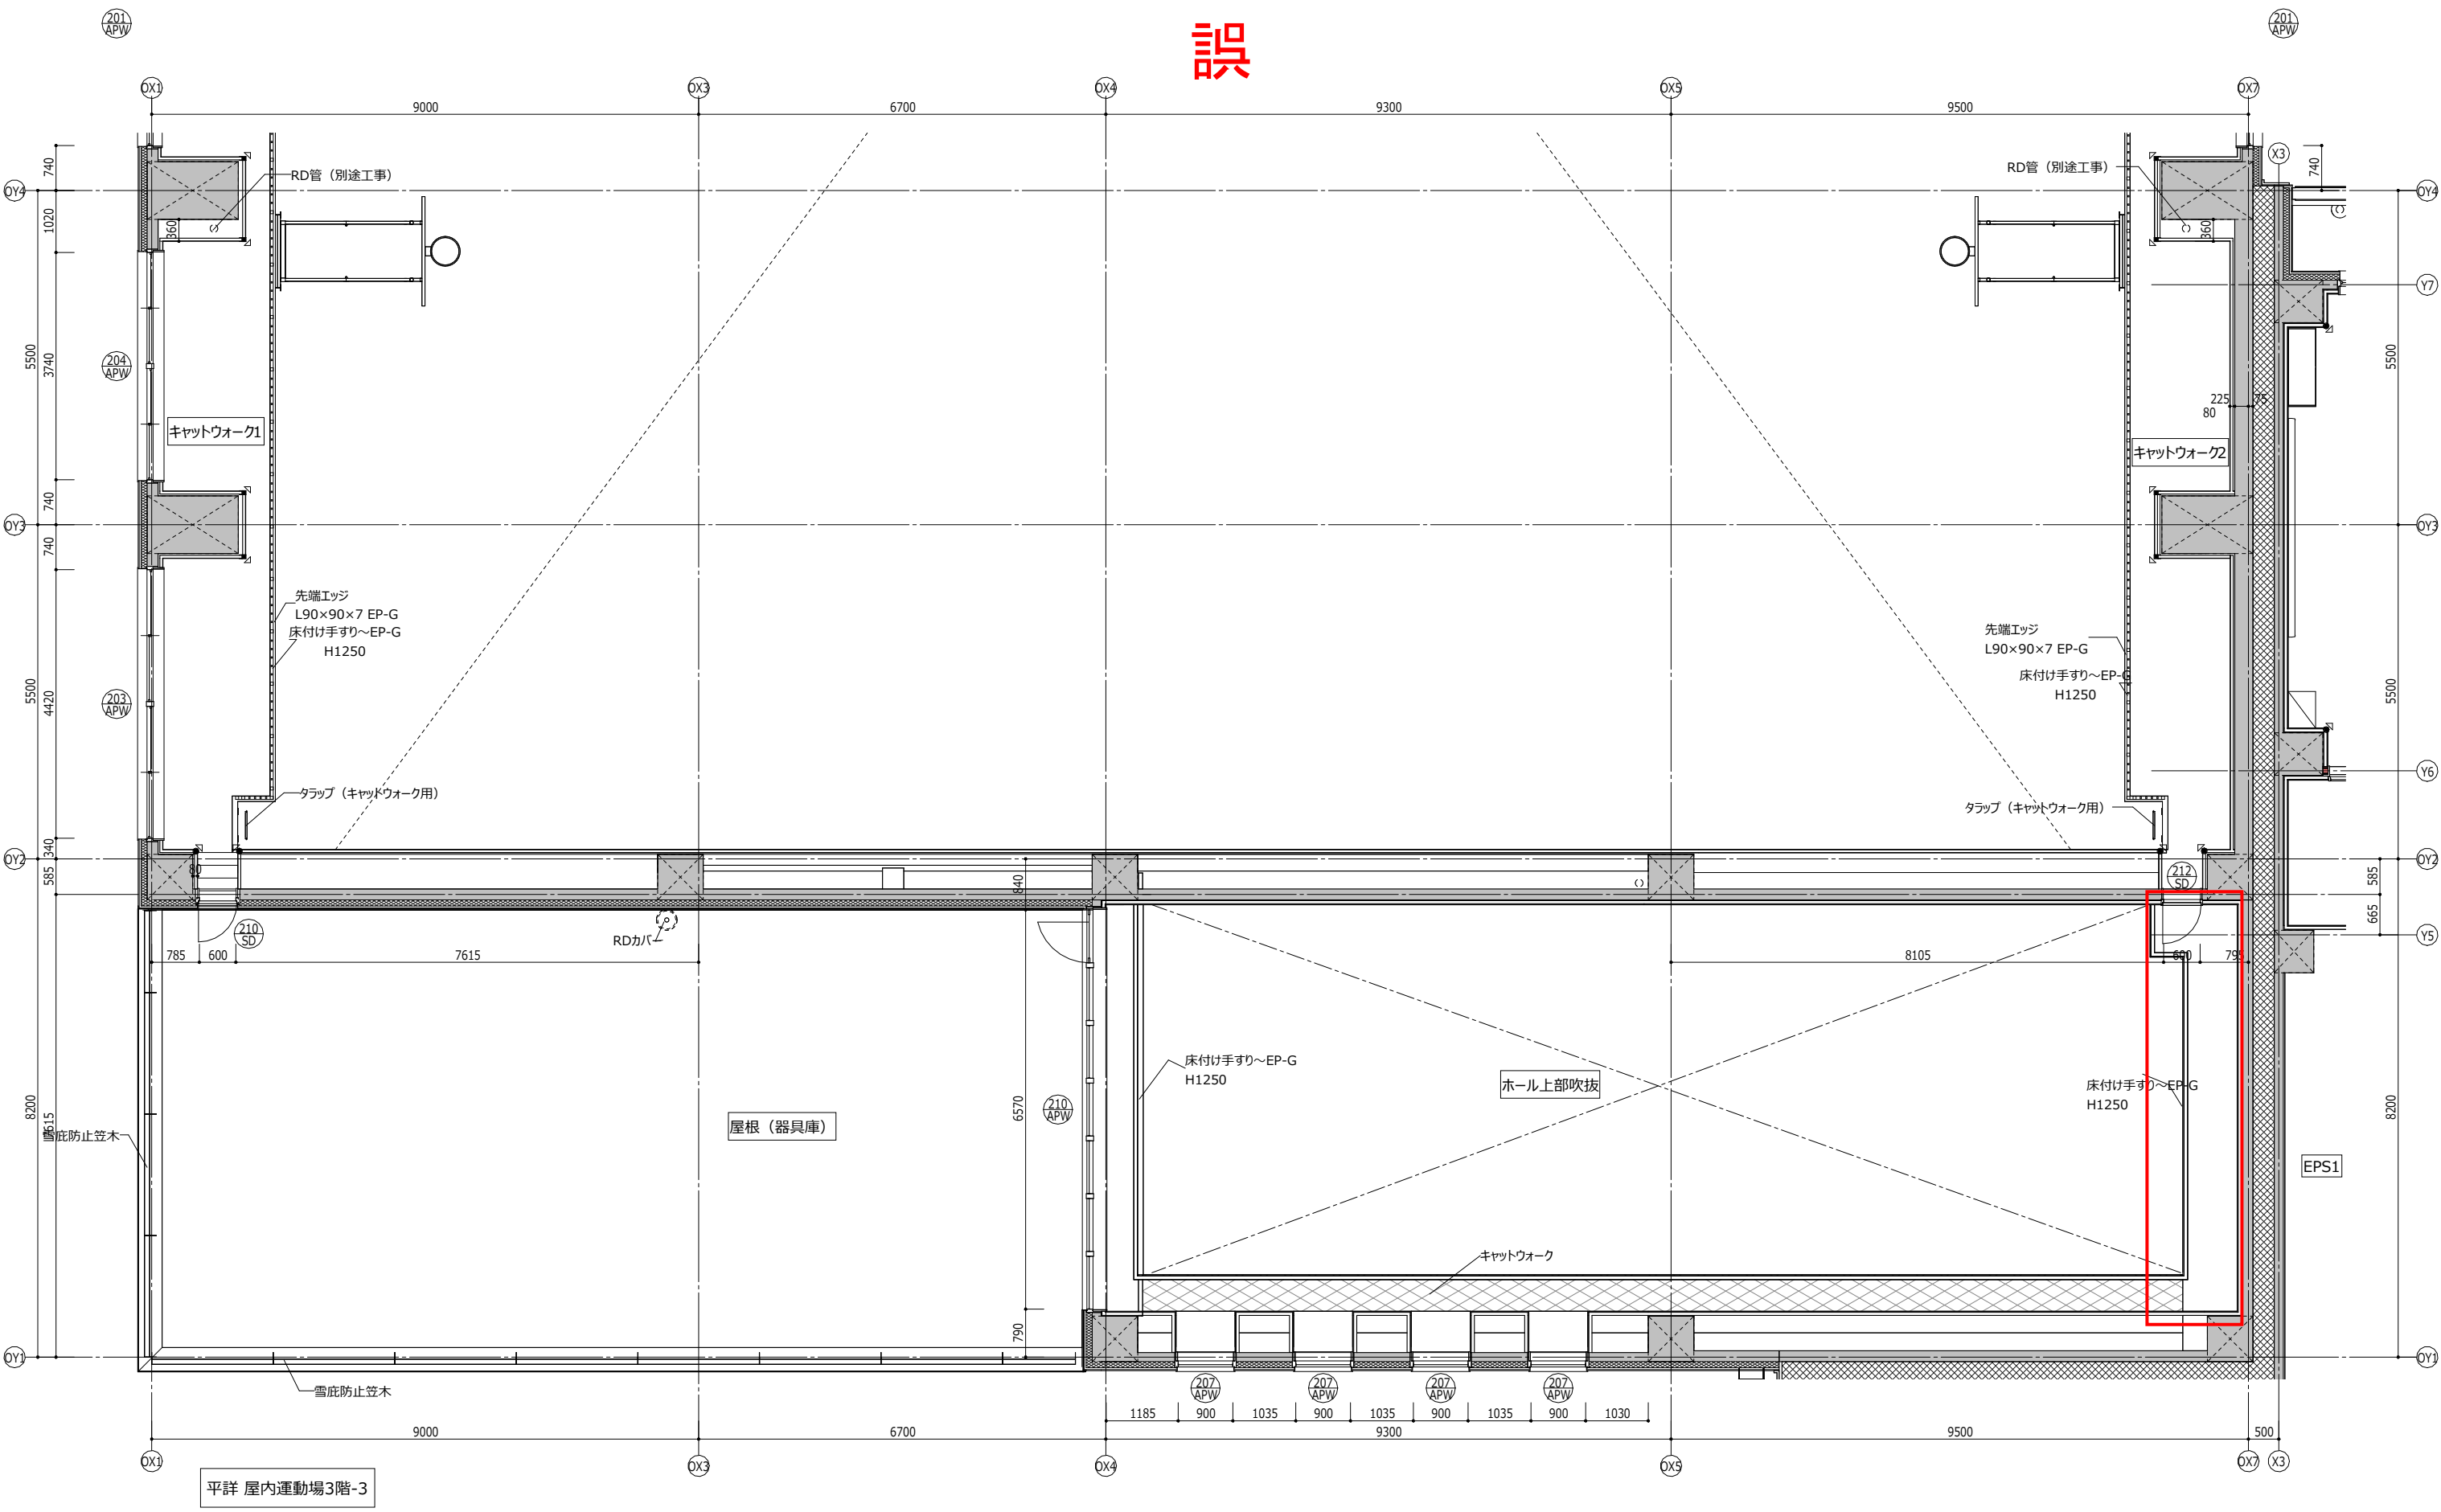

凡例	: 壁出隅 (木製65×65) : RC角面取W15 : 多目的便所手すり : 便所用手すり(大便器用) : 便所用手すり(小便器用) : 背もたれ : 大便器 (別途工事) : 小便器 (別途工事) : 手洗い (別途工事) : SK (別途工事) : オストメイト (別途工事)												
	: ベビーキープ (コーナー型) 折りたたみ式 : ベビーキープ (平面型) 折りたたみ式 : 床下点検口600角 : 屋内消火栓 (別途工事) : 幕掛金物 : センターネットフック : RD、配管等 (別途工事) : RDカバー : RC壁 : 乾式遮音耐火壁 (Z229) : 乾式耐火壁 (Z233)												
	: 手洗いカウンター (ボウル別途工事) : おむつ交換台 : 消火器ボックス : 誘導用及び注意喚起用床材300角 : 点線 (外部: 磁器製タイル I 類無ゆう、内部: 塩化ビニル製) : +100 : FLからの床の高さを示す : 100SD : 建具番号 : K-100 : 家具番号												
一級建築士事務所 北海道知事登録 (石) 第387号 株式会社 西村建築設計事務所 Nishimura Architecture office Co.Ltd		一級建築士登録第221098号 安中 元規		日付		工事名称 (仮称) 藻岩・啓北商業再編新設校新築ほか工事 (主体工事)		縮尺 A3 : S= 1 : 100 A1 : S=A3×2		図面名称 平面詳細図 屋内運動場3階-3		図面番号 A-095号	


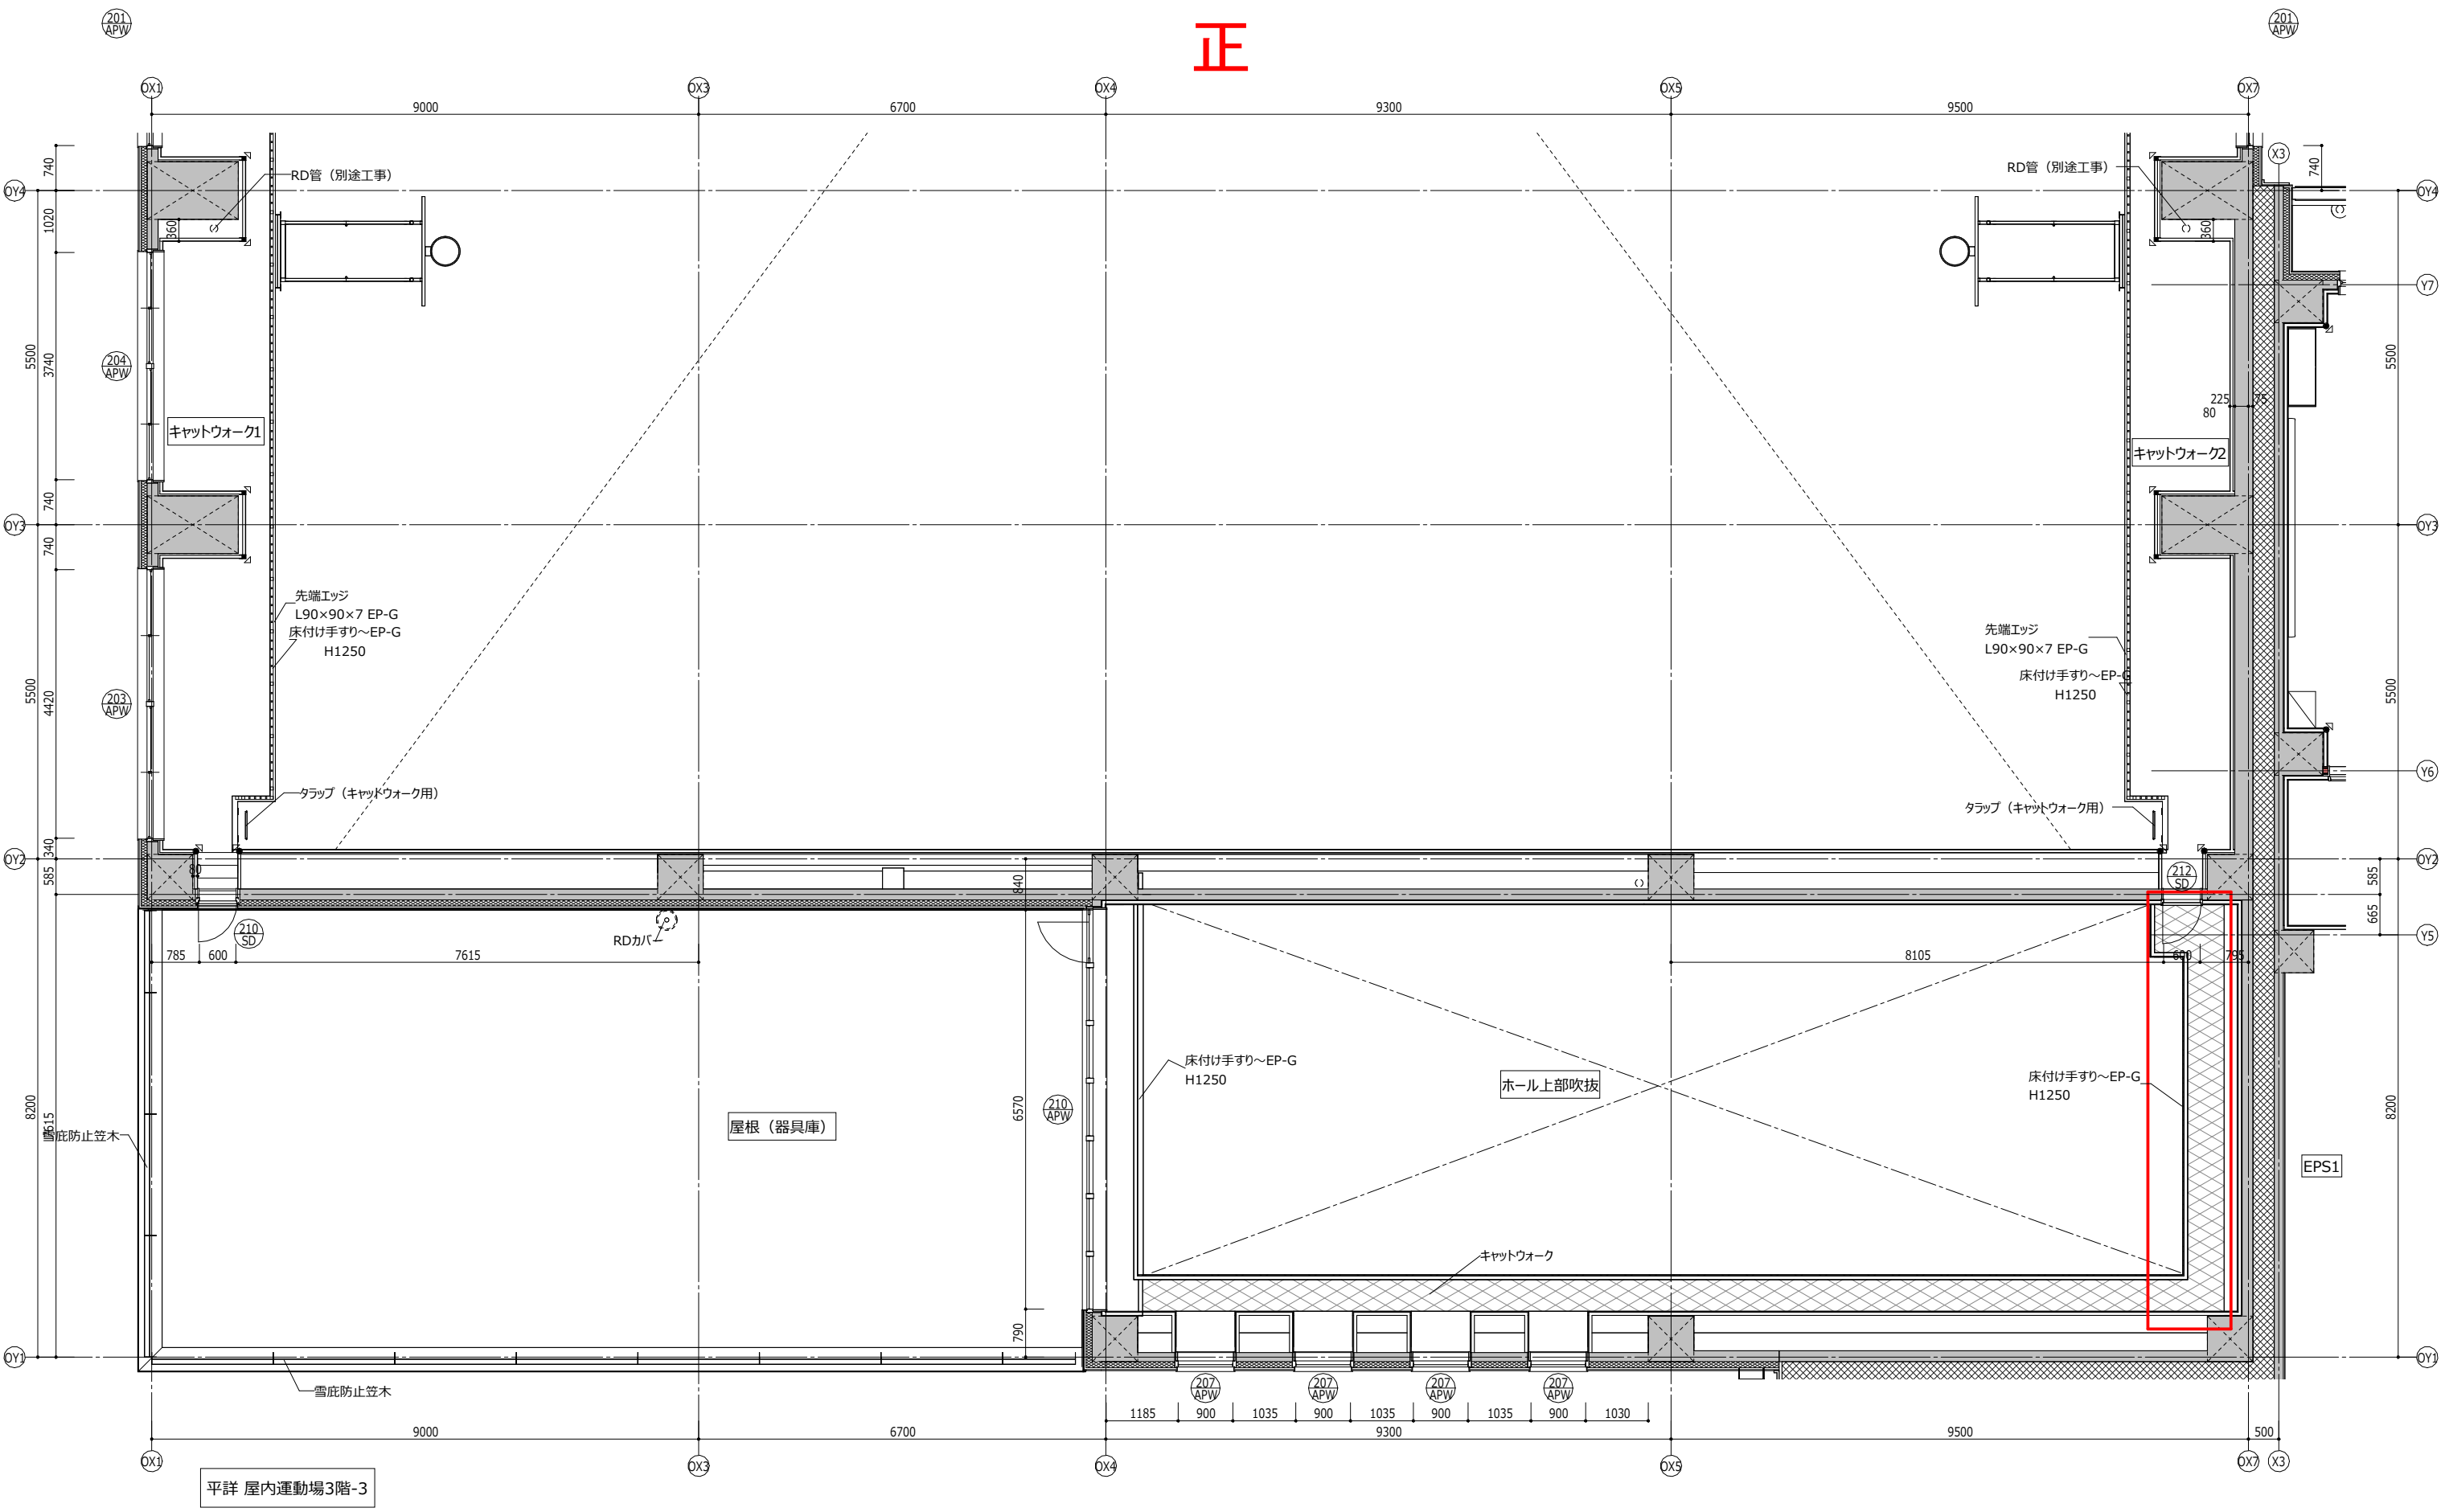


凡例 壁出隅 (木製65×65) RC角面取W15 多目的便所手すり 便所用手すり(大便器用) 便所用手すり(小便器用) 背もたれ 大便器 (別途工事) 小便器 (別途工事) 手洗い (別途工事) SK (別途工事) オストメイト (別途工事) ベビーキープ (コーナー型) 折りたたみ式 ベビーキープ (平面型) 折りたたみ式 床下点検口600角 屋内消火栓 (別途工事) 幕掛金物 センターネットフック RD、配管等 (別途工事) RDカバー RC壁 乾式遮音耐火壁 (Z229) 乾式耐火壁 (Z233) 手洗いカウンター (ボウル別途工事) おむつ交換台 消火器ボックス 誘導用及び注意喚起用床材300角 (外部：磁器製タイルI類無ゆう、内部：塩化ビニル製) +100 : FLからの床の高さを示す 100SD : 建具番号 K-100 : 家具番号 一級建築士事務所 北海道知事登録 (石) 第387号 西村建築設計事務所 Nishimura Architecture office Co.Ltd 一級建築士登録第221098号 安中 元規 日付 工事名称 (仮称) 藻岩・啓北商業再編新設校新築ほか工事 (主体工事) 縮尺 A3 : S= 1 : 100 A1 : S=A3×2 図面名称 平面詳細図 屋内運動場3階-3 図面番号 A-095号
--

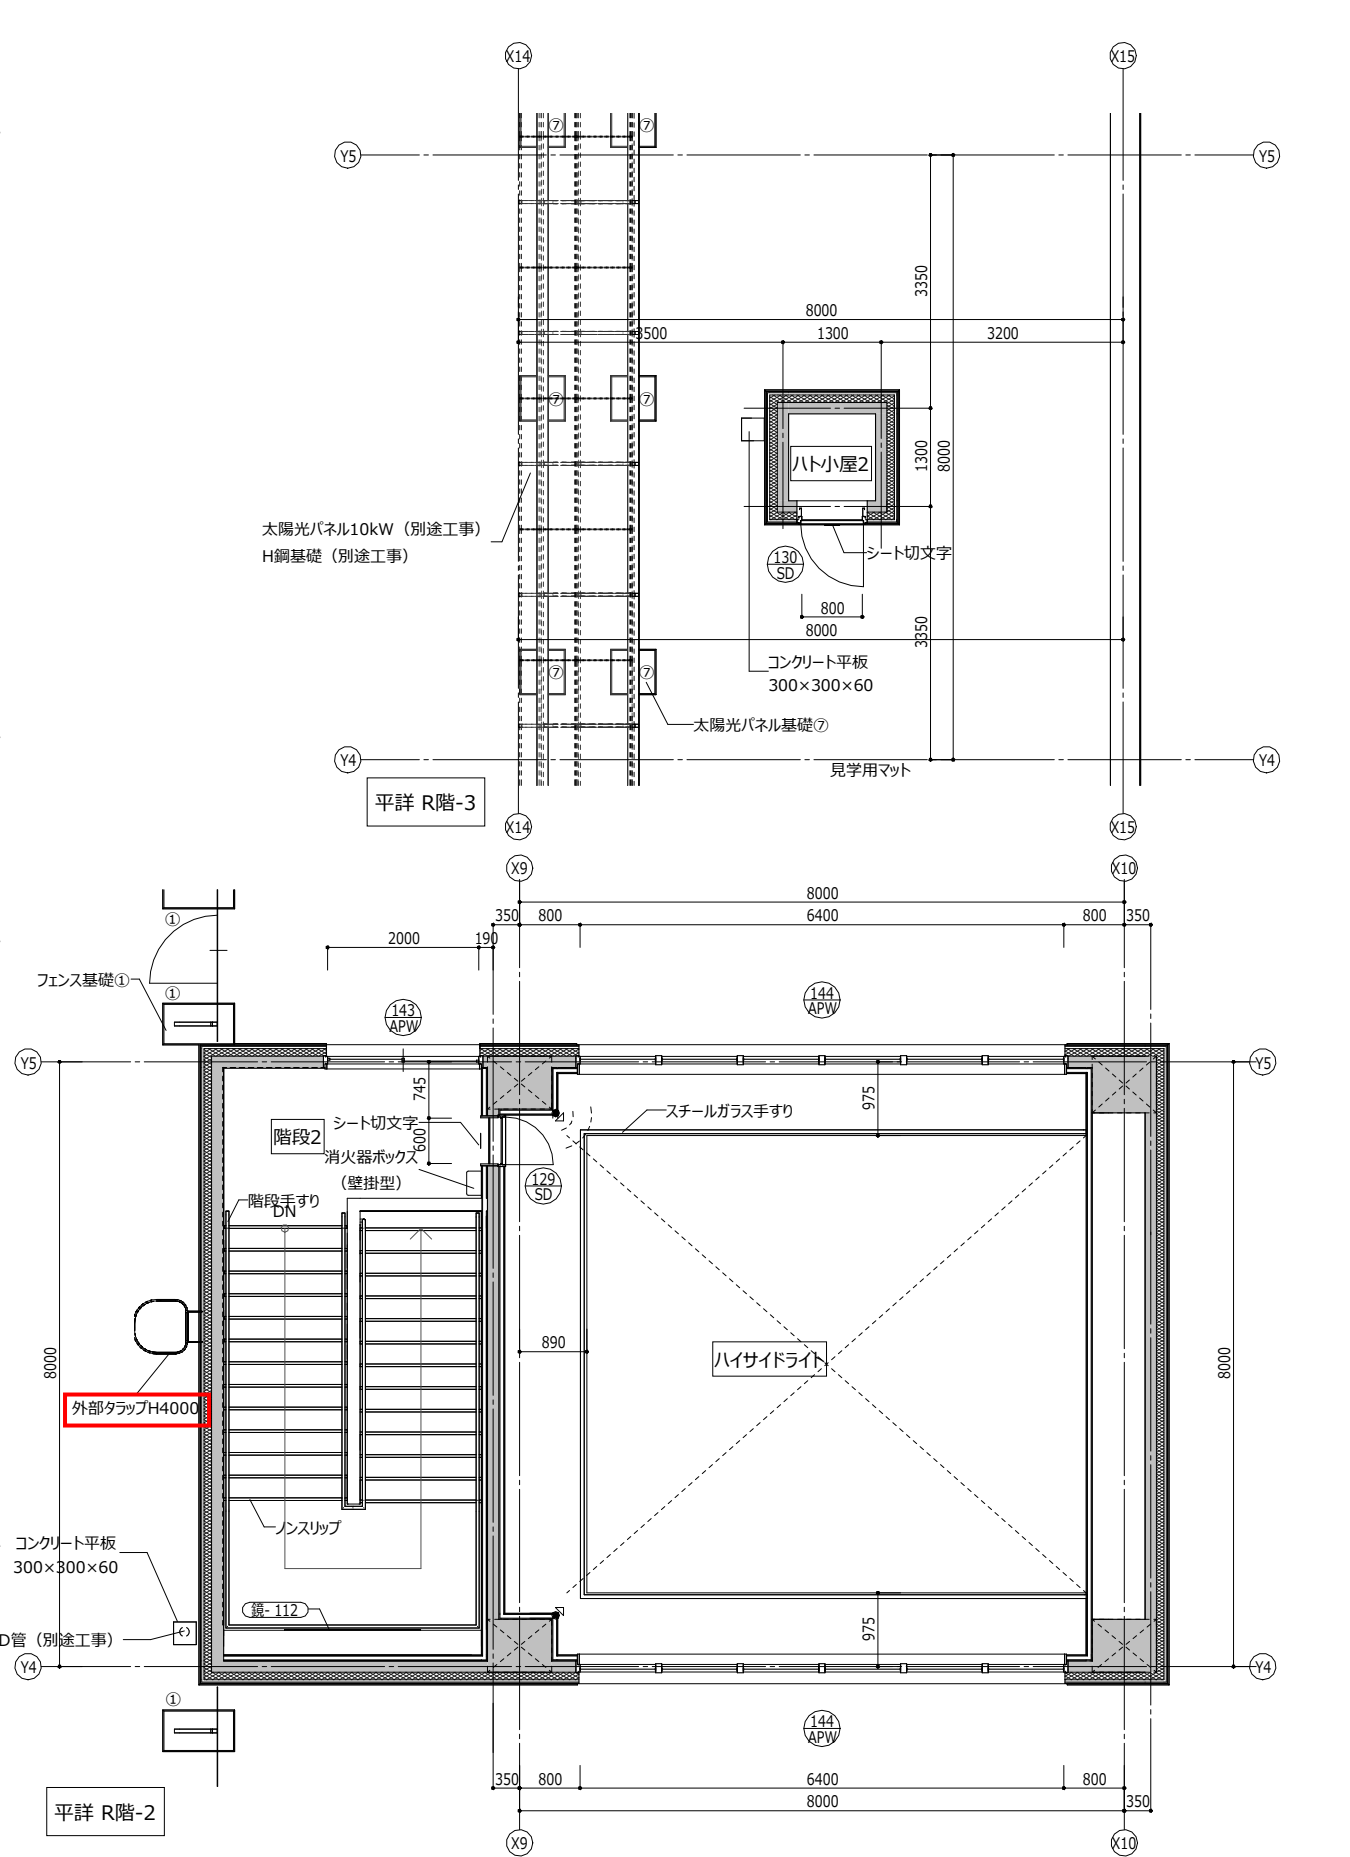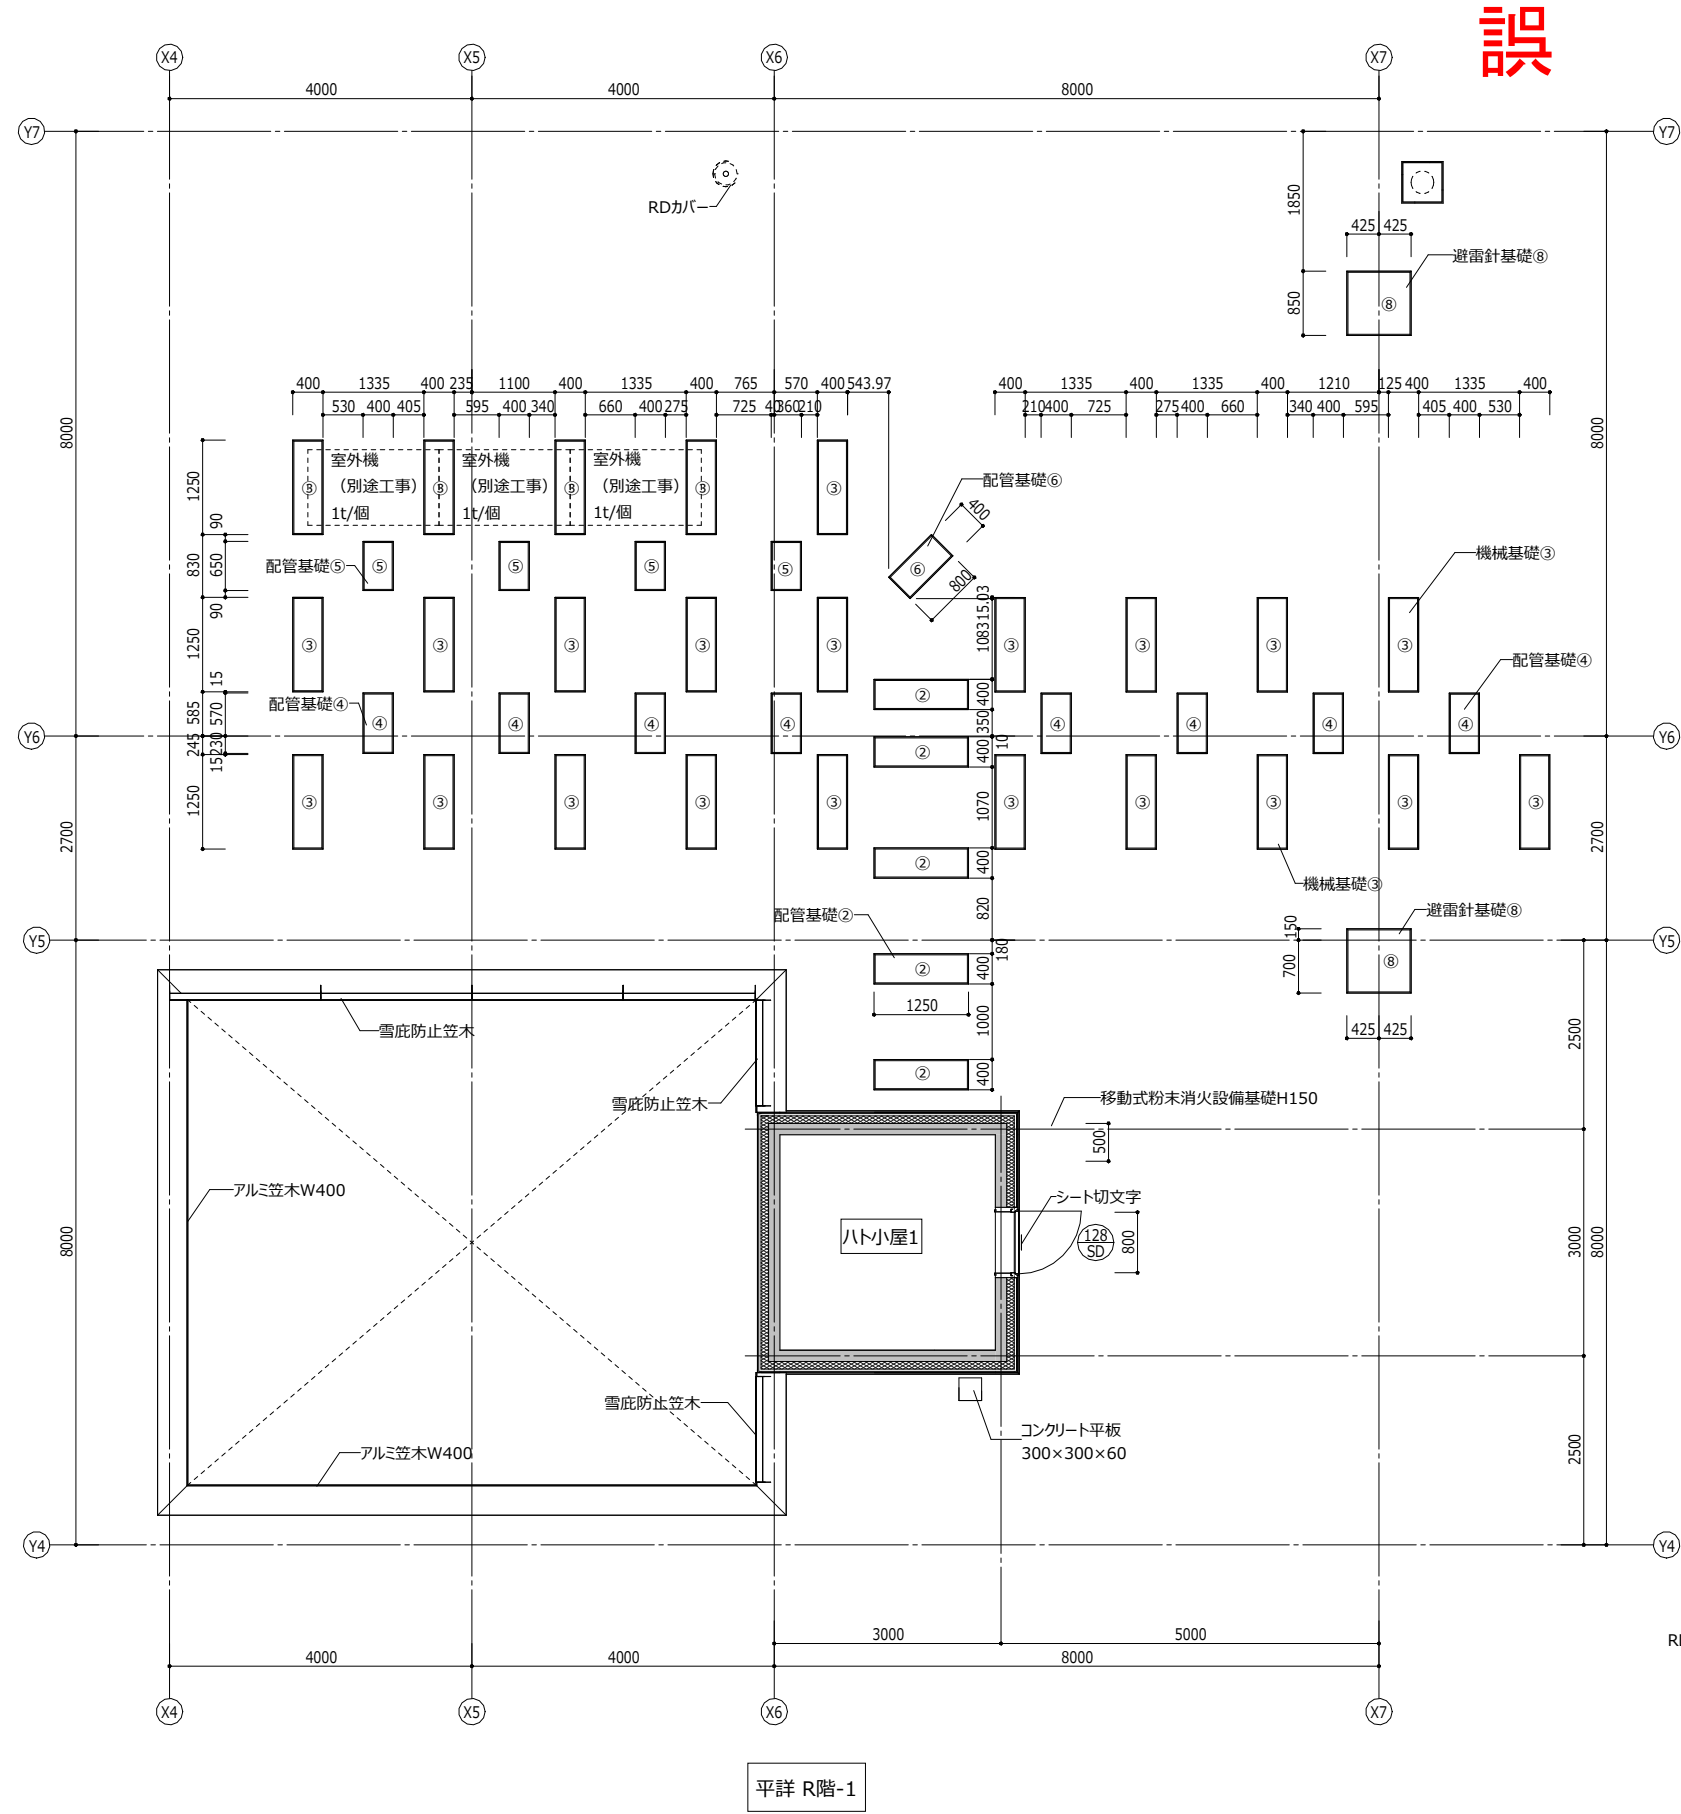


凡例	●：壁出隅（木製65×65） ○：RC角面取W15 ┐：多目的便所手すり ┌：便用手すり(大器用) ┌：便用手すり(小器用) ┐：背もたれ ○：大便器（別途工事） ○：小便器（別途工事） ○：手洗い（別途工事） ○：SK（別途工事） ○：オストメイト（別途工事）									
	○：ベビーキープ（コーナー型） 折りたたみ式 ○：ベビーキープ（平面型） 折りたたみ式 ✕：床下点検口600角 ▬：屋内消火栓（別途工事） ▼：幕掛金物 ▼：センターネットフック ⊙：RD、配管等（別途工事） ⊙：RDカバー ▬：RC壁 ▬：乾式遮音耐火壁（Z229） ▬：乾式耐火壁（Z233）									
	○：手洗いカウンター（ボウル別途工事） ○：おむつ交換台 ○：消火器ボックス 点線：誘導用及び注意喚起用床材300角 （外部：磁器製タイルⅠ類無ゆう、内部：塩化ビニル製） [+100]：FLからの床の高さを示す ○100SD：建具番号 ○K-100：家具番号									


一級建築士事務所 北海道知事登録（石）第387号 西村建築設計事務所 Nishimura Architecture office Co.Ltd	一級建築士登録第221098号 安中 元規		日 付	工 事 名 称	（仮称）藻岩・啓北商業再編新設校新築ほか工事（主体工事）	縮 尺	図 面 名 称	図 面 番 号
						A3：S= 1：100 A1：S=A3×2	平面詳細図 R階-1	A-100号

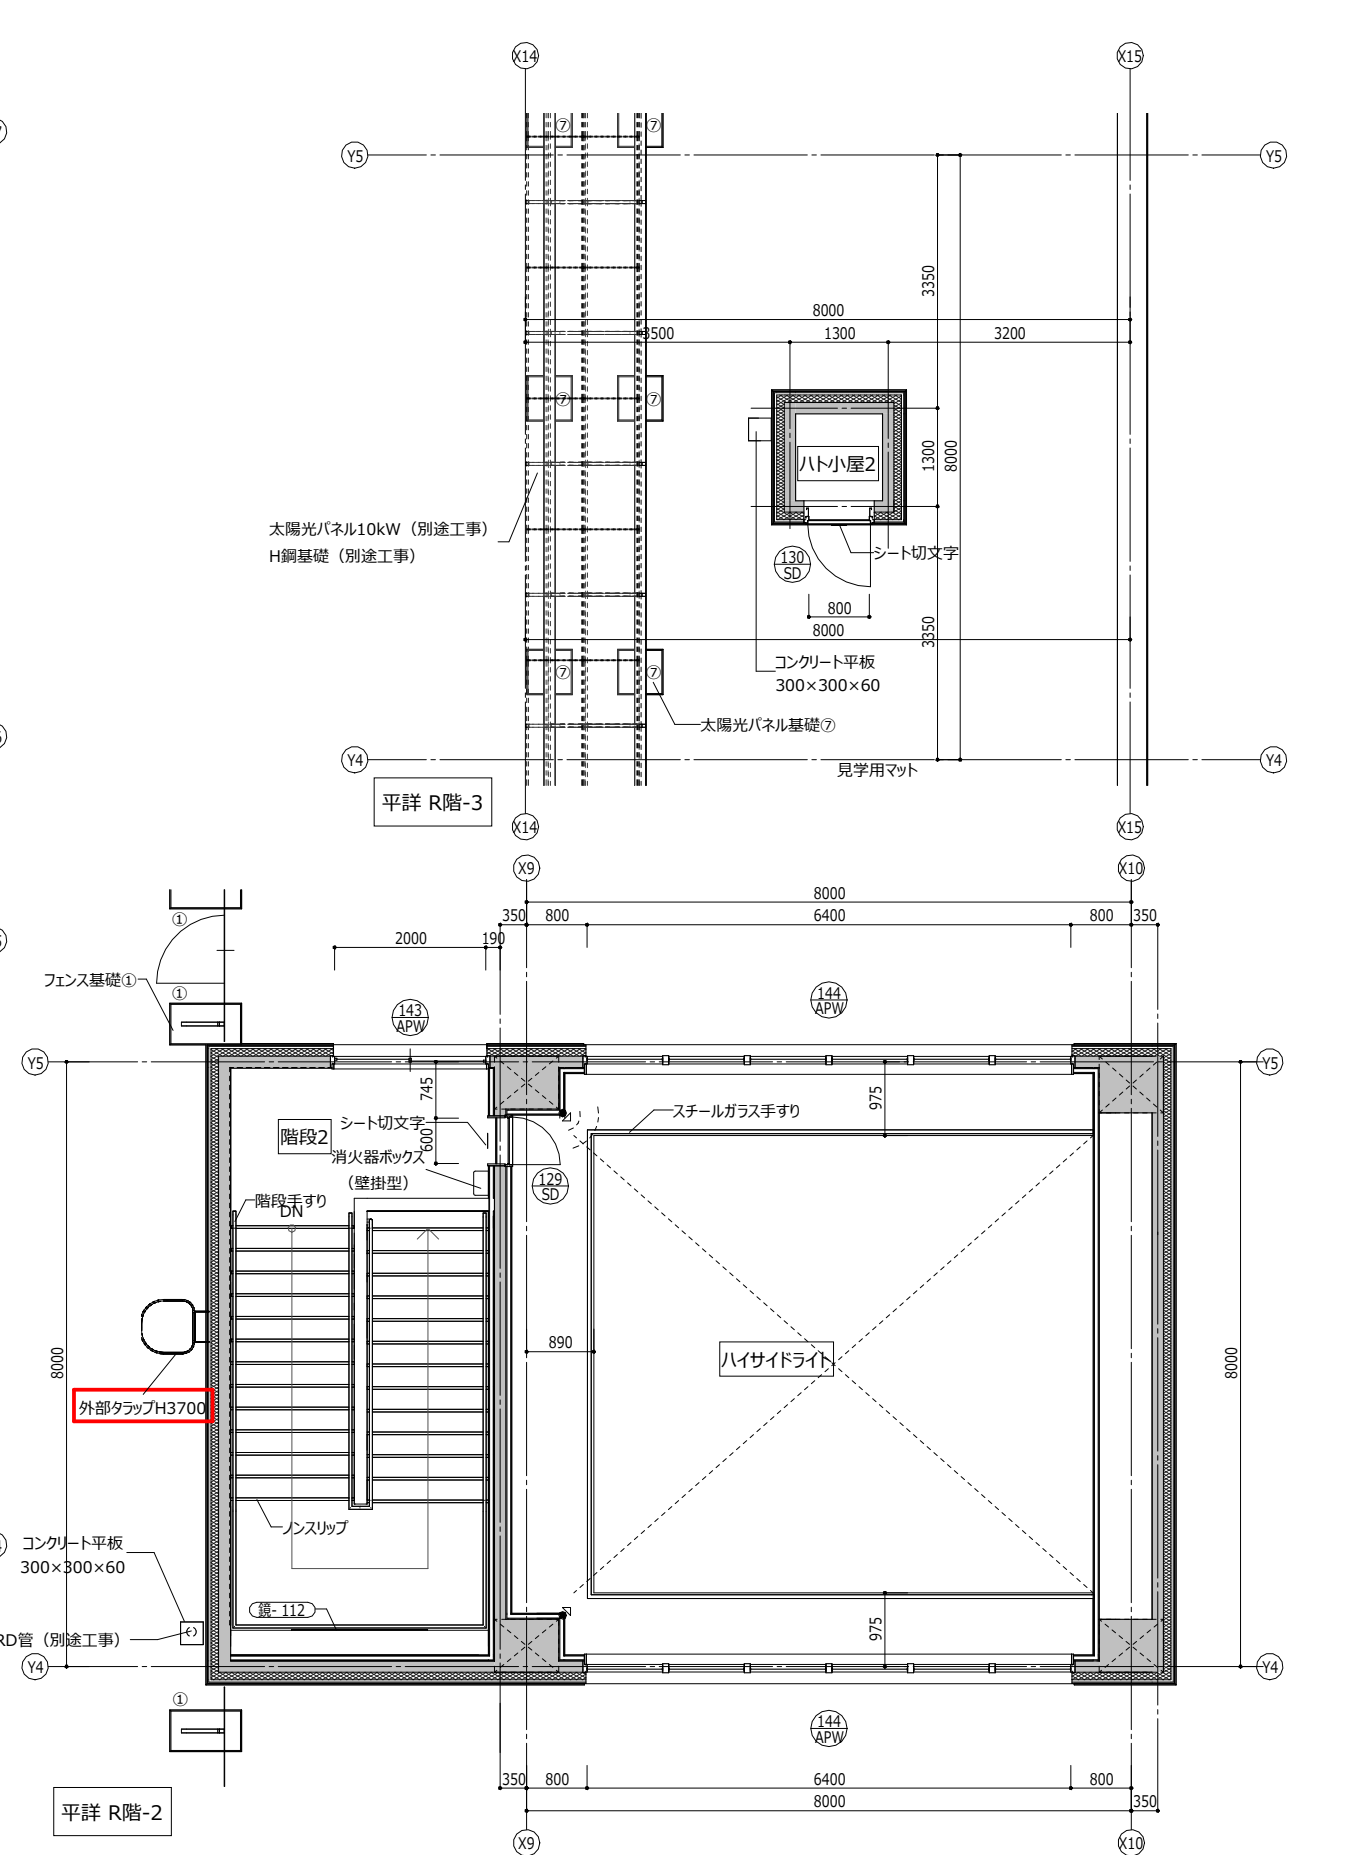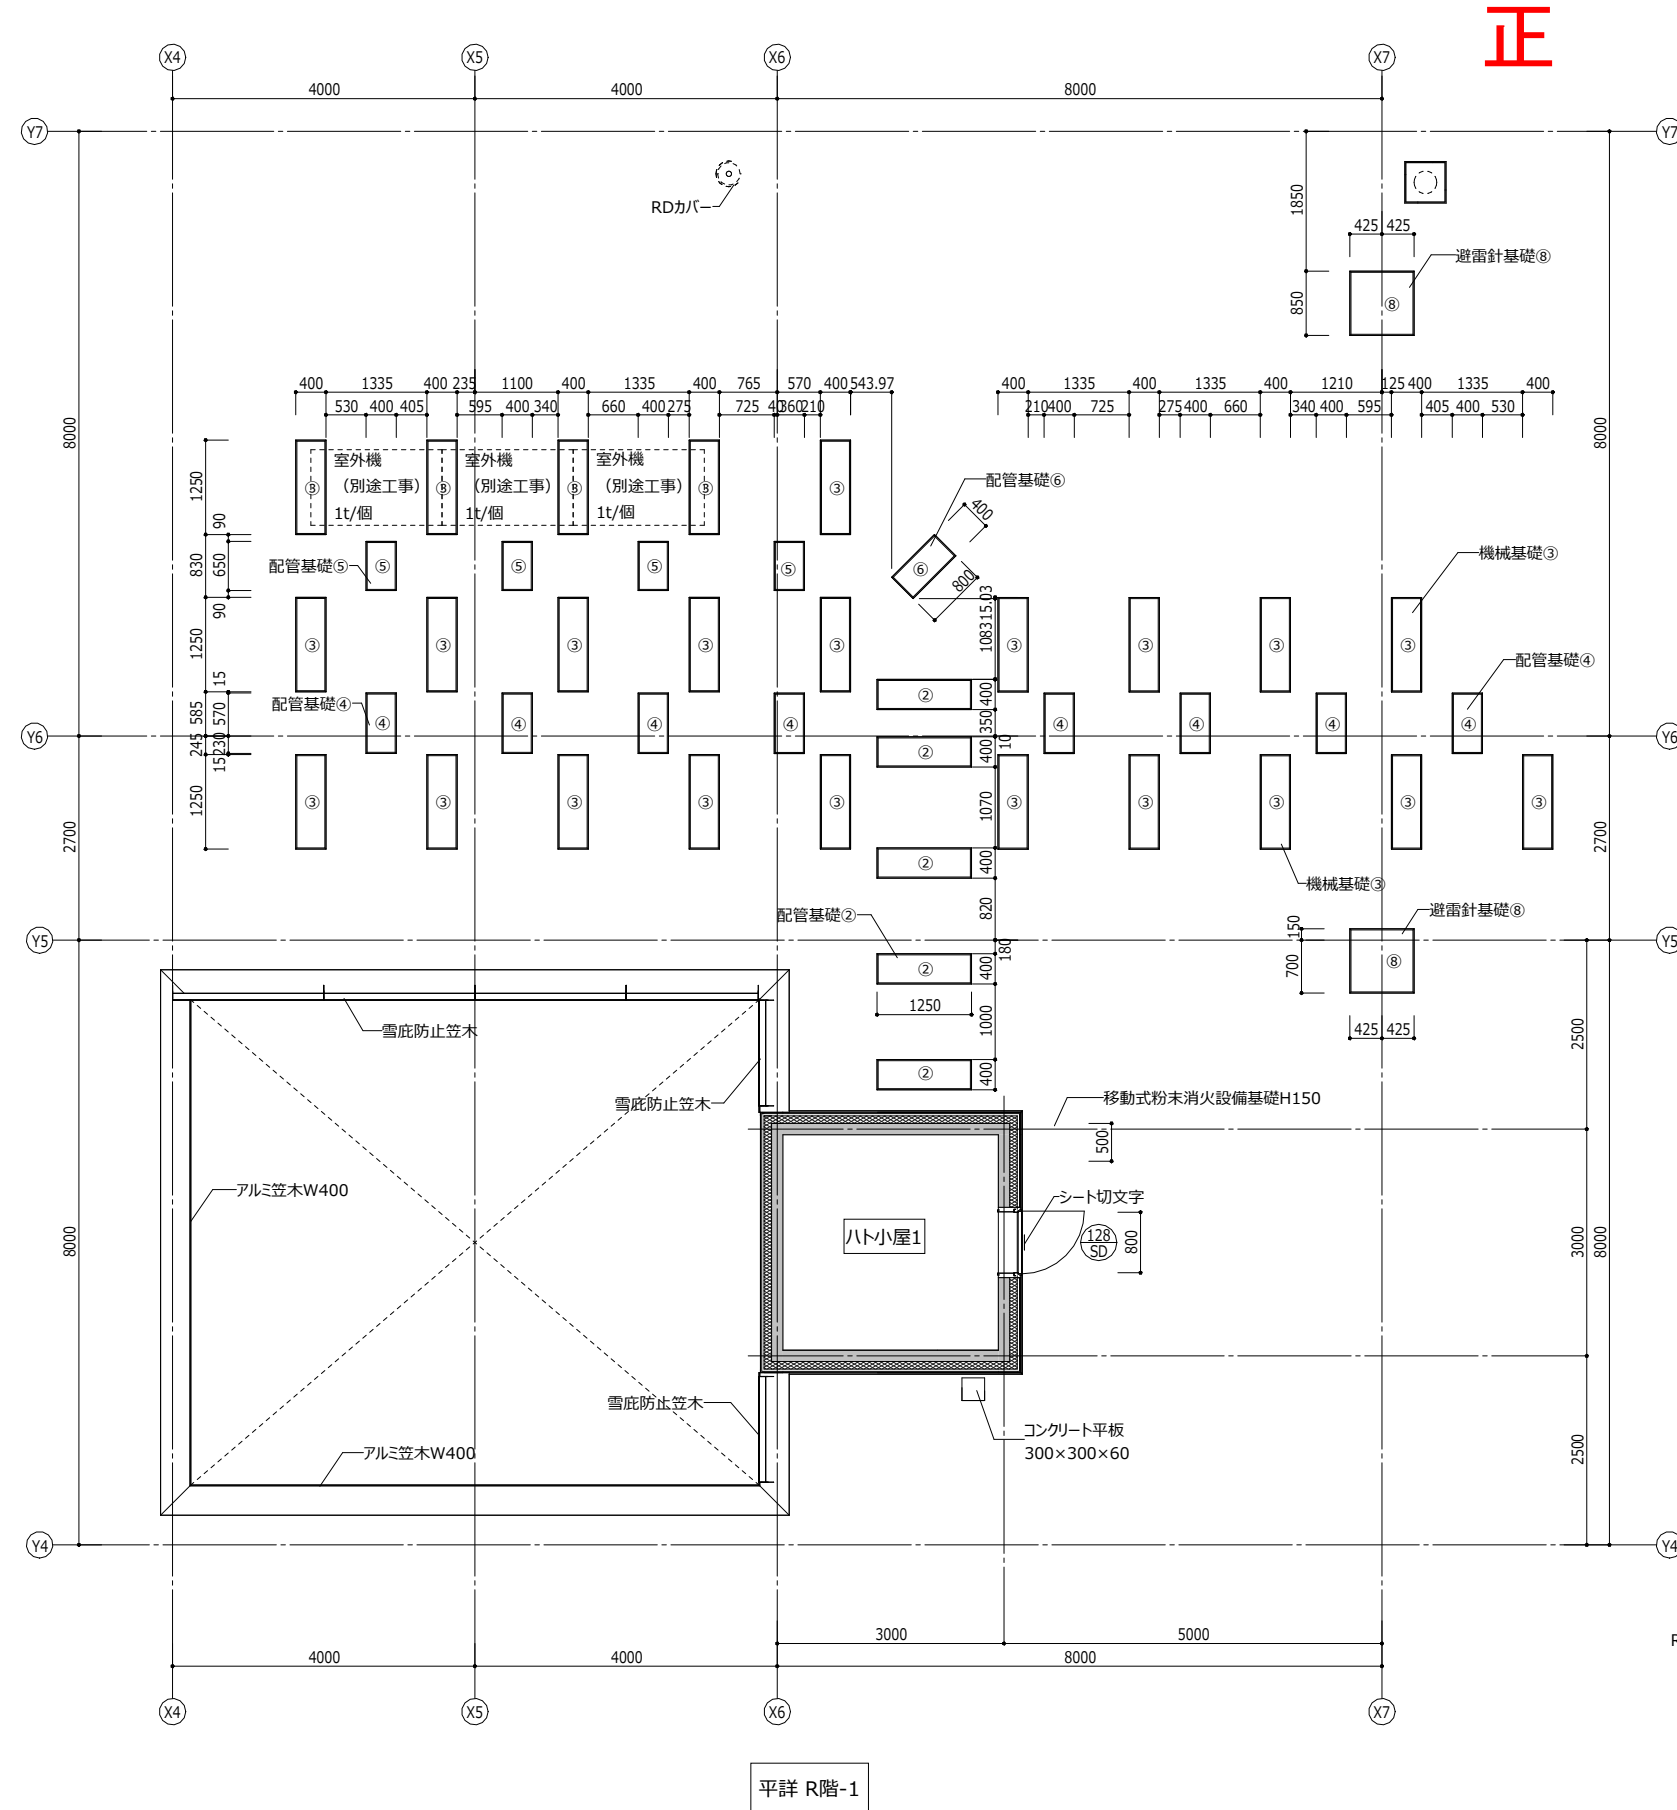

凡例	: 壁出隅 (木製65×65) : RC角面取 W15 : 多目的便所手すり : 便所手すり(大器用) : 便所手すり(小器用) : 背もたれ : 大便器 (別途工事) : 小便器 (別途工事) : 手洗い (別途工事) : SK (別途工事) : オストメイト (別途工事)																
	: ベビーキープ (コーナー型) 折りたたみ式 : ベビーキープ (平面型) 折りたたみ式 : 床下点検口600角 : 屋内消火栓 (別途工事) : 幕掛金物 : センターネットフック : RD、配管等 (別途工事) : RDカバー : RC壁 : 乾式遮音耐火壁 (Z229) : 乾式耐火壁 (Z233)																
	: 手洗いカウンター (ボウル別途工事) : おむつ交換台 : 消火器ボックス : 誘導用及び注意喚起用床材300角 : 点線 (外部: 磁器製タイルⅠ類無ゆう、内部: 塩化ビニル製) : +100 : FLからの床の高さを示す : 100/50 : 建具番号 : K-100 : 家具番号																
株式会社 西村建築設計事務所 Nishimura Architecture office Co.Ltd		一級建築士事務所 北海道知事登録(石)第387号		一級建築士登録第221098号 安中 元規		日 付		工 事 名 称		(仮称) 藻岩・啓北商業再編新設校新築ほか工事 (主体工事)		縮 尺 A3 : S = 1 : 100 A1 : S = A3×2		図 面 名 称 平面詳細図 R階-1		図 面 番 号 A-100号	

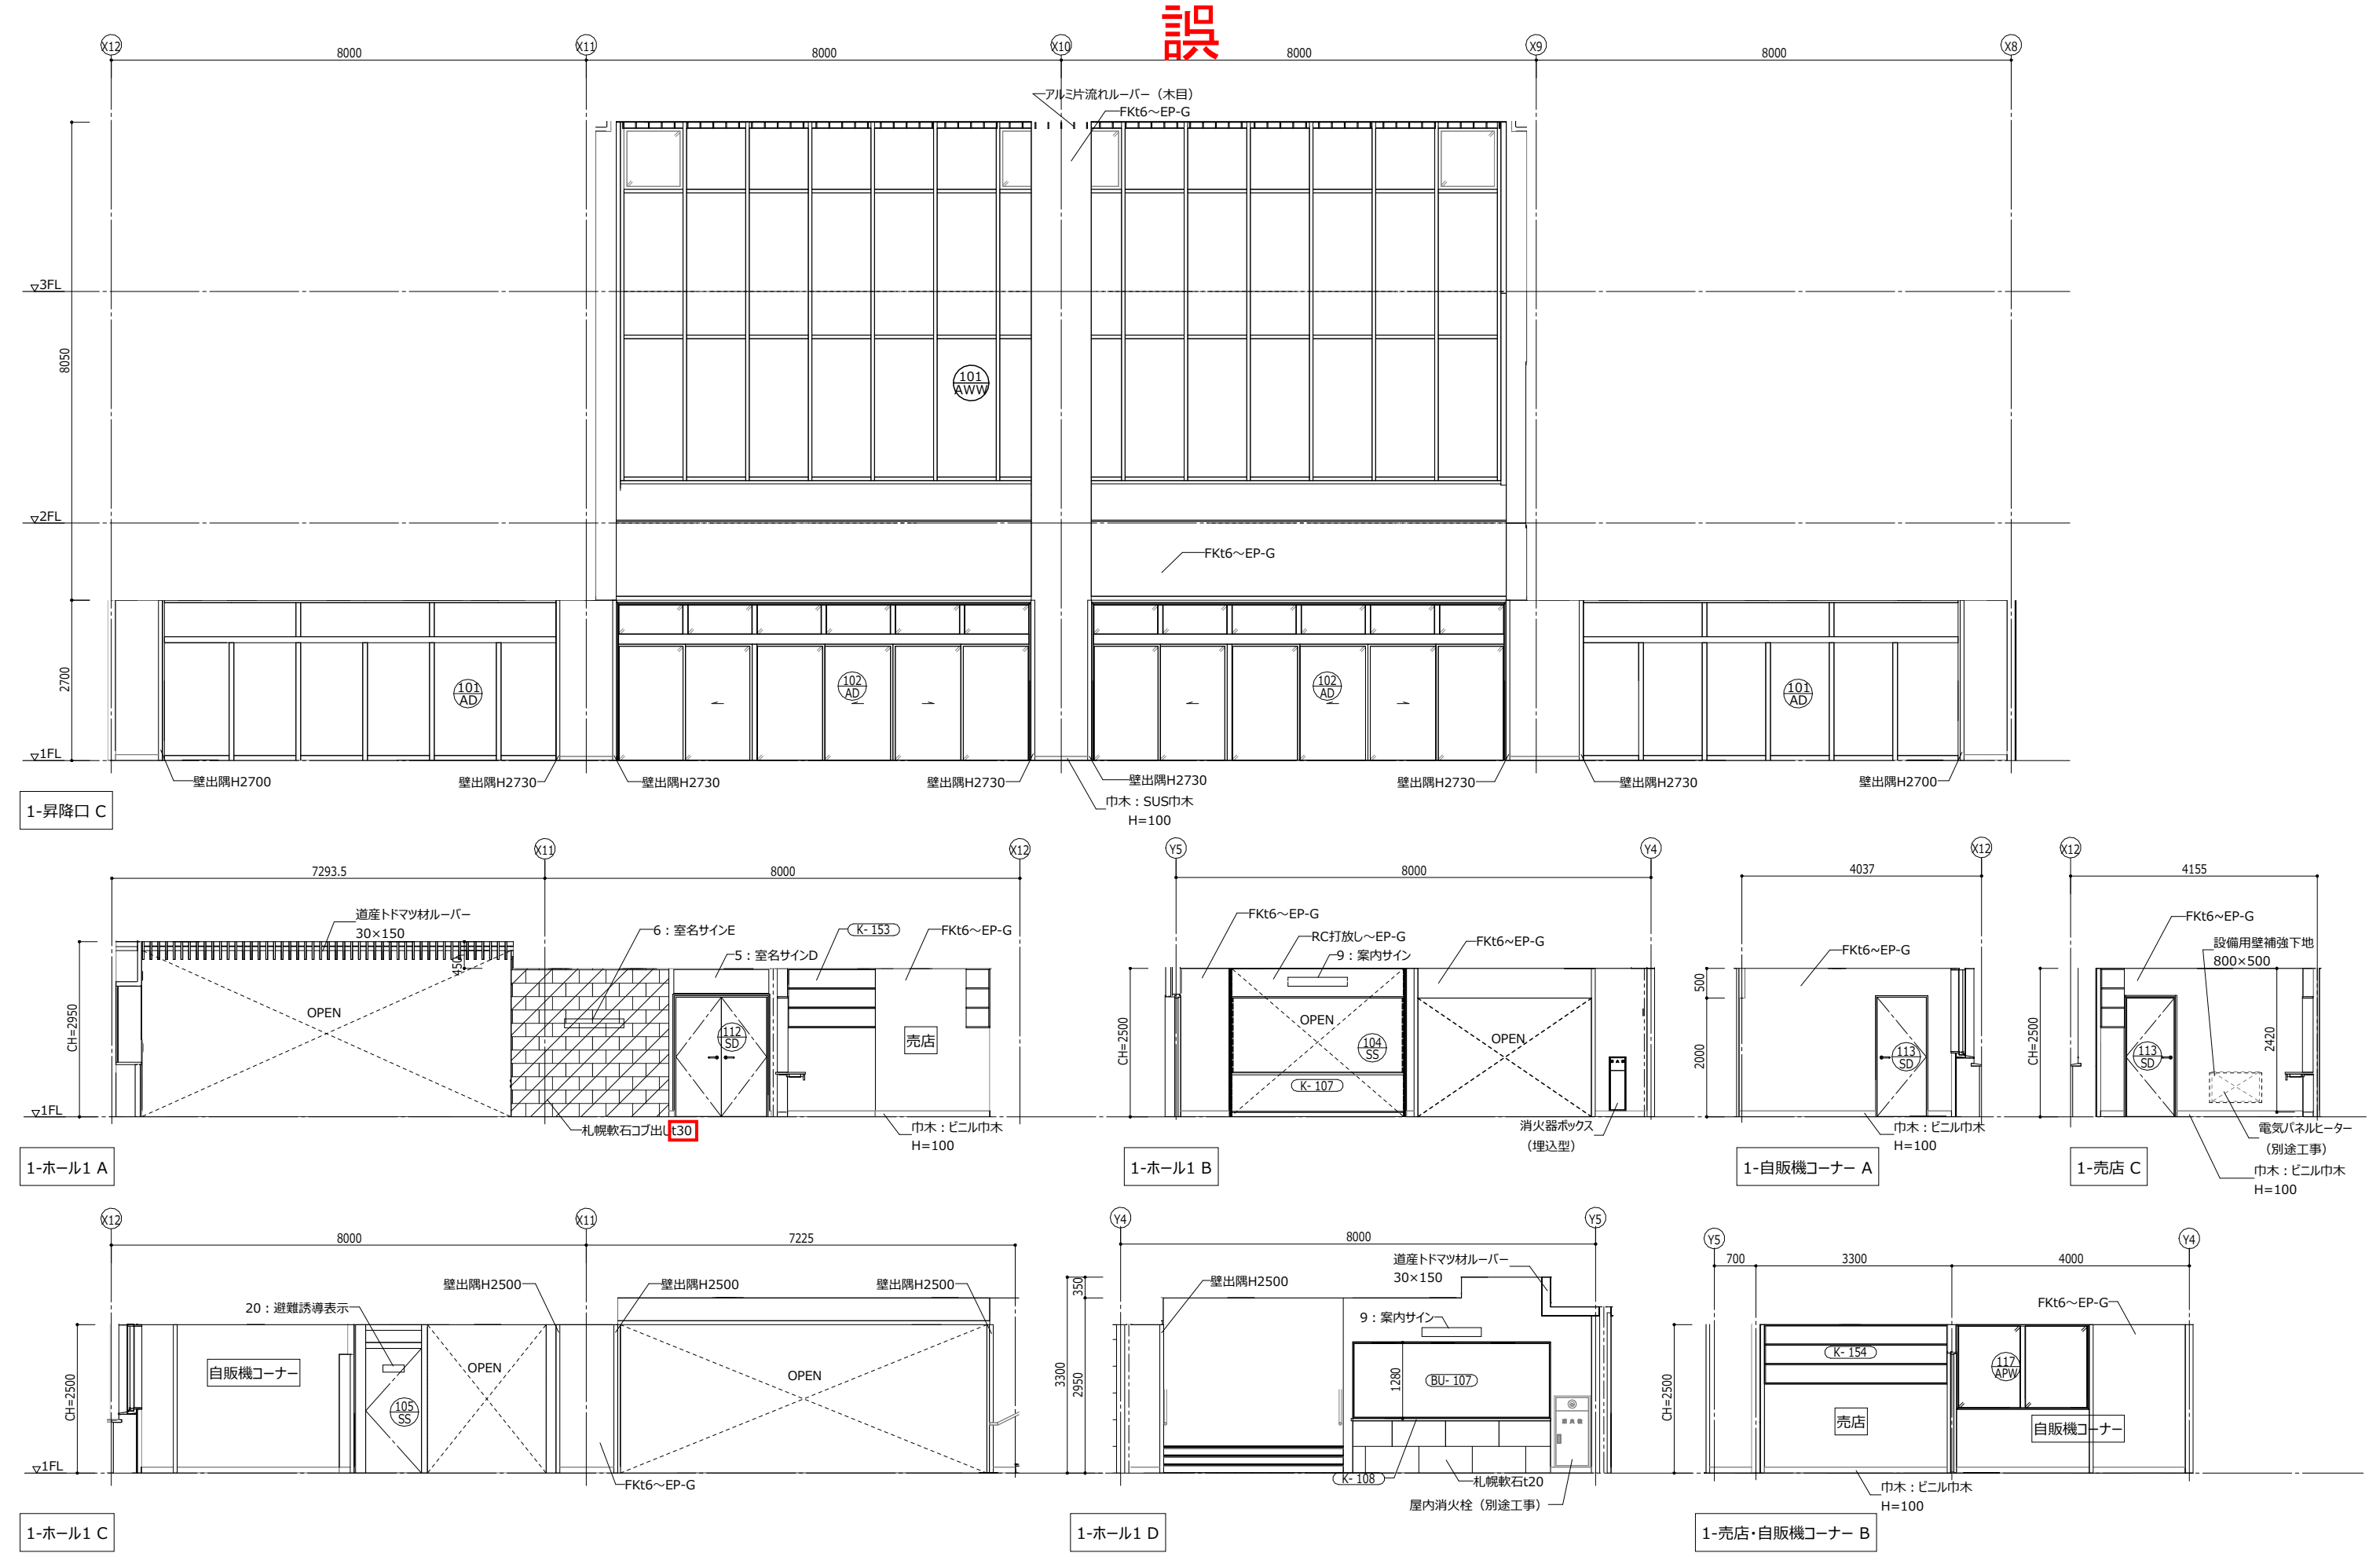


凡例	 : 化粧FKt6	 : 化粧FBt4	 : 掲示クロス	 : 不燃クロス	 : GB-R9.5 (12.5) ~EP-G	 : 有孔シナ合板 t 5.5~WUC ※スタジオ・調整室はEP-G	 : 複層塗材Si (アクリル系)	 : コンクリート保護塗料	 : 天然木練付合板 t 4 ~WUC	 : メラミン不燃化粧板 t 3 (木目)	 : 建具番号	※設備用壁補強下地はラワンベニヤt12(Ⅰ類)
											: 家具番号	
 株式会社 西村建築設計事務所 Nishimura Architecture office Co.Ltd	一級建築士事務所 北海道知事登録(石)第387号	一級建築士登録第221098号 安中 元規	日付	工事名称	(仮称) 藻岩・啓北商業再編新設校新築ほか工事 (主体工事)				縮尺	図面名称	図面番号	
									A3 : S=図面表記による A1 : S=A3×2	展開図 1階-2	A-102号	

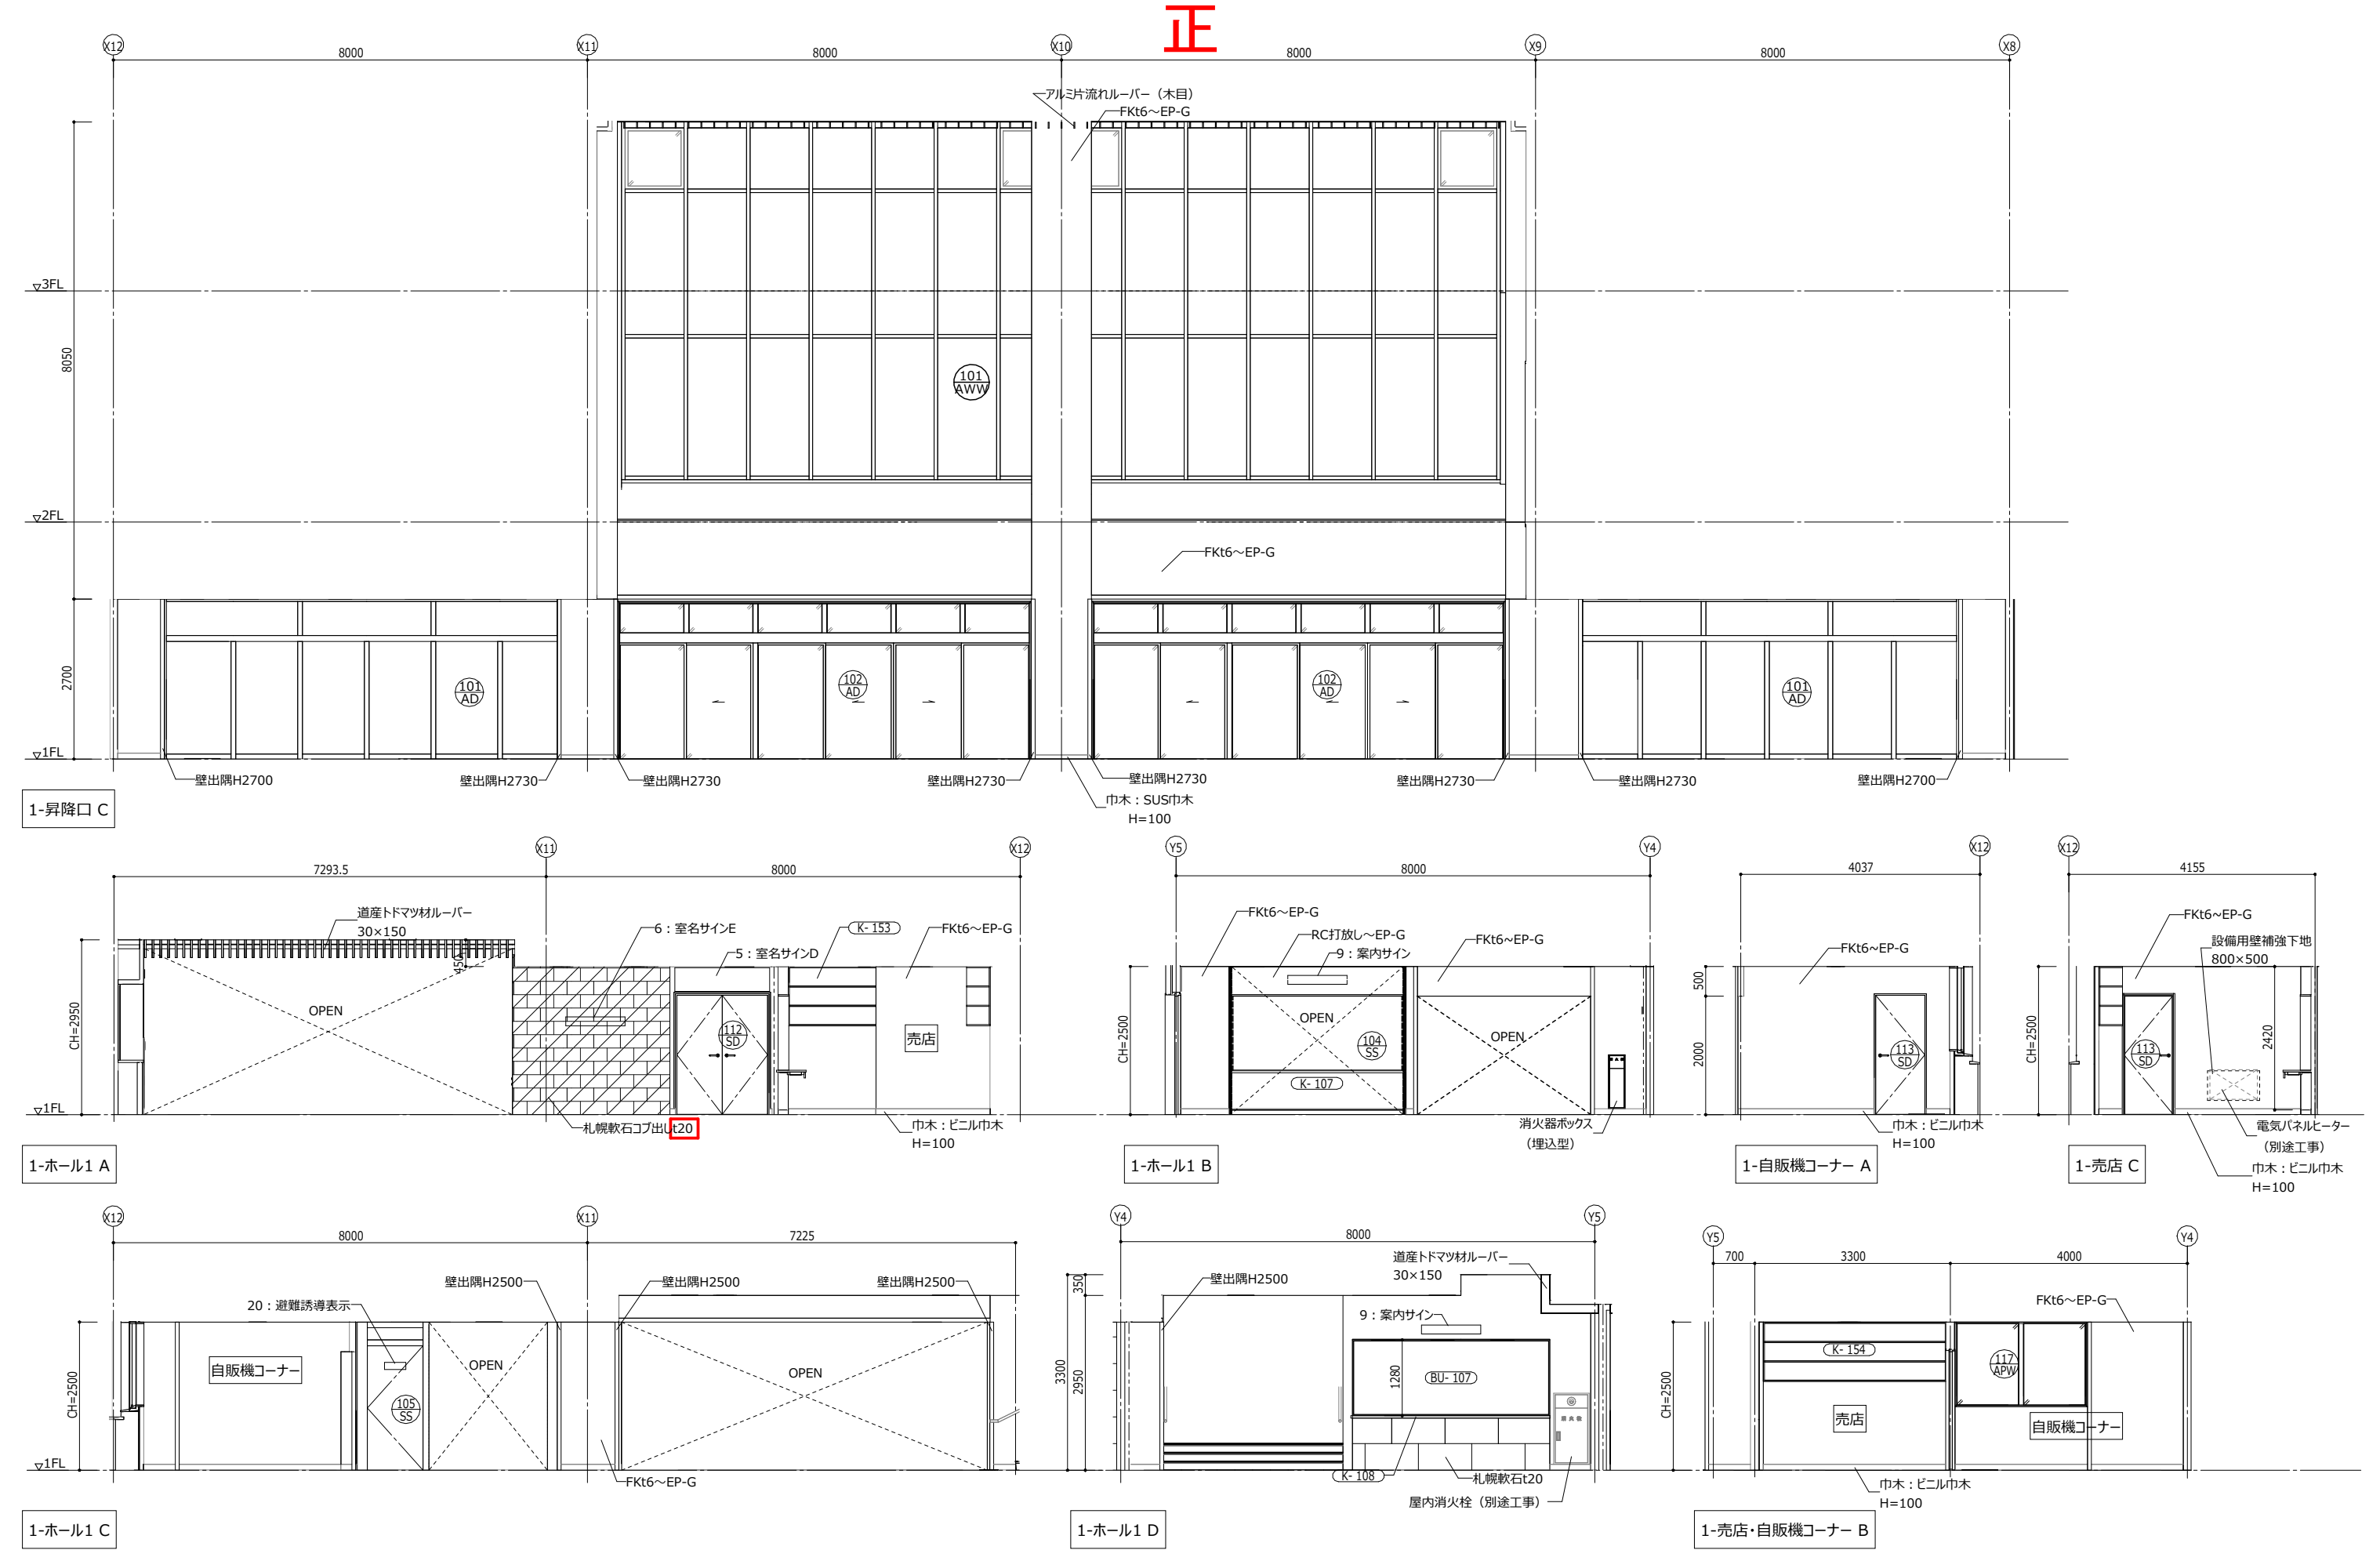


凡例	 : 化粧FKt6	 : 化粧FBt4	 : 掲示クロス	 : 不燃クロス	 : GB-R9.5 (12.5) ～EP-G	 : 有孔シナ合板 t 5.5～WUC ※スタジオ・調整室はEP-G	 : 複層塗材Si (アクリル系)	 : コンクリート保護塗料	 : 天然木練付合板 t 4 ～WUC	 : メラミン不燃化粧板 t 3 (木目)	 : 建具番号	※設備用壁補強下地は ラワンベニヤt12(1類)					
	 : 家具番号																
 株式会社 西村建築設計事務所 Nishimura Architecture office Co.Ltd		一級建築士事務所 北海道知事登録(石) 第387号		一級建築士登録第221098号 安中 元規		日 付		工 事 名 称		(仮称) 藻岩・啓北商業再編新設校新築ほか工事 (主体工事)		縮 尺		図 面 名 称		図 面 番 号	
												A3 : S=図面表記による A1 : S=A3×2		展開図 1階-2		A-102号	

誤



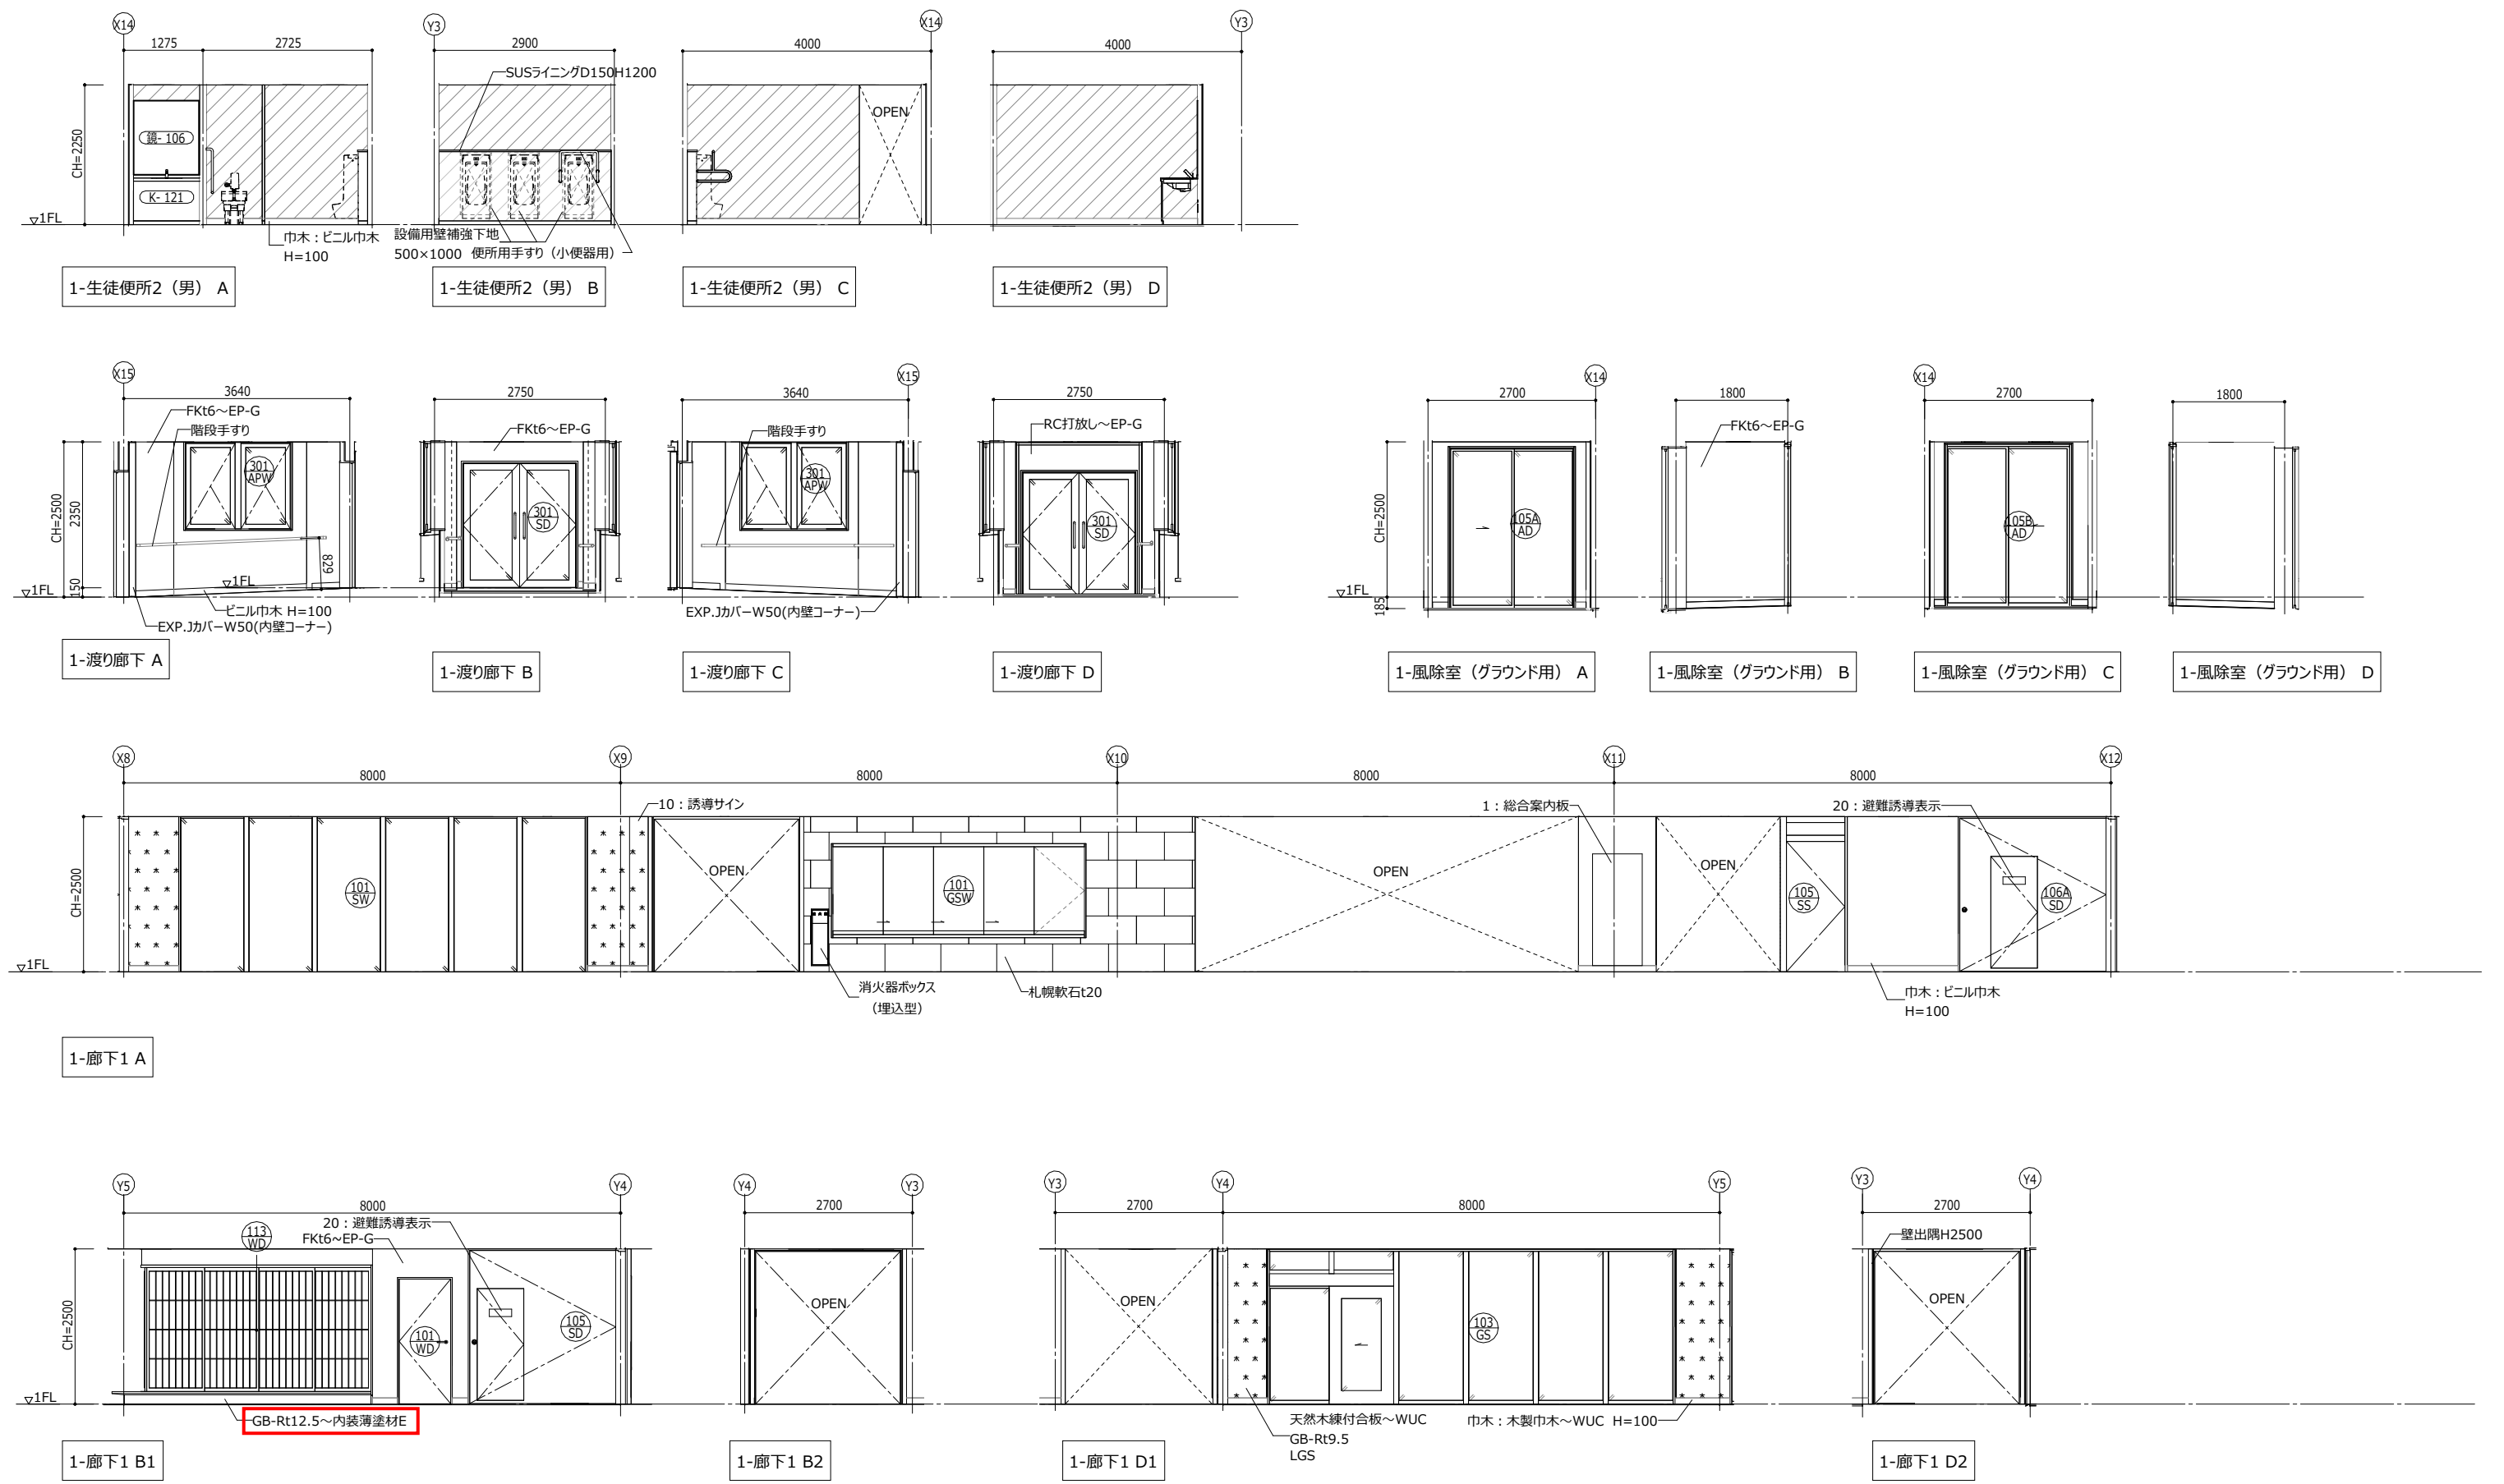


凡例	 : 化粧FKt6	 : 化粧FBt4	 : 掲示クロス	 : 不燃クロス	 : GB-R9.5 (12.5) ~EP-G	 : 有孔シナ合板 t 5.5~WUC ※スタジオ・調整室はEP-G	 : 複層塗材Si (アクリル系)	 : コンクリート保護塗料	 : 天然木練付合板 t 4 ~WUC	 : マラミン不燃化粧板 t 3 (木目)	 : 建具番号  : 家具番号	※設備用壁補強下地は ラワンベニヤt12(I類)
 株式 会社 西村建築設計事務所 Nishimura Architecture office Co.,Ltd 一級建築士事務所 北海道知事登録 (石) 第387号	一級建築士登録第221098号 安中 元規	日付	工事名称	(仮称) 藻岩・啓北商業再編新設校新築ほか工事 (主体工事)	縮尺 A3 : S= 1 : 100 A1 : S=A3×2	図面名称 展開図 1階-12	図面番号 A-112号					

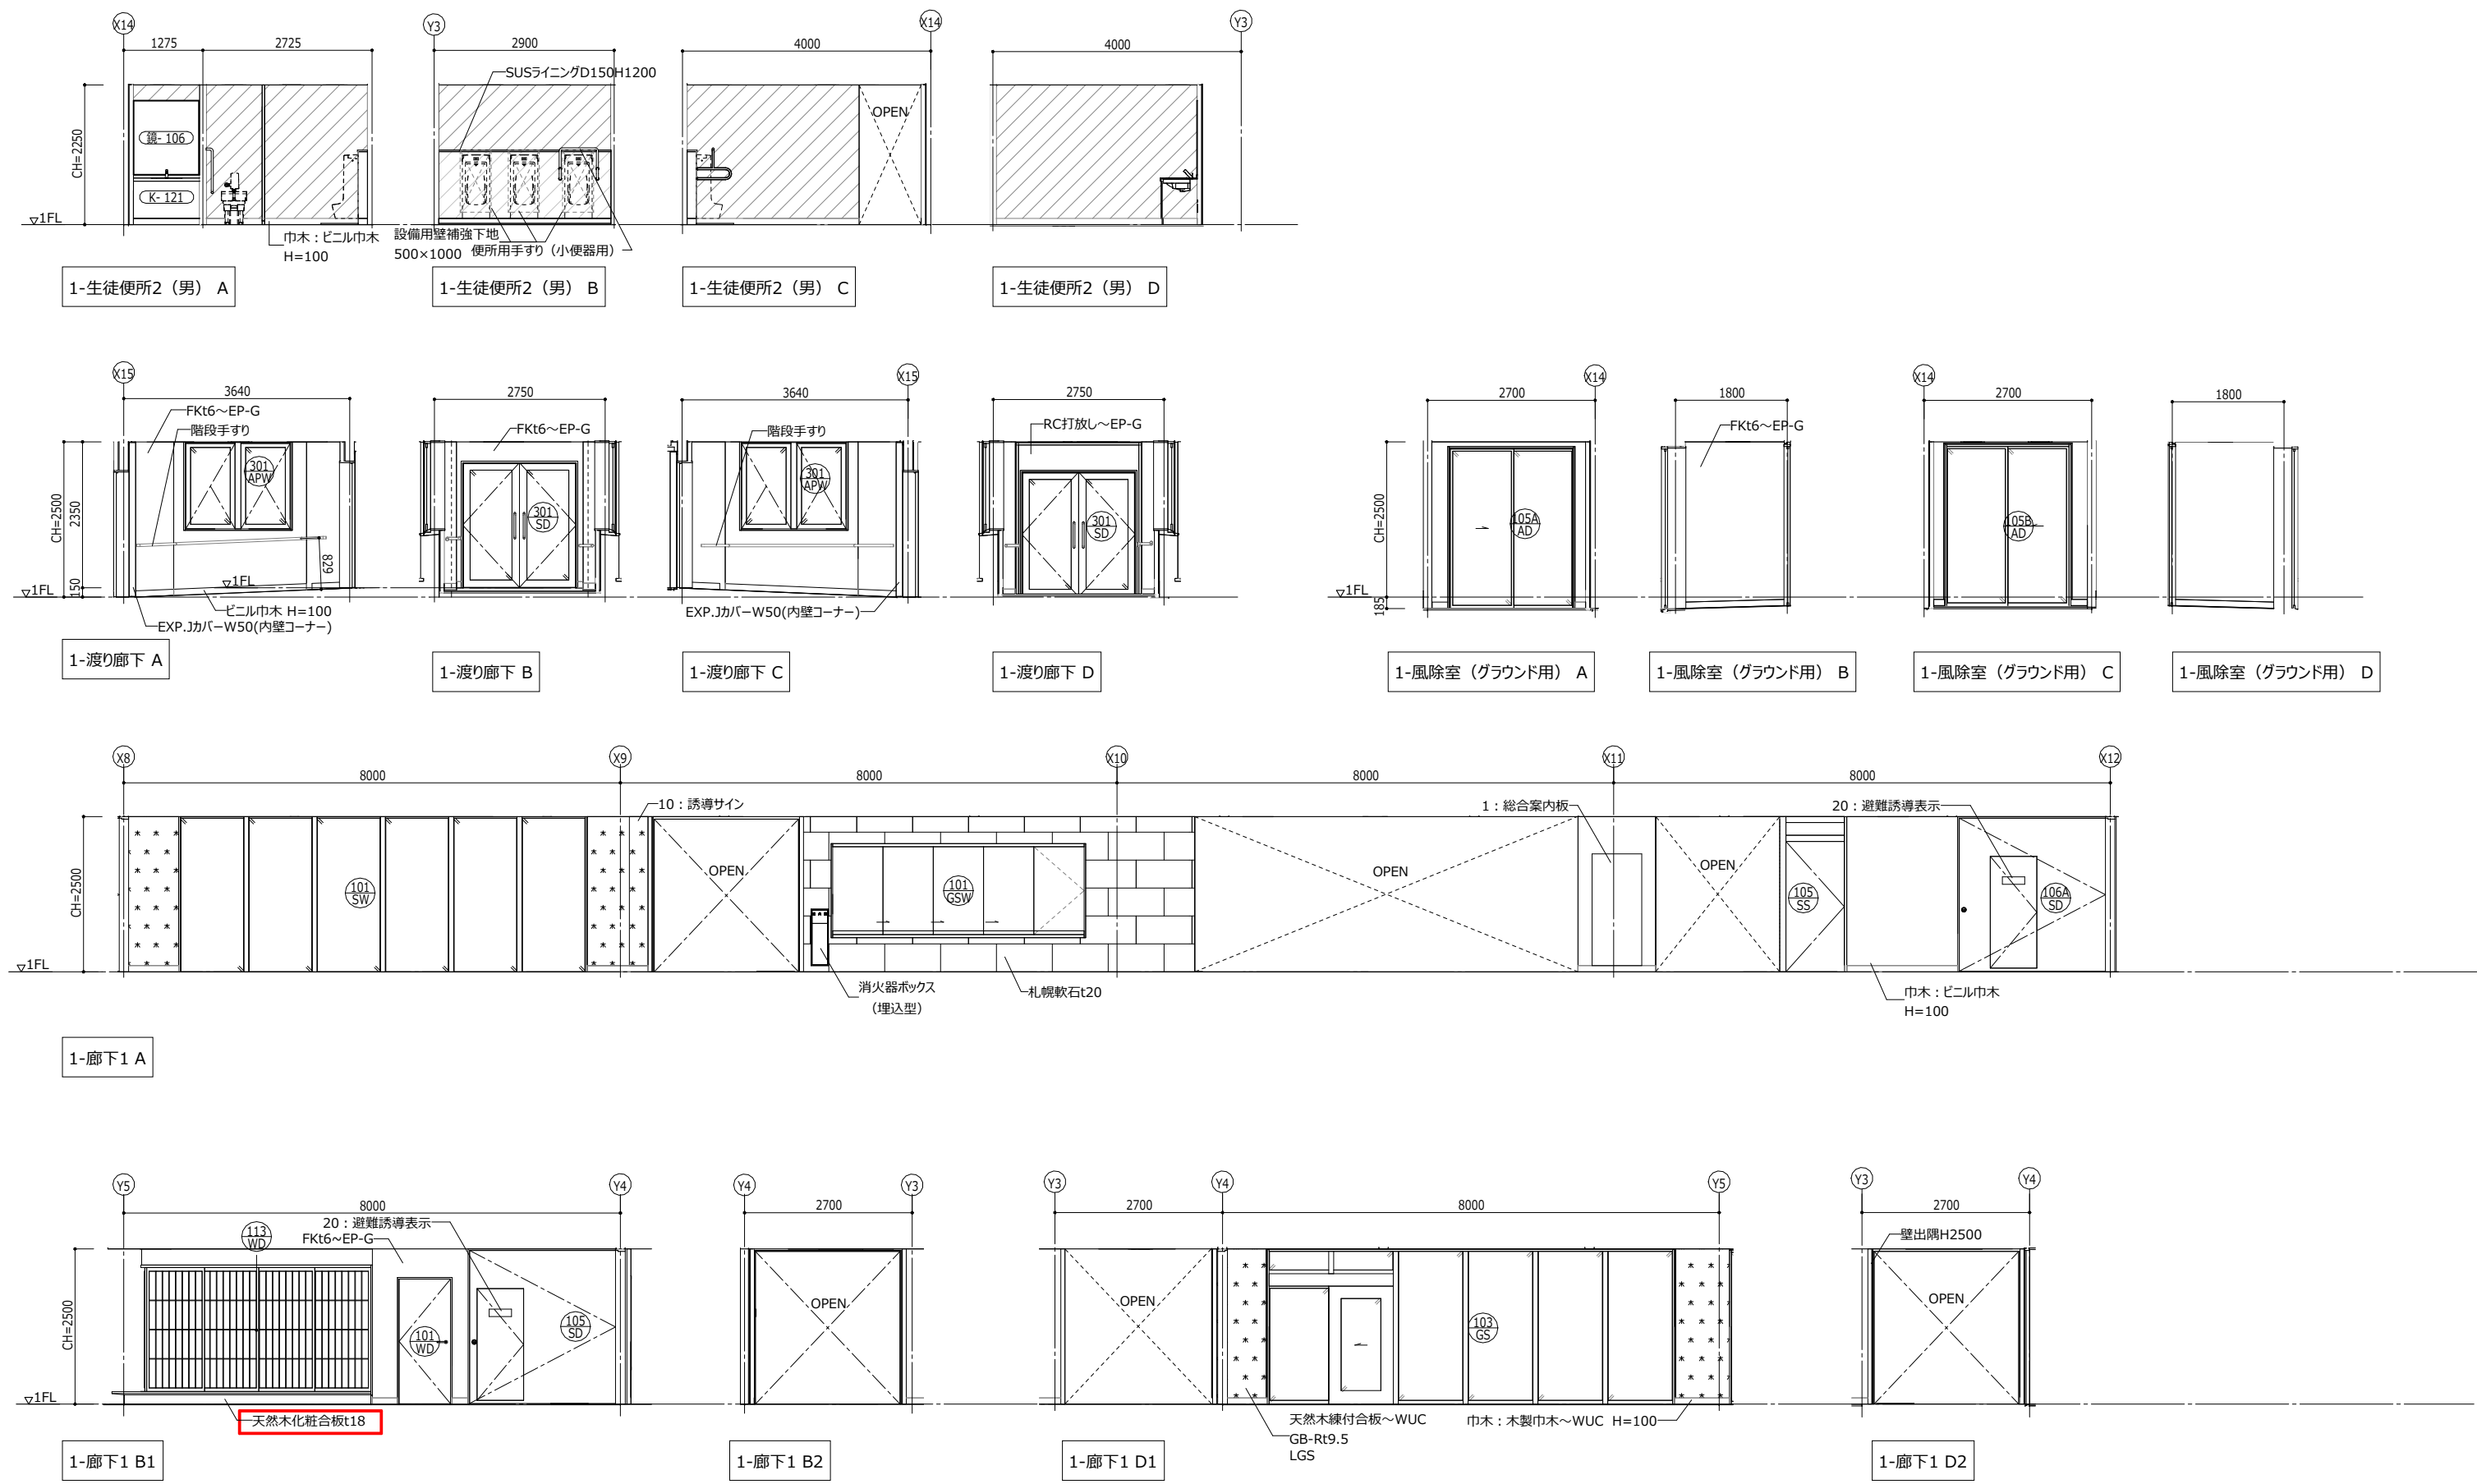




凡例	 : 化粧FKt6	 : 化粧FBt4	 : 掲示クロス	 : 不燃クロス	 : GB-R9.5 (12.5) ~EP-G	 : 有孔シナ合板 t 5.5~WUC ※スタジオ・調整室はEP-G	 : 複層塗材Si (アクリル系)	 : コンクリート保護塗料	 : 天然木練付合板 t 4 ~WUC	 : メラミン不燃化粧板 t 3 (木目)	 : 建具番号 100 SD	※設備用壁補強下地は ラワンベニヤt12(I類)
一級建築士事務所 北海道知事登録 (石) 第387号 株式会社 西村建築設計事務所 Nishimura Architecture office Co.Ltd	一級建築士登録第221098号 安中 元規	日付	工事名称	(仮称) 藻岩・啓北商業再編新設校新築ほか工事 (主体工事)				縮尺 A3 : S= 1 : 100 A1 : S=A3×2	図面名称 展開図 1階-12	図面番号 A-112号		

誤

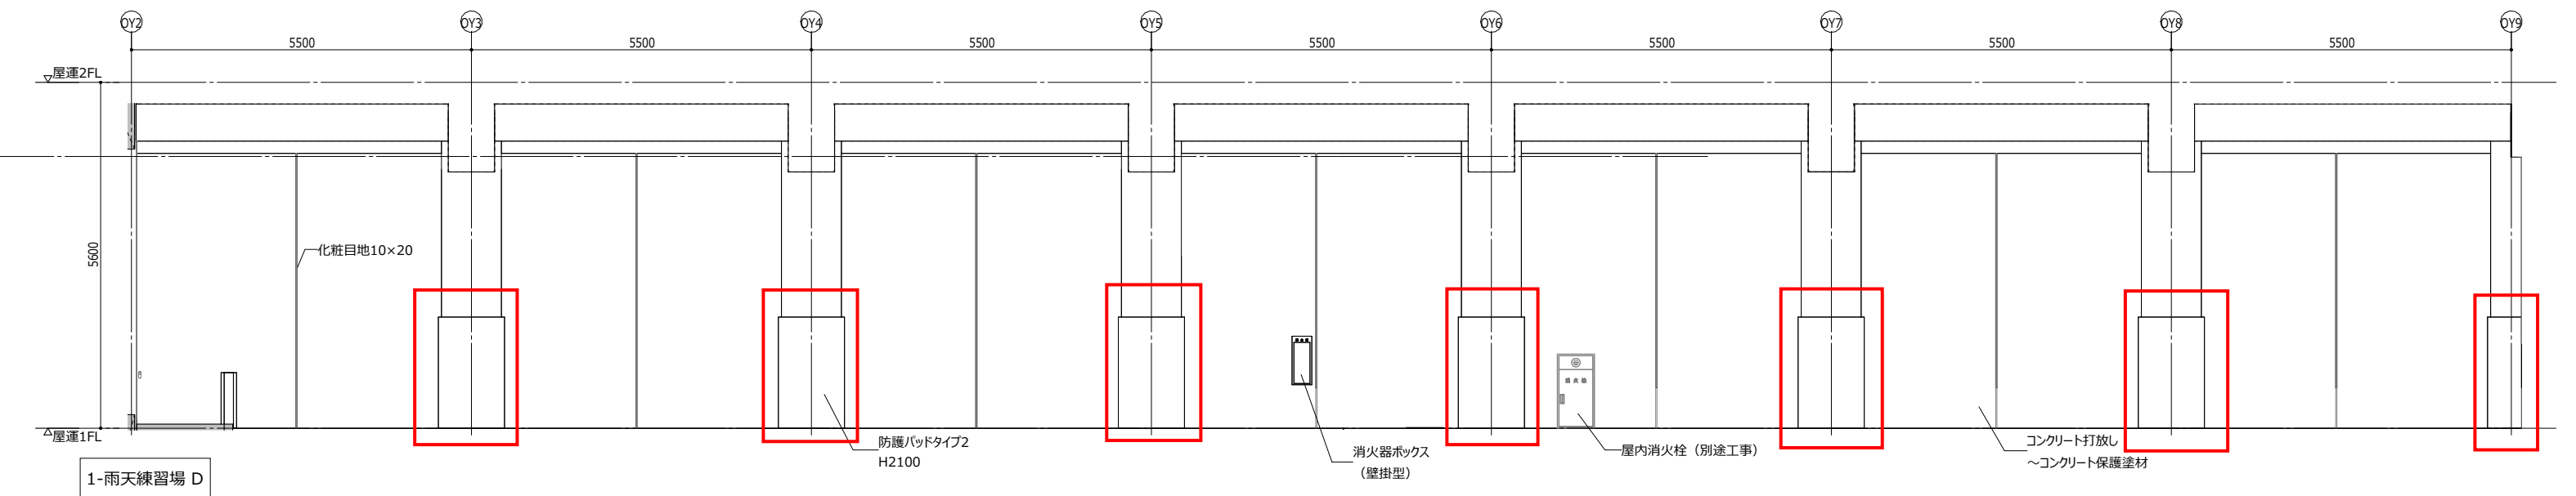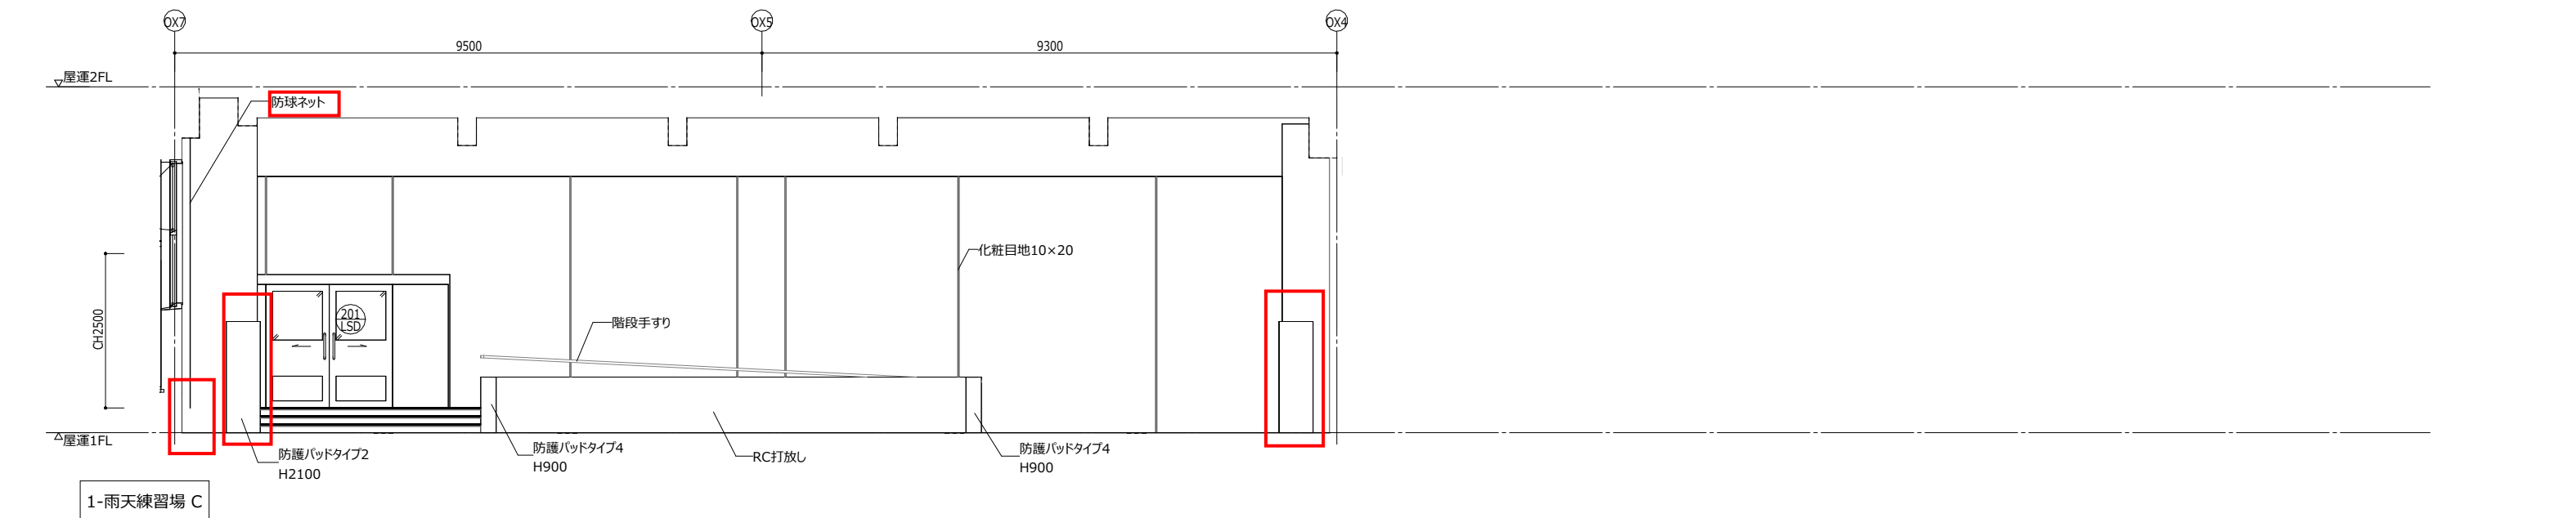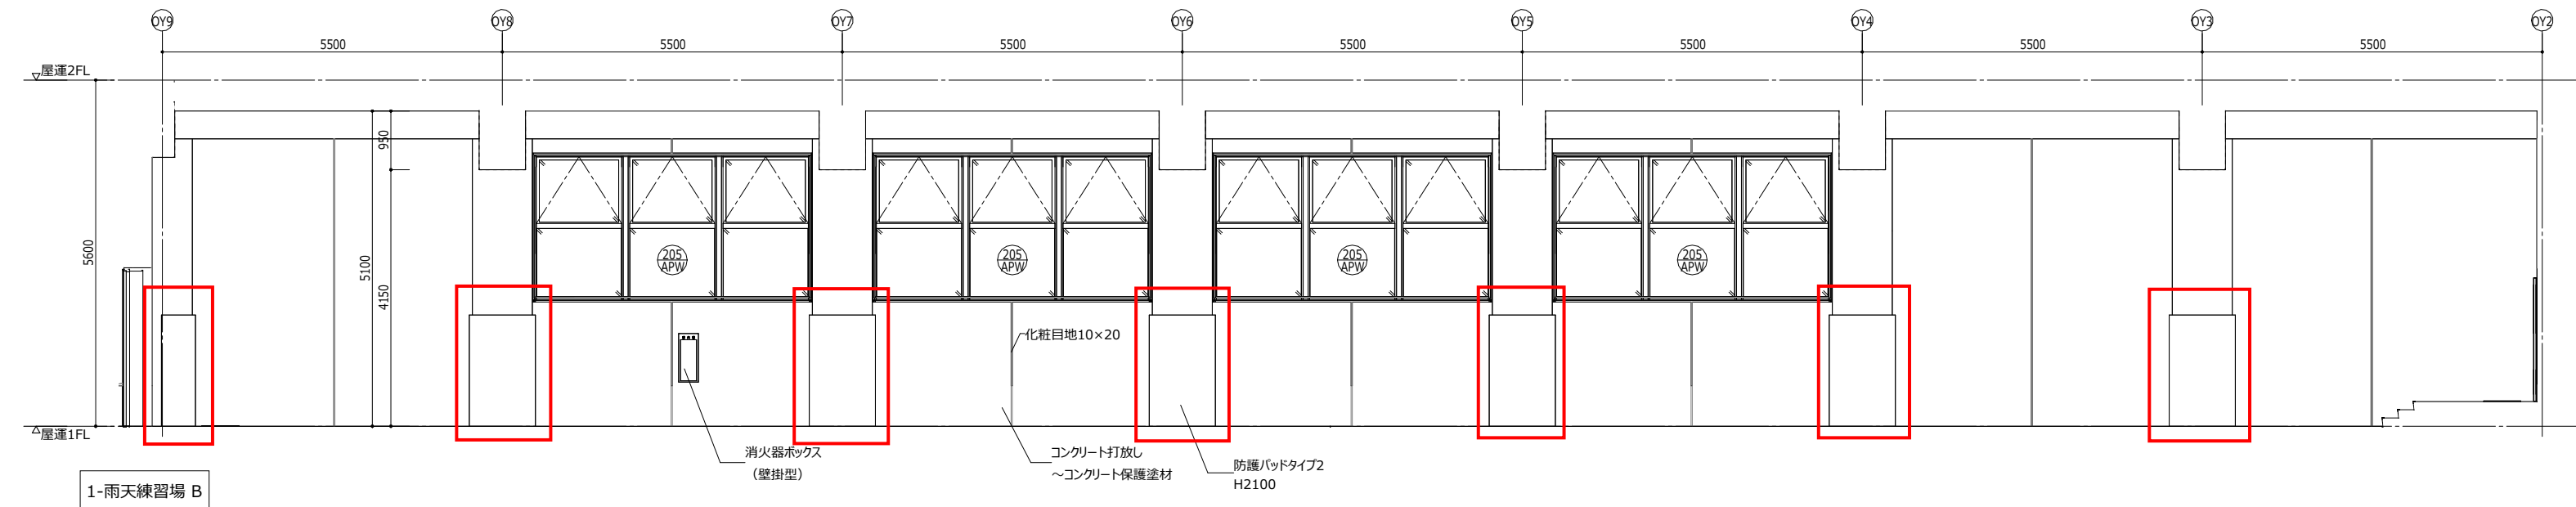


凡例	 : 化粧FKt6	 : 化粧FBt4	 : 掲示クロス	 : 不燃クロス	 : GB-R9.5 (12.5) ~EP-G	 : 有孔シナ合板 t 5.5~WUC ※スタジオ・調整室はEP-G	 : 複層塗材Si (アクリル系)	 : コンクリート保護塗料	 : 天然木練付合板 t 4 ~WUC	 : メラミン不燃化粧板 t 3 (木目)	 : 100SD : 建具番号	※設備用壁補強下地は ラワンベニヤt12(Ⅰ類)
 株式会社 西村 建 築 設 計 事 務 所 Nishimura Architecture office Co.,Ltd.	一級建築士事務所 北海道知事登録 (石) 第387号	一級建築士登録第221098号 安中 元規	日 付	工 事 名 称	(仮称) 藻岩・啓北商業再編新設校新築ほか工事 (主体工事)					縮 尺	図 面 名 称	図 面 番 号
										A3 : S = 1 : 100 A1 : S=A3×2 1階-18	展開図 1階-18	A-118号

正

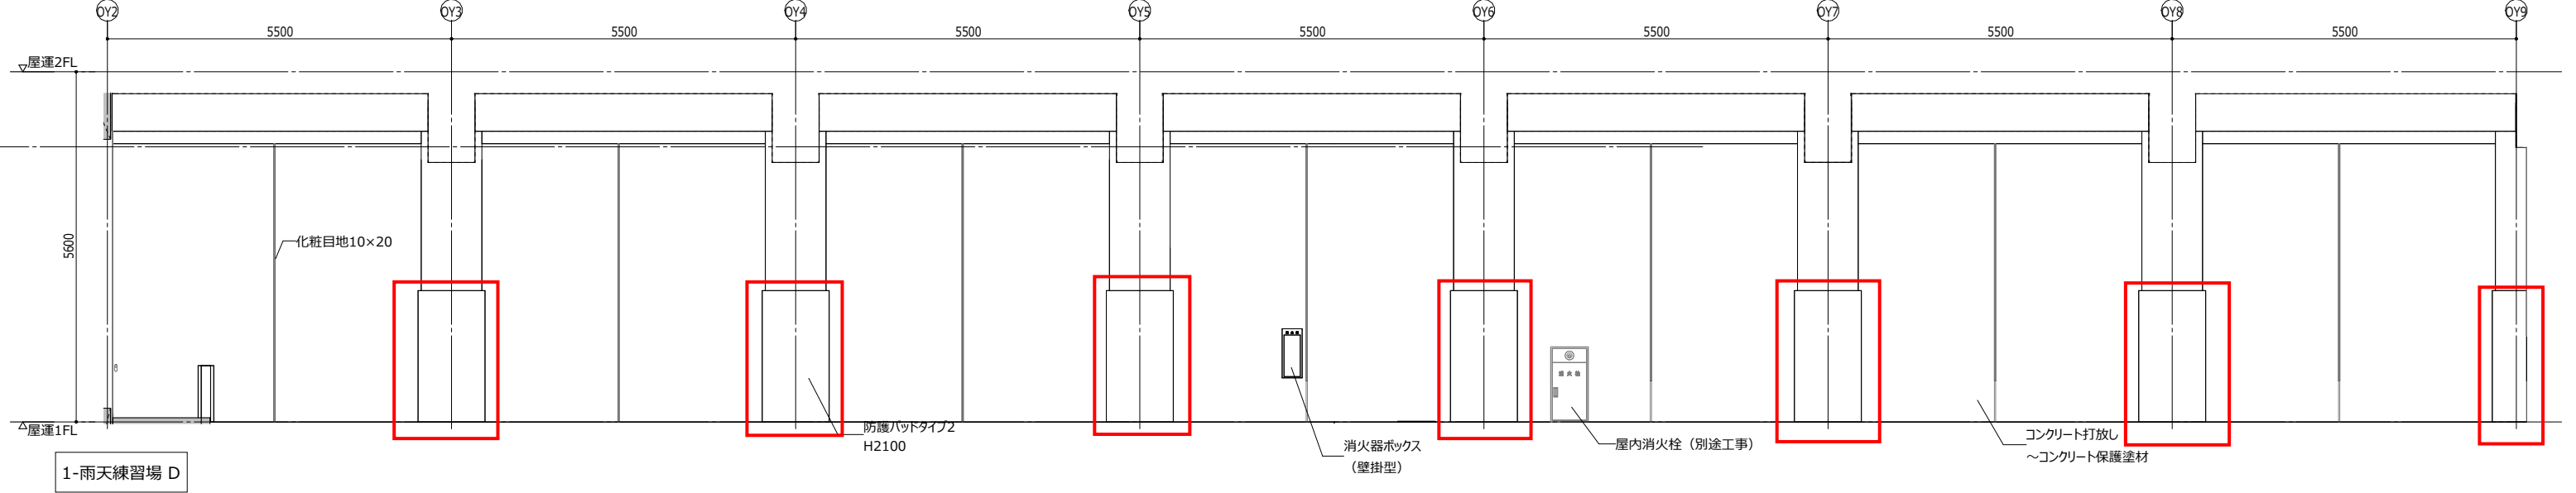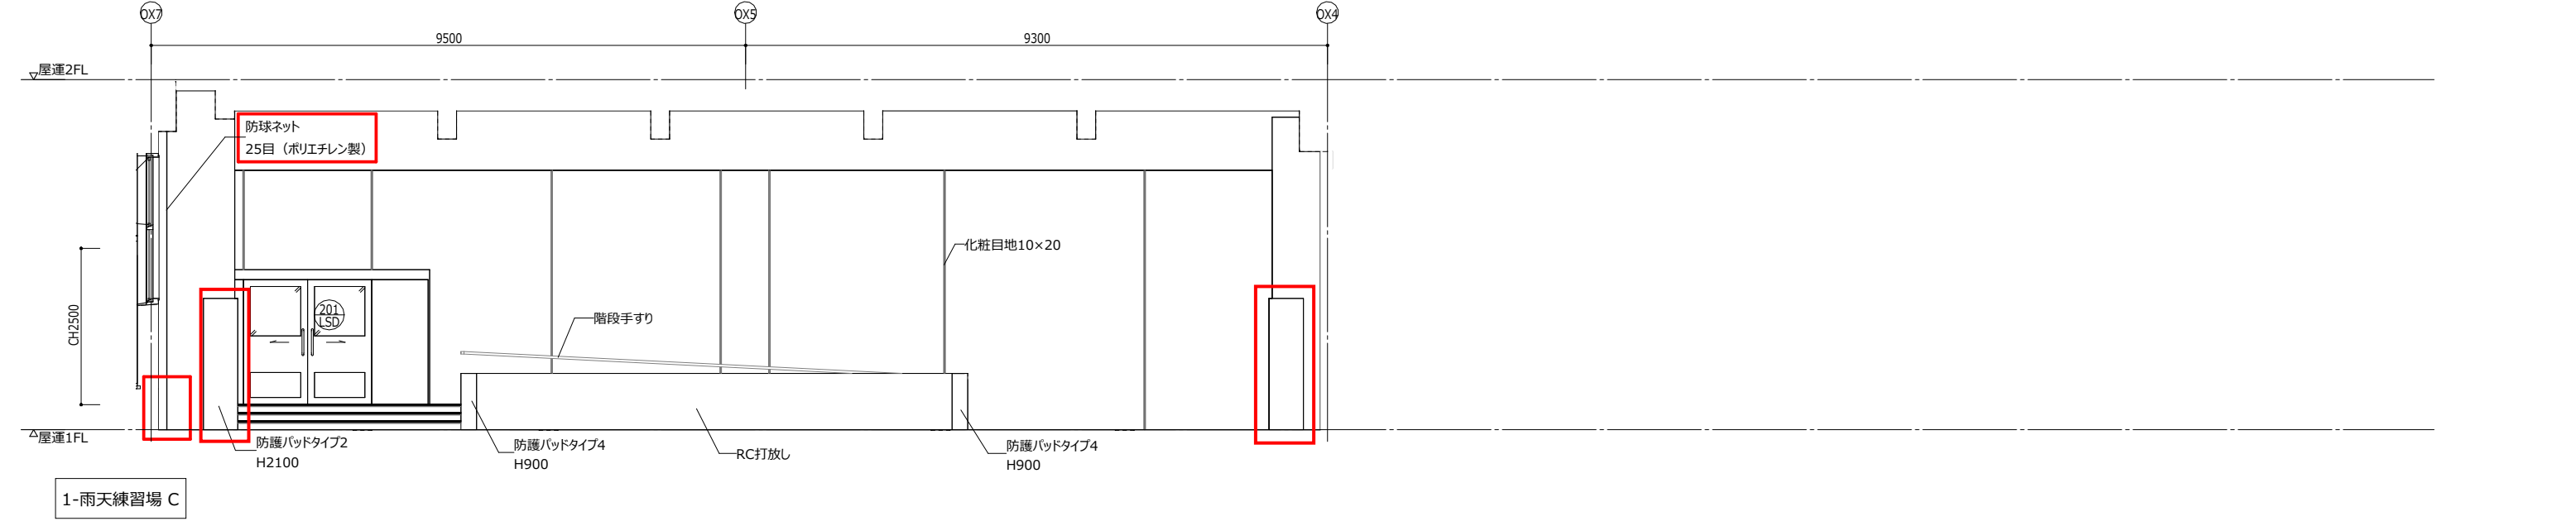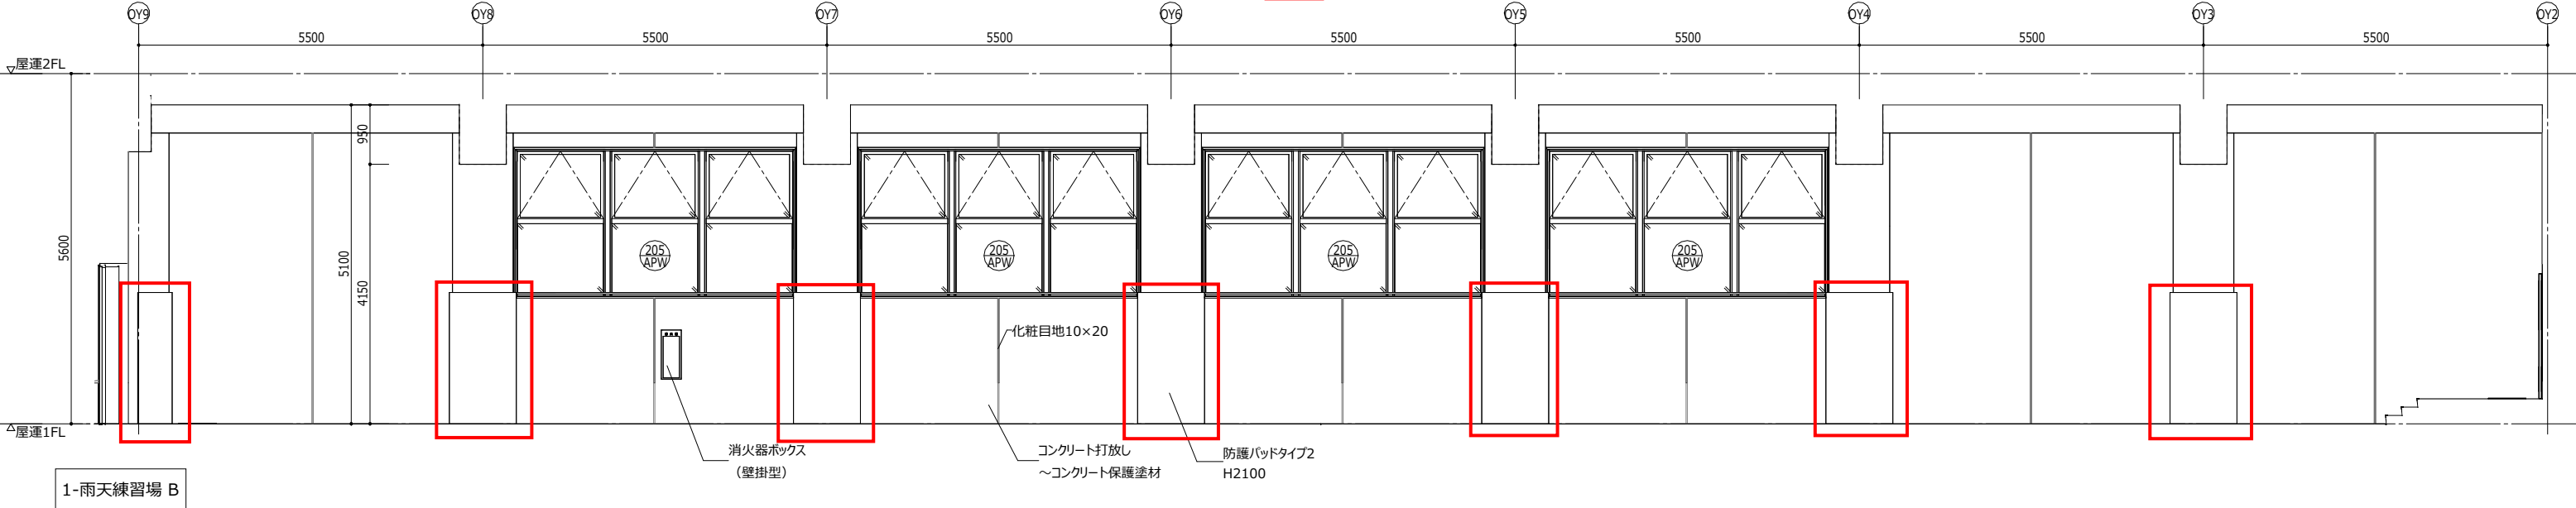

凡例	 : 化粧FKt6	 : 化粧FBt4	 : 掲示クロス	 : 不燃クロス	 : GB-R9.5 (12.5) ～EP-G	 : 有孔シナ合板 t 5.5～WUC ※スタジオ・調整室はEP-G	 : 複層塗材Si (アクリル系)	 : コンクリート保護塗料	 : 天然木練付合板 t 4 ～WUC	 :メラミン不燃化粧板 t 3 (木目)	 : 建具番号	※設備用壁補強下地は ラワンベニヤt12(Ⅰ類)			
											 : 家具番号				
一級建築士事務所 北海道知事登録(石)第387号 株式会社 西村建築設計事務所 Nishimura Architecture office Co.Ltd		一級建築士登録第221098号 安中 元規		日付		工事名称		(仮称) 藻岩・啓北商業再編新設校新築ほか工事 (主体工事)		縮尺 A3 : S = 1 : 100 A1 : S=A3×2		図面名称 展開図 1階-18		図面番号 A-118号	

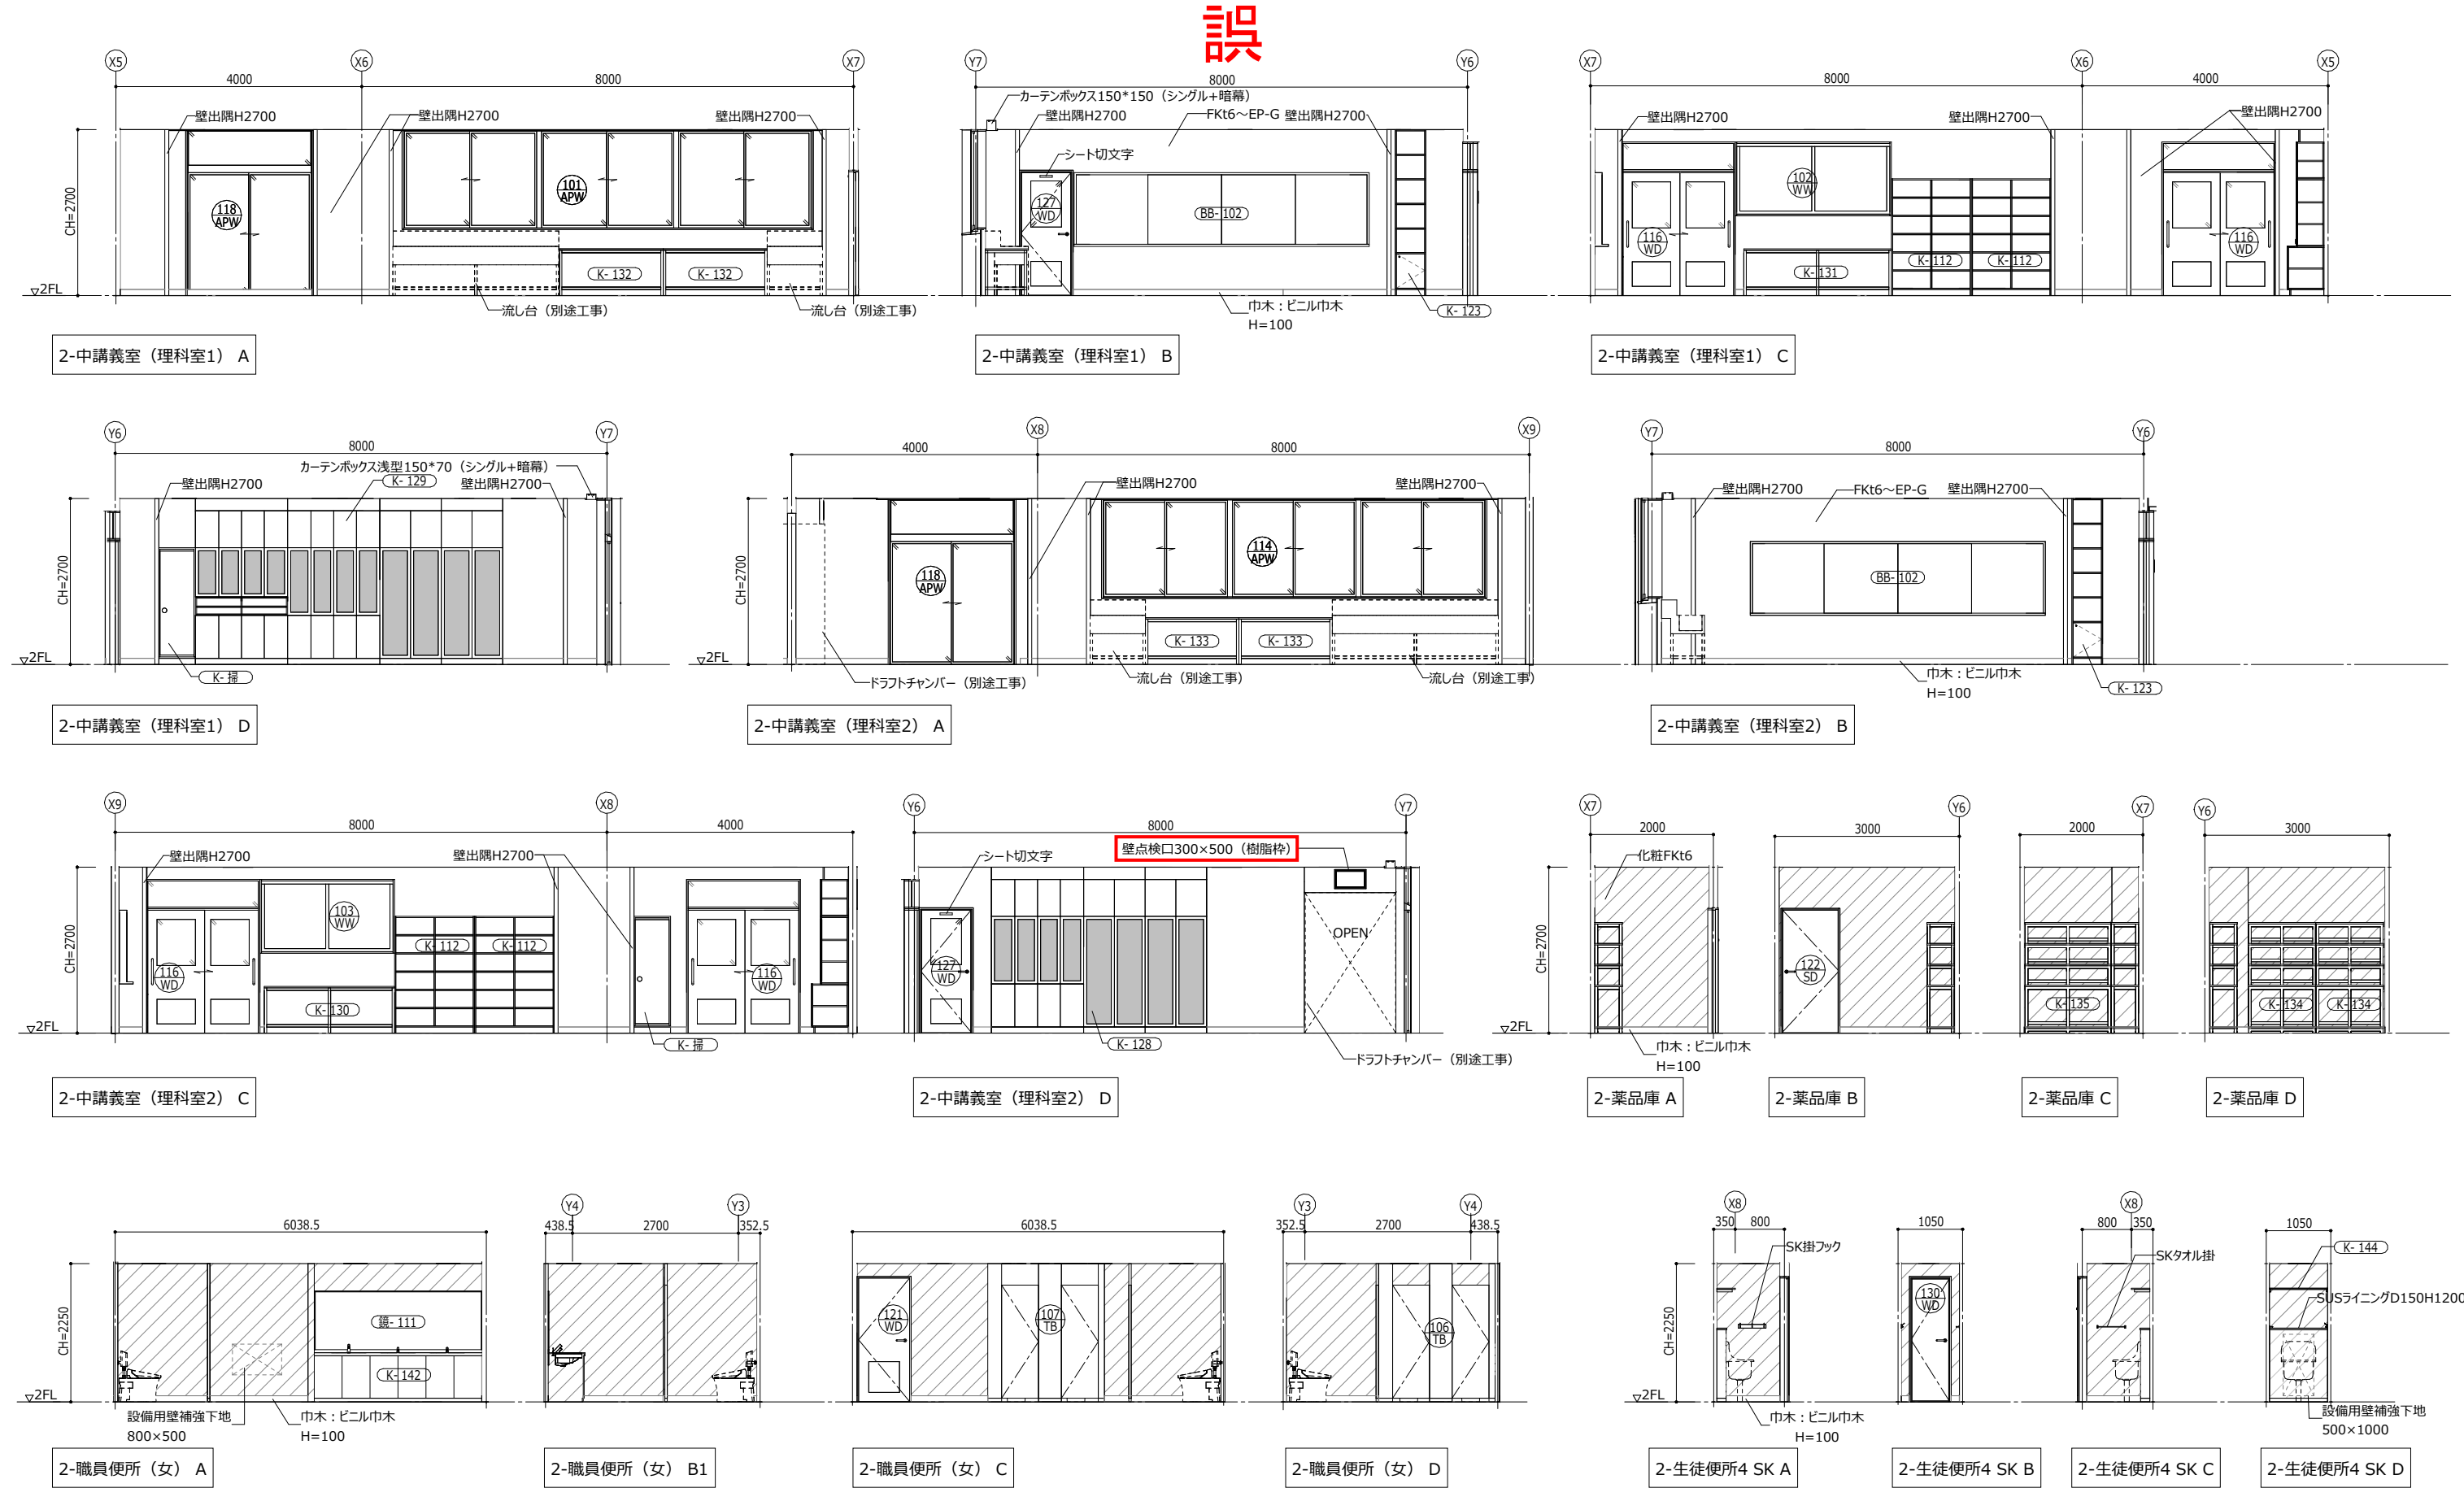

凡例	<div><div></div>化粧FKt6</div> <div><div></div>化粧FBt4</div> <div><div></div>掲示クロス</div> <div><div></div>不燃クロス</div> <div><div></div>GB-R9.5 (12.5) ~EP-G</div> <div><div></div>有孔シナ合板 t 5.5~WUC <small>※スタジオ・調整室はEP-G</small></div> <div><div></div>複層塗材Si (アクリル系)</div> <div><div></div>コンクリート保護塗料</div> <div><div></div>天然木練付合板 t 4 ~WUC</div> <div><div></div>メラミン不燃化粧板 t 3 (木目)</div> <div><div></div>建具番号 <small>(100SD)</small></div> <div><div></div>家具番号 <small>(K-100)</small></div> <div colspan="2">※設備用壁補強下地は ラワンベニヤt12(Ⅰ類)</div>														
	一級建築士事務所 北海道知事登録 (石) 第387号 株式会社 西村建築設計事務所 Nishimura Architecture office Co.,Ltd		一級建築士登録第221098号 安中 元規		日付		工事名称		(仮称) 藻岩・啓北商業再編新設校新築ほか工事 (主体工事)		縮尺 A3 : S = 1 : 100 A1 : S = A3×2		図面名称 展開図 2階-5		図面番号 A-125号

The architectural drawings show the second floor of a school building. The rooms are labeled as follows:

- 2-中講義室 (理科1) A
- 2-中講義室 (理科1) B
- 2-中講義室 (理科1) C
- 2-中講義室 (理科1) D
- 2-中講義室 (理科2) A
- 2-中講義室 (理科2) B
- 2-中講義室 (理科2) C
- 2-中講義室 (理科2) D
- 2-薬品庫 A
- 2-薬品庫 B
- 2-薬品庫 C
- 2-薬品庫 D
- 2-職員便所 (女) A
- 2-職員便所 (女) B1
- 2-職員便所 (女) C
- 2-職員便所 (女) D
- 2-生徒便所4 SK A
- 2-生徒便所4 SK B
- 2-生徒便所4 SK C
- 2-生徒便所4 SK D

The drawings include room dimensions, door types, and furniture placement. A red box highlights a specific area in the 2-中講義室 (理科2) D room.


凡例	 : 化粧FKt6	 : 化粧FBt4	 : 掲示クロス	 : 不燃クロス	 : GB-R9.5 (12.5) ~EP-G	 : 有孔シナ合板 t 5.5~WUC ※スタジオ・調整室はEP-G	 : 複層塗材Si (アクリル系)	 : コンクリート保護塗料	 : 天然木練付合板 t 4 ~WUC	 : メラミン不燃化粧板 t 3 (木目)	 : 建具番号	※設備用壁補強下地は ラワンベニヤt12(Ⅰ類)
 株式会社 西村 建 築 設 計 事 務 所 Nishimura Architecture office Co.,Ltd	一般建築士事務所 北海道知事登録(石)第387号	一級建築士登録第221098号 安中 元規	日 付	工 事 名 称	(仮称) 藻岩・啓北商業再編新設校新築ほか工事 (主体工事)			縮 尺 A3 : S = 1 : 100 A1 : S=A3×2	図 面 名 称 展開図 2階-5	図 面 番 号 A-125号		

Architectural elevation drawing of a building facade. The drawing shows a series of rectangular units with various features. From left to right:


- A unit with a height of 2500 and a width of 2700, labeled "壁出隅H2500" and "OPEN".
- A unit with a width of 8000, labeled "OPEN".
- A unit with a width of 4000, labeled "FKt6~EP-G" and "OPEN", containing a fire extinguisher labeled "屋内消火栓 (別途工事)".
- A unit with a width of 4000, labeled "壁出隅H2500", containing a window with a label "135B APW".
- A unit with a width of 4000, labeled "壁出隅H2500", containing a door with a label "EV".
- A unit with a width of 8000, labeled "壁出隅H2500", containing a door with a label "17: EVサイン".
- A unit with a width of 8000, labeled "壁出隅H2500", containing a door with a label "BU-101" and a label "K-136".

The drawing includes vertical lines labeled Y5, Y6, X2, X3, X4, X5, X6, and X7, and horizontal lines labeled 550, 2700, 8000, 4000, 4000, 4000, and 8000. The drawing is titled "図 10 外観" and "図 11 外観".


2-廊下5 A2-1

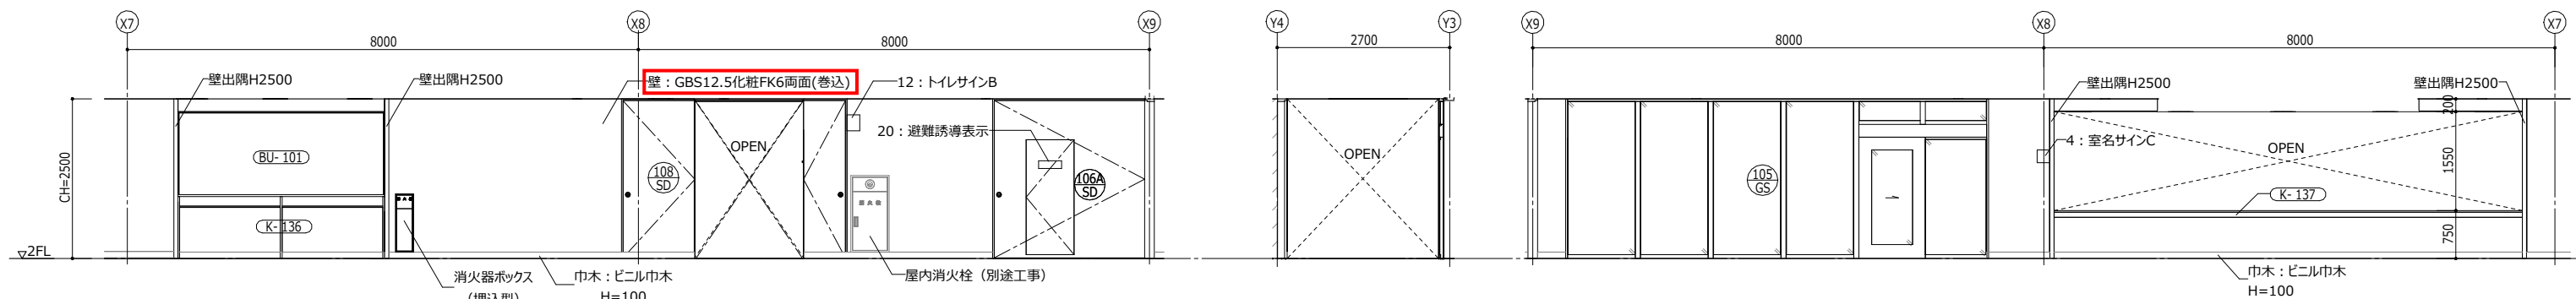

2-廊下5 C2-1

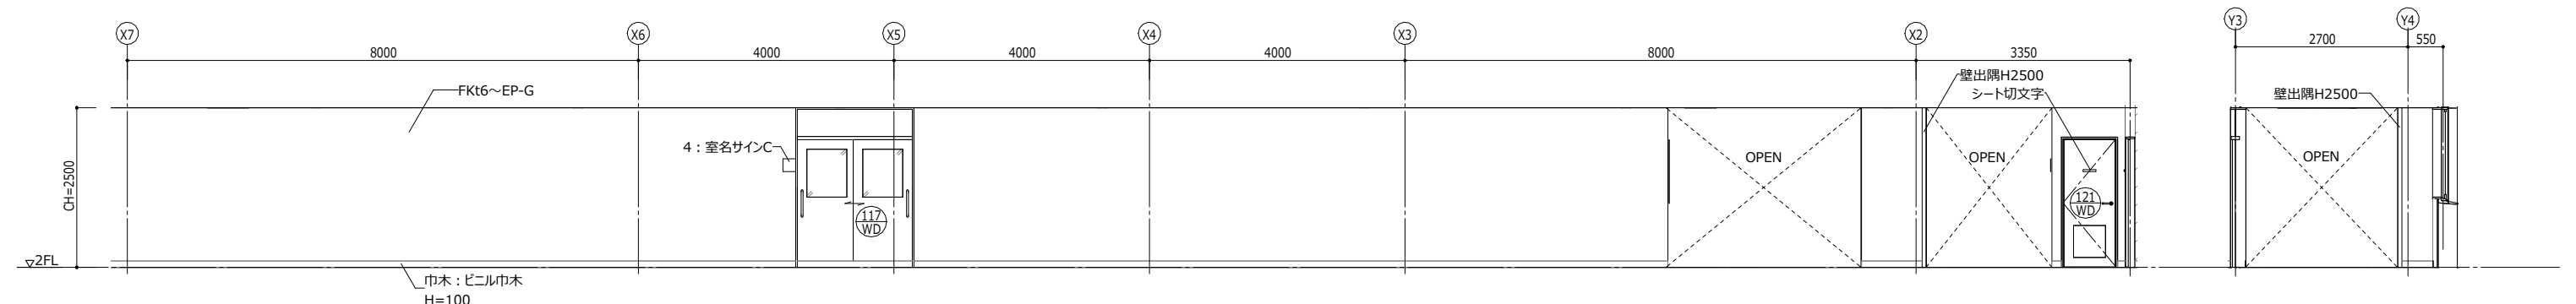


2-廊下5 D2

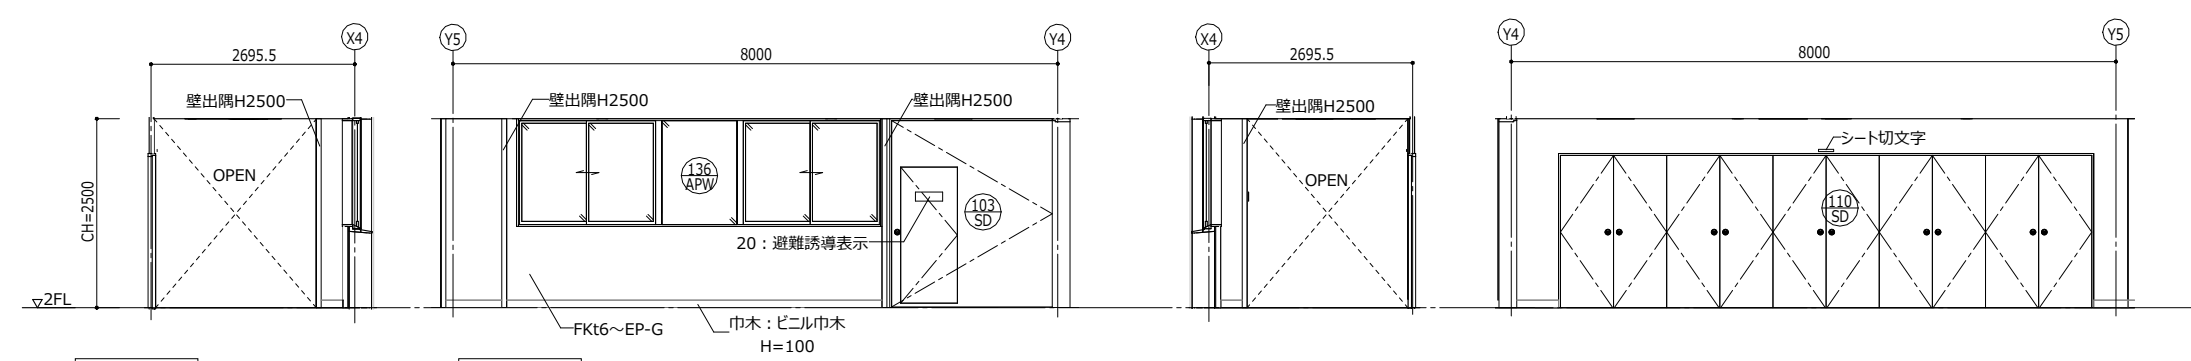


2-廊下5 D3

凡例	 : 化粧FtK6	 : 化粧FtB4	 : 掲示クロス	 : 不燃クロス	 : GB-R9.5 (12.5) ~EP-G	 : 有孔シナ合板 t 5.5~WUC ※スチン・調整室はEP-G	 : 複層塗材Si (アクリル系)	 : コンクリート保護塗料	 : 天然木練付合板 t 4 ~WUC	 : メラミン不燃化粧板 t 3 (木目)	 : 100SD	 : K-100	⦿ : 建具番号	※設備用壁補強下地は ラワンベニヤ12(I類)
 株式会社 西村建築設計事務所 Nishimura Architecture office Co.,Ltd	一級建築士事務所 北海道知事登録 (石) 第387号	一級建築士登録第221098号 安中 元規	日 付	工 事 名 称	(仮称) 藻岩・啓北商業再編新設校新築ほか工事 (主体工事)					縮 尺 A3 : S = 1 : 100 A1 : S = A3×2	図 面 名 称 展開図 2階-8	図 面 番 号 A-128号		

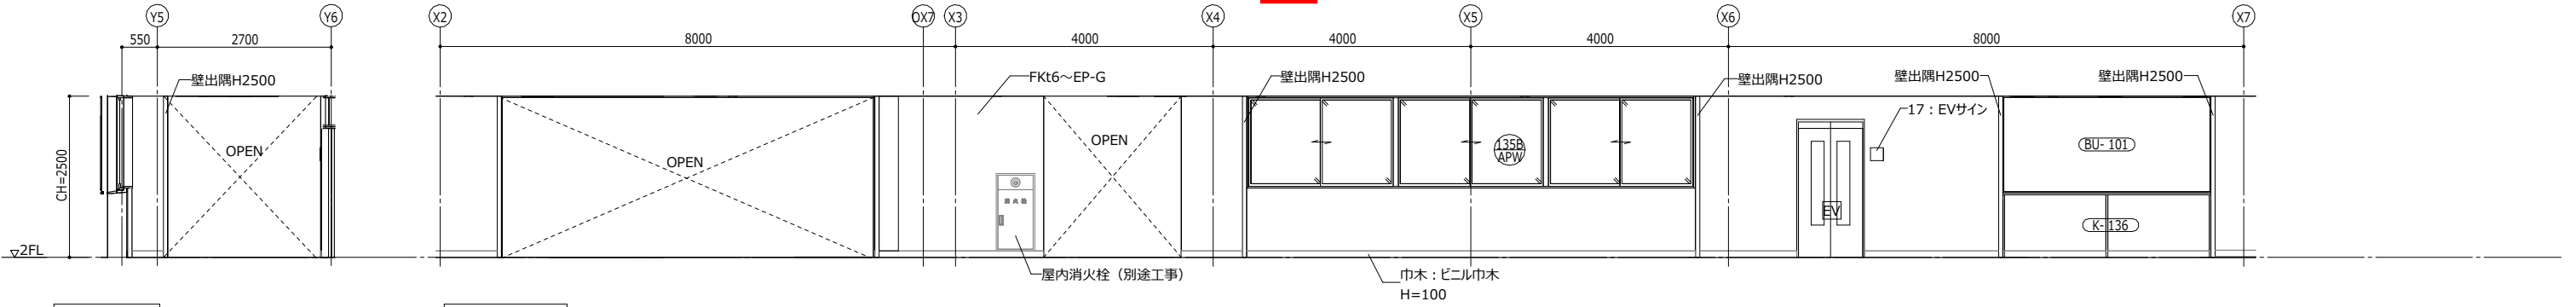

2-廊下5 D1


2-廊下5 A2-1

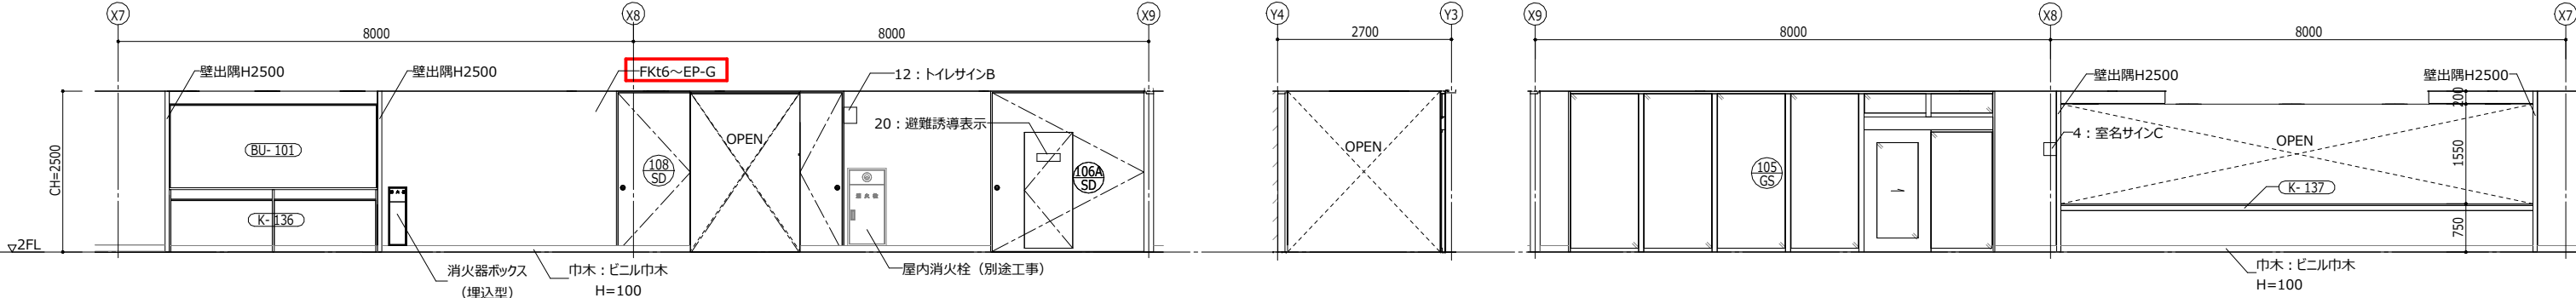

2-廊下5 A2-2


2-廊下5 B2

2-廊下5 C2-1

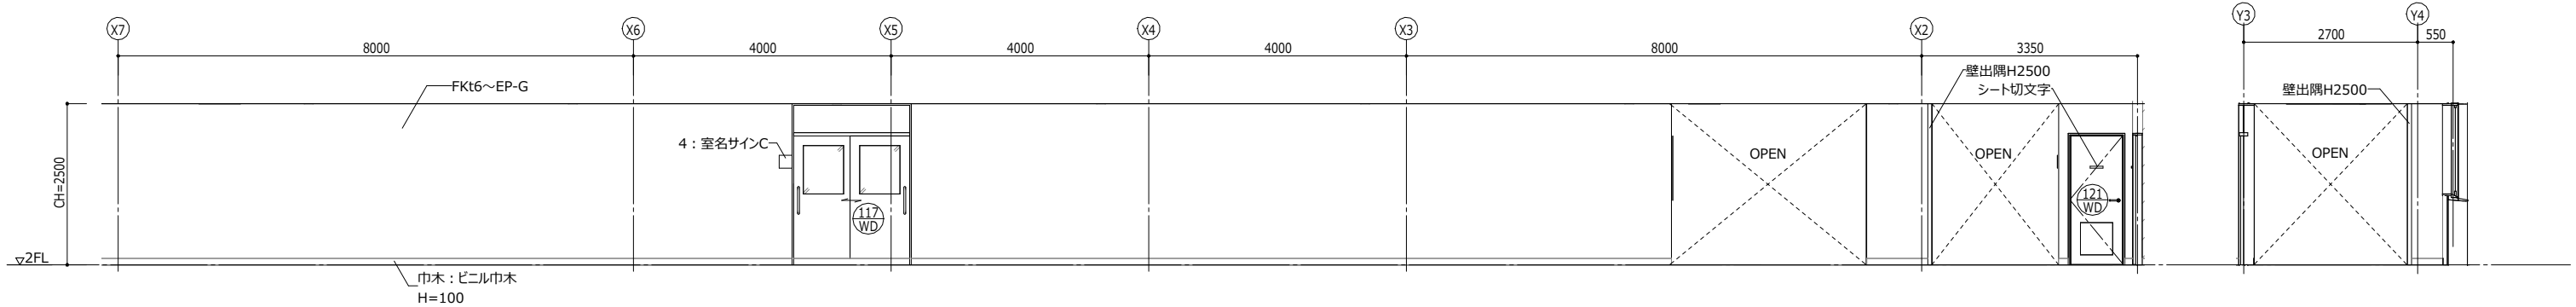

2-廊下5 C2-2

2-廊下5 D2

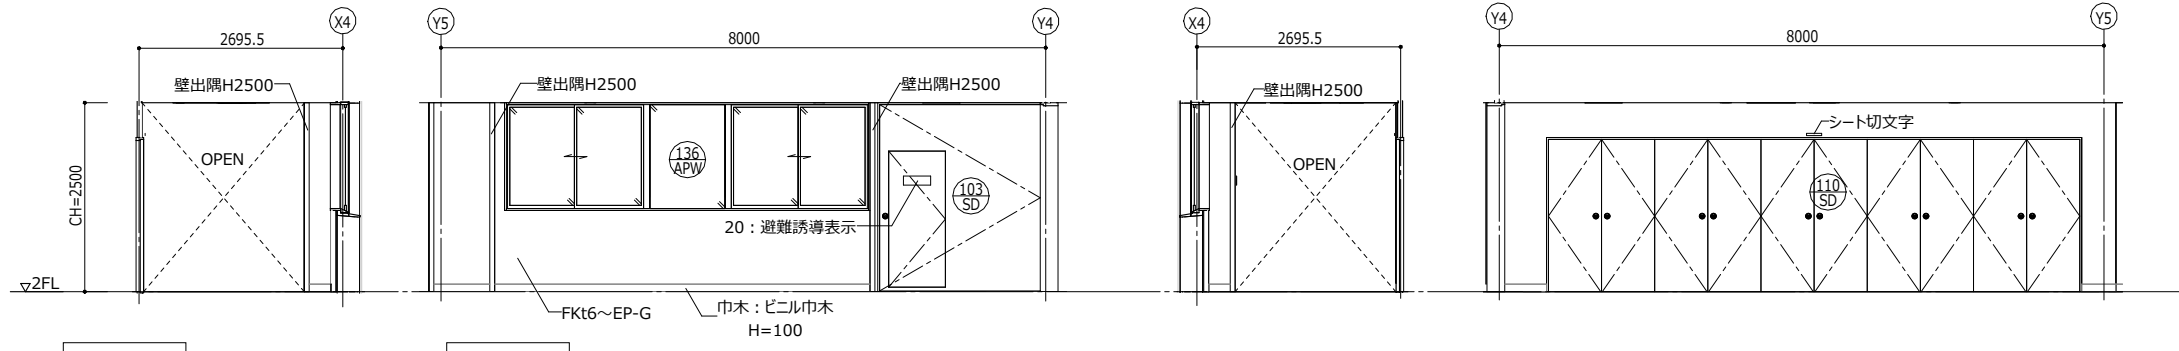

2-廊下5 A3


2-廊下5 B3

2-廊下5 C3


2-廊下5 D3

凡例	 : 化粧Fkt6	 : 化粧Fbt4	 : 掲示クロス	 : 不燃クロス	 : GB-R9.5 (12.5) ～EP-G	 : 有孔シナ合板 t 5.5～WUC ※スタジオ・調整室はEP-G	 : 複層塗材Si (アクリル系)	 : コンクリート保護塗料	 : 天然木練付合板 t 4 ～WUC	 : メラミン不燃化粧板 t 3 (木目)	 : 建具番号 : 家具番号	※設備用壁補強下地は ラワンベニヤt12(Ⅰ類)
 株式会社 西村建築設計事務所 Nishimura Architecture office Co.Ltd	一級建築士事務所 北海道知事登録(石)第387号	一級建築士登録第221098号 安中 元規	日付	工 事 名 称	(仮称) 藻岩・啓北商業再編新設校新築ほか工事 (主体工事)	縮 尺	図 面 名 称	図 面 番 号				
						A3 : S= 1 : 100 A1 : S=A3×2	展開図 2階-8	A-128号				

誤

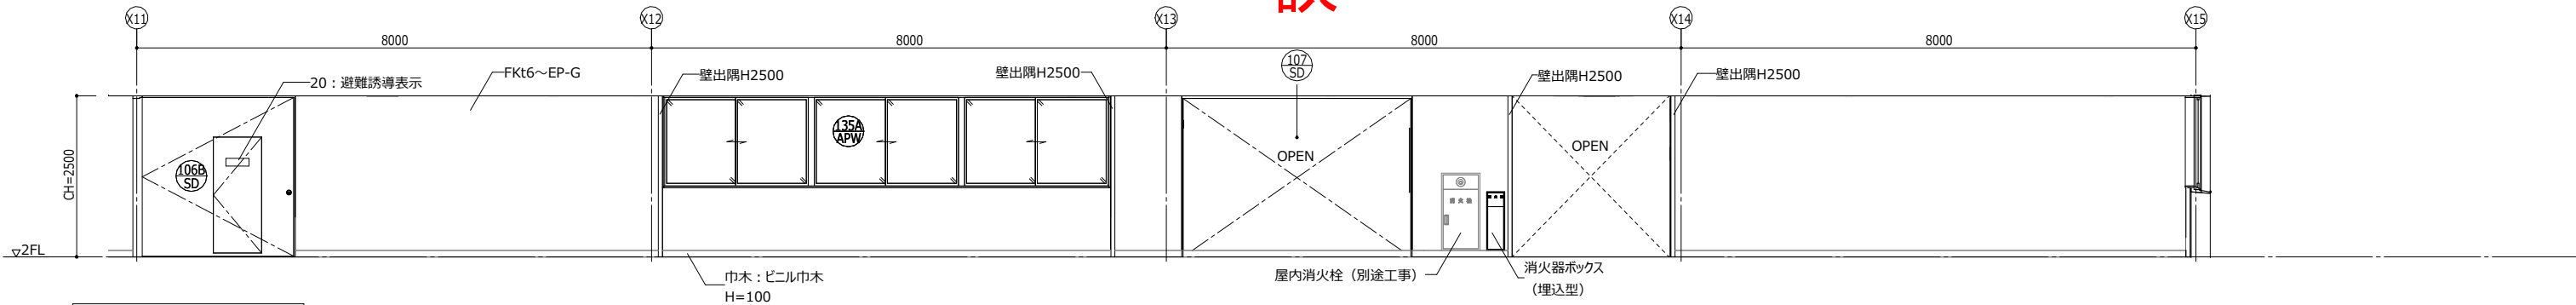


2-廊下6(廊下8、10共通) A2

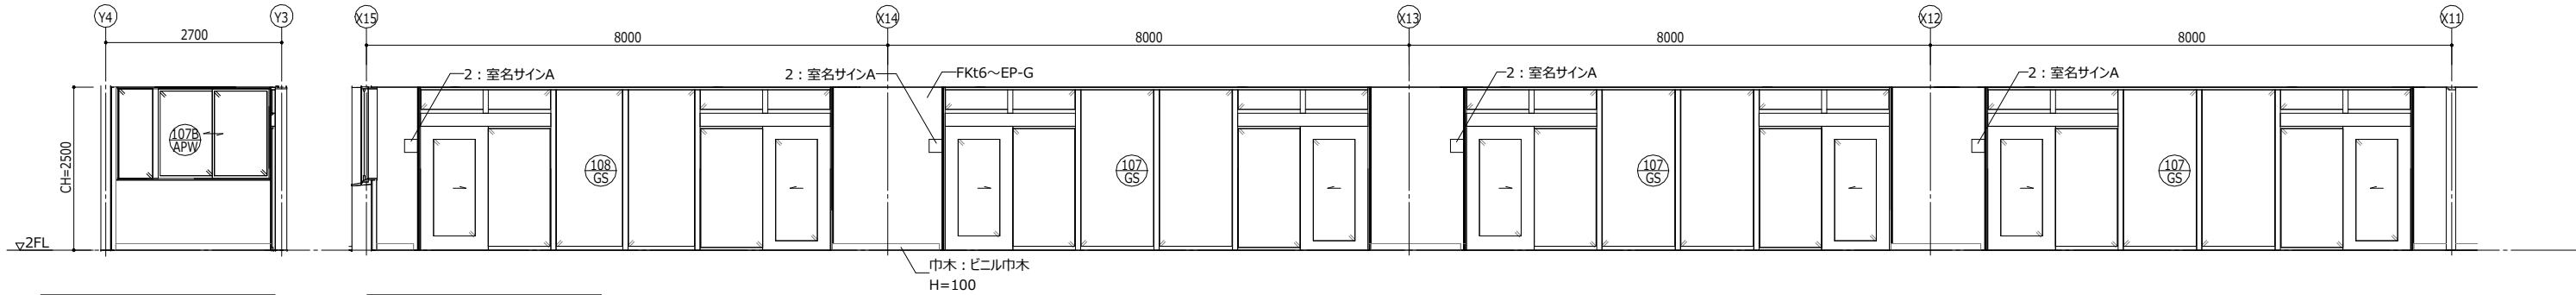


2-廊下6(廊下8、10共通) B2


2-廊下6(廊下8、10共通) C2

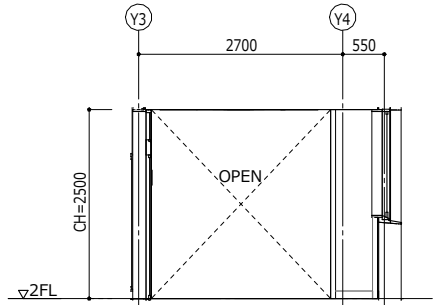


2-廊下6(廊下8、10共通) D2

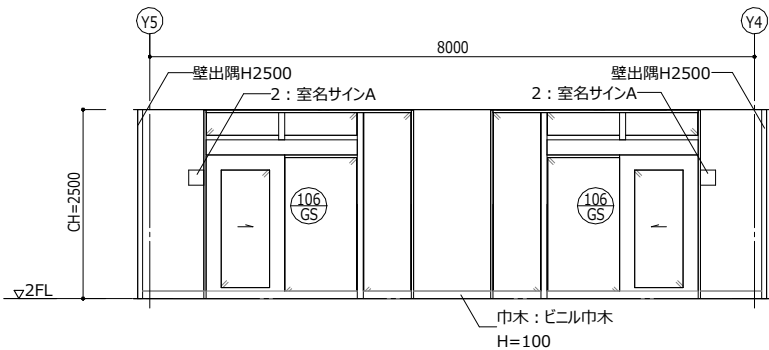

2-廊下6(廊下8、10共通) B3

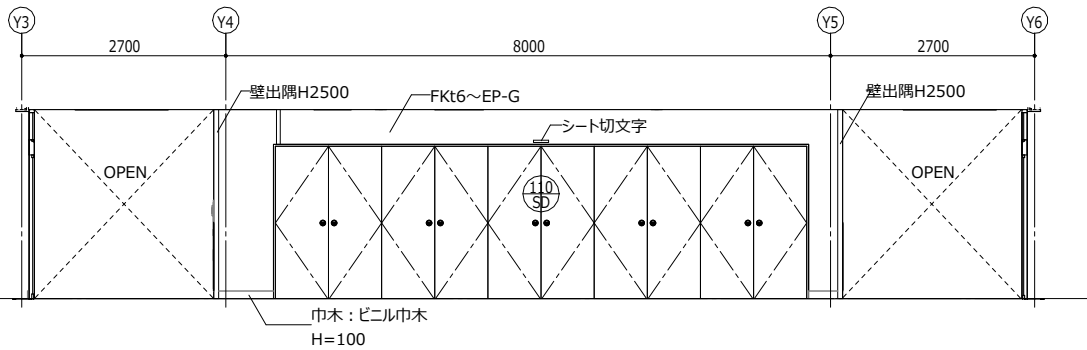

2-廊下6(廊下8、10共通) D3

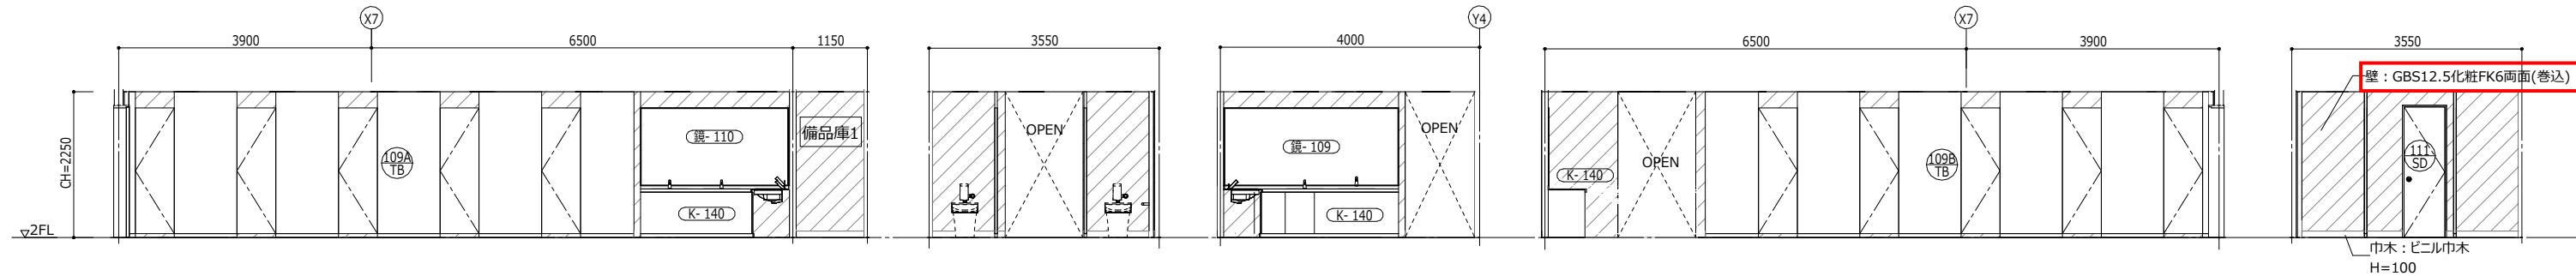

2-生徒便所4 (女) A

2-生徒便所4 (女) B1

2-生徒便所4 (女) B2

2-生徒便所4 (女) C

2-生徒便所4 (女) D

凡例	 : 化粧FKt6  : 化粧FBt4  : 掲示クロス  : 不燃クロス  : GB-R9.5 (12.5) ~EP-G  : 有孔シナ合板 t 5.5~WUC ※タジョ・調整室はEP-G  : 複層塗材Si (アクリル系)  : コンクリート保護塗料  : 天然木練付合板 t 4 ~WUC  : マラミン不燃化粧板 t 3 (木目)  : 100 SD : 建具番号 : 家具番号 : ラワンベニヤt12(I類)									
 株式会社 西村建築設計事務所 Nishimura Architecture office Co.Ltd 一級建築士事務所 北海道知事登録 (石) 第387号	一級建築士登録第221098号 安中 元規	日付	工事名称	(仮称) 藻岩・啓北商業再編新設校新築ほか工事 (主体工事)			縮尺 A3 : S= 1 : 100 A1 : S=A3×2	図面名称 展開図 2階-10	図面番号 A-130号	

Architectural section drawing of a building facade. The drawing shows a series of windows and doors with various dimensions and labels.

- Overall height: CH=2500
- Segment dimensions: 8000 (between X11 and X12), 8000 (between X12 and X13), 8000 (between X13 and X14), 8000 (between X14 and X15).
- Labels and specifications:
 - 20: 避難誘導表示 (Evacuation guidance sign)
 - FKt6~EP-G (Material specification)
 - 壁出隅H2500 (Wall protrusion height)
 - 巾木: ビニル巾木 H=100 (Baseboard: Vinyl baseboard H=100)
 - 106B SD (Window/Door label)
 - 107 SD (Window/Door label)
 - 135A APW (Window/Door label)
 - OPEN (Opening label)
 - 屋内消火栓 (別途工事) (In-house fire hydrant (separate work))
 - 消火器ボックス (埋込型) (Fire extinguisher box (recessed type))

2-廊下6(廊下8、10共通) C2

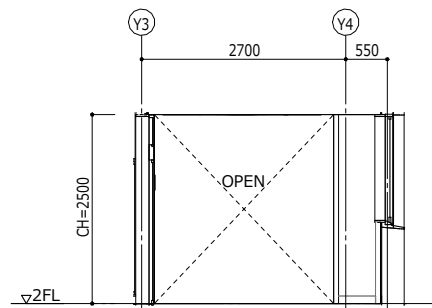


Diagram illustrating the elevation of a building facade with two sets of double doors. The overall width is 8000. The height of the wall above the doors is CH=2500. The height of the doors is H=100. The doors are labeled '106 GS'. The wall above the doors is labeled '壁出隅H2500' and '2: 室名サインA'. The base of the doors is labeled '巾木: ビニル巾木'. The drawing also shows 'Y5' and 'Y4' markers at the top corners.

2700 8000 2700


壁出隅H2500 FKt6~EP-G シート切文字

OPEN OPEN

巾木:ビニル巾木 H=100

Y3 Y4 Y5 Y6

2-廊下6(廊下8、10共通) D3

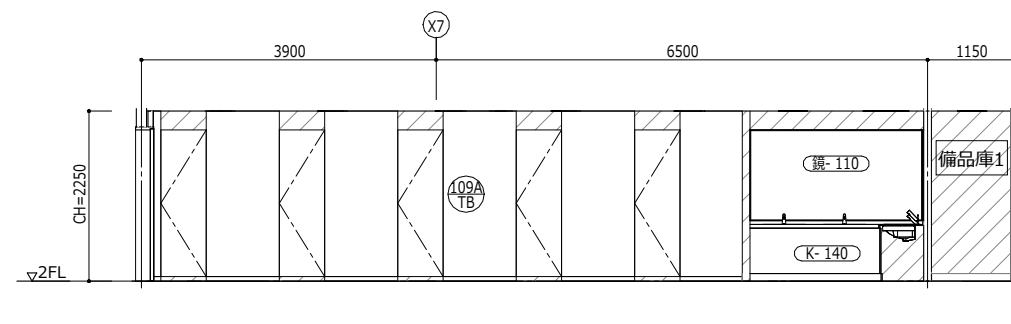


3550

化粧FKt6

111
SD

巾木：ビニル巾木
H=100

2-生徒便所4 (女) D

凡例	 : 化粧FtK6	 : 化粧FtB4	 : 掲示クロス	 : 不燃クロス	 : GB-R9.5 (12.5) ~EP-G	 : 有孔シナ合板 t 5.5~WUC ※スタジオ・調整室はEP-G	 : 複層塗材Si (アクリル系)	 : コンクリート保護塗料	 : 天然木練付合板 t 4 ~WUC	 : メラミン不燃化粧板 t 3 (木目)	 : 建具番号 (K-1SD)	 : 設備用壁補強下地はラワンベニヤt12(1類)
 株式会社 西村建築設計事務所 Nishimura Architecture office Co., Ltd.	一般建築士事務所 北海道知事登録 (石) 第387号 一級建築士登録第221098号 安中 元規		日付		工事名称 (仮称) 藻岩・啓北商業再編新設校新築ほか工事 (主体工事)		縮尺 A3 : S = 1 : 100 A1 : S = A3×2		図面名称 展開図 2階-10		図面番号 A-130号	